

桶川市新庁舎建設工事

- ☐ 1000 建 築（総 合）
- ☐ 2000 建 築（構 造）
- ☐ 3000 電 気 設 備
- ☒ 4000 空 調 換 気 設 備
- ☒ 5000 給排水衛生設備
- ☐ 6000 解 体

2016年 3月



日本設計

図面番号	図面内容	縮尺	図面番号	図面内容	縮尺	図面番号	図面内容	縮尺	図面番号	図面内容	縮尺
4001	図面リスト	NO SCALE	4401	自動制御設備 工事区分図(1)	NO SCALE	4501	床放射冷暖房設備 機器表・詳細図	NO SCALE	5101	衛生機器表	NO SCALE
4002	工事概要書	NO SCALE	4402	自動制御設備 工事区分図(2)	NO SCALE	4502	床放射冷暖房設備 2階平面図	1/100	5102	衛生器具表	NO SCALE
4003	特記仕様書(1)	NO SCALE	4403	自動制御設備 工事区分図(3)	NO SCALE				5103	給排水設備 給水・ガス・消火配管系統図	NO SCALE
4004	特記仕様書(2)	NO SCALE	4404	自動制御設備 計装図(1)	NO SCALE	4601	地中熱利用設備 特記仕様書	NO SCALE	5104	給排水設備 排水配管系統図	NO SCALE
4005	特記仕様書(3)	NO SCALE	4405	自動制御設備 計装図(2)	NO SCALE	4602	地中熱利用設備 機器表・配管系統図	1/100	5105	給排水設備 雨水配管系統図	NO SCALE
4006	特記仕様書(4)	NO SCALE	4406	自動制御設備 計装図(3)	NO SCALE	4603	地中熱利用設備 1階平面図	1/200	5106	給排水設備 ピット配管平面図	1/200
4007	凡例表	NO SCALE	4407	自動制御設備 計装図(4)	NO SCALE	4604	地中熱利用設備 平面詳細図	1/100	5107	給排水設備 1階配管平面図・樹リスト	1/200
			4408	自動制御設備 計装図(5)	NO SCALE	4605	地中熱利用設備 詳細図	NO SCALE	5108	給排水設備 免震ピット、2階配管平面図	1/200
4101	空調機器表(1) (冷凍機) (参考図)	NO SCALE	4409	自動制御設備 計装図(6)	NO SCALE	4606	地中熱利用設備 自動制御システム図	NO SCALE	5109	給排水設備 3、4階配管平面図	1/200
4102	空調機器表(2) (熱交換器・ポンプ・補機類)	NO SCALE	4410	自動制御設備 計装図(7)	NO SCALE				5110	給排水設備 5階、PH階配管平面図	1/200
4103	空調機器表(3) (空調機 放射パネル)	NO SCALE	4411	自動制御設備 計装図(8)	NO SCALE						
4104	空調機器表(4) (GHP) (参考図)	NO SCALE	4412	自動制御設備 計装図(9)	NO SCALE				5201	給排水設備 受水槽室詳細図	1/50
4105	空調機器表(5) (EHP) (参考図)	NO SCALE	4413	自動制御設備 機器表	NO SCALE				5202	給排水設備 詳細図(1)	1/50
4106	空調機器表(6) (EHP) (参考図)	NO SCALE	4414	自動制御設備 中央監視システム図(1)	NO SCALE				5203	給排水設備 詳細図(2)	1/50
4107	空調機器表(7) (全熱交換器)	NO SCALE	4415	自動制御設備 中央監視システム図(2)	NO SCALE				5204	給排水設備 詳細図(3)	1/50
4108	空調機器表(8) (FAN)	NO SCALE	4416	自動制御設備 中央監視システム図(3)	NO SCALE				5205	給排水設備 詳細図(4)	1/50
4109	空調機器表(9) (FAN・除湿機)	NO SCALE	4417	自動制御設備 中央監視システム図(4)	NO SCALE				5206	給排水設備 詳細図(5)	1/50
4110	制気口リスト(1)	NO SCALE	4418	自動制御設備 中央監視システム図(5)	NO SCALE						
4111	制気口リスト(2)	NO SCALE	4419	自動制御設備 中央管理点入出力一覧表(1)	NO SCALE				5301	給排水設備 ピット雨水配管平面図	1/200
4112	制気口リスト(3)	NO SCALE	4420	自動制御設備 中央管理点入出力一覧表(2)	NO SCALE				5302	給排水設備 1階雨水配管平面図	1/200
			4421	自動制御設備 中央管理点入出力一覧表(3)	NO SCALE				5303	給排水設備 免震ピット、2階雨水配管平面図	1/200
4201	空調ダクト設備 系統図	NO SCALE	4422	自動制御設備 ピット平面図	1/200				5304	給排水設備 3、4階雨水配管平面図	1/200
4202	空調ダクト設備 1階ダクト平面図	1/200	4423	自動制御設備 1階平面図	1/200				5305	給排水設備 5階、PH階雨水配管平面図	1/200
4203	空調ダクト設備 免震ピット、2階ダクト平面図	1/200	4424	自動制御設備 免震ピット、2階平面図	1/200						
4204	空調ダクト設備 3、4階ダクト平面図	1/200	4425	自動制御設備 3,4階平面図	1/200						
4205	空調ダクト設備 5階、PH階ダクト平面図	1/200	4426	自動制御設備 5階、PH階平面図	1/200						
			4427	自動制御設備 明細(1)	NO SCALE						
4301	空調換気設備 系統図	NO SCALE	4428	自動制御設備 明細(2)	NO SCALE						
4302	空調配管設備 ピット配管平面図	1/200	4429	自動制御設備 明細(3)	NO SCALE						
4303	空調配管設備 1階配管平面図	1/200									
4304	空調配管設備 免震ピット、2階配管平面図	1/200									
4305	空調配管設備 3、4階配管平面図	1/200									
4306	空調配管設備 5階、PH階配管平面図	1/200									
4307	空調配管設備 熱源機械室廻り詳細図	1/50									

工 事 名 称	福川市新庁舎建設工事	(申請部分)	(申請以外の部分)	(合計)
工 事 場 所	埼玉県福川市泉一丁目3番28号	敷 地 面 積	4, 184. 14 ㎡	4, 184. 14 ㎡
建築主住所氏名	福川市長 小野克典	建 築 面 積	2, 270. 33 ㎡	2, 270. 42 ㎡
都市計画区域及び 準都市計画区域の 内外の別等	○ 都市計画区域内 (○ 市街化区域 ・ 市街化調整区域 ・ 区域区分非設定) ・ 準都市計画区域内 ・ 都市計画区域及び準都市計画区域外 ・ 第一種低層住居専用 ・ 第二種中高層住居専用	建 べ い 率	54. 3 %	
用 途 地 域	○ 第一種住居 ○ 準住居 ・ 近隣商業 ・ 商業 ・ 準工業 ・ 工業 ・ 工業専用 ・ 無指定	延べ面積(建築物全体)	9, 543. 18 ㎡	9, 543. 18 ㎡
防 火 地 域	・ 防火地域 ・ 準防火地域 ○ 指定なし	昇降路の部分	121. 66 ㎡	121. 66 ㎡
法 定 容 積 率	200 %	備蓄倉庫の部分	19. 63 ㎡	19. 63 ㎡
法 定 建 べ い 率	70 % (60%+10%角地)	自動車庫等の部分	1, 217. 79 ㎡	1, 217. 79 ㎡
その他の区域、地域、 地区又は街区	指定なし	住宅の部分	㎡	㎡
法的な技術対応		延べ面積(容積対象)	8, 184. 10 ㎡	
主 要 用 途	庁舎	容 積 率	195. 6 %	
工 事 種 別	○ 新築 ・ 増築 ・ 改築 ・ 移転 ・ 用途変更 ・ 大規模の修繕 ・ 大規模の模様替え	駐 車 台 数	60 台	台
主 体 構 造	○ S造 ○ SRC造 ○ RC造 ○ W造	建 築 物 の 数	申請に係る建築物の数	1 同一敷地内の他の建築物の数 0
階 数	地上5階 塔屋1階	最 高 の 高 さ	25. 54 m (平均地盤面より)	
耐火・準耐火建築物	○ 耐火建築物 ○ 準耐火建築物 ・ 指定無し	最高の軒の高さ	25. 01 m (平均地盤面より)	
防火対象物の用途区分	消防法施行令 別表第一 第16項イ	平均地盤面の高さ	21. 0 m	
基 礎 地 業	既製杭 達心力高強度プレストレストコンクリート杭、外殻鋼管付きコンクリート杭	設 計 地 盤 面	TP+21. 0 m (設計GLの高さ)	
主たる外部仕上	屋根 フッ素ガルバリウム鋼板、アスファルト防水絶縁断熱工法 外壁 ALC板層仕上塗材、コンクリート化粧打放しフッ素樹脂塗装 軒裏 硬質木片セメント板	基 準 階	階高 3. 8 m 天井高 - m 面積 1, 784. 83 ㎡	
工事着手予定年月日	2016 年 6 月	主 な ス パ ン	9. 6 × 9. 6 m	
工事完了予定年月日	2018 年 2 月	基 礎 下 端	設計GL-2. 06 m	
		そ の 他	・ 客室数 室 ・ ベッド数 床 ・ 住戸数 戸 ・ 収容人数 人 ・ 座席数 席	
		特例の適用の有無	建築基準法第56条第7項の規定による特例の適用の有無 ・ 有 ○ 無	
		特例の区分	適用があるときは、特例の区分 ・ 道路高さ制限不適用 ・ 隣地高さ制限不適用 ・ 北側高さ制限不適用	
		許可・認定等	都市計画法第29条	

[illegible]

熱源	エネルギー	・ 重油 ・ 灯油 ○ ガス ○ 電気 ・ DHC (・ 高温水 ・ 蒸気 ・ 冷水) ・ 太陽熱 ○ 井水 ○ 地中熱			
	装置	冷凍機 (○ 空気熱源ヒートポンプ 1 台、 ○ 地中熱源ヒートポンプ 1 台)			
		・ 直交冷水機 台、 ・ ボイラー 台、 ・ 蓄熱槽 m ³ 、 ・ コレクター m ²			
		○ GHP 8 台、 ○ EHP 21 台			
空調方式	総容量	冷熱源	1,379.8 KW	温熱源	1,424.3 KW
	インテリア	・ 中央式			
		○ 個別式	外気処理機+ビル用マルチパッケージ空調機、直動コイル付全熱交換器+ビル用マルチパッケージ空調機 など		
		・ 中央式			
ペリメーター	・ 個別式				
	制御	空調	○ 電気式 ・ 空気式 ○ 電子式		
防煙ダンパー		○ 電気式 ・ 空気式			
換気	○ 中央式 (・ 1種 ・ 2種 ○ 3種)	○ 個別式 (○ 1種 ・ 2種 ○ 3種)			
排煙	方式	○ 自然排煙方式 ・ 機械排煙方式 (排煙機 台)			
	制御	・ 電気式 ・ 空気式			

給 水	水 源	上 水	雑用水	引込口径	40 mm	・ 直結給水	○ ポンプ圧送	・ 重力給水
	受 水 槽	上 水	4.7 m ² ×	1 基		・ 雑用水	31.2 m ² ×	1 基
	高 置 水 槽	上 水	m ² ×	基		・ 雑用水	m ² ×	基
給 湯	・ 中 央 式	熱 源 (・ 重油 ・ 灯油 ・ ガス ・ 電気 ・ 蒸気 ・ ソーラー)	貯湯槽 (m ² × 基)					
	○ 個 別 式	熱 源 (・ 重油 ・ 灯油 ・ ガス ○ 電気 ・ 蒸気 ・ ソーラー)	○ 貯湯式	○ 瞬間式	・ 循環式			
排 水	屋 内 排 水	・ 合 流 (・ 地上階 ・ 地下階)	○ 分 流 (○ 地上階 ・ 地下階)	・ 再利用装置 (○ 有 ・ 無)				
	屋 外 排 水	○ 下水道放流 (○ 汚水 ○ 雑用水 ・ 雨水)	・ 浄化槽 ()					
ガ ス	・ 都 市 ガ ス	引込口径 (中圧 mm)	(低圧 mm)	発熱量 (Kcal / m ³)				
	・ プ ロ パ ン	kg ボンベ	本立 組					
消 火	○ 屋内消火栓	・ 屋外消火栓	○ 連結送水管	・ 連結散水	・ スプリンクラー消火	○ 粉末消火	・ 泡消火	
	・ ハロゲン化物消火	・ 炭酸ガス消火	・ 消防用水 (m ³)	○ 消防水利 (40 m ³)				

種類と台数	EV1	EV2		
用途	乗用	乗用		
積載量	1300kg	900kg		
定格速度	60m/min	60m/min		
停止箇所	1階～PHFL	1階～5階		
制御方式	可変電圧可変周波数制御	可変電圧可変周波数制御		
使用電源	200V 50HZ	200V 50HZ		
身障者対策	車椅子仕様	車椅子仕様		

 NIHON SEKKEI	日本設計			保管 / . . . 承認 / . . .	訂正		特記	設計	1級建築士登録第324724号	松本隆志 印	桶川市新庁舎建設工事	図面名称	工事概要書	4002 図面番号		
			/ 16.02.16					法適合	設備設計 1級建築士証交付番号第1417号	竹部友久 印					縮尺	NO SCALE
			検図 / 16.02.12	確認 / . . .				意見	本国に記載された事項は、設備関係規定に適合することを確認した 後考案：（確認した範囲などその欄に記載）							
			製図 / 16.02.05	作成 (署名者)				第 号	第 号							

○環境配慮（グリーン）改修工事

1アスベスト処理工事
一般共通事項

留意事項
1.本工事は、アスベスト含有の恐れのある保温材、ダクトパッキン等を撤去する工事が含まれる場合に適用する。
設備改修に伴う、アスベスト含有材への開口などの小規模改修工事は本仕様書に準じて行うものとする。
2.アスベスト処理を所管する行政庁の指導がある場合は、それによるものとし、監督員に報告し協議する。
3.この工事においては、図面及び特記仕様に記載されていない事項は、国土交通省大臣官房官庁営繕部制定の「公共建築改修工事（建築工事）」（平成25年版）（以下「改修仕様」という）による。

2アスベスト含有分析
調査

分析によるアスベスト含有建材の調査
・行う（下表による）

材 料 名	調査方法（1材料あたりの試料数：3サンプル）
	※ 定性分析 ・ 定量分析
	※ 定性分析 ・ 定量分析
	※ 定性分析 ・ 定量分析
	※ 定性分析 ・ 定量分析

採取箇所 ※ 図示
分析対象
※ アスベスト 6 種類（アモサイト、クリソタイル、クロソドライト、アクチノライト、アンソフィライト、トレモライト）
分析方法
※ JIS A 1481 「建材製品中のアスベスト含有率測定方法」による
分析結果については、監督員に提出すること。

3アスベスト粉じん
濃度測定

アスベスト粉じん濃度測定
・行う（測定名称及び測定点は下表による）
測定箇所 ※ 図示

通 用			測定名称	測定時期	測定場所	測定点数 （各処理作業室ごと）	備考
レベル1	レベル2	レベル3					
○	○	・	測定 1	処理作業室内	処理作業室内	※各2点 ・ 各3点	
○	○	・	測定 2	処理作業前	施工区画周辺又は敷地境界	4方向各1点	
・	・	・	測定 3		処理作業室内	各2点	
○	・	・	測定 4	処理作業中	セキュリティゾーン入口	各1点	空気の流れを確認
○	・	・	測定 5		負圧・除じん装置の排出口（処理作業室外の場合）	各1点	除じん装置の性能確認
○	○	・	測定 6		施工区画周辺又は敷地境界	4方向各1点	
○	○	○	測定 7	処理作業後 （隔離シート撤去前）	処理作業室内	各2点 （レベル3は1点）	
○	○	・	測定 8		施工区画周辺又は敷地境界	4方向各1点	
○	○	○	測定 9	処理作業後 （シート撤去後 1週間以降）	処理作業室内	各2点 （レベル3は1点）	
○	○	・	測定 10		施工区画周辺又は敷地境界	4方向各1点	

アスベスト粉じん濃度測定方法
アスベスト粉じん濃度測定は「JIS K 3850-1 空気中の繊維状粒子測定方法―第1部：光学顕微鏡法及び走査電子顕微鏡法」による位相差・分散顕微鏡法による。
測定機関は、都道府県労働局に登録されている作業環境測定機関とする。

	測定 3	測定 1, 2, 4, 6, 7, 8, 9, 10	測定 5
計数機器	位相差顕微鏡		
ノズルノズルの直径	25 mm		47 mm
試料の吸引流量	1 l/min	5 l/min	10 l/min
試料の吸引時間	5 min	120 min	240 min
試料の透明化	アセトントリアセチレン法又は、シュウ酸ジエチル法		
計数条件	総アスベスト繊維数 200 本又は視野数 50 視野		
計数アスベスト	直径（幅） 3μm 未満、長さ 5μm 以上、長さ と直径比 3:1 以上の繊維状物質		
定量限界	50 f/l	0.5 f/l	0.3 f/l

報告書の作成（記録する項目）
ア、測定結果
イ、測定時間
ウ、測定位置（測定高さとともに図面上に記載する。）
エ、サンプリング条件（メンブレンフィルタ直径、吸引時間、吸引空気量）
オ、マウンティング方法
カ、顕微鏡視野面積、計数視野数
キ、測定時（各測定場所ごと）天候、温度、湿度、外気の風速及び風向

4アスベスト含有吹き付け材の撤去（レベル1）

アスベスト含有吹き付け材の除去
・行う 除去方法は9.1.3による他、除去の部位・内容に応じた除去は専門工事業者の仕様とする。
[9.1.3]
除去物及び汚染物質等
処理方法
※密封処理（二重袋梱包）
隔離養生に用いたシート、使用した使い捨て保護衣、高性能真空掃除機フィルタ、粉じん機フィルタについても密封処理を行う。
・セメント固化
処理を行う吹付けアスベストの仕様

材 料 名	厚さ（mm）	処 理 を 行 う 範 囲
		※ 図示 ・

5アスベスト含有保温材等の撤去（レベル2）

アスベスト含有保温材の除去
・行う
作業上の隔離
・行う
・行わない
処理を行う保温材等アスベストの仕様

材 料 名	厚さ（mm）	処 理 を 行 う 範 囲
		※ 図示 ・

6アスベスト含有成形板類の撤去（レベル3）

1アスベスト含有成形板の除去
・行う
処理を行うアスベスト成形板の仕様等

材 料 名（製品名）	含有するアスベストの種類	処 理 を 行 う 範 囲
・		※ 図示 ・
・		※ 図示 ・
		※ 図示 ・
		※ 図示 ・

2非石綿部での切断による除去
・行う
処理を行うアスベスト含有物の仕様等

材 料 名	含有するアスベストの種類	処 理 を 行 う 範 囲
・設備機器ダクト接合部（石綿含有パッキン組込）		※ 図示 ○撤去範囲すべて
・石綿含有保温材付配管		※ 図示 ○撤去範囲すべて
・石綿含有配管フランジパッキン		※ 図示 ○撤去範囲すべて
		※ 図示 ・撤去範囲すべて

※なお、石綿含有保温材付配管については、飛散のおそれを考慮し、一部レベル2の対応を図るものとする。
＜参考＞石綿使用有無の事前調査フロー

（1）設計図書による調査
① 施工年による調査
② 使用建築材料による調査

可能性あり

可能性なし

不明な場合

（2）現場目視による調査
目視調査（建材の確認）

可能性あり・不明

可能性なし

（3）分析調査による判定
JIS A1481「建材製品中のアスベスト含有率分析法」など

石綿を0.1重量%を超えて含有

石綿含有とみなす
（分析調査実施せず）

石綿含有0.1重量%以下

石綿使用あり・届出要件確認・届出

石綿使用なし

2非石綿部での切断による除去【ダクトパッキン・配管パッキン】（レベル3）

建築物のダクトには、接合部に石綿含有物を使用されていることが多い。この場合、直接石綿含有物に触れるわけではないので、特定粉じん飛散のおそれがない場合には、「特定粉じん等排出作業」には該当しない。
ただし、石綿則第5条の「作業届」は必要。
＜作業フローチャート＞

石綿作業主任者の選任
作業員への特別教育の実施

工事計画・要領書の作成・届出
必要機器・資材の準備・搬送

除去工事実施の表示
（所管行政庁の指導がある場合）

事前清掃

石綿含有部分以外の部分で切断
（参考図のとおり切断する。）

プラスチックシートまたは袋で二重梱包

最終清掃

作業記録

作業に適用した呼吸用保護具・専用の作業衣着用

切断部分の収集・運搬

最終処分

所管行政庁の指導により、特別管理産業廃棄物として最終処分

3非石綿部での切断による除去【配管保温材】（レベル3一部レベル2）

直接石綿含有物に触れるわけではなく、レベル3で扱えばよいが、保温材等の劣化が見受けられる場合が多く、飛散のおそれがある。そこで、養生等について一部レベル2として取り扱う。
＜作業フローチャート＞

石綿作業主任者の選任
作業員への特別教育の実施

工事計画・要領書の作成・届出
必要機器・資材の準備・搬送

除去工事実施の表示
外部から見やすい位置に掲示する。

事前清掃

周辺の養生
開口部等をシート等で養生する。

配管エルボ部をポリシートまたは養生テープで養生
配管エルボ部を覆ったウエス等で湿潤化

石綿含有部分以外の部分で切断
（参考図のとおり切断する。）

プラスチックシートまたは袋で二重梱包

最終清掃

作業記録

作業に適用した呼吸用保護具・専用の作業衣着用

切断部分の収集・運搬

最終処分
※廃棄する場合、特別管理産業廃棄物として管理責任者を選任し適正に処理すること。

215.4

日本設計

NIHON SEKKI

設計
16.02.16

校
16.02.12

製
16.02.05

改訂
16.02.16

保
16.02.12

管
16.02.05

承
16.02.16

認
16.02.12

作
16.02.05

特
16.02.16

記
16.02.12

16.02.05

設計
1級建築士登録第324724号
設備設計1級建築士証交付番号第1417号
※本図に記載された事項は、設備関係規定に適合することを確認した
備考欄：（確認した範囲などをこの欄に記入）

松本隆志 印
竹部友久 印

第 号
第 号

桶川市新庁舎建設工事

特記仕様書（3）

NO SCALE


図面名称
縮尺

図面番号
4005

機械設備図

□ 冷凍機 機器表																																		
記 号	形 式	冷却能力		加熱能力	冷水温度		温水温度		冷水水量	採放熱能力		熱源水温度		熱源水温度		熱源水量	損失水頭		最高使用圧力		圧縮機動力				送風機動力				非常電源	設置場所	基 礎	台数	備 考	
		USRT	kW	kW	入口	出口	入口	出口		採熱	放熱	入口	出口	入口	出口		L/min	kW	φ	V	起動方式	定格出力	相	電圧	起動方式	定格出力	相	電圧						起動方式
(AHP-1)	モジュール式 空気熱源ヒートポンプユニット (高効率型・屋外形)	34	118	118	15	7	37.0	45	211	-	-	-	-	-	-	-	70.0	-	981	-	4.5×6	3	200	インバーター	0.75x4	3	200	インバーター	—	屋上機械置場	防振基礎	2	(別途省エネルギー設備工事) 1次インバーターポンプ (3φ200V 3.7kW 揚程30m) モジュールコントローラー含む (参考) 冷却COP3.5 消費電力：冷房時33.6kW 加熱時39.8kW	
(WHP-1)	モジュール式 水熱源ヒートポンプユニット (地中熱対応・高効率型・屋外形)	17	22.7	58.3	14.9	12	39.0	46	120	52.6	87.8	30.0	35	10.0	5	150	20.0	20.0	490	490	9.0x2	3	200	インバーター	-	-	-	-	—	1F熱源機械室	防振基礎	1	(別途再生可能エネルギー設備工事) 制御盤含む (地中熱利用設備工事) 参考 冷却COP3.8 (水冷時) 消費電力：冷房時9.4kW 加熱時21.8kW	
特記事項	(1) 電源周波数は 50 Hz とする。 (2) 冷却能力・加熱能力は JIS B 8613 による。 (3) 一括故障表示の遠方監視用端子及び運転モード表示 (冷水、温水) の遠方用端子を設ける。 (4) 電源表示灯、異常停止表示灯を設ける。 (5) 運転モード切替・出力用端子、停止用端子を設ける。															(6) 運転時間計を設ける。 (7) 防振装置は スプリング防振架台 (振動絶縁効率AHP-1：99%以上、WHP-1：90%以上) とする。 (8) AHP-1の冷媒は R410A、WHP-2の冷媒はR-407Cとする。 (9) AHP-1の容量制御は 1台あたり30-100%、WHP-1の容量制御は50-100%とする。 (10) 高調波対策のためインバーター回路にはノイズフィルター、ACリアクトル、DCリアクトル等を設置する。また、インバーター回路にはバイパス回路を見込むこと。																		

□熱源システムフロー図

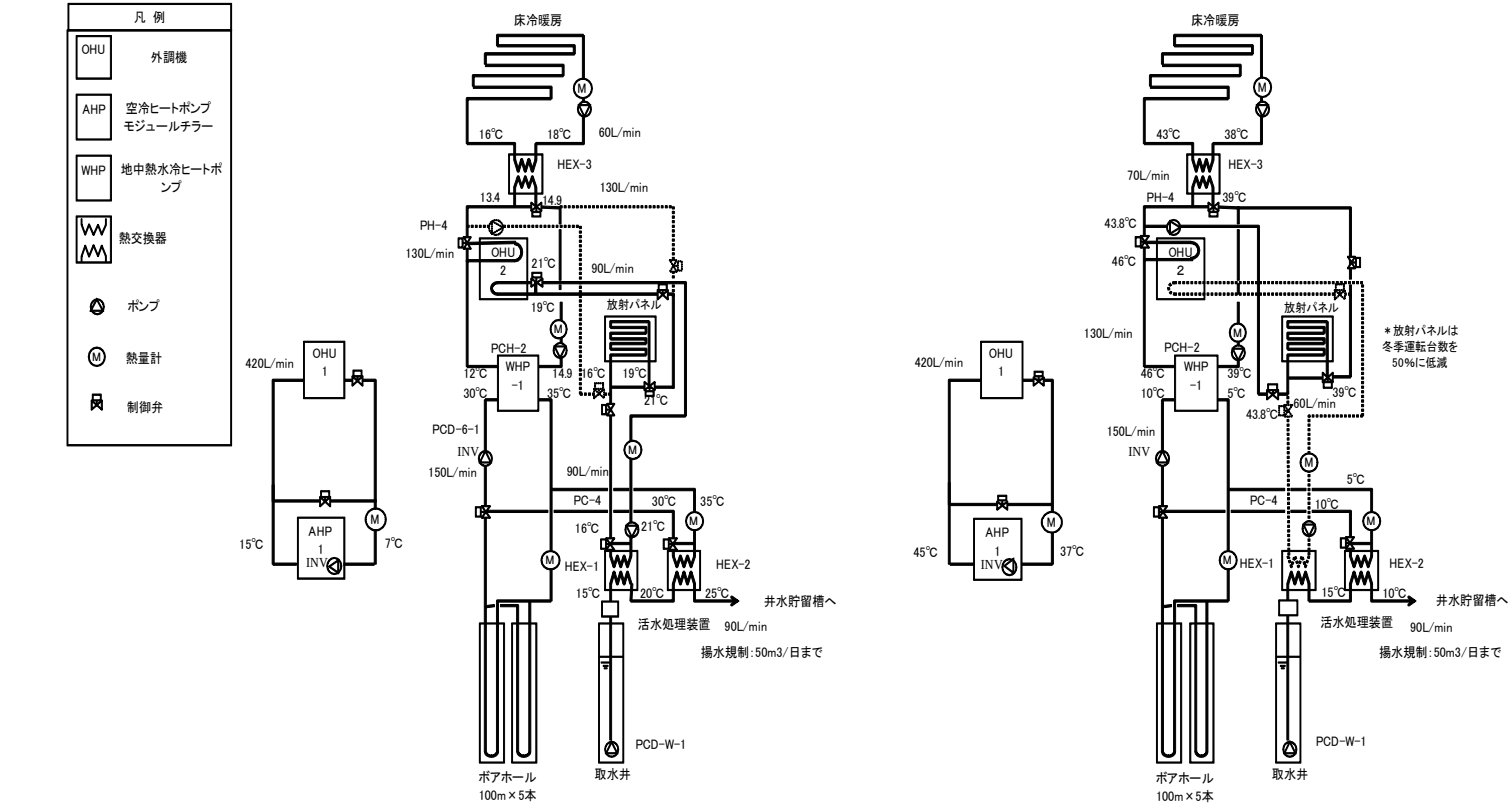

1. 熱源運転方針

熱源システムは地中熱対応型の水熱源ヒートポンプユニット (WHP-1) システムと高効率空気熱源ヒートポンプユニット (AHP-1) システムからなる冷水水方式とする。

いずれもインバーター制御とし、夏期は冷水、冬期は温水のみの供給とする。

水熱源型ヒートポンプユニット (WHP-1) は中温冷水 (12℃) による定流量制御とし、2Fロビー等の放射床暖房 (HEX-3) と外気処理 (OHU-2) に供給する。

地中熱源として、地中熱交換器と井水熱交換器を併用し、3方弁にて入口温度制御を行う (冷房時30℃、暖房時10℃)

冷房、暖房ともにWHP-1による冷水水を外気処理機 (OHU-2)、放射床暖房、放射パネル (暖房時のみ) の順にカスケード利用を図り、

熱源温度におうじたエネルギーの有効活用を図る。

放射冷暖房パネルは、冷房時は井水熱交換器 (HEX-1) による直接利用を図るが (16℃)、冬季はWHP-1による温水を用いた間接的な地中熱利用を図る。

2. 搬送システム

AHP-1は1次ポンプによる変流量制御とし、熱源機間にバイパス弁、外調機 (OHU-1) には2方弁を設置する。

WHP-1は1次ポンプによる定流量制御とし、外調機 (OHU-2) ならびに放射冷暖房パネル、放射床暖房用熱交換器には3方弁を設置し、送水温度制御とする。

地中熱源水ポンプはインバーター制御とし、夏季110L/min、冬季150L/minによる

3. 地中熱・井水熱併用システム

水熱源ヒートポンプユニット (WHP-1) の熱源水は地中熱交換器と井水熱交換器を併用し、3方弁にて入口温度制御を行う (冷房時30℃、暖房時10℃)

なお、井水は汲み取り量に制限があるため、さく井ポンプは定時運転 (8H/日、1日50m3まで) とする。

夏季は定時運転とし、中間期、冬季は地中熱源水の入口温度にあわせてバックアップ運転させるものとする。

汲み上げた井水は、井水貯留槽に貯留し、修景に利用した後で浸透トレンチにて宅地内浸透処理を図るものとする。

4. 計量・計測・工事区分

AHP-1およびWHP-1のCOPが計測できるよう熱量計 (本工事) および電力量計 (電気工事) を設置する。

地中熱交換器ならびに井水利用による熱交換効率を確認するため、熱量計・温度計を設置する。 (地中熱設備工事)

AHP-1は省エネルギー設備工事 (別途)、WHP-1ならびに地中熱交換器は再生可能エネルギー設備工事 (別途) の地中熱設備工事とする。

□ポンプ 機器表																		
記 号	名 称	形 式	吸込口径	流量	揚 程	背圧	電源動力					軸封装置	基礎施工要領	非常電源	台数	系統	設置場所	備 考
			mm Φ	L/min	mAq	kPa	kW	相	V	極数	起動方式							
PGH-2	冷温水ポンプ	小形渦巻ポンプ	40	120	25		2.2	3	200	4	直入	メカニカルシール	標準基礎		1	WHP-1	1階 熱源機械室	
PGH-3	床冷暖房二次ポンプ	ラインポンプ	40	60	20		1.5	3	200	4	直入	メカニカルシール	標準基礎		1	床放射冷暖房	1階 熱源機械室	
PG-4	放射冷暖房パネル二次ポンプ	ラインポンプ	40	90	20		1.5	3	200	4	直入	メカニカルシール	標準基礎		1	中温冷水利用	1階 熱源機械室	
PH-4	放射冷暖房パネル二次ブースターポンプ	ラインポンプ	40	70	20		1.5	3	200	4	直入	メカニカルシール	標準基礎		1	温水放射	1階 熱源機械室	
(PCD-G-1)	地中熱源水ポンプ	小形多段渦巻ポンプ	40	150	25		2.2	3	200	4	インバータ	メカニカルシール	標準基礎		1	地中熱源水	1階 熱源機械室	(地中熱利用設備工事)
(PCD-W-1)	さく井ポンプ	深井戸用水中ポンプ	40	90	120		2.2	3	200	2	直入	メカニカルシール	—		1	井水	屋外井戸	(地中熱利用設備工事)
特 記 事 項	(1) 電源周波数は 50 Hz とする。																	
	(2) 各ポンプ 流体は清水で、温度は以下の通りとする。																	
	冷水 (AHP系統) 7℃～ 15℃																	
	温水 (AHP系統) 45℃～ 37℃																	
	冷水 (WHP系統) 12℃～ 13.4℃～ 14.9℃																	
	温水 (WHP系統) 46℃～ 44℃～ 39℃																	
床冷暖房系統			冷水 16℃～ 18℃		温水 43℃～ 38℃													

□ 空氣調和機 機器表

[illegible]

□ 放射冷暖房パネル 機器表

記 号		冷房能力		暖房能力	冷⽔量		必要 列数	ピッチ	参考寸法			色	台数	設置室	備考
		全熱	顕熱			冷⽔量		温⽔量		幅	高さ				
		k W	k W	k W	L/min	L/min	列	mm	mm	mm	mm				
RP-CH-1	パネル型（ダブルフィンタイプ）	2.03	1.55	4.36	9.7	9.7	35	40	1400	3900	214	指定色塗装	2	1F 総合案内、エントランスホール	
RP-CH-2	パネル型（ダブルフィンタイプ）	2.03	1.55	4.36	9.7	9.7	35	40	1400	3900	214	指定色塗装	4	1F 市民ギャラリー	下部より配管接続
RP-CH-3	パネル型（ダブルフィンタイプ）	1.28	1.00	2.83	6.1	6.1	35	40	1400	2500	214	指定色塗装	3	2F 情報コーナー（通路側）	下部より配管接続
RP-CH-4	パネル型（ダブルフィンタイプ）	1.79	1.38	3.87	8.5	8.5	35	40	1400	3500	214	指定色塗装	3	2F 情報コーナー（窓側）	下部より配管接続
特 記 事 項	(1) 放射パネルは着脱可能ドレンパン及び支持材付属とする。（下部より配管接続するタイプは除く）						(4) 放射冷暖房パネルは配管接続ジョイント（ON/OFFバルブ機能付）付属とする。								
	(2) 放射パネルは左右両端にダミーチューブを設けるものとする。						(5) 温水は 入口温度 44℃ 出口温度 36.5℃ 。冷水は 入口温度 16℃ 出口温度 19℃ とする。								
	(3) 放射冷暖房パネルの冷房能力は、室内温度 28℃ 60%、暖房能力は22℃40%の値を示す。														

□加湿器 機器表

記 号	名 称	形 式	加湿方式	加湿能力	風量	電源動力				台数	設置場所							
				kg/h	m³/h	W	相	V	起動方式									
HUM-1	加湿ファンユニット	天井埋込力セット型	滴下浸透気化式	2.0	570	100	1	100	直 入	48	1F 警備員室、宿直室	2F 用務員室	3F 相談室1	3F 会議室2	4F 男子更衣室	5F 議員控室1	5F 執行部控室	
											1F 自販機コーナー	2F 相談室1	3F 相談室2	3F 会議室3 ×2台	4F 女子更衣室	5F 議員控室2	5F 男子休憩室	
											1F 市民ギャラリー	2F 相談室2	3F 相談室3	3F 会議室4 ×2台	4F 相談室1	5F 議員控室3 x2台	5F 女子休憩室	
											1F カフェスペース	2F 相談室3	3F 消費生活センター	3F 会議室5	4F 相談室2	5F 議員控室4 x2台	5F 眺望スペース	
												2F 相談室4	3F 災害対策本部 ×2台		4F 情報公開コーナー			
												2F 情報コーナー	3F 会議室1		4F 会議室 ×2台			
												2F コミュニティFM局スペース			4F 会議室兼職員食事室 x5台			
												2F 男子更衣室						
												2F 女子更衣室						
											4	9	7	6	12	6	4	
特 記 事 項	(1) 電源周波数は 50 Hz とする。 (2) 能力は 23℃40%時の能力を示す。 (3) フィルター、リモコンスイッチ付とし、全て防振吊りとする。 (4) フィルターはメーカー標準仕様とし、予備を100%以上付属とする。										(5) 外部異常接点付とする。 (6) ドレンアップポンプを付属すること。 (7) アフターラン機能付とする							

□パッケージ形空気調和機 (GHP)-1

[illegible]

 日本設計	竣工日 / 16.02.16	保管 / . . .	承認 / . . .	訂正 _____ _____ _____	特記 1) GHPならびに冷暖配管工事（共置き制御含む）は 省エネルギー設備工事（別途）とする。	設計 1 級建築士登録 第324724号 松本隆志 印 設備設計 1 級建築士証交付番号 第1417号 竹部友久 印	桶川市新庁舎建設工事	図面名称 空調機器表（4） GHP（参考図）	図面番号 4104
	検図 / 16.02.12	確認 / . . .	作成 / . . .	法適合 確認 本図に記載された事項は、設備関係規定に適合することを確認した 備考欄：（確認した範囲などをこの欄に記入）	意見 第 号 第 号	縮尺 NO SCALE		図面 枚 / 内 4 機械設備図	
	製図 / 16.02.05	承認 / . . .	作成 / . . .	備考欄：（確認した範囲などをこの欄に記入）	第 号 第 号	縮尺 NO SCALE		図面 枚 / 内 4 機械設備図	

[illegible]

 日本設計	竣工日 /16.02.16	保管 / . . . / . . .	承認 / . . . / . . .	訂正 _____ _____ _____ _____ _____	特記 1) EHPならびに冷媒配管工事（共養生制御含む）は 省エネルギー設備工事（別途）とする。	設計 1級建築士登録 第324724号 松本隆志 印	図面名称 空調機器表（5） EHP1（参考図）	縮尺 NO SCALE	図面番号 4105
	検図 /16.02.12	承認 / . . . / . . .	作成 / . . . / . . .	意見 第 号 第 号	法適合確認 本図に記載された事項は、設備関係規定に適合することを確認した 備考欄：（確認した範囲などをこの欄に記入）	図面番号 枚ノ内			
	製図 /16.02.05	承認 / . . . / . . .	作成 / . . . / . . .	意見 第 号 第 号	備考欄：（確認した範囲などをこの欄に記入）	図面番号 枚ノ内			

記 号	系 統	形 式	定格能力			室 内 機																室 外 機										非常電源	中央監視制御	集中コントロー制御	備 考
			冷房	暖房	有効加湿	送風機		電源動力					エアフィルター			台 数	手元リモコン	フロアリモコン	設置場所	電源動力						台 数	設置場所								
						風量	機外静圧	消費電力	送風機	加湿器	相	V	起動方式	メーカー標準品	プレ					メイン	消費電力	圧縮機	ファン	相	V			起動方式							
																													kW	kW	kg/h				
EHP-4F-1	4階 各個室	空冷式ヒートポンプマルチ形（冷暖切替型）	33.5	37.5																	10.5	7.5	インバータ	0.7	3	200	直入	1	PHF屋外	—	○	○			
EHP-4F-1-KYOU	4F 教育長室	4方向カセット形室内機	2.8	3.2	—	750	—	0.10	100以下	—	1	200	直入	○	—	—	1	1	—	4F 教育長室															
EHP-4F-1-OUS	4F 応接室	4方向カセット形室内機	2.8	3.2	—	750	—	0.10	100以下	—	1	200	直入	○	—	—	1	1	—	4F 応接室															
EHP-4F-1-KOU-M	4F 男子更衣室	4方向カセット形室内機	7.1	8.0	—	1,320	—	0.10	100以下	—	1	200	直入	○	—	—	1	1	—	4F 男子更衣室															
EHP-4F-1-KOU-W	4F 女子更衣室	4方向カセット形室内機	2.8	3.2	—	750	—	0.10	100以下	—	1	200	直入	○	—	—	1	1	—	4F 女子更衣室															
EHP-4F-1-EVH	4F EVホール	4方向カセット形室内機	4.5	5.0	—	870	—	0.10	100以下	—	1	200	直入	○	—	—	1	1	—	4F EVホール															
EHP-4F-1-COR7	4F 廊下 7	4方向カセット形室内機	4.5	5.0	—	870	—	0.10	100以下	—	1	200	直入	○	—	—	1	1	—	4F 廊下 7															
AHEX-4F-1-KYOU-0A	4F 教育長室・応接室 外気処理	外気処理用全熱交換器（天井埋込ダクト形）	4.83	5.76	2.9	500	225	0.60	600以下	—	1	200	直入	○	—	—	1	1	—	4F 廊下 4															
EHP-4F-2	4階 各諸室	空冷式ヒートポンプマルチ形（冷暖切替型）	22.4	25.0																7.0	5.1	インバータ	0.4	3	200	直入	1	PHF屋外	—	○	○				
EHP-4F-2-SEN	4F 選挙管理委員会事務局	4方向カセット形室内機	2.8	3.2	—	750	—	0.10	100以下	—	1	200	直入	○	—	—	1	1	—	4F 選挙管理委員会事務局															
EHP-4F-2-KUM	4F 組合事務所	4方向カセット形室内機	3.6	4.0	—	750	—	0.10	100以下	—	1	200	直入	○	—	—	1	1	—	4F 組合事務所															
EHP-4F-2-KAN	4F 監査委員事務局	4方向カセット形室内機	2.8	3.2	—	750	—	0.10	100以下	—	1	200	直入	○	—	—	1	1	—	4F 監査委員事務局															
AHEX-4F-2-SEN-0A	4F 選挙管理委員会 外気処理	外気処理用全熱交換器（天井埋込ダクト形）	4.83	5.76	2.9	500	225	0.60	600以下	—	1	200	直入	○	—	—	1	1	—	4F 選挙管理委員会事務局															
AHEX-4F-2-KUM-0A	4F 組合・監査 外気処理	外気処理用全熱交換器（天井埋込ダクト形）	4.83	5.76	2.9	500	225	0.60	600以下	—	1	200	直入	○	—	—	1	1	—	4F 監査委員事務局															
EHP-4F-3	4階 会議室	空冷式ヒートポンプマルチ形（冷暖切替型）	45.0	50.0																16.5	10.1	インバータ	1.0	3	200	直入	1	PHF屋外	—	○	○				
EHP-4F-3-KA1	4F 会議室	4方向カセット形室内機	8.0	9.0	—	1,410	—	0.10	100以下	—	1	200	直入	○	—	—	1	1	—	4F 会議室															
EHP-4F-3-SYOK	4F 会議室兼職員食事室	4方向カセット形室内機	8.0	9.0	—	1,410	—	0.10	100以下	—	1	200	直入	○	—	—	4	4	—	4F 会議室兼職員食事室															
EHP-5F-1	5階 全員協議室	空冷式ヒートポンプマルチ形（冷暖切替型）	33.5	37.5																10.5	7.5	インバータ	0.7	3	200	直入	1	PHF屋外	—	○	○				
EHP-5F-1-ZEN	5F 全員協議会室	4方向カセット形室内機	4.5	5.0	—	870	—	0.10	100以下	—	1	200	直入	○	—	—	4	4	—	5F 全員協議会室															
AHEX-5F-1-ZEN-0A	5F 全員協議会室 外気処理	外気処理用全熱交換器（天井埋込ダクト形）	9.29	11.03	5.8	950	150	0.65	600以下	—	1	200	直入	○	—	—	2	2	—	5F 全員協議会室 外気処理															
EHP-5F-2	5階 議員控室・他	空冷式ヒートポンプマルチ形（冷暖切替型）	45.0	50.0																16.5	10.1	インバータ	1.0	3	200	直入	1	PHF屋外	—	○	○				
EHP-5F-2-G1N1	5F 議員控室 1	4方向カセット形室内機	3.6	4.0	—	750	—	0.10	100以下	—	1	200	直入	○	—	—	1	1	—	5F 議員控室 1															
EHP-5F-2-G1N2	5F 議員控室 2	4方向カセット形室内機	4.5	5.0	—	870	—	0.10	100以下	—	1	200	直入	○	—	—	1	1	—	5F 議員控室 2															
EHP-5F-2-G1N3	5F 議員控室 3	4方向カセット形室内機	3.6	4.0	—	750	—	0.10	100以下	—	1	200	直入	○	—	—	2	2	—	5F 議員控室 3															
EHP-5F-2-G1N4	5F 議員控室 4	4方向カセット形室内機	3.6	4.0	—	750	—	0.10	100以下	—	1	200	直入	○	—	—	2	2	—	5F 議員控室 4															
EHP-5F-2-I1N	5F 委員会室	4方向カセット形室内機	2.8	3.2	—	750	—	0.10	100以下	—	1	200	直入	○	—	—	2	2	—	5F 委員会室															
EHP-5F-2-S1K	5F 執行部控室	4方向カセット形室内機	3.6	4.0	—	750	—	0.10	100以下	—	1	200	直入	○	—	—	2	2	—	5F 執行部控室															
AHEX-5F-2-I1N-0A	5F 委員会室 外気処理	外気処理用全熱交換器（天井埋込ダクト形）	4.83	5.76	2.9	500	225	0.60	600以下	—	1	200	直入	○	—	—	1	1	—	5F 廊下6															
EHP-5F-3	5階 議会諸室	空冷式ヒートポンプマルチ形（冷暖切替型）	22.4	25.0																7.0	5.1	インバータ	0.4	3	200	直入	1	PHF屋外	—	○	○				
EHP-5F-3-G1K	5F 議会事務局	4方向カセット形室内機	2.8	3.2	—	750	—	0.10	100以下	—	1	200	直入	○	—	—	2	2	—	5F 議会事務局															
EHP-5F-3-TOS	5F 議会図書室	4方向カセット形室内機	2.8	3.2	—	750	—	0.10	100以下	—	1	200	直入	○	—	—	1	1	—	5F 議会図書室															
EHP-5F-3-G1T	5F 議長室	4方向カセット形室内機	2.8	3.2	—	750	—	0.10	100以下	—	1	200	直入	○	—	—	1	1	—	5F 議長室															
AHEX-5F-3-G1K-0A	5F 議会事務・図書室 外気処理	外気処理用全熱交換器（天井埋込ダクト形）	7.53	8.87	4.3	750	180	0.60	600以下	—	1	200	直入	○	—	—	1	1	—	5F 廊下4															
AHEX-5F-3-G1T-0A	5F 議長室 外気処理	外気処理用全熱交換器（天井埋込ダクト形）	4.83	5.76	2.9	500	225	0.60	600以下	—	1	200	直入	○	—	—	1	1	—	5F 議長室															
EHP-5F-4	5階 眺望・廊下・休憩室	空冷式ヒートポンプマルチ形（冷暖切替型）	40.0	45.0																13.5	9.4	インバータ	0.7	3	200	直入	1	PHF屋外	—	○	○				
EHP-5F-4-TYO	5F 眺望スペース	4方向カセット形室内機	7.1	8.0	—	1,320	—	0.10	100以下	—	1	200	直入	○	—	—	2	2	—	5F 眺望スペース															
EHP-5F-4-COR7	5F 廊下 7	4方向カセット形室内機	4.5	5.0	—	870	—	0.10	100以下	—	1	200	直入	○	—	—	2	2	—	5F 廊下 7															
EHP-5F-4-KYU-M	5F 男子休憩室	4方向カセット形室内機	4.5	5.0	—	870	—	0.10	100以下	—	1	200	直入	○	—	—	1	1	—	5F 男子休憩室															
EHP-5F-4-KYU-W	5F 女子休憩室	4方向カセット形室内機	4.5	5.0	—	870	—	0.10	100以下	—	1	200	直入	○	—	—	1	1	—	5F 女子休憩室															
EHP-5F-5	5階 議場	空冷式ヒートポンプマルチ形（冷暖切替型）	33.5	37.5																															

□ 全熱交換ユニット 機器表

記 号	対象室名	形 式	給気側		排気側		全熱交換効率 (風量比 = 1)	常時 換気	加湿器	プレフィルタ	電源動力					台数	特 記 事 項
			風量	機外静圧	風量	機外静圧			加湿量	給気、排気側共	消費動力	相	電圧	起動方式	非常電源	合計	
			m³/h	Pa	m³/h	Pa											
							%		kg/h								
AHEX-KE1-1F	1F 警備員室、宿直室	静止形、天井隠ぺい型	200	150	200	150	60 以上	○	－	メーカー標準品	115	1	100	直入	－	1	(1) 電源周波数は 50 Hz とする 。
AHEX-JIH-1F	1F 自販機コーナー	静止形、天井隠ぺい型	150	150	150	150	60 以上	○	－	メーカー標準品	115	1	100	直入	－	1	(2) フィルター、リモコンスイッチ附属とし、全てゴム防振吊りとする。絶縁効率は 8 0 %以上とする。
AHEX-GAL-1F	1F 市民ギャラリー	静止形、天井隠ぺい型	250	150	250	150	60 以上	○	－	メーカー標準品	163	1	100	直入	－	1	(3) フィルターはメーカー標準仕様とし、予備を50%以上付属とする。
AHEX-CAF-1F	1F カフェスペース	静止形、天井隠ぺい型	450	150	450	150	60 以上	○	－	メーカー標準品	258	1	100	直入	－	1	(4) 普通換気モードへの自動切換型とし 運転制御回路付とする。24時間換気対応とする。
																	(5) 騒音値は 43 dB(A) 以下（本体中央 1.5 m 下方）とする。
AHEX-YOU-2F	2F 用務員室	静止形、天井隠ぺい型	100	150	100	150	60 以上	○	－	メーカー標準品	115	1	100	直入	－	1	(6) 運転用スイッチ（リフト）は本体付属品とし、本体との渡り配線工事は自動制御設備工事とする。
AHEX-KOU-M-2F	2F 男子更衣室	静止形、天井隠ぺい型	550	200	550	200	60 以上	○	－	メーカー標準品	395	1	100	直入	－	2	(7) 発停・状態・故障表示の遠方監視端子を設ける。
AHEX-KOU-W-2F	2F 女子更衣室	静止形、天井隠ぺい型	500	200	500	200	60 以上	○	－	メーカー標準品	355	1	100	直入	－	1	(8) 接地極付ロック式プラグ及びコード1m付とする。
AHEX-SOU1-2F	2F 相談室1	静止形、天井隠ぺい型	250	150	250	150	60 以上	○	－	メーカー標準品	163	1	100	直入	－	1	(9) 集中コントローラ（ソフト含む）及び同用接続端子盤を1set、1階警備員室に設置する。
AHEX-SOU2-2F	2F 相談室2	静止形、天井隠ぺい型	250	150	250	150	60 以上	○	－	メーカー標準品	163	1	100	直入	－	1	同コントローラはWebサーバー機能を有し、カラータッチ画面とすること。
AHEX-SOU3-2F	2F 相談室3	静止形、天井隠ぺい型	150	150	150	150	60 以上	○	－	メーカー標準品	115	1	100	直入	－	1	空調機・全熱交換器本体～集中コントローラーの制御用配管・配線工事は自動制御設備工事とする。
AHEX-SOU4-2F	2F 相談室4	静止形、天井隠ぺい型	250	150	250	150	60 以上	○	－	メーカー標準品	163	1	100	直入	－	1	
AHEX-JOU-2F	2F 情報コーナー	静止形、天井隠ぺい型	400	150	400	150	60 以上	○	－	メーカー標準品	258	1	100	直入	－	1	
AHEX-FM-2F	2F コミュニティFM局スペース	静止形、天井隠ぺい型	400	150	400	150	60 以上	○	－	メーカー標準品	258	1	100	直入	－	1	
AHEX-SOU1-3F	3F 相談室1	静止形、天井隠ぺい型	150	150	150	150	60 以上	○	－	メーカー標準品	115	1	100	直入	－	1	
AHEX-SOU2-3F	3F 相談室2	静止形、天井隠ぺい型	250	150	250	150	60 以上	○	－	メーカー標準品	163	1	100	直入	－	1	
AHEX-SOU3-3F	3F 相談室3	静止形、天井隠ぺい型	150	150	150	150	60 以上	○	－	メーカー標準品	115	1	100	直入	－	1	
AHEX-SYOU-3F	3F 消費生活センター	静止形、天井隠ぺい型	150	150	150	150	60 以上	○	－	メーカー標準品	115	1	100	直入	－	1	
AHEX-SAI-3F	3F 災害対策本部	静止形、天井隠ぺい型	400	150	400	150	60 以上	○	－	メーカー標準品	258	1	100	直入	○	2	
AHEX-KA11-3F	3F 会議室1	静止形、天井隠ぺい型	250	150	250	150	60 以上	○	－	メーカー標準品	163	1	100	直入	－	1	
AHEX-KA12-3F	3F 会議室2	静止形、天井隠ぺい型	250	150	250	150	60 以上	○	－	メーカー標準品	163	1	100	直入	－	1	
AHEX-KA13-3F	3F 会議室3	静止形、天井隠ぺい型	400	150	400	150	60 以上	○	－	メーカー標準品	258	1	100	直入	－	2	
AHEX-KA14-3F	3F 会議室4	静止形、天井隠ぺい型	400	150	400	150	60 以上	○	－	メーカー標準品	258	1	100	直入	－	2	
AHEX-KA15-3F	3F 会議室5	静止形、天井隠ぺい型	200	150	200	150	60 以上	○	－	メーカー標準品	115	1	100	直入	－	1	
AHEX-KOU-M-4F	4F 男子更衣室	静止形、天井隠ぺい型	350	150	350	150	60 以上	○	－	メーカー標準品	258	1	100	直入	－	1	
AHEX-KOU-W-4F	4F 女子更衣室	静止形、天井隠ぺい型	200	150	200	150	60 以上	○	－	メーカー標準品	115	1	100	直入	－	1	
AHEX-SOU1-4F	4F 相談室1	静止形、天井隠ぺい型	250	150	250	150	60 以上	○	－	メーカー標準品	163	1	100	直入	－	1	
AHEX-SOU2-4F	4F 相談室2	静止形、天井隠ぺい型	150	150	150	150	60 以上	○	－	メーカー標準品	115	1	100	直入	－	1	
AHEX-KA1-4F	4F 会議室	静止形、天井隠ぺい型	300	150	300	150	60 以上	○	－	メーカー標準品	163	1	100	直入	－	2	
AHEX-SYOK-4F	4F 会議室兼職員食事室	静止形、天井隠ぺい型	750	200	750	200	60 以上	○	－	メーカー標準品	355	1	100	直入	－	3	
AHEX-JOU-4F	4F 情報公開コーナー	静止形、天井隠ぺい型	150	150	150	150	60 以上	○	－	メーカー標準品	115	1	100	直入	－	1	
AHEX-GIN1-5F	5F 議員控室1	静止形、天井隠ぺい型	200	150	200	150	60 以上	○	－	メーカー標準品	115	1	100	直入	－	1	
AHEX-GIN2-5F	5F 議員控室2	静止形、天井隠ぺい型	200	150	200	150	60 以上	○	－	メーカー標準品	115	1	100	直入	－	1	
AHEX-GIN3-5F	5F 議員控室3	静止形、天井隠ぺい型	360	150	360	150	60 以上	○	－	メーカー標準品	115	1	100	直入	－	2	
AHEX-GIN4-5F	5F 議員控室4	静止形、天井隠ぺい型	360	150	360	150	60 以上	○	－	メーカー標準品	115	1	100	直入	－	2	
AHEX-SIK-5F	5F 執行部控室	静止形、天井隠ぺい型	500	200	500	200	60 以上	○	－	メーカー標準品	355	1	100	直入	－	1	
AHEX-KYU-M-5F	5F 男子休憩室	静止形、天井隠ぺい型	250	150	250	150	60 以上	○	－	メーカー標準品	163	1	100	直入	－	1	
AHEX-KYU-W-5F	5F 女子休憩室	静止形、天井隠ぺい型	250	150	250	150	60 以上	○	－	メーカー標準品	163	1	100	直入	－	1	
AHEX-TEN-5F	5F 眺望スペース	静止形、天井隠ぺい型	350	150	350	150	60 以上	○	－	メーカー標準品	258	1	100	直入	－	1	

□脱臭装置 機器表

記 号	対 象 室 名	形 式	設置方法	仕様		電源動力				設置場所	台数	備考	特記事項
				風量	室容積	相	V	電流	起動方式				
				L/min	m 3								
ADU-ST-1F	1F ごみ置場	酸素クラスター脱臭	壁掛（壁ブラケット設置）	6	59	1	100	0.3kW	直 入	1F ごみ置場	1	標準付属品一式	(1) 電源周波数は 50 Hz とする。 (2) 24時間タイマー、SUS製壁付ブラケット及び標準付属品を附属とする。

□ 送・排風機 機器表

記 号	対 象 室 名	形 式	設置方法	仕 様			電動機					騒音値 dB (A)	基礎施工要領	設置場所	台数	常時 換気	中央 発停 (自動)	各室 発停 (電気)	非常電 源	備 考
				番号	風量	静圧	動力	相	電圧	極	起動方式									
				N o .	m ³ /h	Pa	kW	φ	V	P										
FS-NET-1F	1F 熱源機械室	多翼型送風機	天吊	1 1/2	1,950	150	0.75	3	200	4	直 入	－	防振吊り	1F 熱源機械室	1		○			FE-NET-1Fと連動
FS-JUS-1F	1F 受水槽室	多翼型送風機	天吊	1 1/2	2,000	150	0.75	3	200	4	直 入	－	防振吊り	1F 受水槽室	1		○			FE-JUS-1Fと連動
FS-SYO-1F	1F 消火ポンプ室	消音ボックス付送風機	天吊	1 1/4	300	150	0.10	3	100	4	直 入	－	防振吊り	1F 消火ポンプ室	1		○			FE-SYO-1Fと連動
FS-TYU-1F	1F 厨房コーナー	消音ボックス付送風機	天吊	1 1/4	300	150	0.10	1	100	4	直 入	－	防振吊り	1F 廊下1	1			○		
FS-COR4-1F	1F 廊下4	消音ボックス付送風機	天吊	1 1/2	1,400	150	0.27	3	200	4	直 入	－	防振吊り	1F 廊下4	1		○			喫煙室 FE-KIT-1Fと連動
FS-DEN-5F	5F 電気室	多翼型送風機	天吊	3	6,100	150	1.5	3	200	4	直 入	－	防振吊り	5F 電気室	1		○		○	FE-DEN-5Fと連動
FS-COR1-5F	5F 廊下1	消音ボックス付送風機	天吊	1 1/2	1,400	150	0.27	3	200	4	直 入	－	防振吊り	5F 廊下1	1		○			FE-KIT-5Fと連動
FS-SYO-5F	5F 書庫	消音ボックス付送風機	天吊	1 1/2	1,100	150	0.27	3	200	4	直 入	－	防振吊り	5F 書庫	1		○			FE-SYO-5Fと連動
FS-EV-RF	RF EVホール	消音ボックス付送風機	天吊	1 1/2	300	150	0.10	3	200	4	直 入	－	防振吊り	RF EVホール	1			○		FE-EV-RFと連動
FE-NET-1F	1F 熱源機械室	多翼型送風機	天吊	1 1/2	1,950	150	0.75	3	200	4	直 入	－	防振吊り	1F 熱源機械室	1		○			FS-NET-1Fと連動
FE-JUS-1F	1F 受水槽室	多翼型送風機	天吊	1 1/2	2,000	150	0.75	3	200	4	直 入	－	防振吊り	1F 受水槽室	1		○			FS-JUS-1Fと連動
FE-SYO-1F	1F 消火ポンプ室	消音ボックス付送風機	天吊	1 1/4	300	150	0.10	3	200	4	直 入	－	防振吊り	1F 消火ポンプ室	1		○			FS-SYO-1Fと連動
FE-BIT-1F	1F 備蓄倉庫	消音ボックス付送風機	天吊	1 1/4	350	150	0.10	3	200	4	直 入	－	防振吊り	1F 備蓄倉庫	1			○		
FE-GOM-1F	1F ごみ置場	消音ボックス付送風機	天吊	1 1/2	900	150	0.20	1	100	4	直 入	－	防振吊り	1F ごみ置場	1		○			
FE-TYU-1F	1F 厨房コーナー	レンジフードファン	天吊	－	300	150	0.10	1	100	－	直 入	－	－	1F 厨房コーナー	1			○		
FE-OIL-1F	1F オイルポンプ室	消音ボックス付送風機	天吊	1 1/4	150	150	0.10	1	100	4	直 入	－	防振吊り	1F オイルポンプ室	1			○		
FE-KIT-1F	1F 喫煙室	消音ボックス付送風機	天吊	1 1/2	1,400	150	0.27	3	200	4	直 入	－	防振吊り	1F 喫煙室	1			○		廊下4 FS-COR4-1Fと連動
FE-EPS1-1F	1F EPS1	消音ボックス付送風機	天吊	1 1/4	150	150	0.10	1	100	4	直 入	－	防振吊り	1F EPS1	1			○	○	
FE-SOU1-1F	1F 倉庫1	消音ボックス付送風機	天吊	1 1/4	200	150	0.10	1	100	4	直 入	－	防振吊り	1F 倉庫1	1			○		
FE-SOU2-1F	1F 倉庫2	消音ボックス付送風機	天吊	1 1/4	100	150	0.10	1	100	4	直 入	－	防振吊り	1F 倉庫2	1			○		
FE-SOU3-1F	1F 倉庫3	消音ボックス付送風機	天吊	1 1/2	900	150	0.20	1	100	4	直 入	－	防振吊り	1F 倉庫3	1			○		
FE-WC-M-1F	1F 男子便所	消音ボックス付送風機	天吊	1 1/4	450	150	0.10	1	100	4	直 入	－	防振吊り	1F 男子便所	1	○	○		○	
FE-WC-W-1F	1F 女子便所	消音ボックス付送風機	天吊	1 1/4	450	150	0.10	1	1											

記 号	対 象 室 名	形 式	設置方法	仕 様								電動機		騒音値 dB (A)	基礎施工要領	設置場所	台数	常時 換気	中央 発停 (自動)	各室 発停 (電気)	非常電 源	備 考
				番号	風量	静圧	動力	相	電圧	極	起動方式											
				N o .	m ³ /h	Pa	kW	φ	V	P												
FE-YU1-4F	4F 湯沸室1	レンジフードファン（浅型タイプ）	天吊	—	100	150	0.10	1	100	—	直 入	—	—	4F 湯沸室1	1				○			
FE-YU2-4F	4F 湯沸室2	レンジフードファン（浅型タイプ）	天吊	—	100	150	0.10	1	100	—	直 入	—	—	4F 湯沸室2	1				○			
FE-SY0-4F	4F 書庫	消音ボックス付送風機	天吊	1 1/2	1,050	150	0.20	1	100	4	直 入	—	防振吊り	4F 書庫	1			○				
FE-SOU1-4F	4F 倉庫1	消音ボックス付送風機	天吊	1 1/4	650	150	0.10	1	100	4	直 入	—	防振吊り	4F 倉庫1	1				○			
FE-SOU2-4F	4F 倉庫2	消音ボックス付送風機	天吊	1 1/4	250	150	0.10	1	100	4	直 入	—	防振吊り	4F 倉庫2	1				○			
FE-SOU3-4F	4F 倉庫3	消音ボックス付送風機	天吊	1 1/4	150	150	0.10	1	100	4	直 入	—	防振吊り	4F 倉庫3	1				○			
FE-SOU4-4F	4F 倉庫4	消音ボックス付送風機	天吊	1 1/4	100	150	0.10	1	100	4	直 入	—	防振吊り	4F 倉庫4	1				○			
FE-SOU5-4F	4F 倉庫5	消音ボックス付送風機	天吊	1 1/4	100	150	0.10	1	100	4	直 入	—	防振吊り	4F 倉庫5	1				○			
FE-EPS1-4F	4F EPS1	消音ボックス付送風機	天吊	1 1/4	200	150	0.10	1	100	4	直 入	—	防振吊り	4F EPS1	1				○	○		
FE-EPS2-4F	4F EPS3	消音ボックス付送風機	天吊	1 1/4	100	150	0.10	1	100	4	直 入	—	防振吊り	4F EPS3	1				○	○		
FE-WC-M1-4F	4F 男子便所1	消音ボックス付送風機	天吊	1 1/4	600	150	0.10	1	100	4	直 入	—	防振吊り	4F 男子便所1	1	○	○					
FE-WC-W1-4F	4F 女子便所1	消音ボックス付送風機	天吊	1 1/4	650	150	0.10	1	100	4	直 入	—	防振吊り	4F 女子便所1	1	○	○					
FE-WC-F-4F	4F だれでもトイレ	消音ボックス付送風機	天吊	1 1/4	200	150	0.10	1	100	4	直 入	—	防振吊り	4F だれでもトイレ	1	○	○					
FE-WC-M2-4F	4F 男子便所2	消音ボックス付送風機	天吊	1 1/4	550	150	0.10	1	100	4	直 入	—	防振吊り	4F 男子便所2	1	○	○					
FE-WC-W2-4F	4F 女子便所2	消音ボックス付送風機	天吊	1 1/4	350	150	0.10	1	100	4	直 入	—	防振吊り	4F 女子便所2	1	○	○					
FE-DEN-5F	5F 電気室	多翼型送風機	天吊	3	6,100	150	1.5	3	200	4	直 入	—	防振吊り	5F 電気室	1			○		○	FS-DEN-5Fと連動	
FE-K1T-5F	5F 喫煙室	消音ボックス付送風機	天吊	1 1/2	1,400	150	0.27	3	200	4	直 入	—	防振吊り	5F 喫煙室	1			○			廊下！ FS-COR1-5Fと連動	
FE-YU1-5F	5F 湯沸室1	レンジフードファン（浅型タイプ）	天吊	—	200	150	0.10	1	100	—	直 入	—	—	5F 湯沸室1	1				○			
FE-SY0-5F	5F 書庫	消音ボックス付送風機	天吊	1 1/2	1,100	150	0.27	3	200	4	直 入	—	防振吊り	5F 書庫	1			○			FS-SY0-5Fと連動	
FE-SOU1-5F	5F 倉庫1	消音ボックス付送風機	天吊	1 1/4	100	150	0.10	1	100	4	直 入	—	防振吊り	5F 倉庫1	1				○			
FE-SOU2-5F	5F 倉庫2	消音ボックス付送風機	天吊	1 1/4	350	150	0.10	1	100	4	直 入	—	防振吊り	5F 倉庫2	1				○			
FE-EPS1-5F</																						


記 号	名 称	形 式	除湿能力	風量	消費電力	圧縮機	送風機				起動方式	フィルター	台数	設置場所	備 考
			kg/h	m³/h	kW	kW	kW	相	V	直 入					
DHM-1	除湿機	直吹床置型	2.0	510	0.65	0.65	0.04	1	100			メーカー標準品	4	2F～5F 書庫	・室内運転条件 25.0℃、80.0%RH
特 記 事 項	(1) 電源周波数は 50 Hz とする。 (2) フィルターはメーカー標準仕様とし、予備を50%以上付属とする。														

記 号	系 統		風 量 m³/h	プレフィルタ－						メインフィルタ－						取付けボックス				設置場所	備 考
	対 象 室 名	関 連 機 器		形式	粒子捕集率	初期圧損	ろ材ユニット		個数	形式	粒子捕集率	初期圧損	ろ材ユニット		個数	寸法（参考 mm）	取出方向	点検口寸法（参考mm）	台数		
				重量法	Pa	方式	枠材	比色法		DOP法	Pa	方式	枠材	W × H × D		W × H					
AFU-NET-1F	1F 熱源機械室	FS-NET-1F	1,950	ハ 網形	80% 以上	120 以下	再生式	785mm×946mm製	1	—	—	—	—	—	—	700 × 700 × 800	横取出	600 × 200	1	1F 熱源機械室	
AFU-JUS-1F	1F 受水槽室	FS-JUS-1F	2,000	ハ 網形	80% 以上	120 以下	再生式	785mm×946mm製	1	—	—	—	—	—	—	700 × 700 × 800	横取出	600 × 200	1	1F 受水槽室	
AFU-SY0-1F	1F 消火ポンプ室	FS-SY0-1F	300	ハ 網形	80% 以上	120 以下	再生式	785mm×946mm製	1/2	—	—	—	—	—	—	700 × 700 × 800	横取出	600 × 200	1	1F 消火ポンプ室	
AFU-SY0-1F	5F 電気室	FS-DEN-5F	6,100	ハ 網形	80% 以上	120 以下	再生式	785mm×946mm製	3	—	—	—	—	—	—	1700 × 700 × 800	横取出	600 × 200	1	5F 電気室	
AFU-SY0-1F	5F 書庫	FS-SY0-5F	1,100	ハ 網形	80% 以上	120 以下	再生式	785mm×946mm製	1/2	—	—	—	—	—	—	700 × 700 × 800	横取出	600 × 200	1	5F 書庫	
特 記 事 項	(1) 面速は 2.5 m/s 以下とする。 (2) 微差圧計付とする。 (3) ろ材の予備は 50 % とする。																				

□ 制気口表																		
階	室 名	系 統 名	吹 出 口				総風量 m³/h	ボックス		系 統 名	吸 込 口				総風量 m³/h	ボックス		備 考
			形 式	サ イ ズ 2.1 m/s(面速)以下	風 量 m³/h	個数		サ イ ズ	内貼 GW25		形 式	サ イ ズ 2.1 m/s(面速)以下	風 量 m³/h	個数		サ イ ズ	内貼 GW25	
1F	熱源機械室	FS-NET-1F	VHS	400 × 400	650	3	1,950	600 × 600 × 400		FE-NET-1F	GVS	400 × 400	650	3	1,950	600 × 600 × 400		
1F	受水槽室	FS-JUS-1F	VHS	400 × 400	666	3	2,000	600 × 600 × 400		FE-JUS-1F	GVS	400 × 400	666	3	2,000	600 × 600 × 400		
1F	消火ポンプ室	FS-SYO-1F	VHS	300 × 300	300	1	300	500 × 500 × 300		FE-SYO-1F	GVS	300 × 300	300	1	300	500 × 500 × 300		
1F	備蓄倉庫	外壁VCより	VHS	300 × 300	350	1	350	500 × 500 × 300		FE-BIT-1F	GVS	300 × 300	350	1	350	500 × 500 × 300		
1F	喫煙室	D G								FE-KIT-1F	GVS	600 × 600	1,400	1	1,400	800 × 800 × 600	○	
1F	総合案内	OAHU-1	VHS 結露防止	200 × 200	150	2	300	400 × 400 × 300	○									
1F	EVホール	OAHU-1	VHS 結露防止	500 × 500	900	1	900	700 × 700 × 500	○									
1F	エントランスホール	OAHU-1	VHS 結露防止	300 × 300	400	1	400	500 × 500 × 300	○									
1F	宿直室									AHEX-KEI-1F	GVS	300 × 300	200	1	200	500 × 500 × 300	○	
1F	警備員室	AHEX-KEI-1F	VHS	300 × 300	200	1	200	500 × 500 × 300	○									
1F	自販機コーナー	AHEX-JIH-1F	VHS 結露防止	200 × 200	150	1	150	400 × 400 × 300	○	AHEX-JIH-1F	GVS	200 × 200	150	1	150	400 × 400 × 300	○	
1F	市民ギャラリー	AHEX-GAL-1F	VHS 結露防止	300 × 300	250	1	250	500 × 500 × 300	○	AHEX-GAL-1F	GVS	300 × 300	250	1	250	500 × 500 × 300	○	
1F	カフェスペース	AHEX-CAF-1F	VHS 結露防止	400 × 400	450	1	450	600 × 600 × 400	○	AHEX-CAF-1F	GVS	400 × 400	450	1	450	600 × 600 × 400	○	
1F	カフェスペース	EHP-1F-1-CAFÉ	BL-D 結露防止	1500 L		2	900	1,700 × 300 × 300	○	EHP-1F-1-CAFÉ	SUS金網	630 × 250	900	2	1,800			
1F	カフェスペース	EHP-1F-1-CAFÉ	VHS 結露防止	400 × 400	450	2	900	600 × 600 × 400	○									
1F	男子便所	-								FE-WC-M-1F	GVS	300 × 300	225	2	450	500 × 500 × 300	○	
1F	女子便所・SK	-								FE-WC-W-1F	GVS	300 × 300	225	2	450	500 × 500 × 300	○	
1F	だれでもトイレ	D G								FE-WC-F-1F	GVS	300 × 300	250	1	250	500 × 500 × 300	○	
1F	倉庫1	D G								FE-SOU1-1F	GVS	300 × 300	200	1	200	500 × 500 × 300	○	
1F	倉庫2	D G								FE-SOU2-1F	GVS	200 × 200	100	1	100	400 × 400 × 300	○	
1F	倉庫3	外壁VCより	VHS	500 × 500	900	1	900	700 × 700 × 500	○	FE-SOU3-1F	GVS	500 × 500	900	1	900	700 × 700 × 500	○	
1F	EPS1	D G								FE-EPS1-1F	GVS	200 × 200	150	1	150	400 × 400 × 300	○	
1F	厨房コーナー	FS-TYU-1F	VHS	300 × 300	300	1	300	500 × 500 × 300	○	FE-TYU-1F	レンジフード			1	300			
1F	ごみ置場	外壁VCより	VHS	500 × 500	900	1	900	700 × 700 × 500		FE-GOM-1F	GVS	500 × 500	900	1	900	700 × 700 × 500		
1F	オイルポンプ室	外壁VCより	VHS	200 × 200	150	1	150	400 × 400 × 300		FE-OIL-1F	GVS	200 × 200	150	1	150	400 × 400 × 300		
1F	廊下4（喫煙室用）	FS-COR4-1F	VHS 結露防止	600 × 600	1,400	1	1,400	800 × 800 × 600	○									
2F	執務室+廊下1+待合+子供コーナー	OAHU-1	VHS	400 × 400	714	7	5,000	600 × 600 × 400	○									
2F	執務室南側ベリメータ	GHP-2F-1-P	BL-D	2000 L	207	13	2,700	2,200 × 300 × 300	○	GHP-2F-1-P	SUS金網	500 × 250	540	5	2,700			
2F	執務室北側ベリメータ	GHP-2F-1-NE	BL-D	2000 L	420	3	1,260	2,200 × 300 × 300	○	GHP-2F-1-NE	SUS金網	950 × 250	1,260	1	1,260			
2F	待合+ロビー+コンシェルジュ	OAHU-2	VHS 結露防止	300 × 300	206	8	1,650	500 × 500 × 300	○									
2F	待合+ロビー+コンシェルジュ	EHP-2F-3-MAT	給気モジュールに接続		630	4	2,520			EHP-2F-3-MAT	GVS	800 × 800	2,520	1	2,520	1,000 × 1,000 × 600	○	
2F	電話交換室	AHEX-2F-1-DEN-OA	VHS	400 × 400	500	1	500	600 × 600 × 400	○	AHEX-2F-1-DEN-OA	GVS	400 × 400	500	1	500	600 × 600 × 400	○	
2F	市民活動室	AHEX-2F-3-SIN-OA	VHS	400 × 400	475	2	950	600 × 600 × 400	○	AHEX-2F-3-SIN-OA	GVS	400 × 400	475	2	950	600 × 600 × 400	○	
2F	市民活動室	EHP-2F-3-SIN	床吹出口(建築工事)		360	7	2,520			EHP-2F-3-SIN	GVS	800 × 800	2,520	1	2,520	1,000 × 1,000 × 600	○	
2F	男子更衣室	AHEX-KOU-M-2F	VHS	400 × 400	550	2	1,100	600 × 600 × 400	○	AHEX-KOU-M-2F	GVS	400 × 400	550	2	1,100	600 × 600 × 400	○	
2F	女子更衣室	AHEX-KOU-W-2F	VHS	400 × 400	500	1	500	600 × 600 × 400	○	AHEX-KOU-W-2F	GVS	400 × 400	500	1	500	600 × 600 × 400	○	
2F	用務員室	AHEX-YOU-2F	VHS	200 × 200	100	1	100	400 × 400 × 300	○	AHEX-YOU-2F	GVS	200 × 200	100	1	100	400 × 400 × 300	○	
2F	相談室1	AHEX-SOU1-2F	VHS	300 × 300	250	1	250	500 × 500 × 300	○	AHEX-SOU1-2F	GVS	300 × 300	250	1	250	500 × 500 × 300	○	
2F	相談室2	AHEX-SOU2-2F	VHS	300 × 300	250	1	250	500 × 500 × 300	○	AHEX-SOU2-2F	GVS	300 × 300	250	1	250	500 × 500 × 300	○	
2F	相談室3	AHEX-SOU3-2F	VHS	200 × 200	150	1	150	400 × 400 × 300	○	AHEX-SOU3-2F	GVS	200 × 200	150	1	150	400 × 400 × 300	○	
2F	相談室4	AHEX-SOU4-2F	VHS	300 × 300	250	1	250	500 × 500 × 300	○	AHEX-SOU4-2F	GVS	300 × 300	250	1	250	500 × 500 × 300	○	
2F	コミュニティFM局スペース	AHEX-FM-2F	VHS	300 × 300	400	1	400	500 × 500 × 300	○	AHEX-FM-2F	GVS	300 × 300	400	1	400	500 × 500 × 300	○	
2F	コミュニティFM局スペース	EHP-2F-4-COM	VHS	400 × 400	480	4	1,920	600 × 600 × 400	○	EHP-2F-4-COM	GVS	500 × 500	960	2	1,920	700 × 700 × 500	○	
2F	情報コーナー	AHEX-JOU-2F	VHS	300 × 300	400	1	400	500 × 500 × 300	○	AHEX-JOU-2F	GVS	300 × 300	400	1	400	500 × 500 × 300	○	
2F	男子脱衣室	D G								FE-DAT-2F	天井扇			1	100			
2F	女子脱衣室	D G								FE-DAT-2F	天井扇			1	100			
2F	湯沸室1	-								FE-YU1-2F	レンジフード			1	250			
2F	湯沸室2	-								FE-YU2-2F	レンジフード			1	250			
2F	男子便所1・SK	-								FE-WC-M1-2F	GVS	200 × 200	175	4	700	400 × 400 × 300	○	
2F	女子便所1	-								FE-WC-W1-2F	GVS	300 × 300	200	3	600	500 × 500 × 300	○	
2F	だれでもトイレ	D G								FE-WC-F-2F	GVS	300 × 300	200	1	200	500 × 500 × 300	○	
2F	男子便所2・SK	-								FE-WC-M2-2F	GVS	200 × 200	137	4	550	400 × 400 × 300	○	
2F	女子便所2	-								FE-WC-W2-2F	GVS	200 × 200	175	2	350	400 × 400 × 300	○	
2F	倉庫1	D G								FE-SOU1-2F	GVS	300 × 300	300	1	300	500 × 500 × 300	○	
2F	倉庫2	D G								FE-SOU2-2F	GVS	200 × 200	150	1	150	400 × 400 × 300	○	
2F	倉庫3	D G								FE-SOU3-2F	GVS	200 × 200	100	1	100	400 × 400 × 300	○	
2F	EPS1	D G								FE-EPS1-2F	GVS	300 × 300	200	1	200	500 × 500 × 300	○	
2F	EPS3	D G								FE-EPS2-2F	GVS	200 × 200	100	1	100	400 × 400 × 300	○	
2F	授乳室	D G								FE-JUN-2F	GVS	200 × 200	100	1	100	400 × 400 × 300	○	
2F	書庫	外壁VCより	VHS	400 × 400	475	2	950	600 × 600 × 400	○	FE-SYO-2F	GVS	400 × 400	475	2	950	600 × 600 × 400	○	
特 記 事 項		(1) ドアがリ(DG)、ドアなし、アンダーカット、建築スリット、建築スペースは建築工事とする。 (2) アネモ、ブリーズライン、カームラインは 風量調整ダクト及び落下防止ワイヤ付とする。 (3) 1F共用部ならびに、2Fロビーの吹出口はすべて結露防止型とする。																

階	室 名	系 統 名	吹 出 口				総風量 m³/h	ボックス		系 統 名	吸 込 口				総風量 m³/h	ボックス		備 考				
			形 式	サ イ ズ	風 量 m³/h	個数		サ イ ズ	内貼 GW25		形 式	サ イ ズ	風 量 m³/h	個数		サ イ ズ	内貼 GW25					
				2.1 m/s (面速)以下								2.1 m/s (面速)以下										
3F	執務室+廊下1+待合+子供コーナー	OAHU-1	VHS	400 × 400	642	7	4,500	600 × 600 × 400	○													
3F	執務室南側ベリメータ	GHP-3F-1-P	BL-D	2000 L	207	13	2,700	2,200 × 300 × 300	○	GHP-3F-1-P	SUS金網	500 × 250	540	5	2,700							
3F	執務室北側ベリメータ	GHP-3F-2-NE	BL-D	2000 L	345	4	1,380	2,200 × 300 × 300	○	GHP-3F-2-NE	SUS金網	650 × 250	690	2	1,380							
3F	市長室	AHEX-3F-1-MAY-OA	VHS	400 × 400	500	1	500	600 × 600 × 400	○	AHEX-3F-1-MAY-OA	GVS	400 × 400	500	1	500	600 × 600 × 400	○					
3F	副市長室	AHEX-3F-2-HUK-OA	VHS	400 × 400	500	1	500	600 × 600 × 400	○	AHEX-3F-2-HUK-OA	GVS	400 × 400	500	1	500	600 × 600 × 400	○					
3F	応接室	AHEX-3F-2-OUS-OA	VHS	400 × 400	500	1	500	600 × 600 × 400	○	AHEX-3F-2-OUS-OA	GVS	400 × 400	500	1	500	600 × 600 × 400	○					
3F	秘書広報課	AHEX-3F-1-HIS-OA	VHS	400 × 400	500	1	500	600 × 600 × 400	○	AHEX-3F-1-HIS-OA	GVS	400 × 400	500	1	500	600 × 600 × 400	○					
3F	防災無線室	AHEX-3F-1-BOU-OA	VHS	400 × 400	500	1	500	600 × 600 × 400	○	AHEX-3F-1-BOU-OA	GVS	400 × 400	500	1	500	600 × 600 × 400	○					
3F	電算室1	AHEX-3F-1-DEN-OA	VHS	300 × 300	250	1	250	500 × 500 × 300	○	AHEX-3F-1-DEN-OA	GVS	300 × 300	250	1	250	500 × 500 × 300	○					
3F	電算室2	AHEX-3F-1-DEN-OA	VHS	300 × 300	250	1	250	500 × 500 × 300	○	AHEX-3F-1-DEN-OA	GVS	300 × 300	250	1	250	500 × 500 × 300	○					
3F	災害対策本部	AHEX-SAI-3F	VHS	300 × 300	400	2	800	500 × 500 × 300	○	AHEX-SAI-3F	GVS	300 × 300	400	2	800	500 × 500 × 300	○					
3F	会議室1	AHEX-KAI1-3F	VHS	300 × 300	250	1	250	500 × 500 × 300	○	AHEX-KAI1-3F	GVS	300 × 300	250	1	250	500 × 500 × 300	○					
3F	会議室2	AHEX-KAI2-3F	VHS	300 × 300	250	1	250	500 × 500 × 300	○	AHEX-KAI2-3F	GVS	300 × 300	250	1	250	500 × 500 × 300	○					
3F	会議室3	AHEX-KAI3-3F	VHS	300 × 300	400	2	800	500 × 500 × 300	○	AHEX-KAI3-3F	GVS	300 × 300	400	2	800	500 × 500 × 300	○					
3F	会議室4	AHEX-KAI4-3F	VHS	300 × 300	400	2	800	500 × 500 × 300	○	AHEX-KAI4-3F	GVS	300 × 300	400	2	800	500 × 500 × 300	○					
3F	会議室5	AHEX-KAI5-3F	VHS	300 × 300	200	1	200	500 × 500 × 300	○	AHEX-KAI5-3F	GVS	300 × 300	200	1	200	500 × 500 × 300	○					
3F	相談室1	AHEX-SOU1-3F	VHS	200 × 200	150	1	150	400 × 400 × 300	○	AHEX-SOU1-3F	GVS	200 × 200	150	1	150	400 × 400 × 300	○					
3F	相談室2	AHEX-SOU2-3F	VHS	300 × 300	250	1	250	500 × 500 × 300	○	AHEX-SOU2-3F	GVS	300 × 300	250	1	250	500 × 500 × 300	○					
3F	相談室3	AHEX-SOU3-3F	VHS	200 × 200	150	1	150	400 × 400 × 300	○	AHEX-SOU3-3F	GVS	200 × 200	150	1	150	400 × 400 × 300	○					
3F	消費生活センター	AHEX-SYOU-3F	VHS	200 × 200	150	1	150	400 × 400 × 300	○	AHEX-SYOU-3F	GVS	200 × 200	150	1	150	400 × 400 × 300	○					
3F	洗面室	レタンバス	VHS	200 × 200	150	1	150	400 × 400 × 300	○	レタンバス	GVS	200 × 200	150	1	150	400 × 400 × 300	○					
3F	便所	D G								FE-WC-3F	GVS	200 × 200	150	1	150	400 × 400 × 300	○					
3F	湯沸室1	-								FE-YU1-3F	レンジフード			1	200							
3F	湯沸室2	-								FE-YU2-3F	レンジフード			1	100							
3F	男子便所1	-								FE-WC-M1-3F	GVS	200 × 200	150	4	600	400 × 400 × 300	○					
3F	女子便所1	-								FE-WC-W1-3F	GVS	300 × 300	216	3	650	500 × 500 × 300	○					
3F	だれでもトイレ	D G								FE-WC-F-3F	GVS	300 × 300	200	1	200	500 × 500 × 300	○					
3F	男子便所2	-								FE-WC-M2-3F	GVS	200 × 200	137	4	550	400 × 400 × 300	○					
3F	女子便所2	-								FE-WC-W2-3F	GVS	200 × 200	175	2	350	400 × 400 × 300	○					
3F	倉庫1	D G								FE-SOU1-3F	GVS	300 × 300	250	1	250	500 × 500 × 300	○					
3F	倉庫2	D G								FE-SOU2-3F	GVS	200 × 200	100	1	100	400 × 400 × 300	○					
3F	倉庫3	D G								FE-SOU3-3F	GVS	200 × 200	150	1	150	400 × 400 × 300	○					
3F	書庫	レタンバス	VHS	300 × 300	350	1	350	500 × 500 × 300		レタンバス	GVS	300 × 300	350	1	350	500 × 500 × 300						
3F	書庫									FE-SYO-3F	GVS	300 × 300	350	1	350	500 × 500 × 300	○					
3F	EPS1	D G								FE-EPS1-3F	GVS	300 × 300	200	1	200	500 × 500 × 300	○					
3F	EPS3	D G								FE-EPS2-3F	GVS	200 × 200	100	1	100	400 × 400 × 300	○					
3F	授乳室	D G								FE-JUN-3F	GVS	200 × 200	100	1	100	400 × 400 × 300	○					
4F	執務室+廊下1+待合+子供コーナー	OAHU-1	VHS	400 × 400	714	7	5,000	600 × 600 × 400	○													
4F	執務室南側ベリメータ	GHP-4F-1-P	BL-D	2000 L	192	14	2,700	2,200 × 300 × 300	○	GHP-4F-1-P	SUS金網	500 × 250	540	5	2,700							
4F	執務室北側ベリメータ	GHP-4F-2-NE	BL-D	2000 L	345	4	1,380	2,200 × 300 × 300	○	GHP-4F-2-NE	SUS金網	650 × 250	690	2	1,380							
4F	応接室	AHEX-4F-1-KYOU-OA	VHS	300 × 300	250	1	250	500 × 500 × 300	○	AHEX-4F-1-KYOU-OA	GVS	300 × 300	250	1	250	500 × 500 × 300	○					
4F	教育長室	AHEX-4F-1-KYOU-OA	VHS	300 × 300	250	1	250	500 × 500 × 300	○	AHEX-4F-1-KYOU-OA	GVS	300 × 300	250	1	250	500 × 500 × 300	○					
4F	廊下4	AHEX-4F-1-KYOU-OA	VHS	400 × 400	500	1	500	600 × 600 × 400	○													
4F	印刷室	AHEX-4F-2-PRI-OA	VHS	300 × 300	250	2	500	500 × 500 × 300	○	AHEX-4F-2-PRI-OA	GVS	300 × 300	250	2	500	500 × 500 × 300	○					
4F	組合事務所	AHEX-4F-2-KUM-OA	VHS	300 × 300	250	1	250	500 × 500 × 300	○	AHEX-4F-2-KUM-OA	GVS	300 × 300	250	1	250	500 × 500 × 300	○					
4F	監査委員事務局	AHEX-4F-2-KUM-OA	VHS	300 × 300	250	1	250	500 × 500 × 300	○	AHEX-4F-2-KUM-OA	GVS	300 × 300	250	1	250	500 × 500 × 300	○					
4F	選挙管理委員会事務局	AHEX-4F-2-SEN-OA	VHS	300 × 300	250	2	500	500 × 500 × 300	○	AHEX-4F-2-SEN-OA	GVS	400 × 400	500	1	500	600 × 600 × 400	○					
4F	男子更衣室	AHEX-KOU-M-4F	VHS	300 × 300	350	1	350	500 × 500 × 300	○	AHEX-KOU-M-4F	GVS	300 × 300	350	1	350	500 × 500 × 300	○					
4F	廊下4	レタンバス	VHS	300 × 300	350	1	350	500 × 500 × 300														
4F	女子更衣室	AHEX-KOU-W-4F	VHS	300 × 300	200	1	200	500 × 500 × 300	○	AHEX-KOU-W-4F	GVS	300 × 300	200	1	200	500 × 500 × 300	○					
4F	廊下4	レタンバス	VHS	300 × 300	200	1	200	500 × 500 × 300														
4F	相談室1	AHEX-SOU1-4F	VHS	300 × 300	250	2	250	500 × 500 × 300	○	AHEX-SOU1-4F	GVS	300 × 300	250	1	250	500 × 500 × 300	○					
4F	相談室2	AHEX-SOU2-4F	VHS	200 × 200	150	1	150	400 × 400 × 300	○	AHEX-SOU2-4F	GVS	200 × 200	150	1	150	400 × 400 × 300	○					
4F	情報公開コーナー	AHEX-JOU-4F	VHS	200 × 200	150	1	150	400 × 400 × 300	○	AHEX-JOU-4F	GVS	200 × 200	150	1	150	400 × 400 × 300	○					
4F	会議室	AHEX-KAI-4F	VHS	300 × 300	300	2	600	500 × 500 × 300	○	AHEX-KAI-4F	GVS	300 × 300	300	2	600	500 × 500 × 300	○					
4F	会議室兼職員食事室	AHEX-SYOK-4F	VHS	300 × 300	375	6	2,250	500 × 500 × 300	○	AHEX-SYOK-4F	GVS	400 × 400	750	3	2,250	600 × 600 × 400	○					
4F	書庫	外壁VCより	VHS	400 × 400	525	2	1,050	600 × 600 × 400	○	FE-SYO-4F	GVS	300 × 300	350	3	1,050	500 × 500 × 300	○					
4F	湯沸室1	-								FE-YU1-4F	レンジフード			1	100							
4F	湯沸室2	-								FE-YU2-4F	レンジフード			1	100							
4F	男子便所1	-								FE-WC-M1-4F	GVS	300 × 300	200	3	600	500 × 500 × 300	○					
4F	女子便所1	-								FE-WC-W1-4F	GVS	300 × 300	325	2	650	500 × 500 × 300	○					
4F	だれでもトイレ	D G								FE-WC-F-4F	GVS	300 × 300	200	1	200	500 × 500 × 300	○					
4F	男子便所2	-								FE-WC-M2-4F	GVS	200 × 200	183	3	550	400 × 400 × 300	○					
4F	女子便所2	-								FE-WC-W2-4F	GVS	200 × 200	175	2	350	400 × 400 × 300	○					
4F	倉庫1	D G								FE-SOU1-4F	GVS	300 × 300	325	2	650	500 × 500 × 300	○					
4F	倉庫2	レタンバス	VHS	300 × 300	250	1	250	500 × 500 × 300		レタンバス	GVS	300 × 300	250	1	250	500 × 500 × 300						
4F	廊下4	-								FE-SOU2-4F	GVS	300 × 300	250	1	250	500 × 500 × 300	○					
4F	倉庫3	D G								FE-SOU3-4F	GVS	200 × 200	150	1	150	400 × 400 × 300	○					
4F	倉庫4	D G								FE-SOU4-4F	GVS	200 × 200	100	1	100	400 × 400 × 300	○					
4F	倉庫5	D G								FE-SOU5-4F	GVS	200 × 200	100	1	100	400 × 400 × 300	○					
4F	EPS1	D G								FE-EPS1-4F	GVS	300 × 300	200	1	200	500 × 500 × 300	○					
4F	EPS3	D G								FE-EPS2-4F	GVS	200 × 200	100	1	100	400 × 400 × 300	○					
特 記 事 項		(1) ドア・ラリ(DG)、ドアなし、アンダーカット、建築リフト、建築スペースは建築工事とする。 (2) アネモ、ブリーズライン、カームラインは 風量調整ダンパー及び落下防止ワイヤー付																				

- 注1) → は、← は、VCを示す。
2) DG は、ドアガラリ（建築工事）を示す。
3) 屋内設備は、給排水無しの給排水工種別は、屋内給排水工種とする。
4) 浴室（シャワー室、脱衣室含む）の排水ダクトは、SUS製とする。

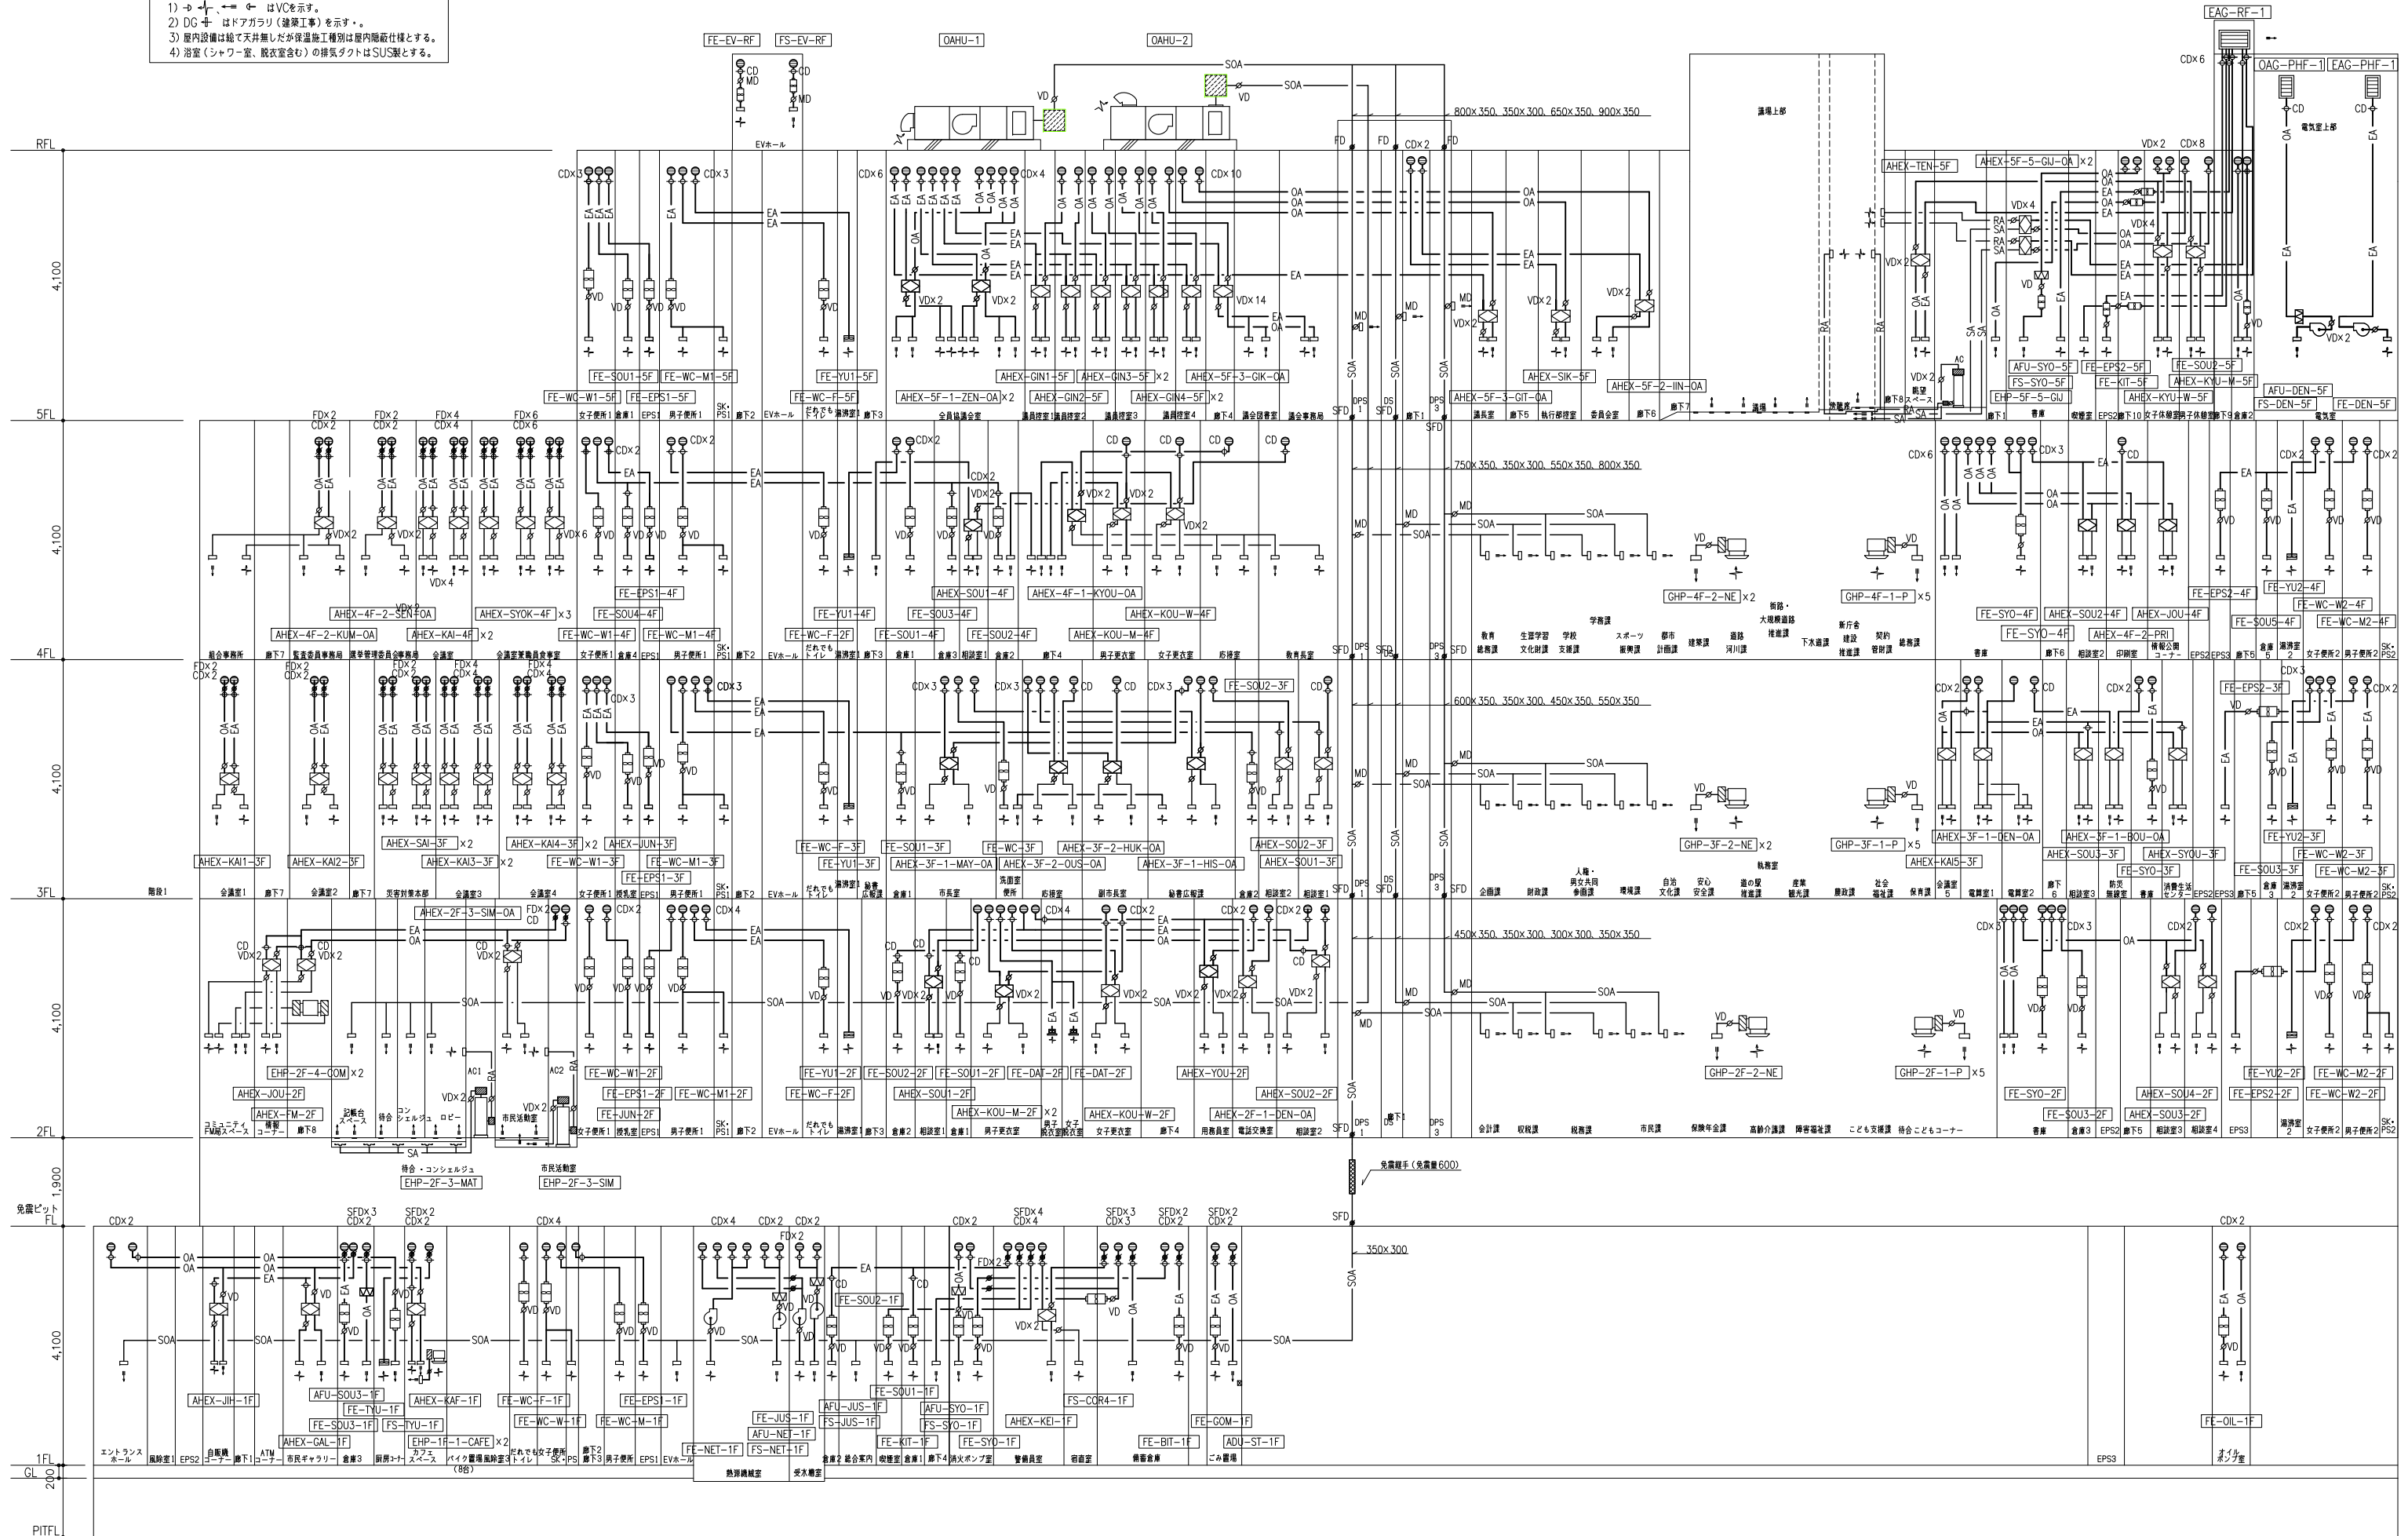

日本設計

設計	16.02.16	監理	16.02.12	作成	16.02.05
校閲		確認			
製図					


訂正		特記	

設計	1級建築士登録第324724号	松本隆志 印
法適合	設備設計1級建築士証交付番号第1417号	竹部友久 印
意見	本図に記載された事項は、設備関係規定に適合することを確認した 年号欄：（確認した範囲などをこの欄に記入）	
	第 号	
	第 号	


図面名称	空調ダクト設備 系統図	図面番号	4201
縮尺	NO SCALE	区分	機械設備図

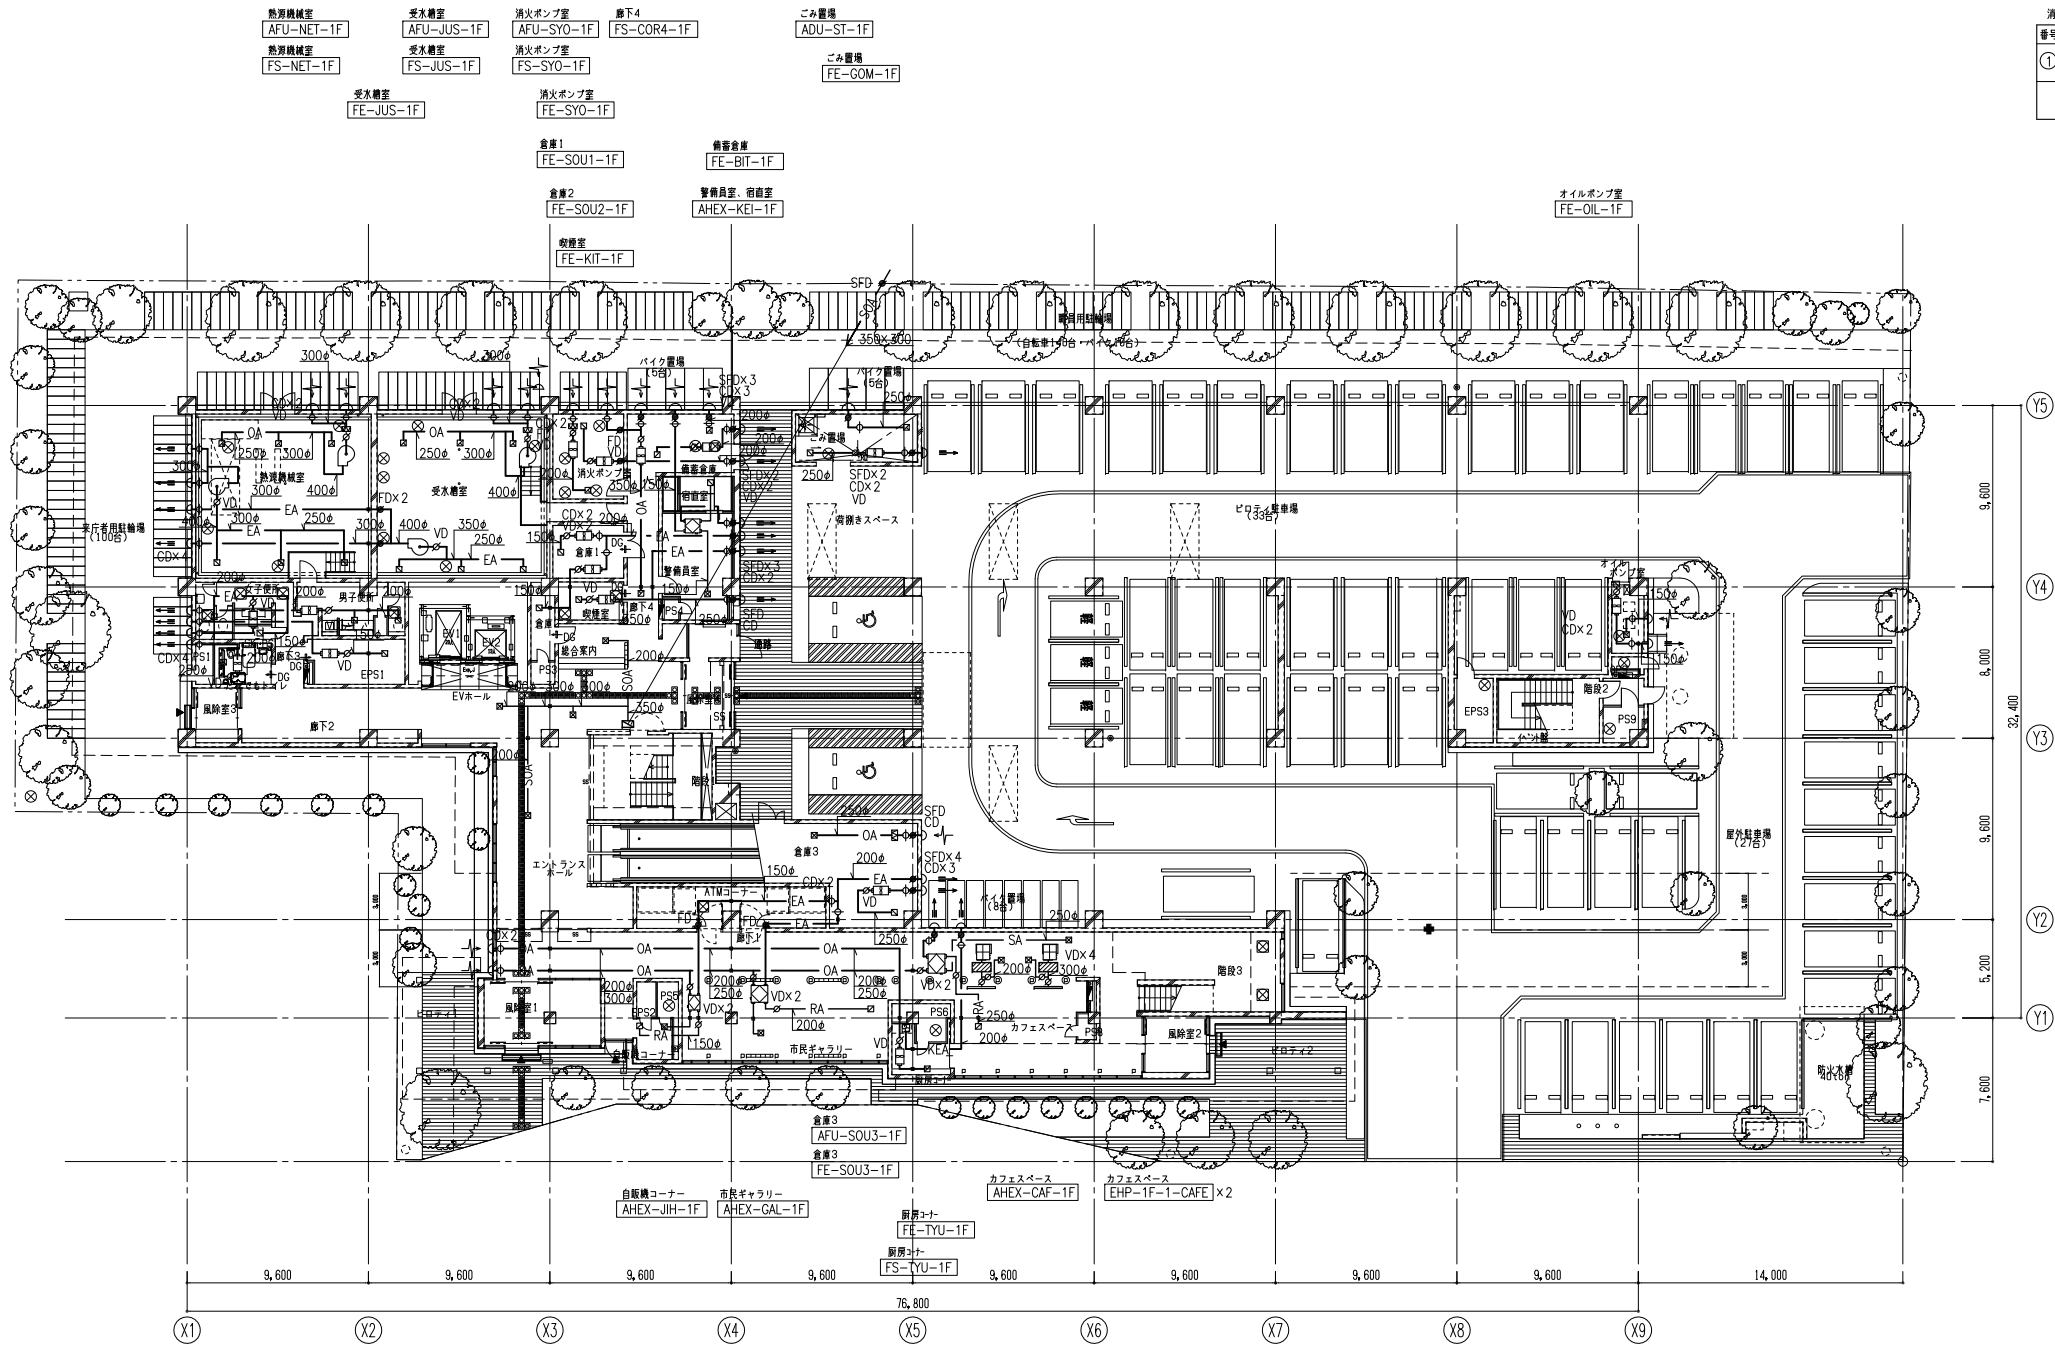

消音 チャンバーリスト				
番号	機器型番	種別	RA チャンバー	内装
①	EHP-1F-1-CAFE	SA	1100x500x500H	GW25
		RA	—	—

注)
1) ①-④ はVCを示す。⑤は予備スリーブのうえキャップ止めとし、300φとする。
2) DG ①-④ はドアガラリ (建築工事) を示す。
3) 屋内設備は給て天井無しが保温施工種別は屋内隠蔽仕様とする。
4) 浴室 (シャワー室、脱衣室含む) の排気ダクトはSUS製とする。



日本設計

竣工図	/16.02.16	保管	/	承認	/
検図	/16.02.12	確認	/	作成	/
製図	/16.02.05	作成	/	承認	/


訂正		特記	

設計	1級建築士登録第324724号	松本隆志 印
設備設計	1級建築士証交付番号第1417号	竹部友久 印
法適合確認	本図に記載された事項は、設備関係規定に適合することを確認した	
意見	第 号	
	第 号	

桶川市新庁舎建設工事



図面名称	空調ダクト設備 1階ダクト平面図
縮尺	A1:1/200 A3:1/400

図面番号	4202
区分	機械設備図

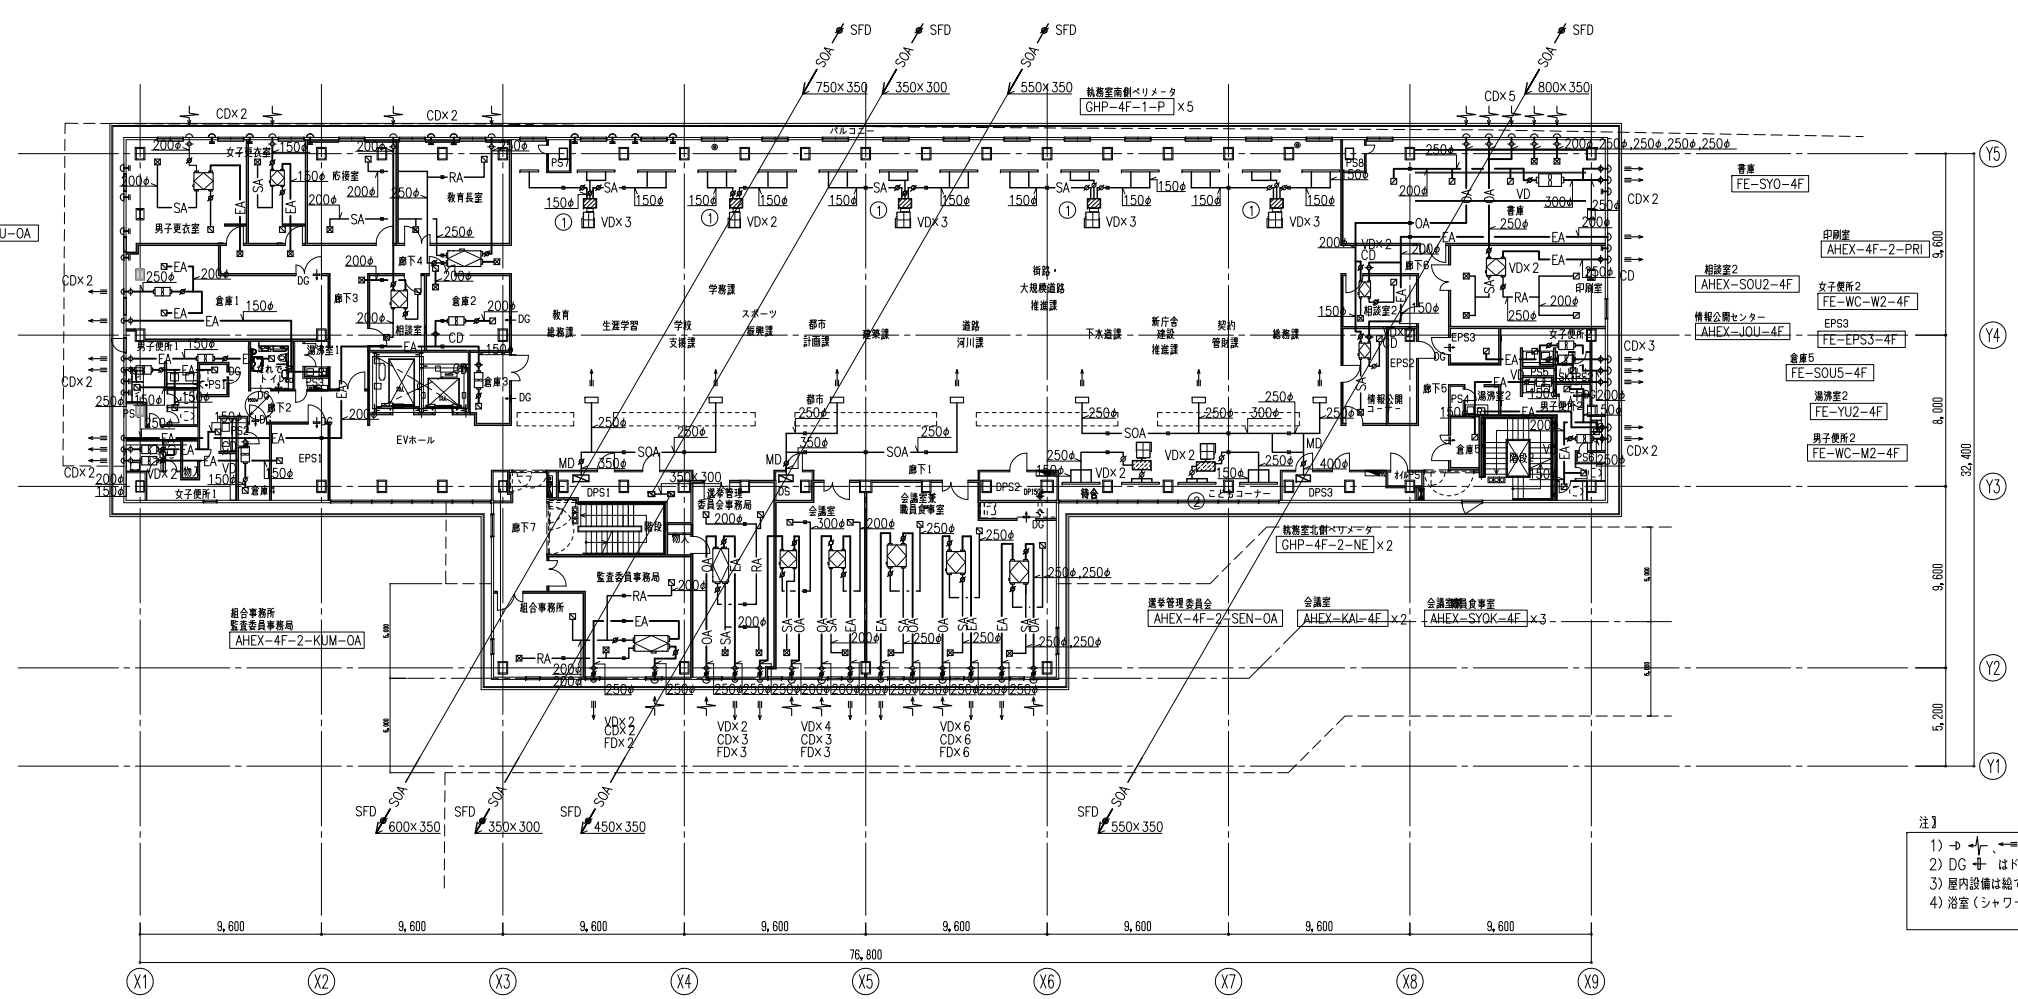


消音チャンパリスト				
番号	機器型番	種別	RAチャンパー	内貼
①	GHP-4F-1-P	SA	600x500x500 ^H	GW25
		RA	標準付製品対応	1
②	GHP-4F-2-NE	SA	1100x500x500 ^H	GW25
		RA	標準付製品対応	2

注1) 1) → → → → はVCを示す。Ⓜ は予備スリーブのうえキャップ止めとし、300φとする。
2) DG 中 はドアガラリ（建築工事）を示す。
3) 屋内設備は給て天井無しだが保温施工種別は屋内隠蔽仕様とする。
4) 浴室（シャワー室、脱衣室含む）の排気ダクトはSUS製とする。

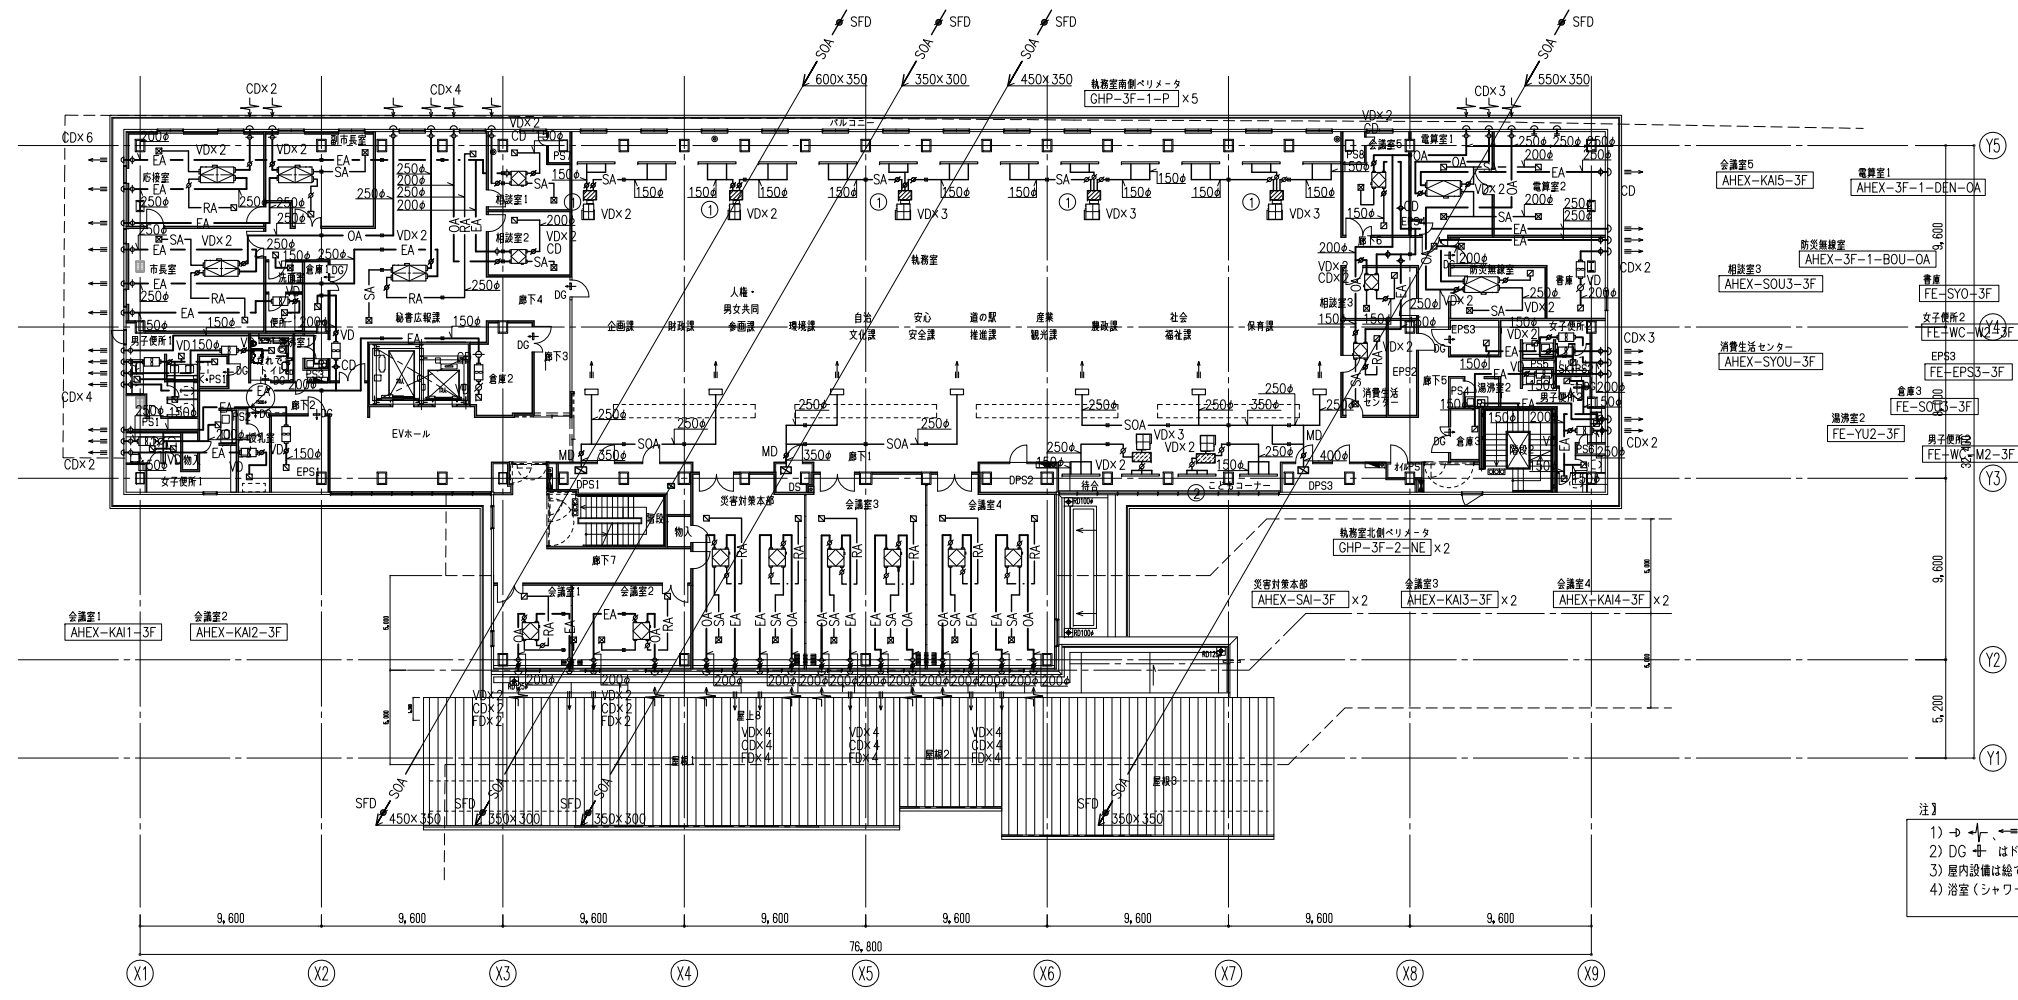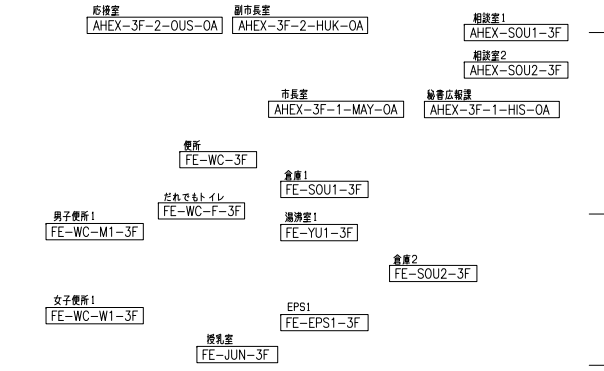

消音チャンパリスト				
番号	機器型番	種別	RAチャンパー	内貼
①	GHP-3F-1-P	SA	600x500x500 ^H	GW25
		RA	標準付製品対応	1
②	GHP-3F-2-NE	SA	1100x500x500 ^H	GW25
		RA	標準付製品対応	2

注1) 1) → → → → はVCを示す。Ⓜ は予備スリーブのうえキャップ止めとし、300φとする。
2) DG 中 はドアガラリ（建築工事）を示す。
3) 屋内設備は給て天井無しだが保温施工種別は屋内隠蔽仕様とする。
4) 浴室（シャワー室、脱衣室含む）の排気ダクトはSUS製とする。

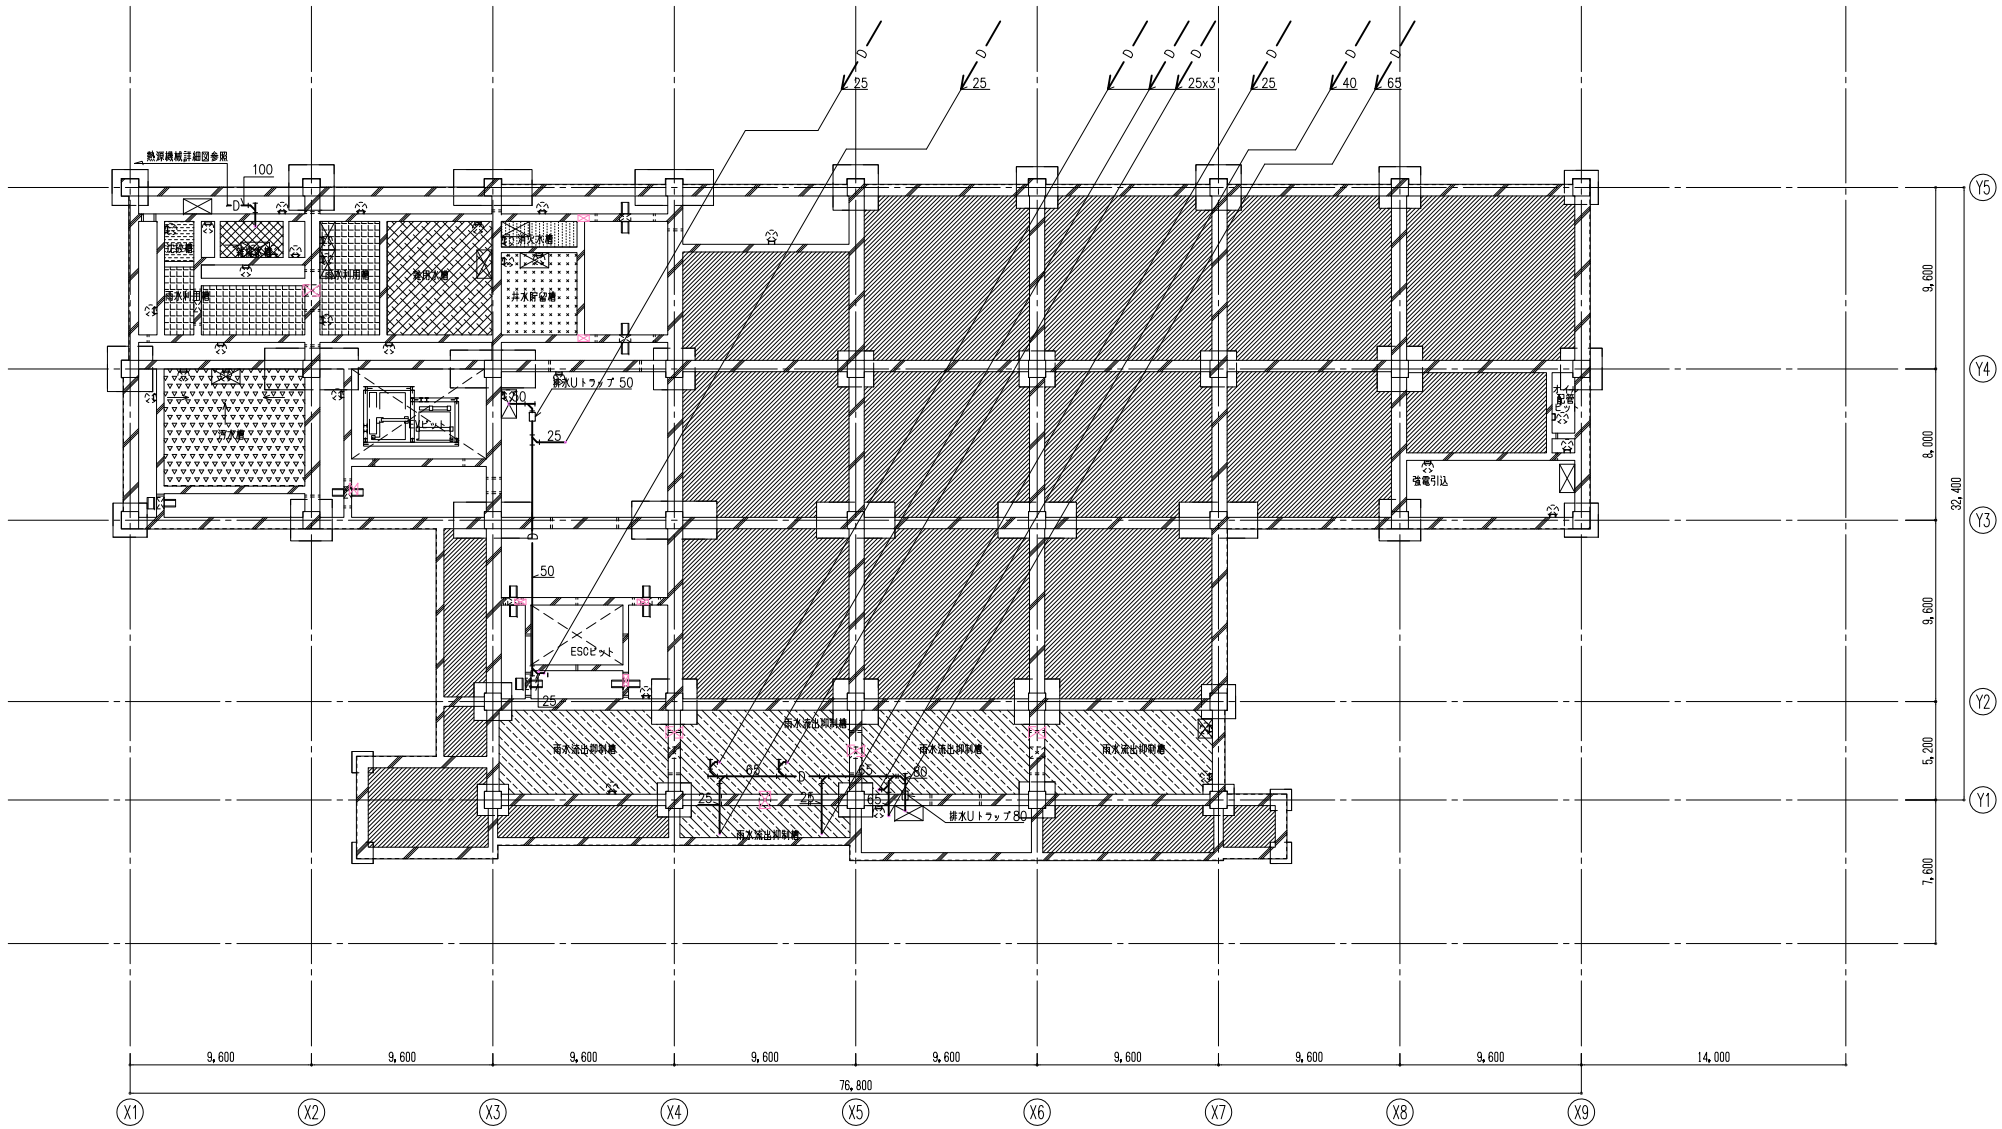

日本設計

竣工図 検図 製図	/16.02.16	保管	/	承認	/	...
	/16.02.12	確認	/	...	/	...
	/16.02.05	作成	/	...	/	...
	/16.02.05	製図	/	...	/	...



訂正	特記


設計	1級建築士登録第324724号	松本隆志 印
設備設計	1級建築士証交付番号第1417号	竹部友久 印
法適合確認	本図に記載された事項は、設備関係規定に適合することを確認した 備考欄：〈確認した範囲などこの欄に記入〉	
意見	第 号	
	第 号	

桶川市新庁舎建設工事

図面名称	空調配管設備 ビット配管平面図
縮尺	A1:1/200 A3:1/400

図面番号	4302
区分	機械設備図

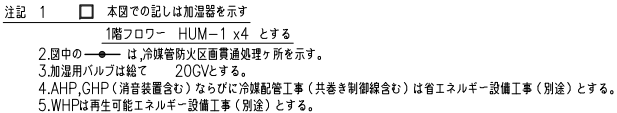
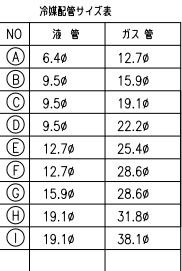


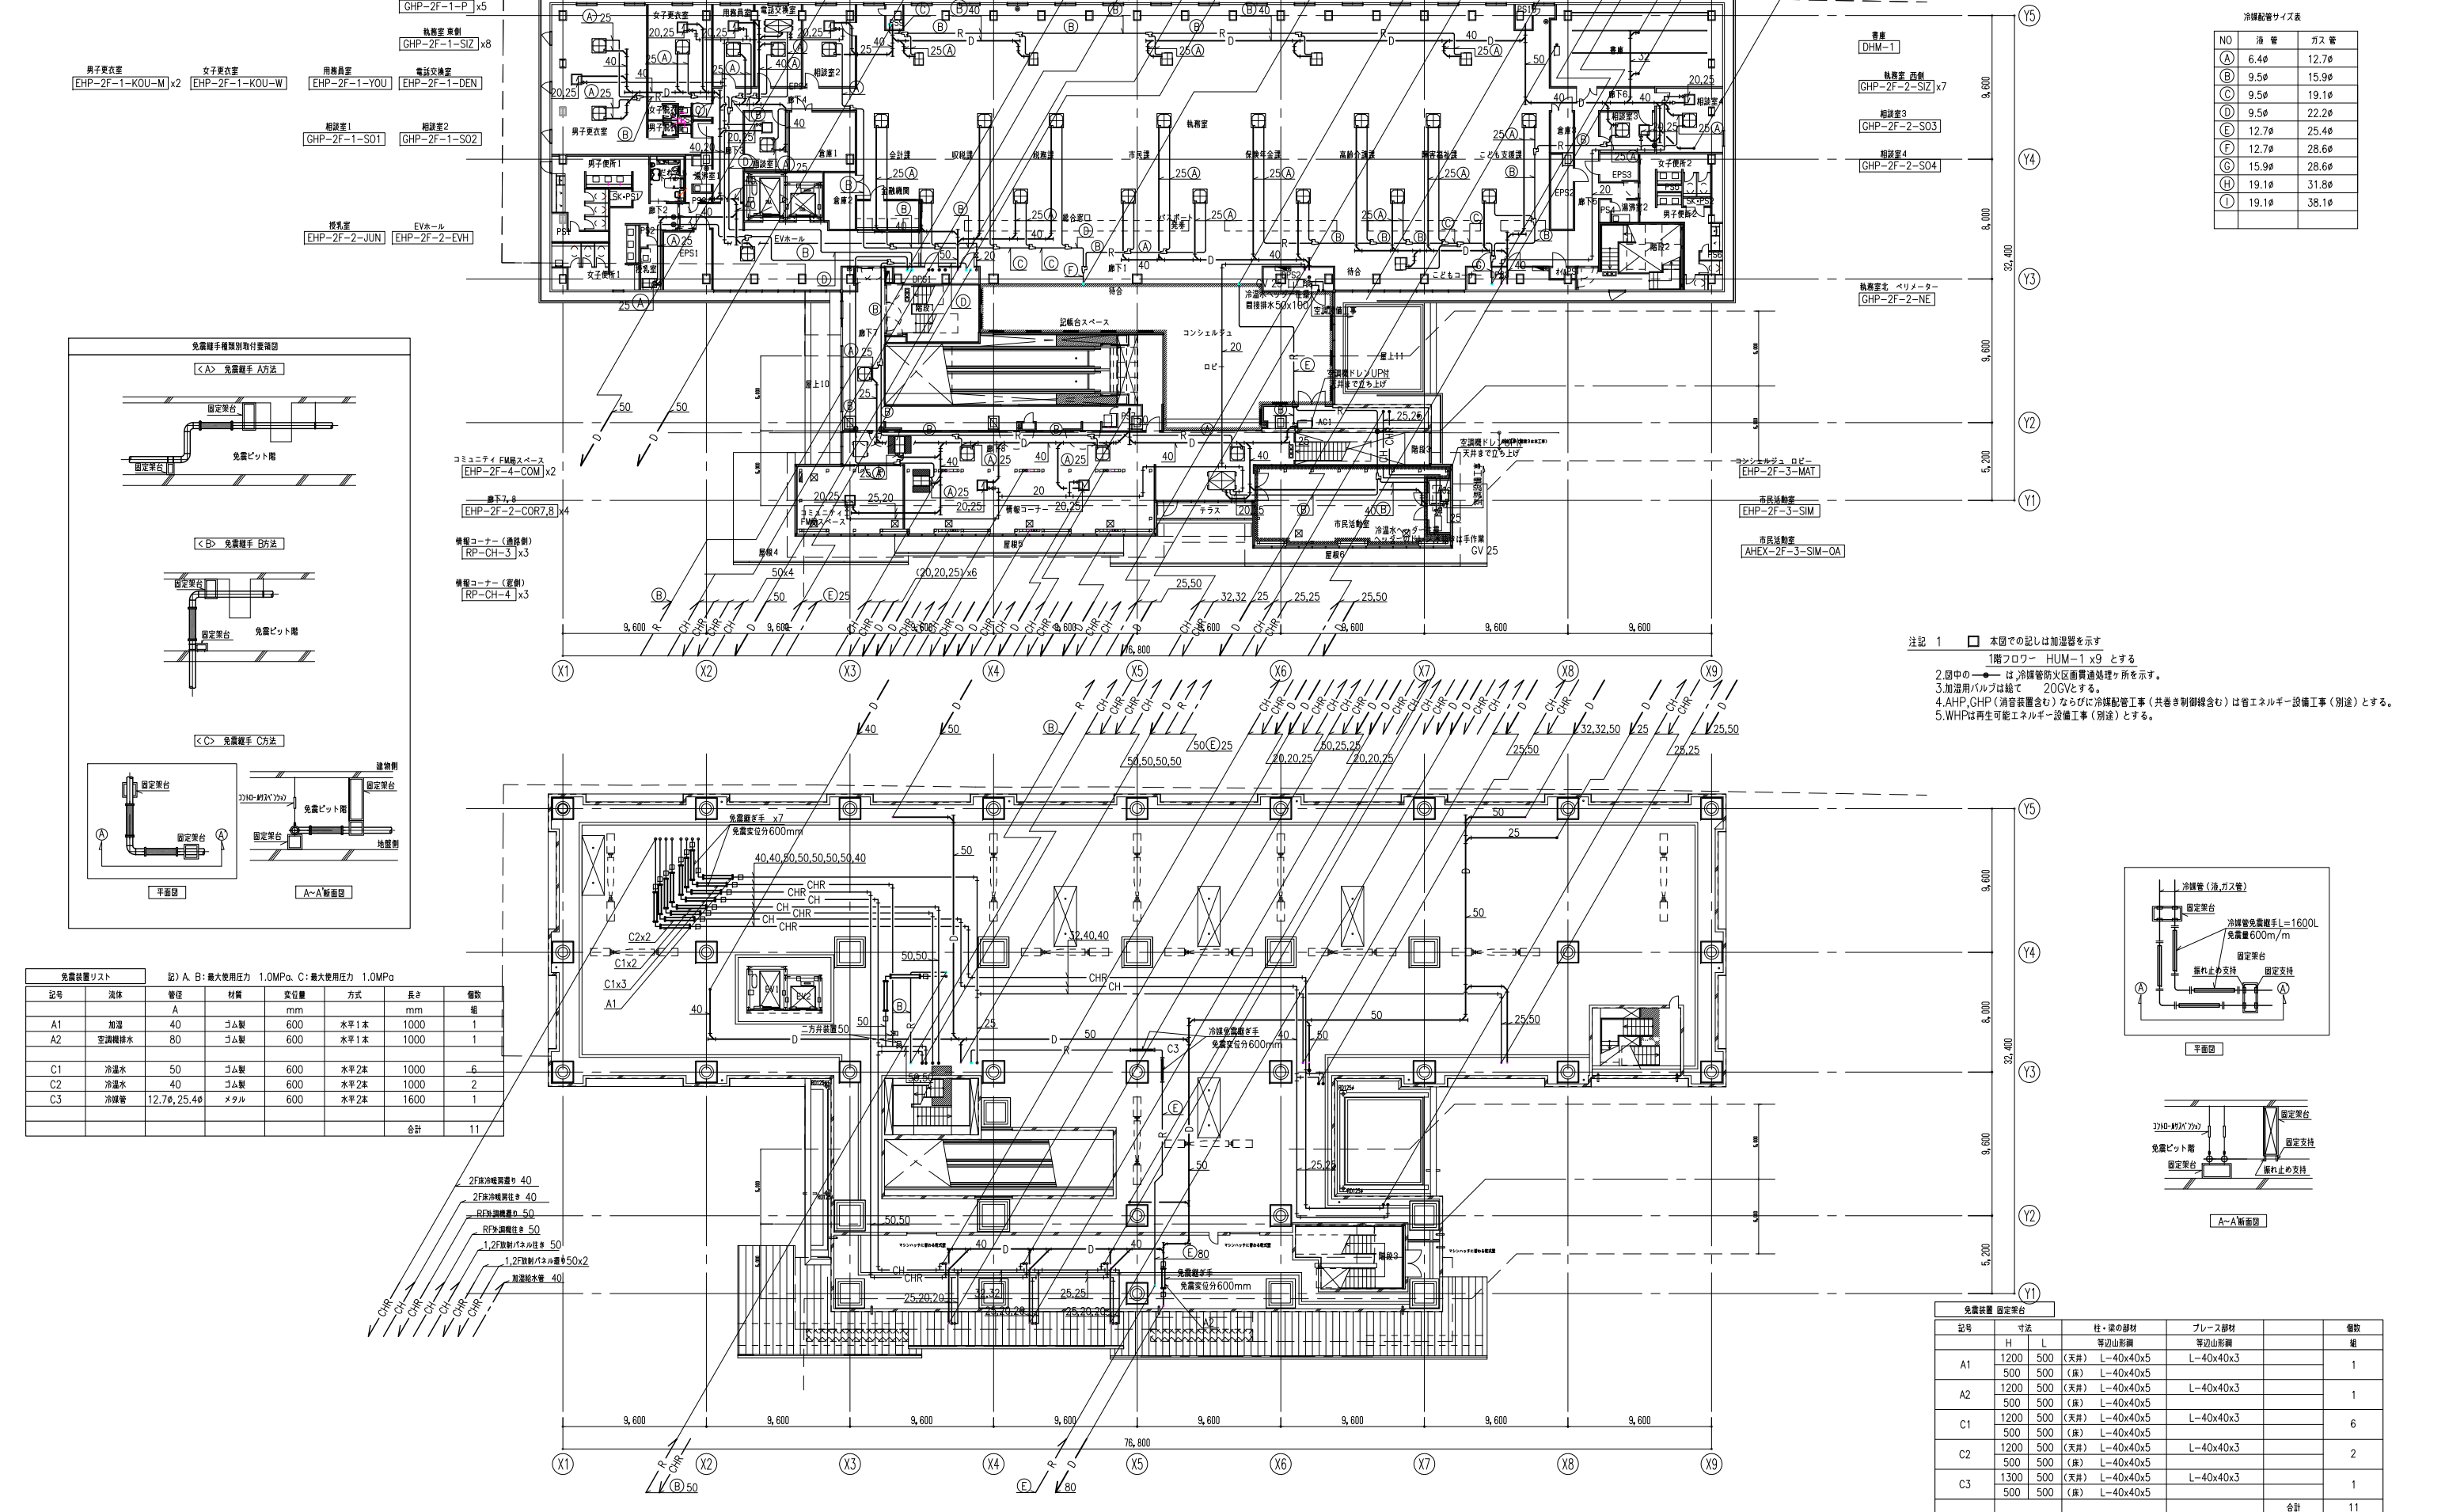


免震装置リスト							
記) A: B: 最大使用圧力 1.0MPa. C: 最大使用圧力 1.0MPa							
記号	流体	管径	材質	変位量	方式	長さ	個数
A1	加温	40	ゴム製	600	水平1本	1000	1
A2	空調機排水	80	ゴム製	600	水平1本	1000	1
C1	冷温水	50	ゴム製	600	水平2本	1000	6
C2	冷温水	40	ゴム製	600	水平2本	1000	2
C3	冷媒管	12.7φ, 25.4φ	メタル	600	水平2本	1600	1
合計							11




冷媒配管サイズ表		
NO	油 管	ガス 管
(A)	6.4φ	12.7φ
(B)	9.5φ	15.9φ
(C)	9.5φ	19.1φ
(D)	9.5φ	22.2φ
(E)	12.7φ	25.4φ
(F)	12.7φ	28.6φ
(G)	15.9φ	28.6φ
(H)	19.1φ	31.8φ
(I)	19.1φ	38.1φ

- 注記 1 □ 本図での記しは加温器を示す
1階フロアー HUM-1 x9 とする
2. 図中の —●— は、冷媒管防火区画貫通処理ヶ所を示す。
3. 加温用バルブは全て 20CVとする。
4. AHP, GHP (消音装置含む) ならびに冷媒配管工事 (共働き制御線含む) は省エネルギー設備工事 (別途) とする。
5. WHPは再生可能エネルギー設備工事 (別途) とする。

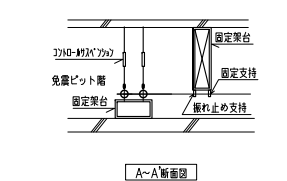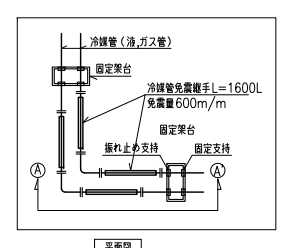

免震装置 固定架台						
記号	寸法	柱・梁の部材	ブレース部材	個数		
A1	1200 500	等辺山形鋼 (天井) L-40x40x5	等辺山形鋼 L-40x40x3	1		
	500 500	(床) L-40x40x5				
A2	1200 500	等辺山形鋼 (天井) L-40x40x5	等辺山形鋼 L-40x40x3	1		
	500 500	(床) L-40x40x5				
C1	1200 500	等辺山形鋼 (天井) L-40x40x5	等辺山形鋼 L-40x40x3	6		
	500 500	(床) L-40x40x5				
C2	1200 500	等辺山形鋼 (天井) L-40x40x5	等辺山形鋼 L-40x40x3	2		
	500 500	(床) L-40x40x5				
C3	1300 500	等辺山形鋼 (天井) L-40x40x5	等辺山形鋼 L-40x40x3	1		
	500 500	(床) L-40x40x5				
合計				11		

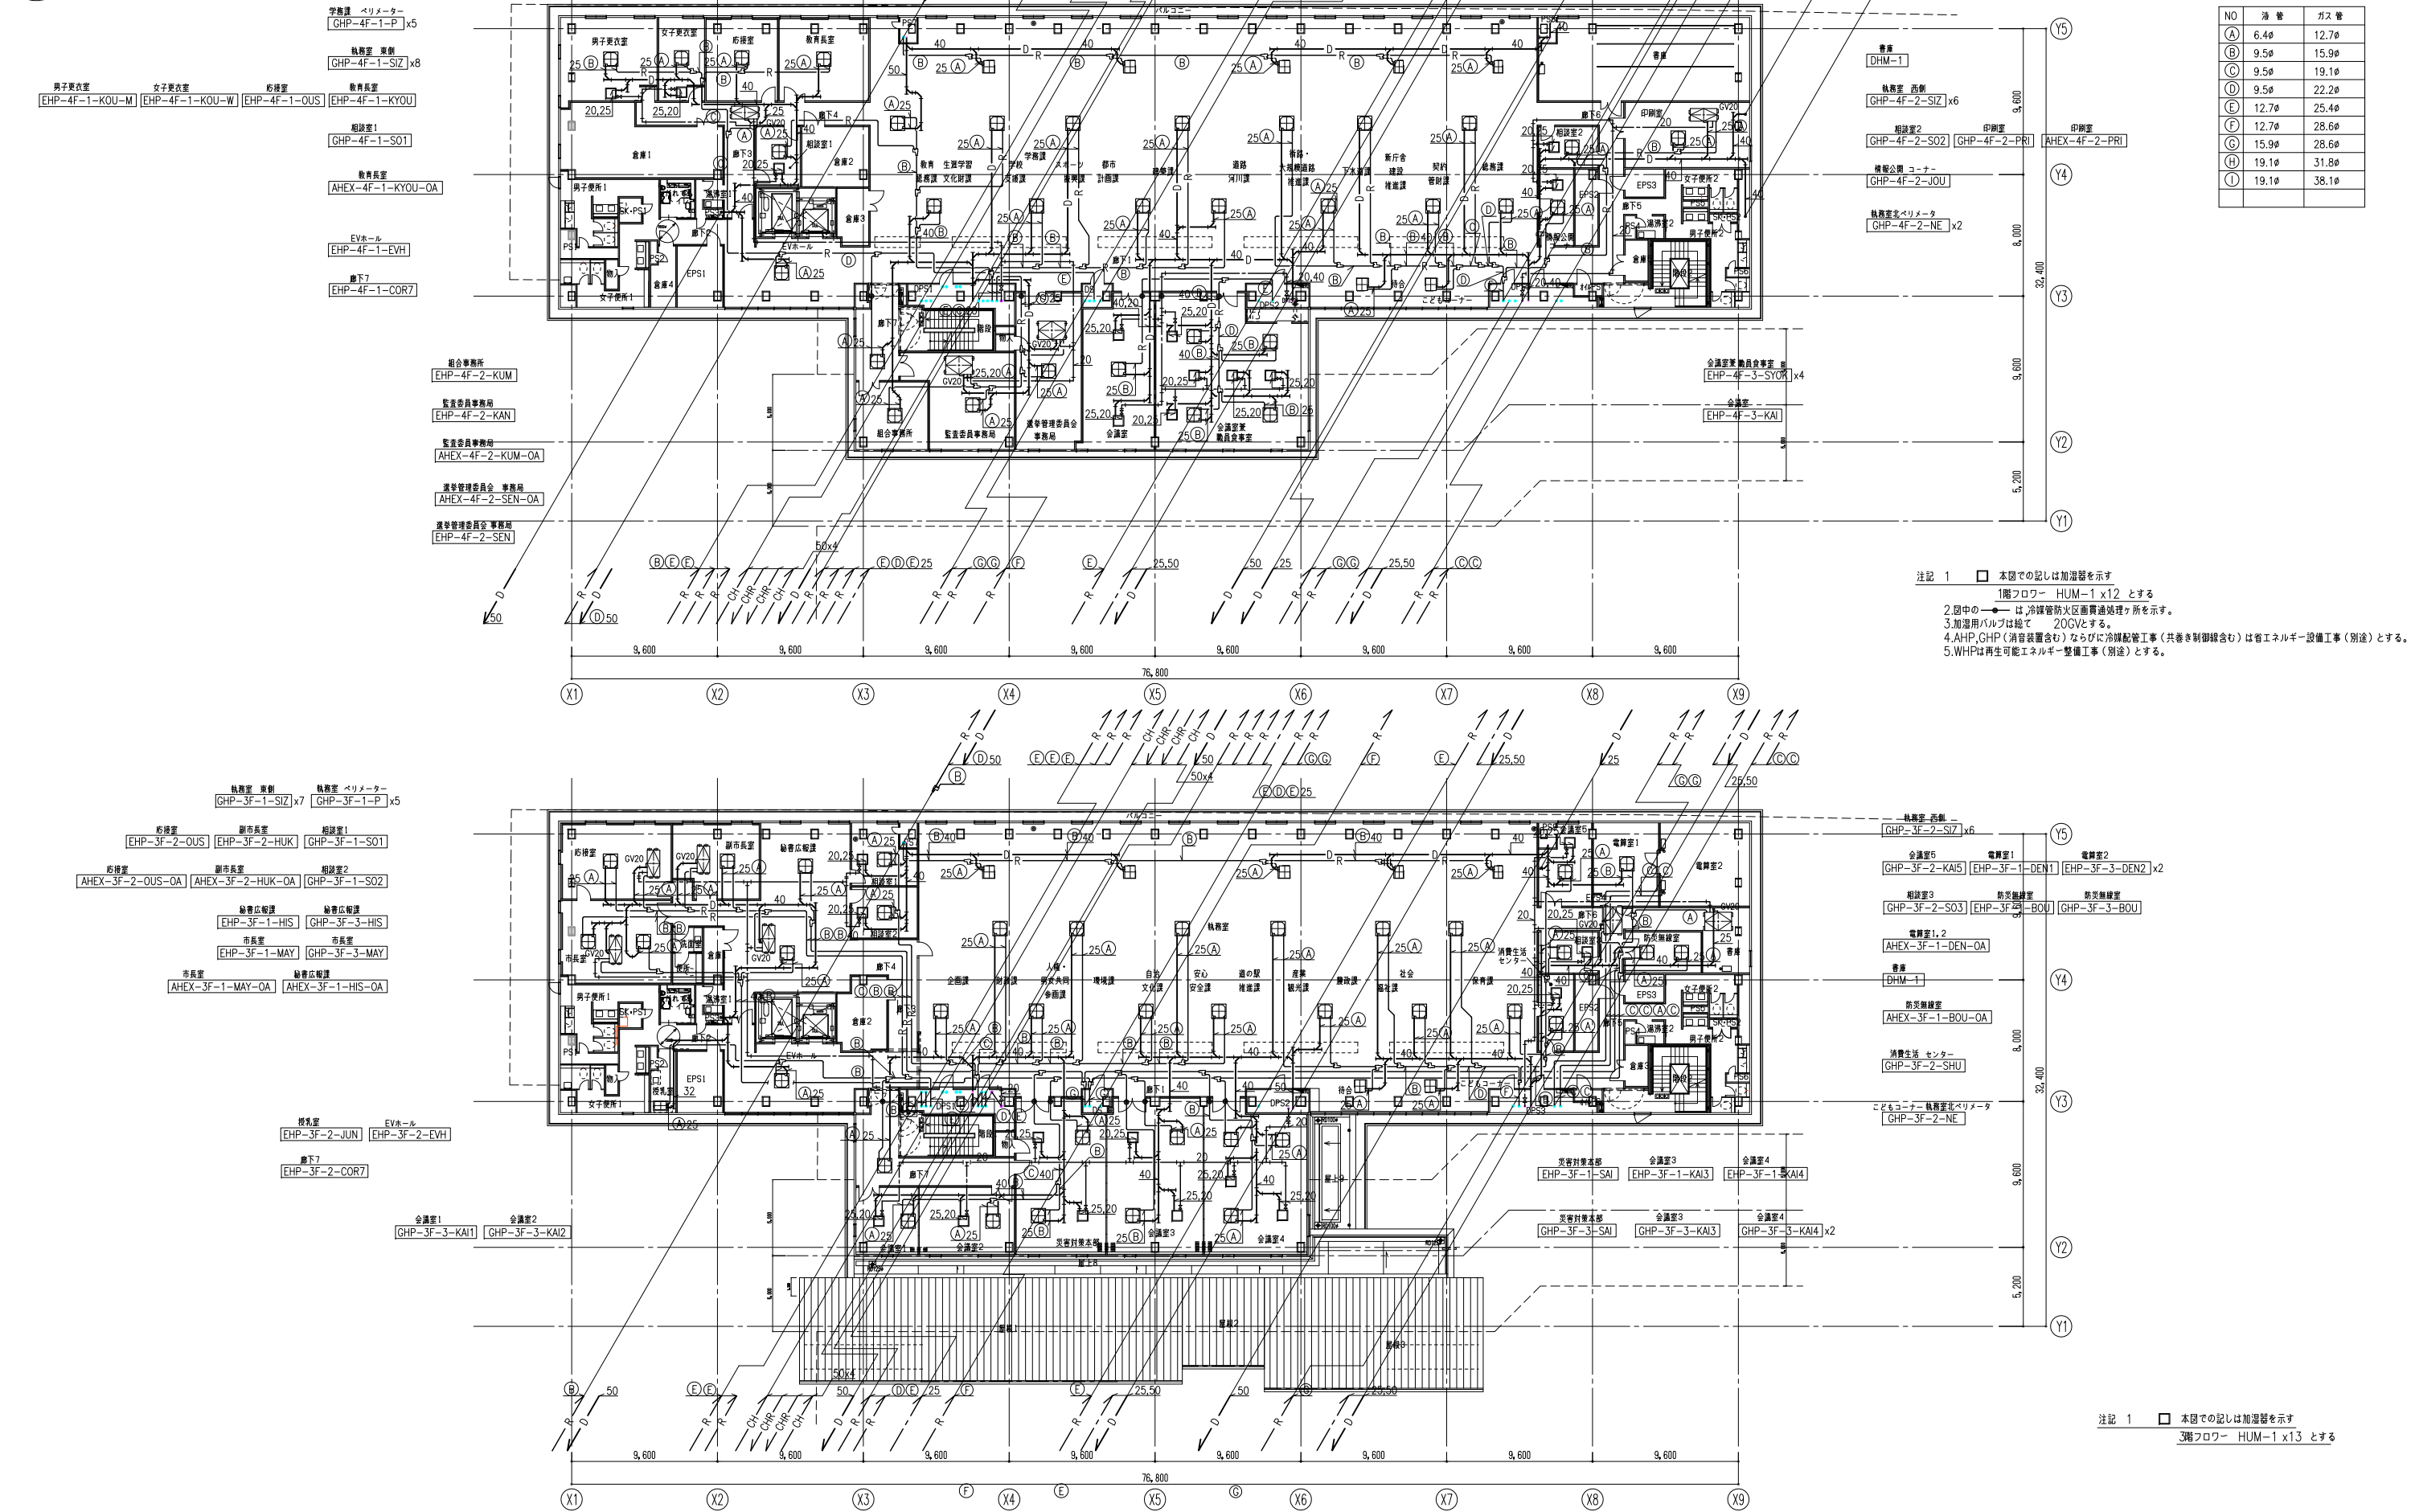

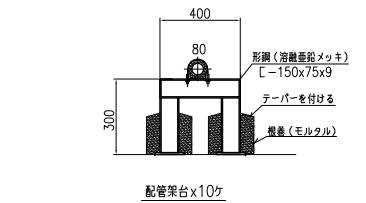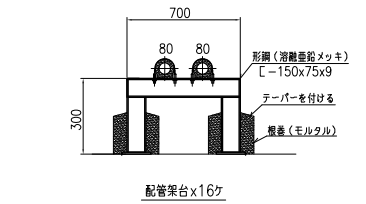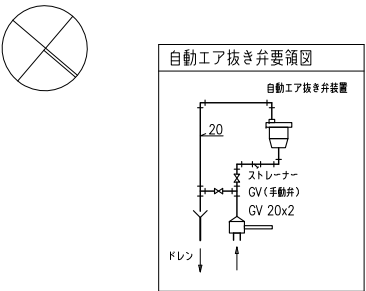


チャラー

AHP-1~2			
種別	名称・サイズ	個数	
入口	BV	65	1 x2
	ST	65	1 x2
	防振継手	65	1 x2
出口	CV	65	1 x2
	防振継手	65	1 x2
	GV	25	1 x2
水抜	電機排水	100x50	1

配管水機

TE-CH-1			
種別	名称・サイズ	個数	
給水管	GV	20	2
	ST	20	1
	電動機・弁	20	1
	防振継手	電機70x60	1
排水	GV	25	1
	電機排水	80x40	1

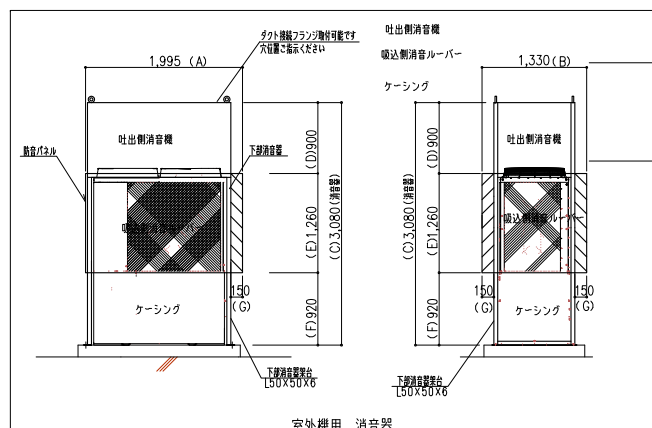

設計 1 級建築士登録第324724号 松本隆志 印

設備設計 1 級建築士証交付番号第1417号 竹部友久 印

本図に記載された事項は、設備関係等に適合することを確認した
備考欄：(確認した範囲などをこの欄に記入)

意見 第 号

図面名称 空調配管設備 5階.PH階配管平面図

縮尺 A1:1/200 A3:1/400

図面番号 4306

機械設備図

訂正

保 管 承 認


法 定 確 認

製 図

16.02.16

16.02.12

16.02.05

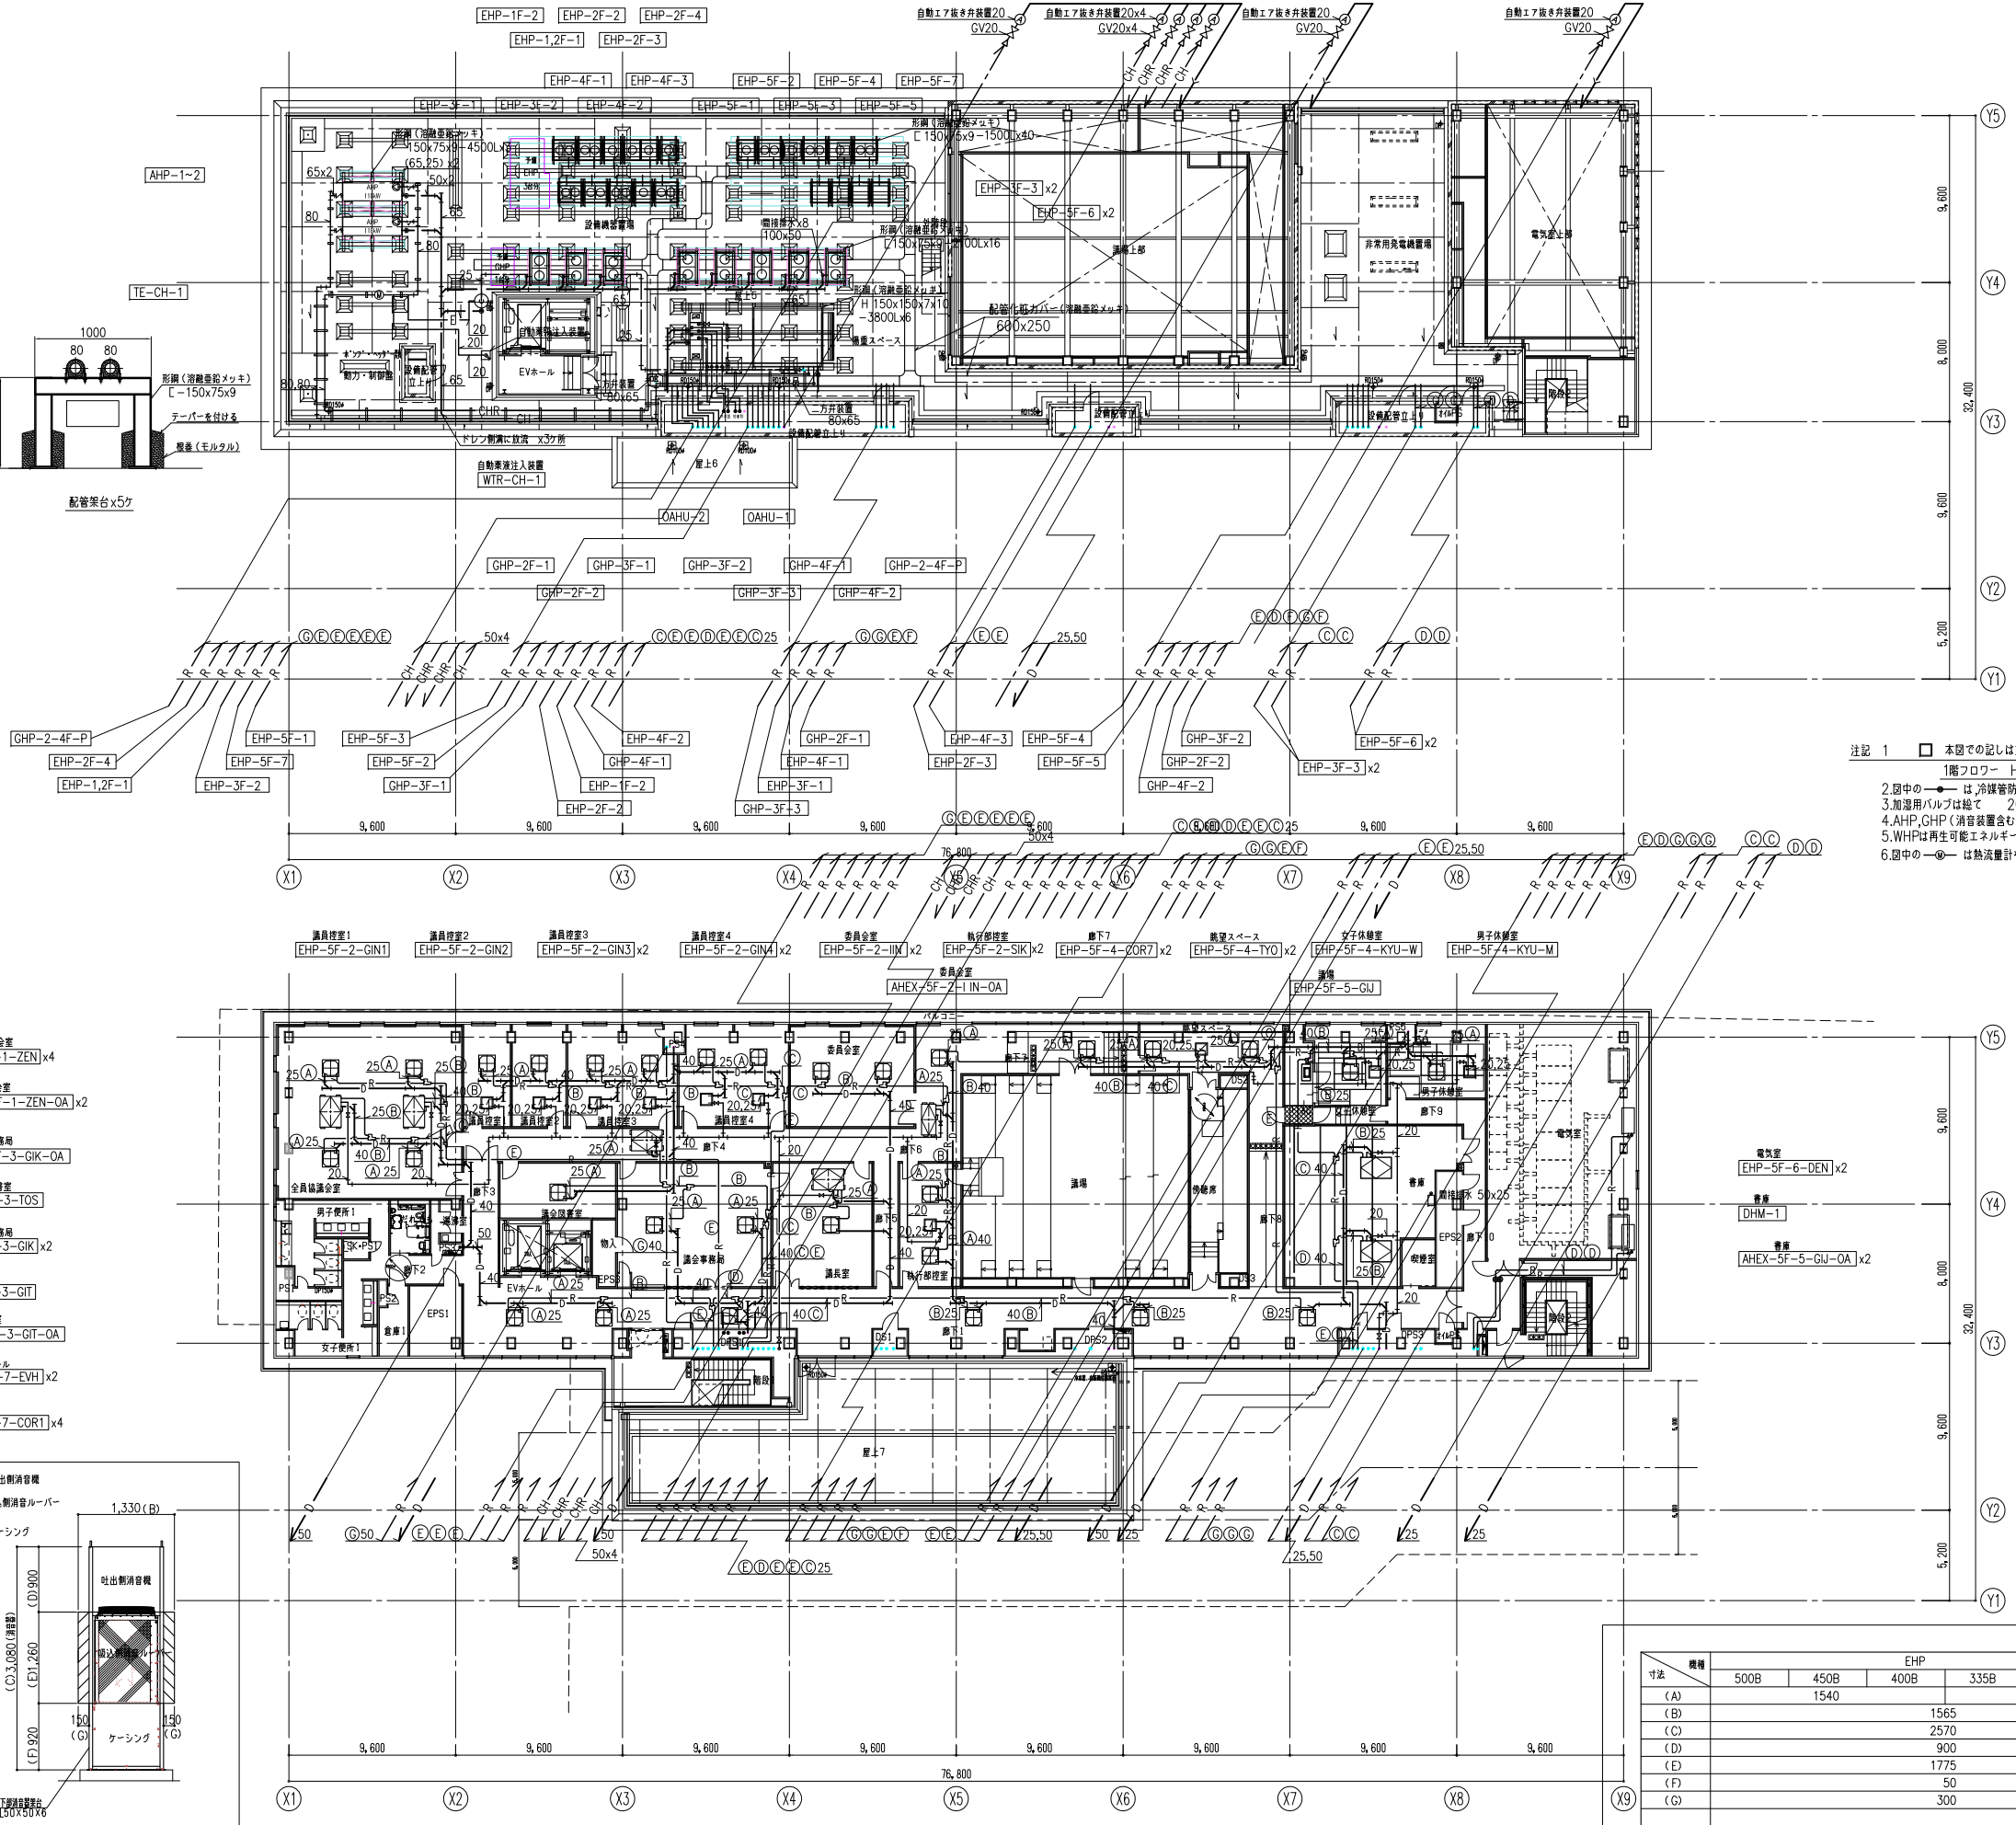

冷媒配管サイズ表

NO	冷 管	ガ ス 管
(A)	6.4φ	12.7φ
(B)	9.5φ	15.9φ
(C)	9.5φ	19.1φ
(D)	9.5φ	22.2φ
(E)	12.7φ	25.4φ
(F)	12.7φ	28.6φ
(G)	15.9φ	28.6φ
(H)	19.1φ	31.8φ
(I)	19.1φ	38.1φ

空調機			
自動弁本体給込			
OAHU-2			
種 別	名称・サイズ	個 数	
冷 水	冷凍水 GV 50A	2	
	冷凍水 GV 50A	2	
	温度計 100φ	4	
	圧力計 100φ	4	
	瞬間流量計 (固定形)	2	
	自動弁 (本体自動)	2	
加 給 水	給 水 GV 20A	1	
	自動弁 (本体自動)	1	
排 水	空調機トラップ 32A	1	
	水抜き GV 20A	2	
	電機排水 50	2	

空調機			
自動弁本体給込			
OAHU-1			
種 別	名称・サイズ	個 数	
冷 水	冷凍水 BV 80A	1	
	冷凍水 BV 80A	1	
	温度計 100φ	2	
	圧力計 100φ	2	
	瞬間流量計 (固定形)	1	
	自動弁 (本体自動)	1	
加 給 水	給 水 GV 20A	1	
	自動弁 (本体自動)	1	
排 水	空調機トラップ 32A	1	
	水抜き GV 20A	2	
	電機排水 50	2	

- 注記 1 □ 本図での記しは加湿器を示す
1階フロアー HUM-1 x10 とする
- 2.図中の●は、冷媒管防火区画貫通処理ヶ所を示す。
- 3.加湿用バルブは給て 20Gとする。
- 4.AHP,GHP(消音装置含む)ならびに冷媒配管工事(共働き制御線含む)は省エネルギー設備工事(別途)とする。
- 5.WHPは再生可能エネルギー整備工事(別途)とする。
- 6.図中の●は熱流量計を示す。


室外機用 消音器 仕様

吐出側消音機	
呼称	材質・寸法
ケーシング	ガルバリウム鋼板製
吸音材	ポリエステル不織布充填
内表面	ZAM/ランディングメタル(0.6t)

吸込側消音機	
呼称	材質・寸法
ケーシング	ガルバリウム鋼板製
吸音材	ポリエステル不織布充填
内表面	ZAM/ランディングメタル(0.6t)

ケーシング	
呼称	材質・寸法
ケーシング	ガルバリウム鋼板製
吸音材	ポリエステル不織布充填
内表面	ZAM/ランディングメタル(0.6t)
内部鋼材	L=50x50x4t(溶融亜鉛メッキ)

寸法	EHP							GHP	
	500B	450B	400B	335B	280B	224B	140B	450B, 560B, 710B	
(A)		1540			1230		935	1995	
(B)			1565					1370	
(C)			2570					3080	
(D)			900					900	
(E)			1775					1260	
(F)			50					920	
(G)			300					150	
個 数	2	3	5	3	4	2	1	8	

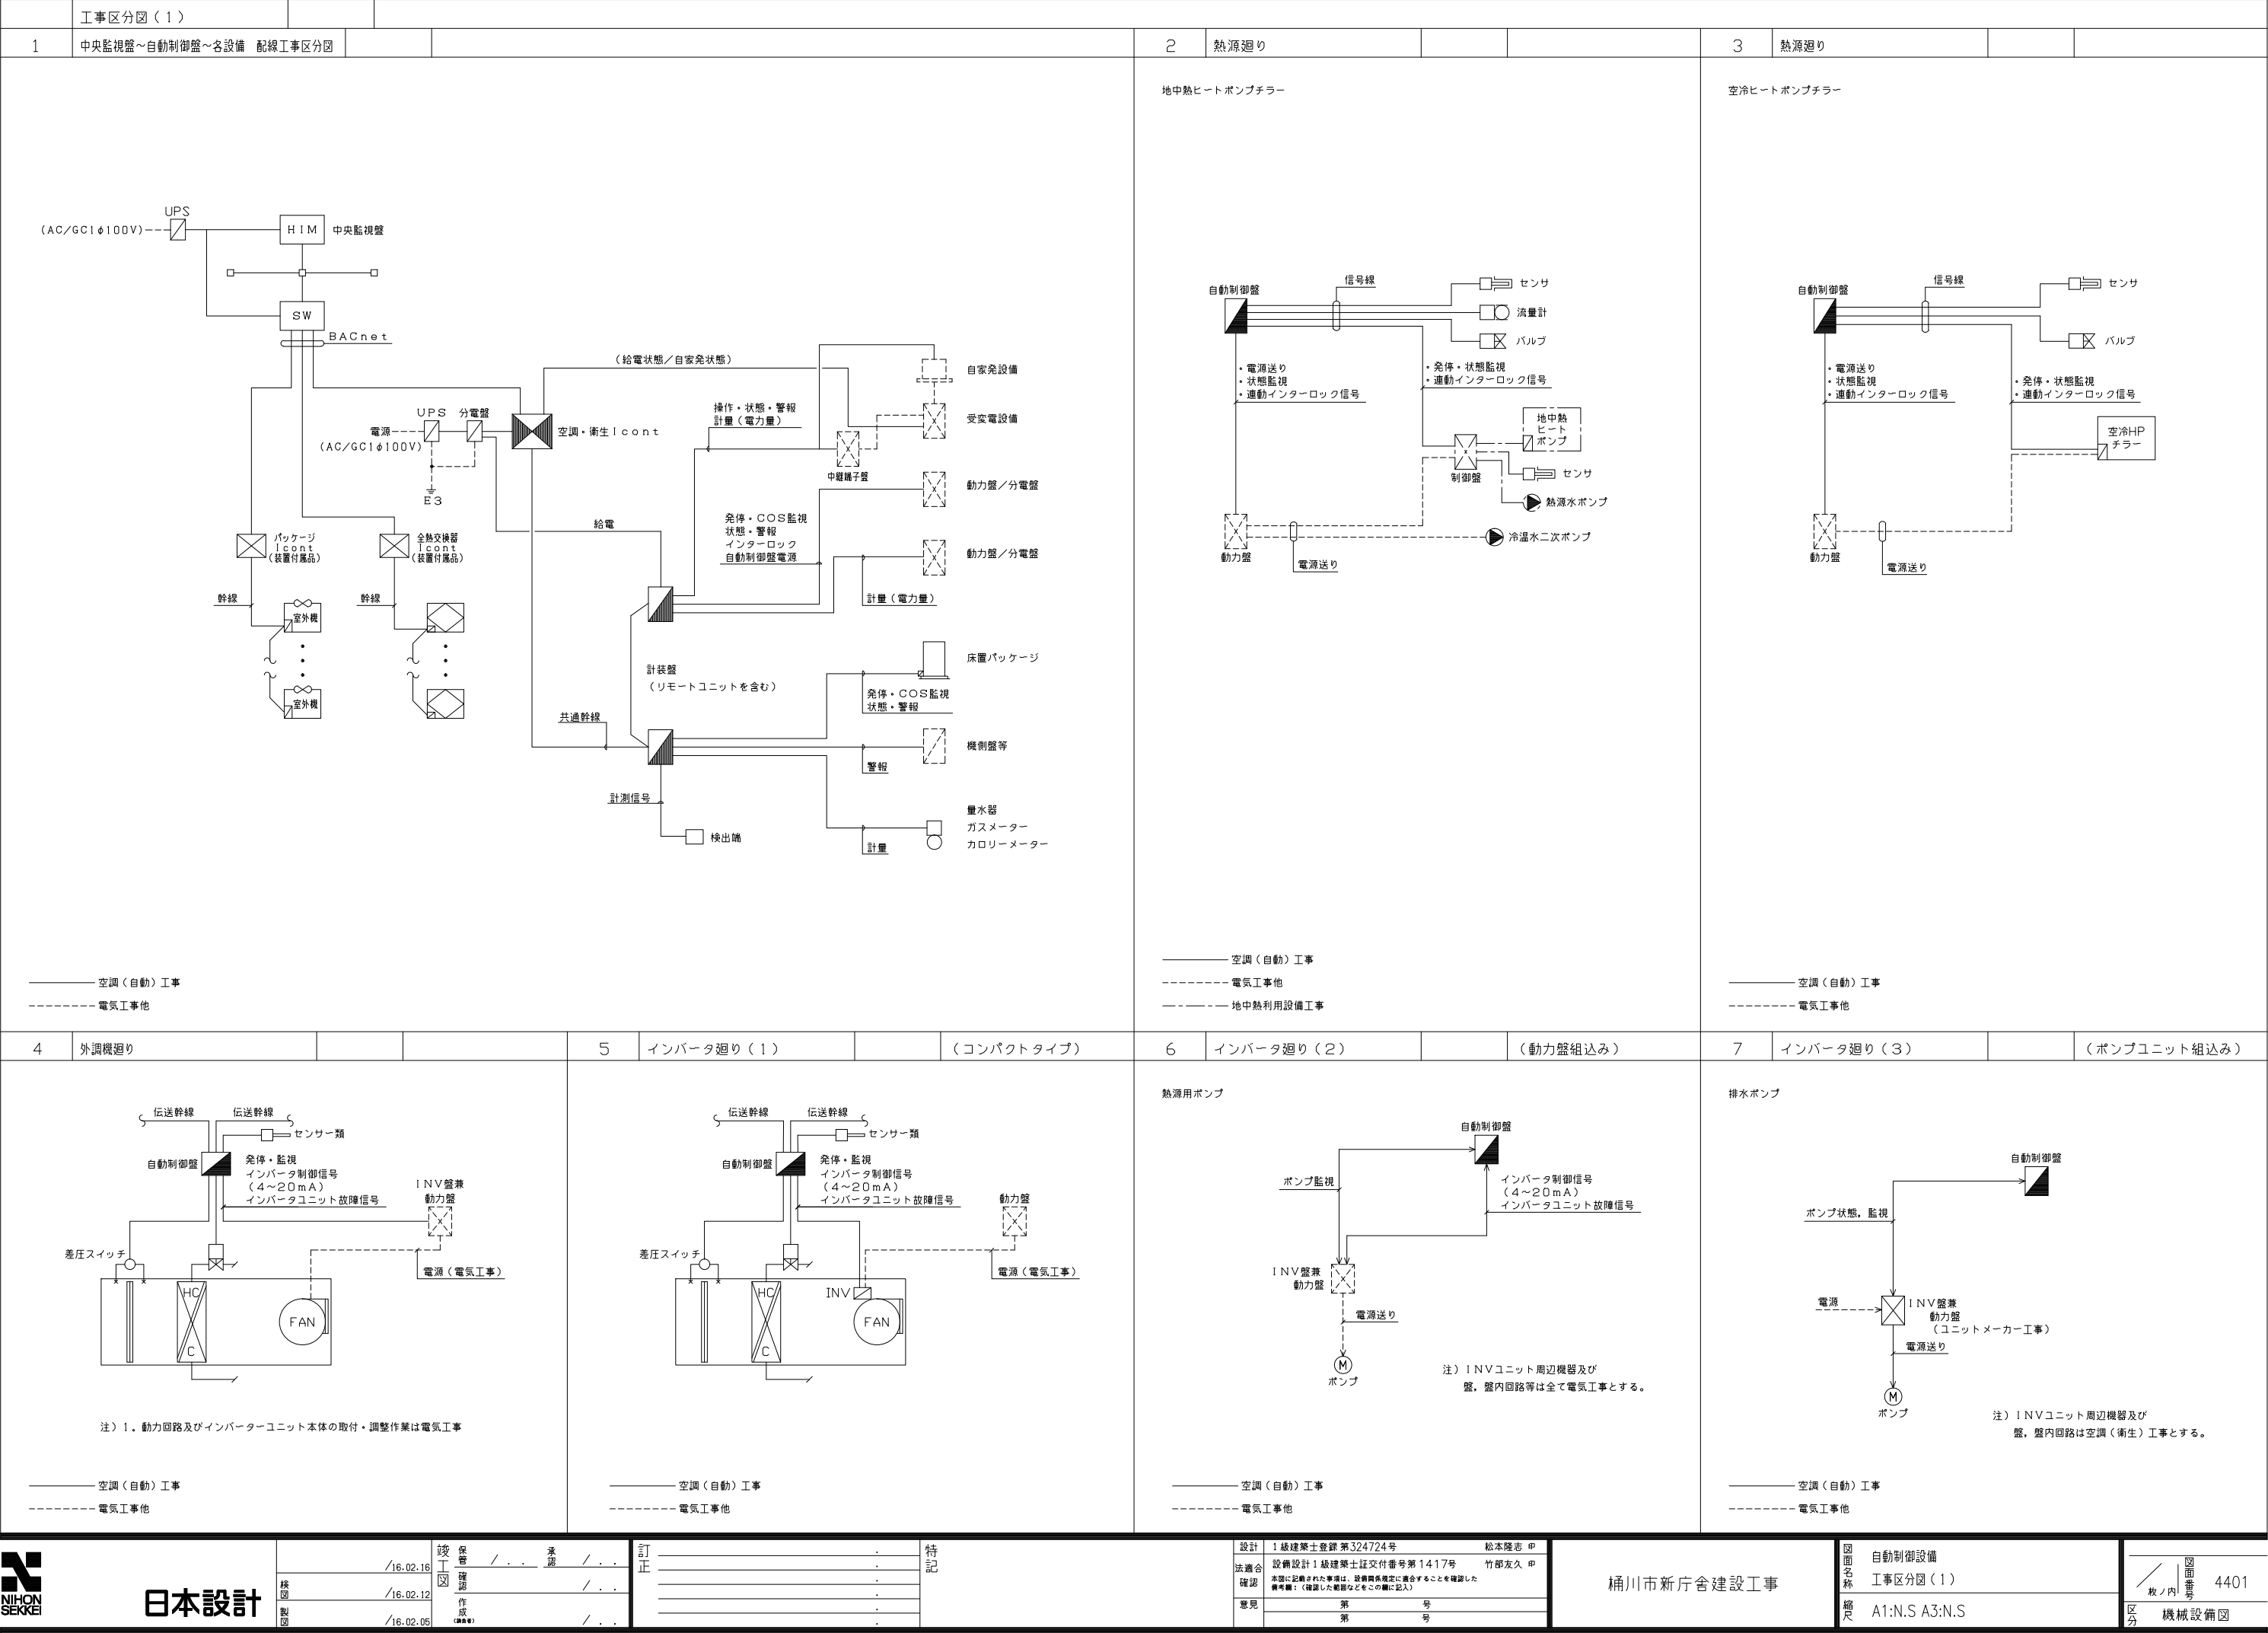

日本設計


竣工図	/16.02.16	設計	保管	/	承認	/	...
検図	/16.02.12	確認	作成	/	...	...	...
製図	/16.02.05	作成	(印)	/	...	...	...

訂正	...	特記	...
...	...	...	...
...	...	...	...
...	...	...	...

設計	1級建築士登録第324724号	松本隆志 甲
設備設計	1級建築士証交付番号第1417号	竹部友久 甲
法適合確認	本図に記載された事項は、設備関係規定に適合することを確認した 備考欄: (確認した電図などをこの欄に記入)	
意見	第 号	
	第 号	

桶川市新庁舎建設工事

図面名称	自動制御設備 工事区分図(1)	図面番号	4401
縮尺	A1:N.S A3:N.S	区分	機械設備図

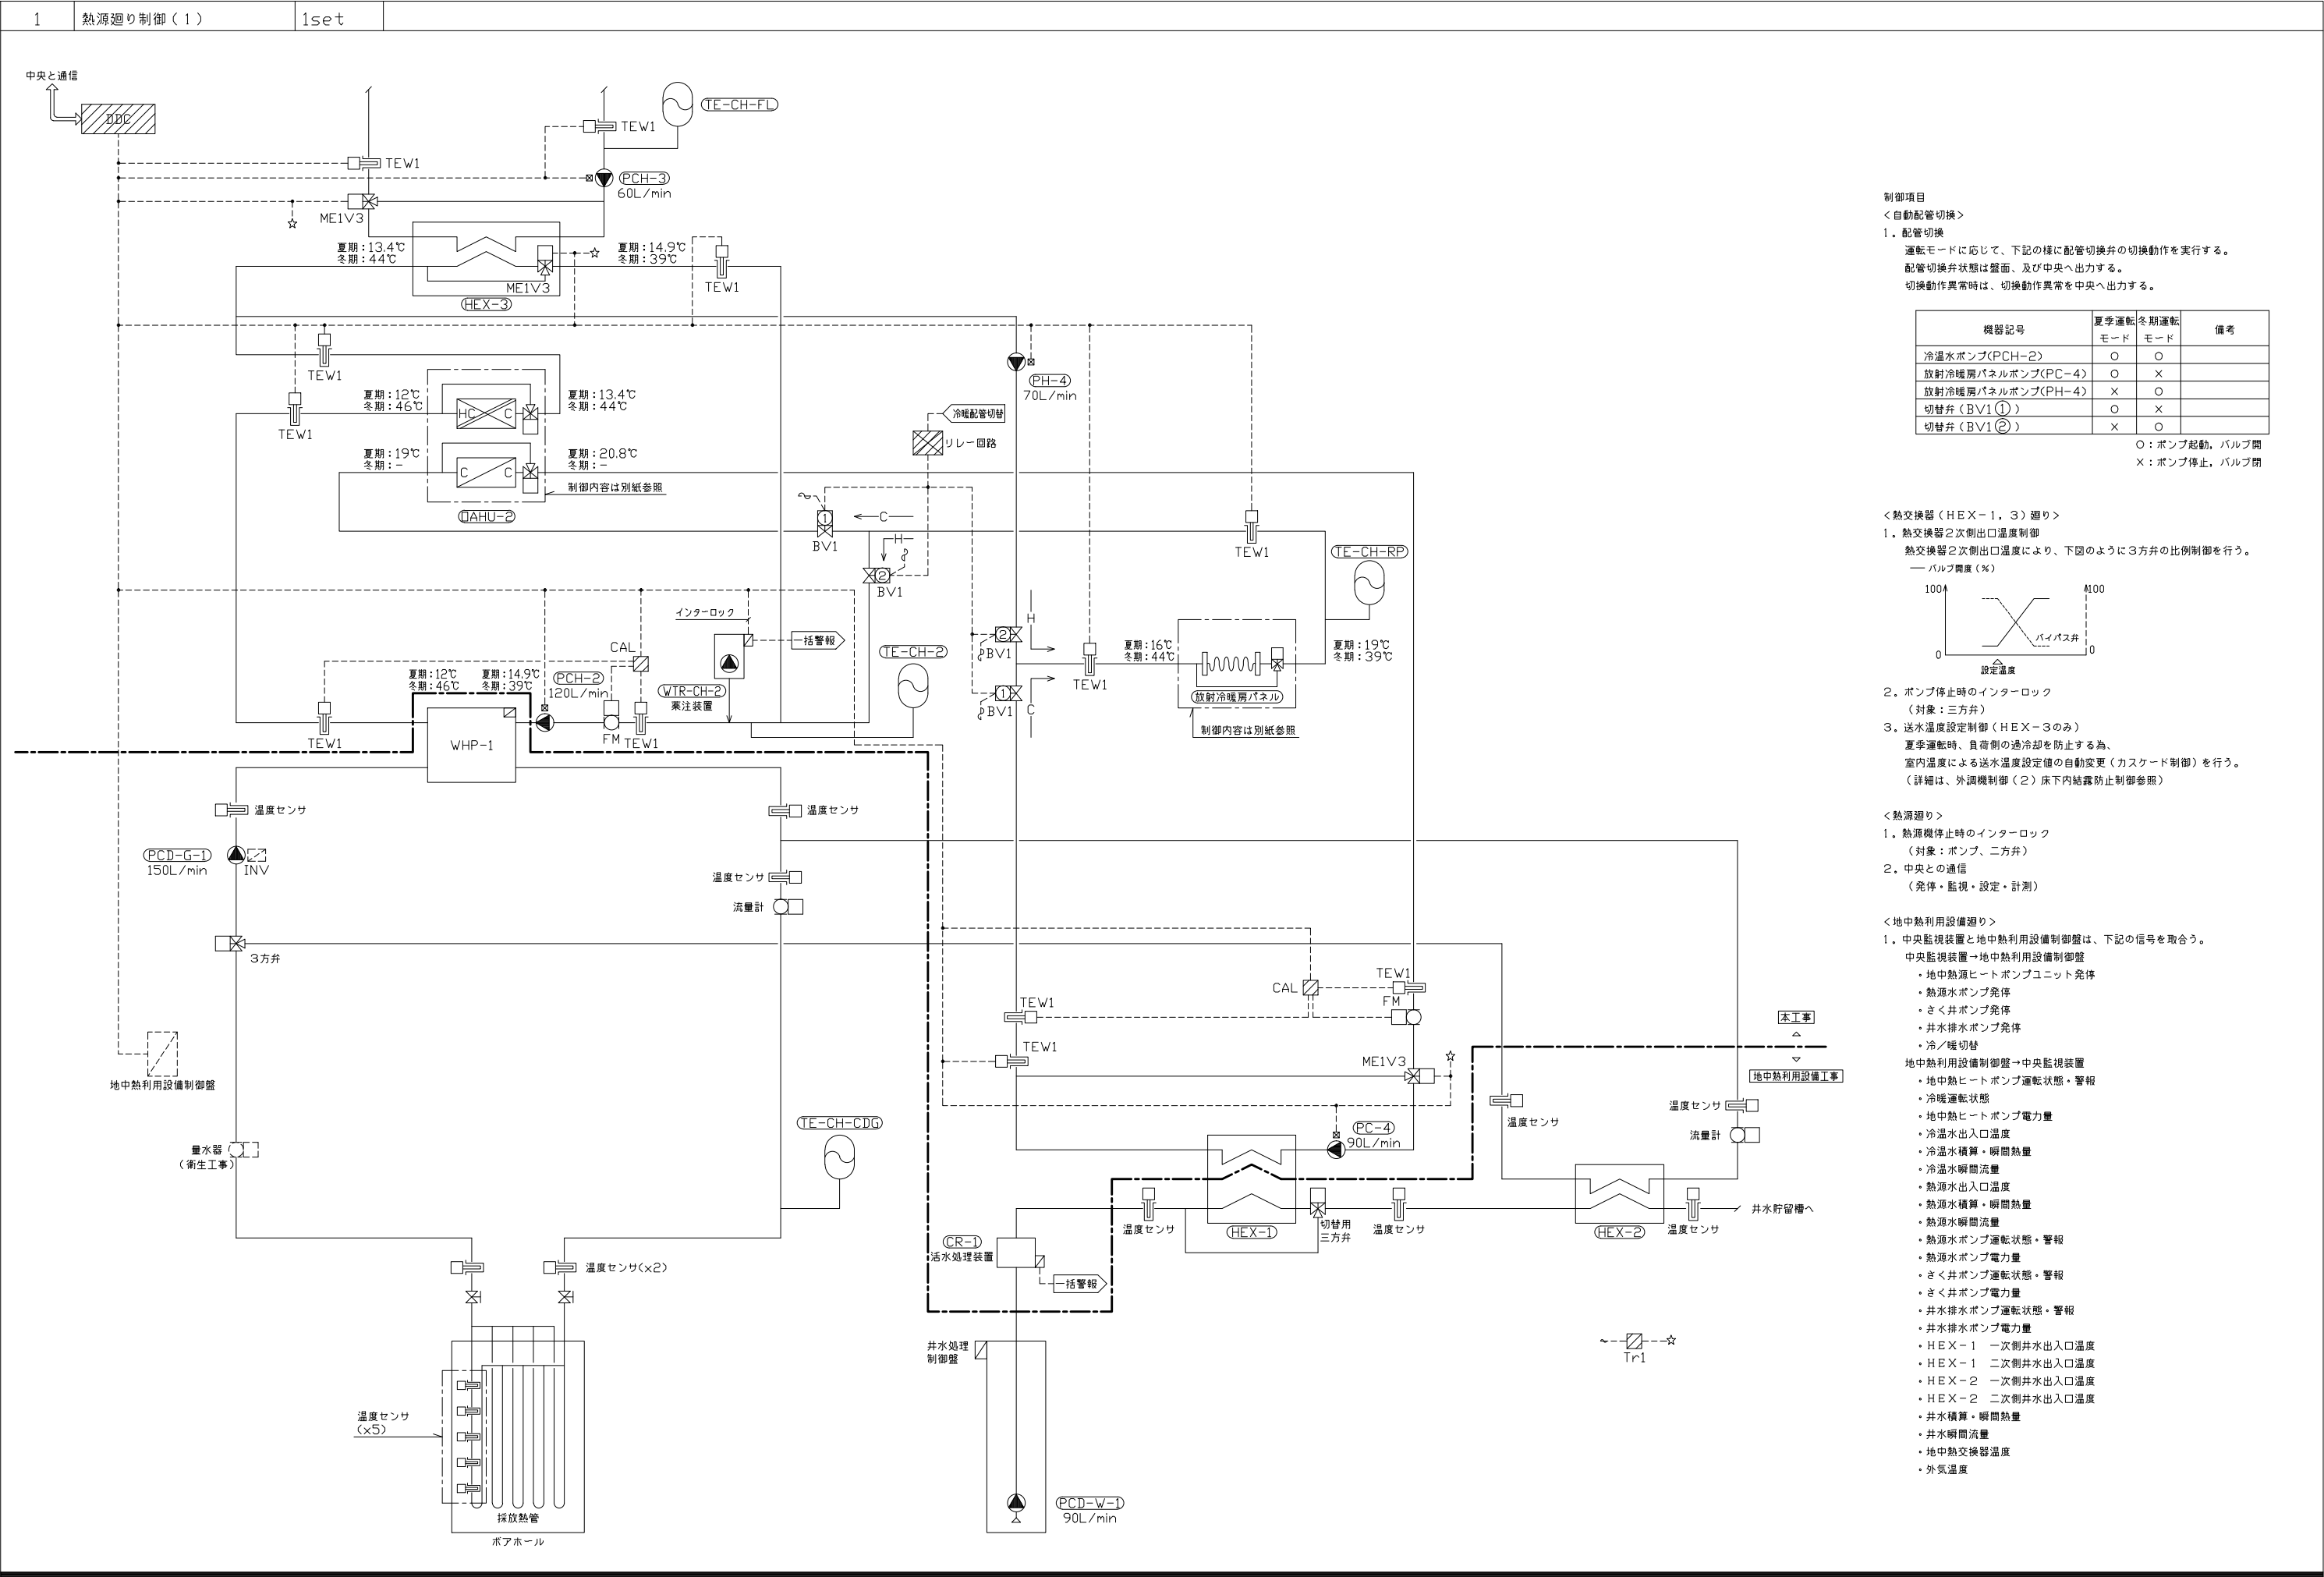

制御項目
<自動配管切替>
1. 配管切替

運転モードに応じて、下記の様に配管切替弁の切替動作を実行する。
配管切替弁状態は盤面、及び中央へ出力する。
切替動作異常時は、切替動作異常を中央へ出力する。


機器記号	夏季運転 モード	冬季運転 モード	備考
冷水ポンプ(PCH-2)	○	○	
放射冷暖房パネルポンプ(PC-4)	○	×	
放射冷暖房パネルポンプ(PH-4)	×	○	
切替弁(BV1①)	○	×	
切替弁(BV1②)	×	○	

○：ポンプ起動、バルブ開
×：ポンプ停止、バルブ閉

- <熱交換器(HEX-1, 3)廻り>
1. 熱交換器2次側出口温度制御
熱交換器2次側出口温度により、下図のように3方弁の比例制御を行う。
— バルブ開度(%)
-
2. ポンプ停止時のインターロック
(対象：三方弁)
3. 送水温度設定制御(HEX-3のみ)
夏季運転時、負荷側の過冷却を防止する為、
室内温度による送水温度設定値の自動変更(カスケード制御)を行う。
(詳細は、外調機制御(2) 床下内結露防止制御参照)

- <熱源廻り>
1. 熱源機停止時のインターロック
(対象：ポンプ、二方弁)
2. 中央との通信
(発停・監視・設定・計測)


- <地中熱利用設備廻り>
1. 中央監視装置と地中熱利用設備制御盤は、下記の信号を取合う。
中央監視装置→地中熱利用設備制御盤
・地中熱源ヒートポンプユニット発停
・熱源水ポンプ発停
・さく井ポンプ発停
・井水排水ポンプ発停
・冷/暖切替
地中熱利用設備制御盤→中央監視装置
・地中熱ヒートポンプ運転状態・警報
・冷暖運転状態
・地中熱ヒートポンプ電力量
・冷温水出入口温度
・冷温水積算・瞬間熱量
・冷温水瞬間流量
・熱源水出入口温度
・熱源水積算・瞬間熱量
・熱源水瞬間流量
・熱源水ポンプ運転状態・警報
・熱源水ポンプ電力量
・さく井ポンプ運転状態・警報
・さく井ポンプ電力量
・井水排水ポンプ運転状態・警報
・井水排水ポンプ電力量
・HEX-1 一次側井水出入口温度
・HEX-1 二次側井水出入口温度
・HEX-2 一次側井水出入口温度
・HEX-2 二次側井水出入口温度
・井水積算・瞬間熱量
・井水瞬間流量
・地中熱交換器温度
・外気温度

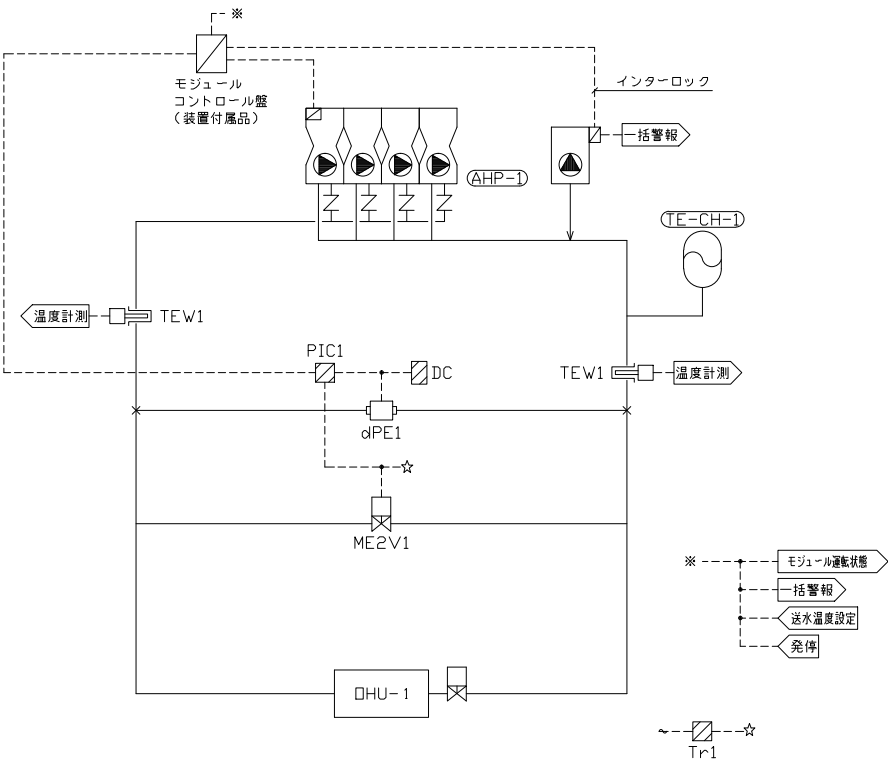

制御項目

1. 熱源台数制御（モジュールコントロール盤機能）
送水温度を満足するようにモジュール運転台数制御、
コンプレッサー台数・インバータ制御、ファンの台数制御、
内臓ポンプインバータ制御を行う。

2. 往還差圧制御
往還差圧が一定となるように、バイパス弁の比例制御を行う。
（但し、ポンプ停止中は、起動時における熱源機の通貨水量確保の為、バイパス弁を全開とする）

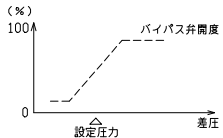


OA H U - 1 執務室系統

制御項目

<空調機廻り>

1. 給気温度制御

給気温度が設定値となるように、冷温水コイル二方弁の比例制御を行う。
尚、コイル過流量抑制を目的に実流量での制御を行う。

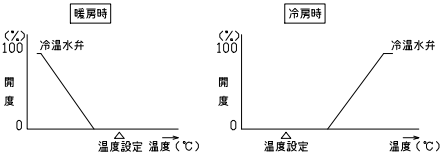

2. 比例帯自動調整制御

給気温度のハンチング動作防止を目的として、比例制御パラメータの自動調整を行う。
(給気温度変化を監視し、ハンチング検知時には比例帯を適切な値に広げ、ハンチング停止後は徐々に比例帯を狭める)

3. 給気露点温度制御


給気露点温度が加温設定値になるように、加湿弁の開閉制御を行う。
また、室内湿度(代表点)による給気露点温度設定値の自動変更(カスケード制御を行う。)



4. 凍結防止制御

(外調機運転中)
外気取入温度により冷温水コイル二方弁(温水)の比例制御(フィードフォワード制御)を行う。
(例: 5℃で出力0%、0℃で出力100%)

(外調機停止中)
外気取入温度が凍結危険温度(例: 2℃)以下の場合には、冷温水コイル二方弁を設定開度とする。(例: 50%)
二方弁を設定開度とした際に冷温水ポンプが停止の場合を考慮して、熱源システムに対して『凍結防止運転中』信号(ポンプ起動指令)を出力する。

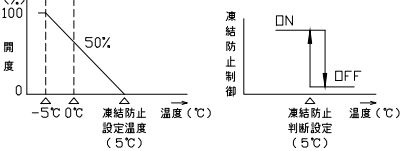

5. 外気取入量変更制御

給気静圧により給気ファン回転数の比例制御を行う。

6. 室内CO2制御

室内CO2濃度によりダンパの比例制御を行う。

7. 外調機停止時のインターロック制御

(対象: ダンパ/2方弁/加湿弁/排気ファン)
凍結防止制御実行時、コイル二方弁動作は凍結防止制御による出力を優先とする。

8. 配管系データ計測

冷温水のデータ可視化を目的として、下記データの計測を行う。

- ・ 弁前後圧
- ・ 通過流量
- ・ 通過熱量
- ・ コイル還温度
- ・ コイル往温度


9. 中央監視システムとの通信

(発停, 監視, 設定, 計測)

(注記) 1. 外調機INV及び、その調整は外調機本体付属品(外調機組込)とする。

2. 排気ファン(1φ)との連動は自動制御工事区分とし、ソフト連動とする。

3. 配線表記(←→)は制御端末用通信配線を表す。

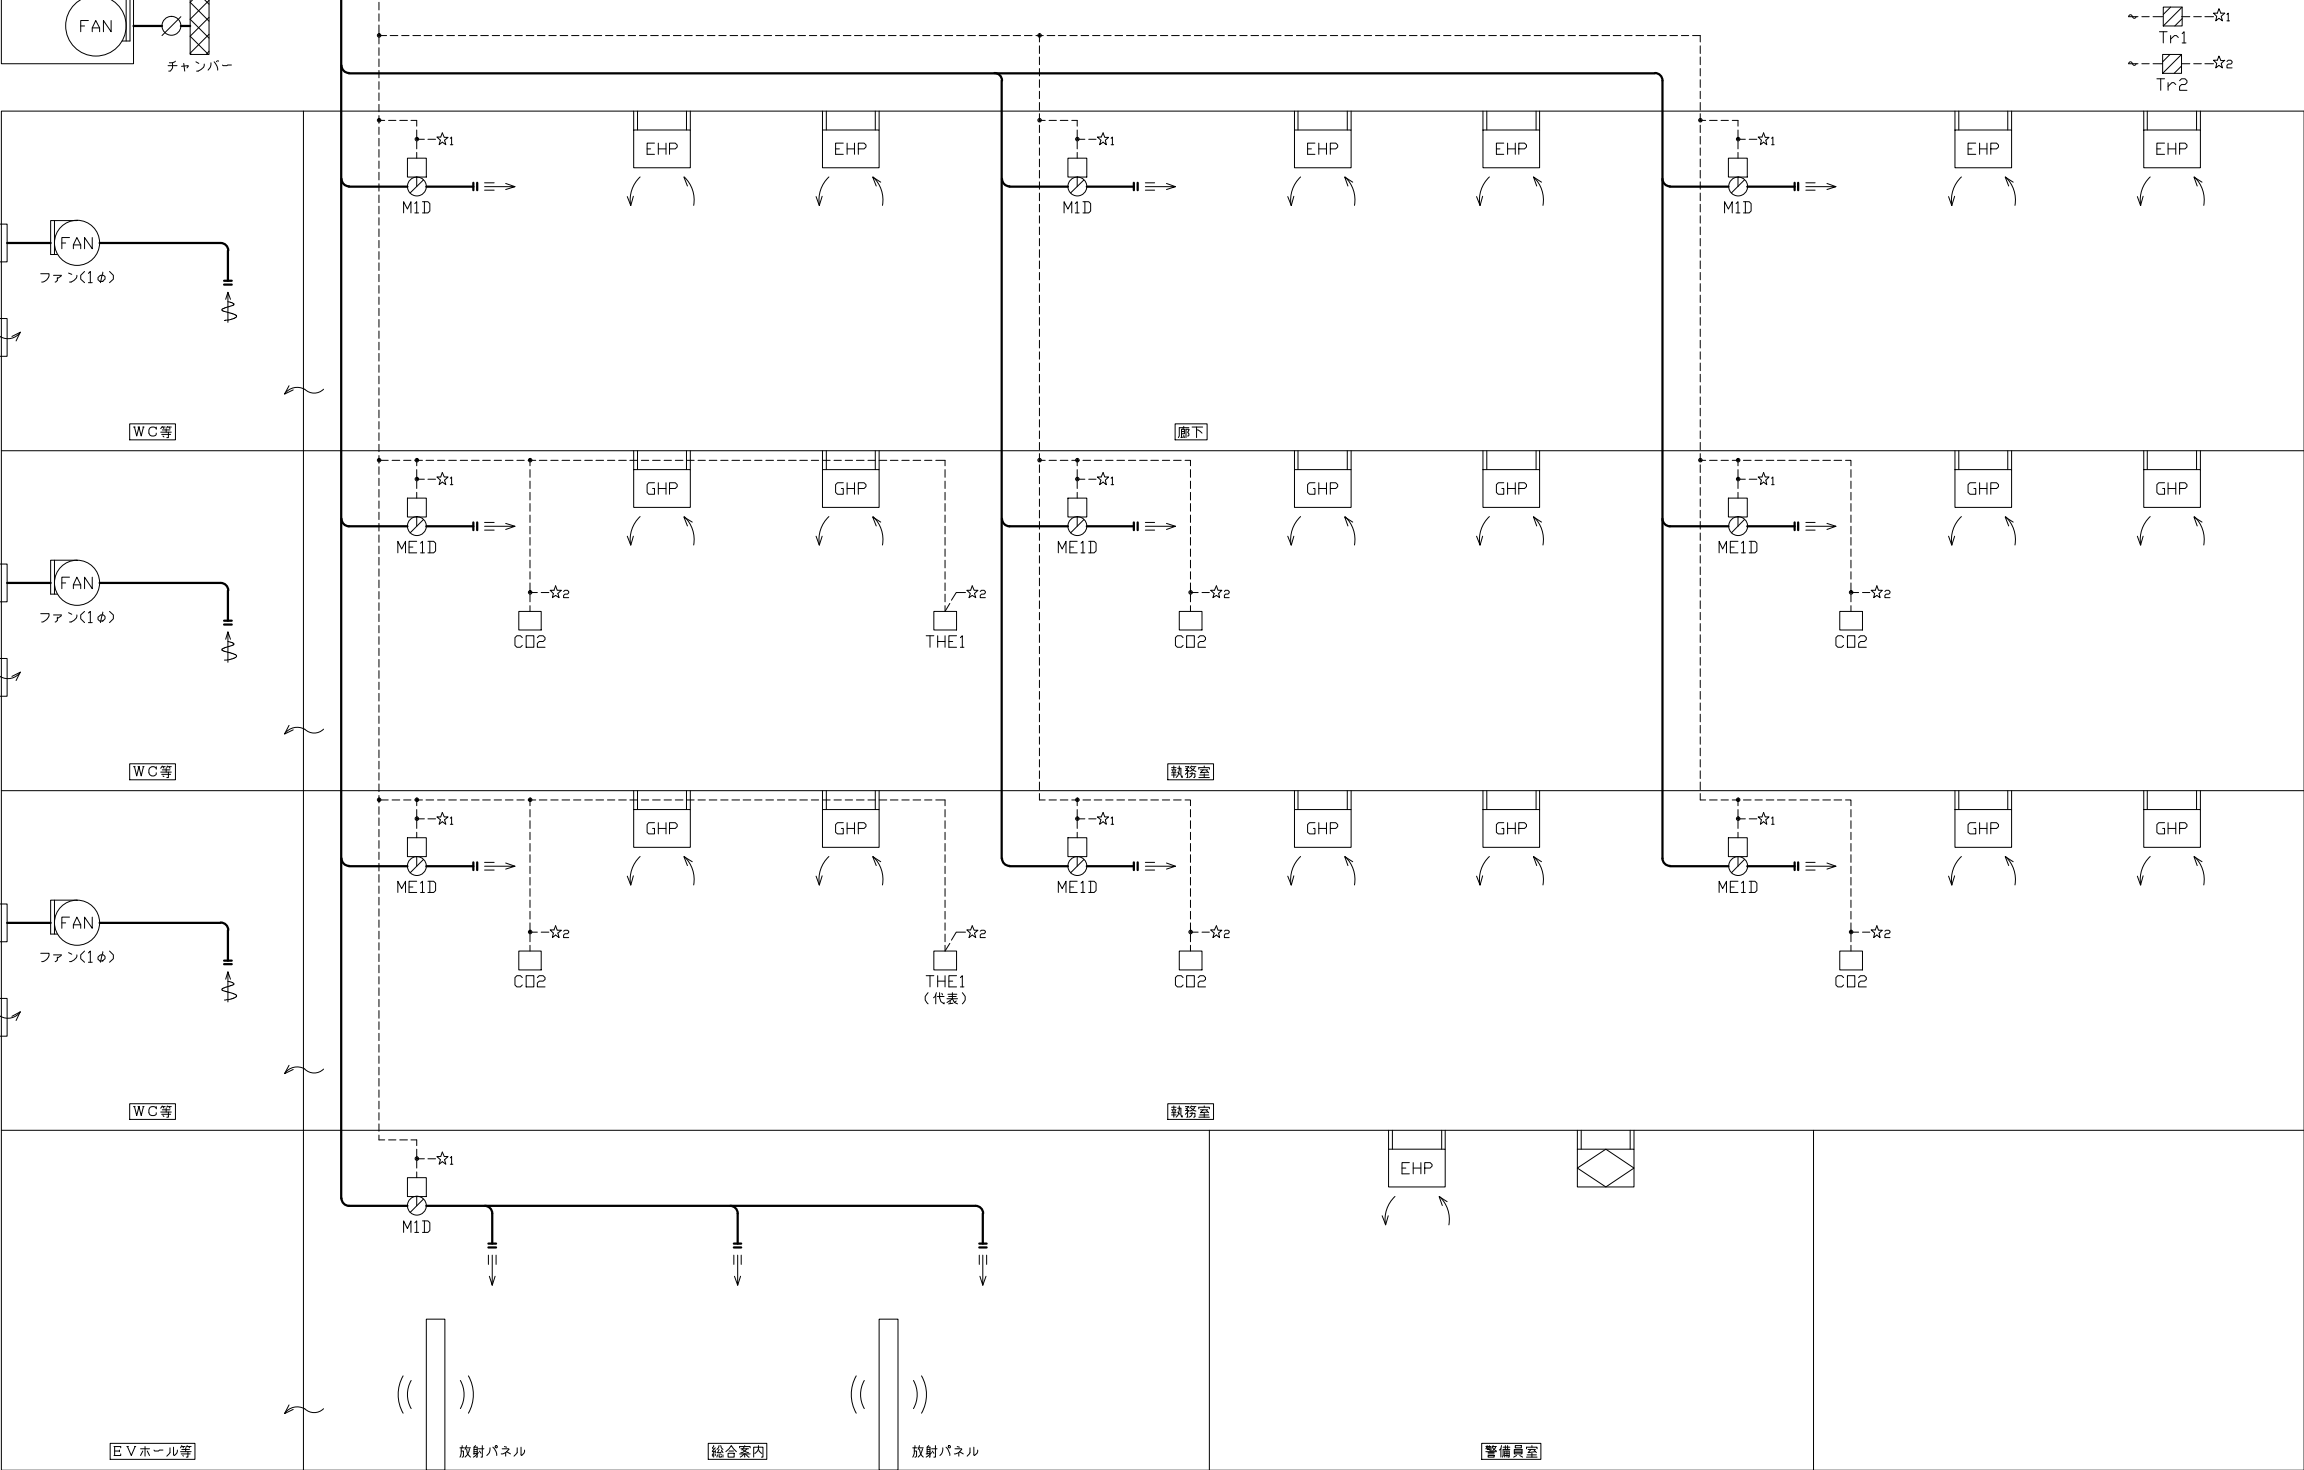

※放射パネル廻りの制御内容は別紙参照



日本設計

竣工図	/16.02.16	設計	保管	/	承認	/	...
検図	/16.02.12	確認	確認	/	...	...	...
製図	/16.02.05	作成	(2名)	/	...	...	...

訂正	...	特記	...
...	...	...	...
...	...	...	...
...	...	...	...


設計	1級建築士登録第324724号	松本隆志 甲
設備設計	1級建築士証交付番号第1417号	竹部友久 甲
法適合確認	本図に記載された事項は、設備関係規定に適合することを確認した備考欄: (確認した範囲などをこの欄に記入)	
意見	第 号	第 号

桶川市新庁舎建設工事

自動制御設備
計装図(3)
縮尺 A1:N.S A3:N.S

図面名称 4406
図面番号
図面区分 機械設備図

議場

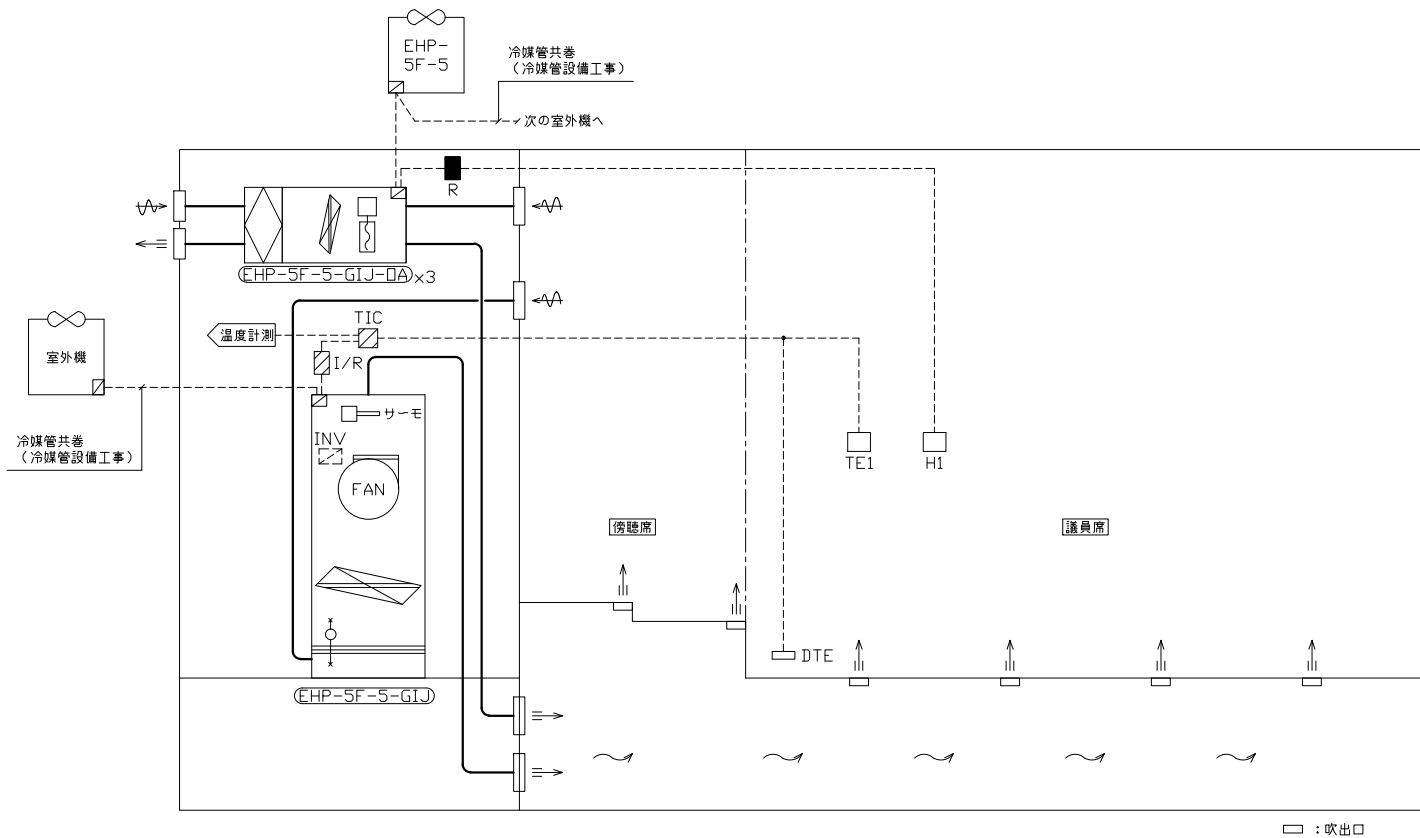

制御項目

＜床置パッケージ廻り＞

1. 温度制御

室内温度により、パッケージ空調機のコンプレッサー容量制御を行う。

また、床面の結露防止の為、露点温度により給気温度設定値の自動変更（カスケード制御）を行う。

2. 室内湿度制御


室内湿度により、加湿器のON/OFF制御を行う。

3. パッケージ停止時のインターロック

(対象：加湿器)

(注記) 1. パッケージ空調機と加湿器とのインターロックは装置本体機能とする。

2. パッケージ空調機への温度設定出力は0～135Ω信号とする。

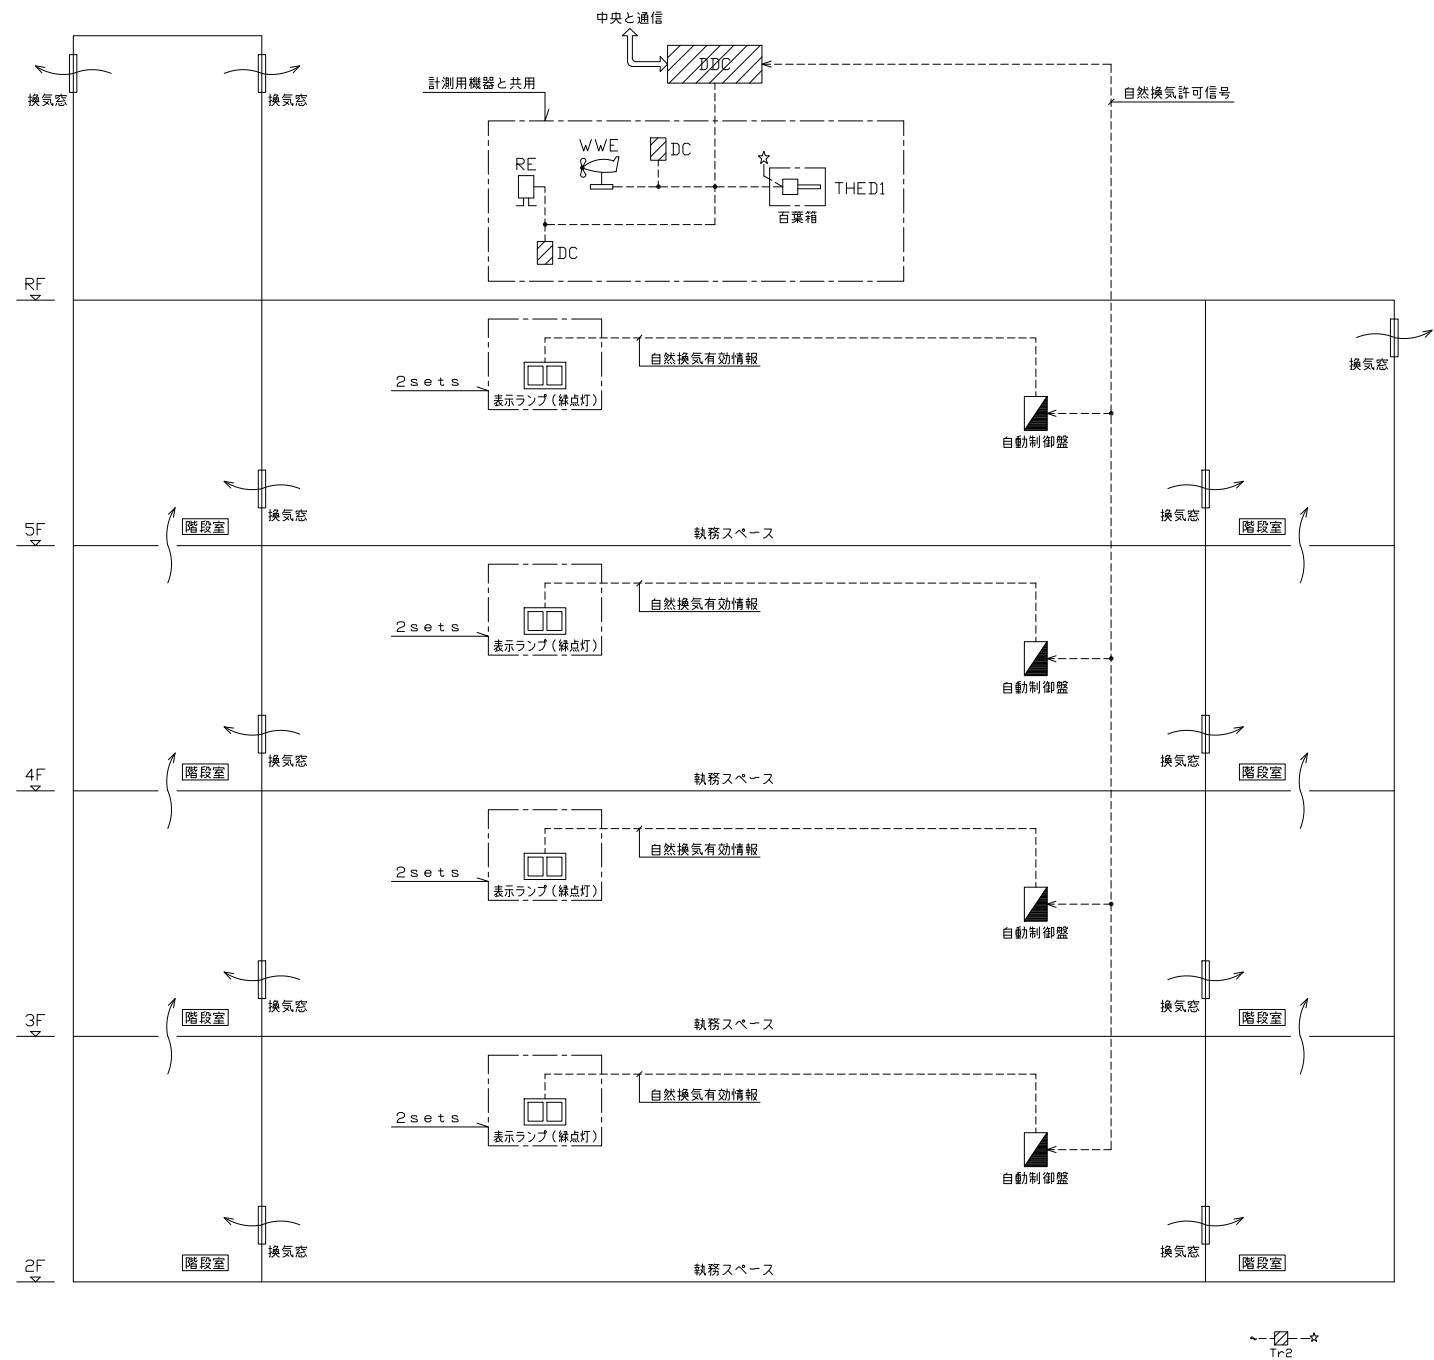

制御項目

1. 自然換気制御

自然換気条件が成立した場合、自然換気の表示ランプに

自然換気許可信号を出力する。

＜自然換気条件＞


- ・外気エンタルピー < 室内エンタルピー
- ・外気上限温度 > 外気温度 > 外気下限温度
- ・外気上限露点温度 > 外気露点温度 > 外気下限露点温度
- ・降雨時禁止
- ・強風時禁止


＜自然換気利用アナウンス＞


- ・表示ランプ


自然換気有効／無効情報を執務室内の表示ランプに掲示する。
表示ランプ及び、表示出力機能は自動制御設備工事とする。


■表示ランプ参考姿図

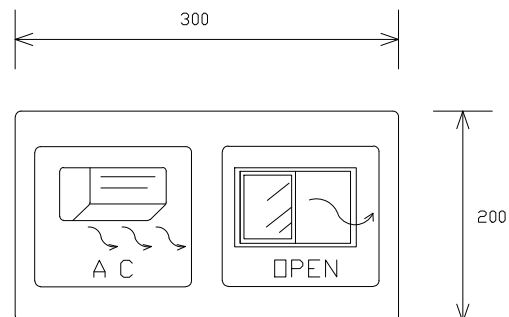

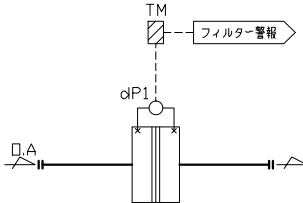13	フィルター警報監視	5sets
AFU-NET-1F AFU-JUS-1F AFU-SYO-1F AFU-SOU3-1F AFU-SYO-5F  制御項目 1. フィルター警報監視		

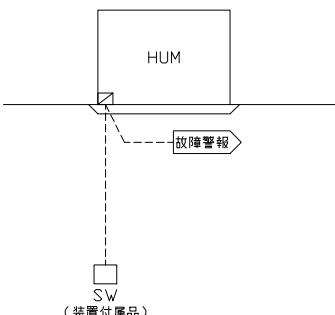14	加湿ファンユニット廻り警報監視	49sets	
<table><tr><th>階</th><th>系統</th><th>台数</th><th>備考</th></tr><tr><td rowspan="4">1</td><td>警備員室、宿直室</td><td>1</td><td></td></tr><tr><td>自販機コーナー</td><td>1</td><td></td></tr><tr><td>市民ギャラリー</td><td>1</td><td></td></tr><tr><td>カフェスペース</td><td>1</td><td></td></tr><tr><td rowspan="4">2</td><td>用務員室</td><td>1</td><td></td></tr><tr><td>相談室1</td><td>1</td><td></td></tr><tr><td>相談室2</td><td>1</td><td></td></tr><tr><td>相談室3</td><td>1</td><td></td></tr><tr><td rowspan="10">3</td><td>相談室4</td><td>1</td><td></td></tr><tr><td>情報コーナー</td><td>2</td><td></td></tr><tr><td>コミュニティFM局スペース</td><td>1</td><td></td></tr><tr><td>男子更衣室</td><td>1</td><td></td></tr><tr><td>女子更衣室</td><td>1</td><td></td></tr><tr><td>相談室1</td><td>1</td><td></td></tr><tr><td>相談室2</td><td>1</td><td></td></tr><tr><td>相談室3</td><td>1</td><td></td></tr><tr><td>消費生活センター</td><td>1</td><td></td></tr><tr><td>災害対策本部</td><td>2</td><td></td></tr><tr><td rowspan="10">4</td><td>会議室1</td><td>1</td><td></td></tr><tr><td>会議室2</td><td>1</td><td></td></tr><tr><td>会議室3</td><td>2</td><td></td></tr><tr><td>会議室4</td><td>2</td><td></td></tr><tr><td>会議室5</td><td>1</td><td></td></tr><tr><td>相談室1</td><td>1</td><td></td></tr><tr><td>相談室2</td><td>1</td><td></td></tr><tr><td>情報公開センター</td><td>1</td><td></td></tr><tr><td>会議室</td><td>2</td><td></td></tr><tr><td>会議室兼職員食堂</td><td>5</td><td></td></tr><tr><td rowspan="10">5</td><td>男子更衣室</td><td>1</td><td></td></tr><tr><td>女子更衣室</td><td>1</td><td></td></tr><tr><td>議員控室1</td><td>1</td><td></td></tr><tr><td>議員控室2</td><td>1</td><td></td></tr><tr><td>議員控室3</td><td>2</td><td></td></tr><tr><td>議員控室4</td><td>2</td><td></td></tr><tr><td>執行部控室</td><td>1</td><td></td></tr><tr><td>男子休憩室</td><td>1</td><td></td></tr><tr><td>女子休憩室</td><td>1</td><td></td></tr><tr><td>眺望スペース</td><td>1</td><td></td></tr><tr><td colspan="2">合計</td><td>49</td><td></td></tr></table> 			階	系統	台数	備考	1	警備員室、宿直室	1		自販機コーナー	1		市民ギャラリー	1		カフェスペース	1		2	用務員室	1		相談室1	1		相談室2	1		相談室3	1		3	相談室4	1		情報コーナー	2		コミュニティFM局スペース	1		男子更衣室	1		女子更衣室	1		相談室1	1		相談室2	1		相談室3	1		消費生活センター	1		災害対策本部	2		4	会議室1	1		会議室2	1		会議室3	2		会議室4	2		会議室5	1		相談室1	1		相談室2	1		情報公開センター	1		会議室	2		会議室兼職員食堂	5		5	男子更衣室	1		女子更衣室	1		議員控室1	1		議員控室2	1		議員控室3	2		議員控室4	2		執行部控室	1		男子休憩室	1		女子休憩室	1		眺望スペース	1		合計		49	
階	系統	台数	備考	
1	警備員室、宿直室	1	
	自販機コーナー	1	
	市民ギャラリー	1	
	カフェスペース	1	
2	用務員室	1	
	相談室1	1	
	相談室2	1	
	相談室3	1	
3	相談室4	1	
	情報コーナー	2	
	コミュニティFM局スペース	1	
	男子更衣室	1	
	女子更衣室	1	
	相談室1	1	
	相談室2	1	
	相談室3	1	
	消費生活センター	1	
	災害対策本部	2	
4	会議室1	1	
	会議室2	1	
	会議室3	2	
	会議室4	2	
	会議室5	1	
	相談室1	1	
	相談室2	1	
	情報公開センター	1	
	会議室	2	
	会議室兼職員食堂	5	
5	男子更衣室	1	
	女子更衣室	1	
	議員控室1	1	
	議員控室2	1	
	議員控室3	2	
	議員控室4	2	
	執行部控室	1	
	男子休憩室	1	
	女子休憩室	1	
	眺望スペース	1	
合計		49	

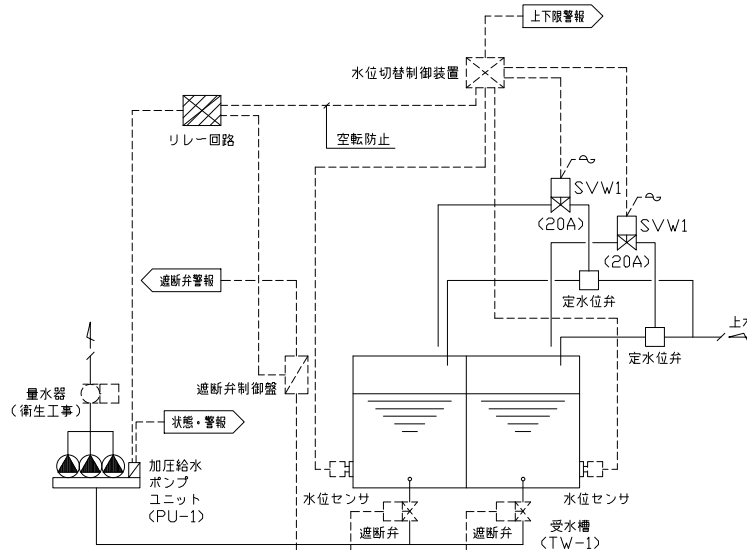15	上水受水槽廻り制御	1set
 制御項目 1. 水位制御 槽内水位により補給水弁の開閉制御を行う。 2. 水位監視 水位異常時、警報を出力する。(上限/下限) また、タイマーにより警報出力のハンチングを防止する。 3. 遮断弁制御(遮断弁制御盤機能) 地震時、遮断弁を閉とし、ポンプユニットの強制停止を行う。 4. ポンプユニット空転防止制御 槽内水位低下時、ポンプユニットの空転防止を行う。 (注記) 1. 定水位弁、遮断弁及び、遮断弁制御盤は衛生設備工事とする。		

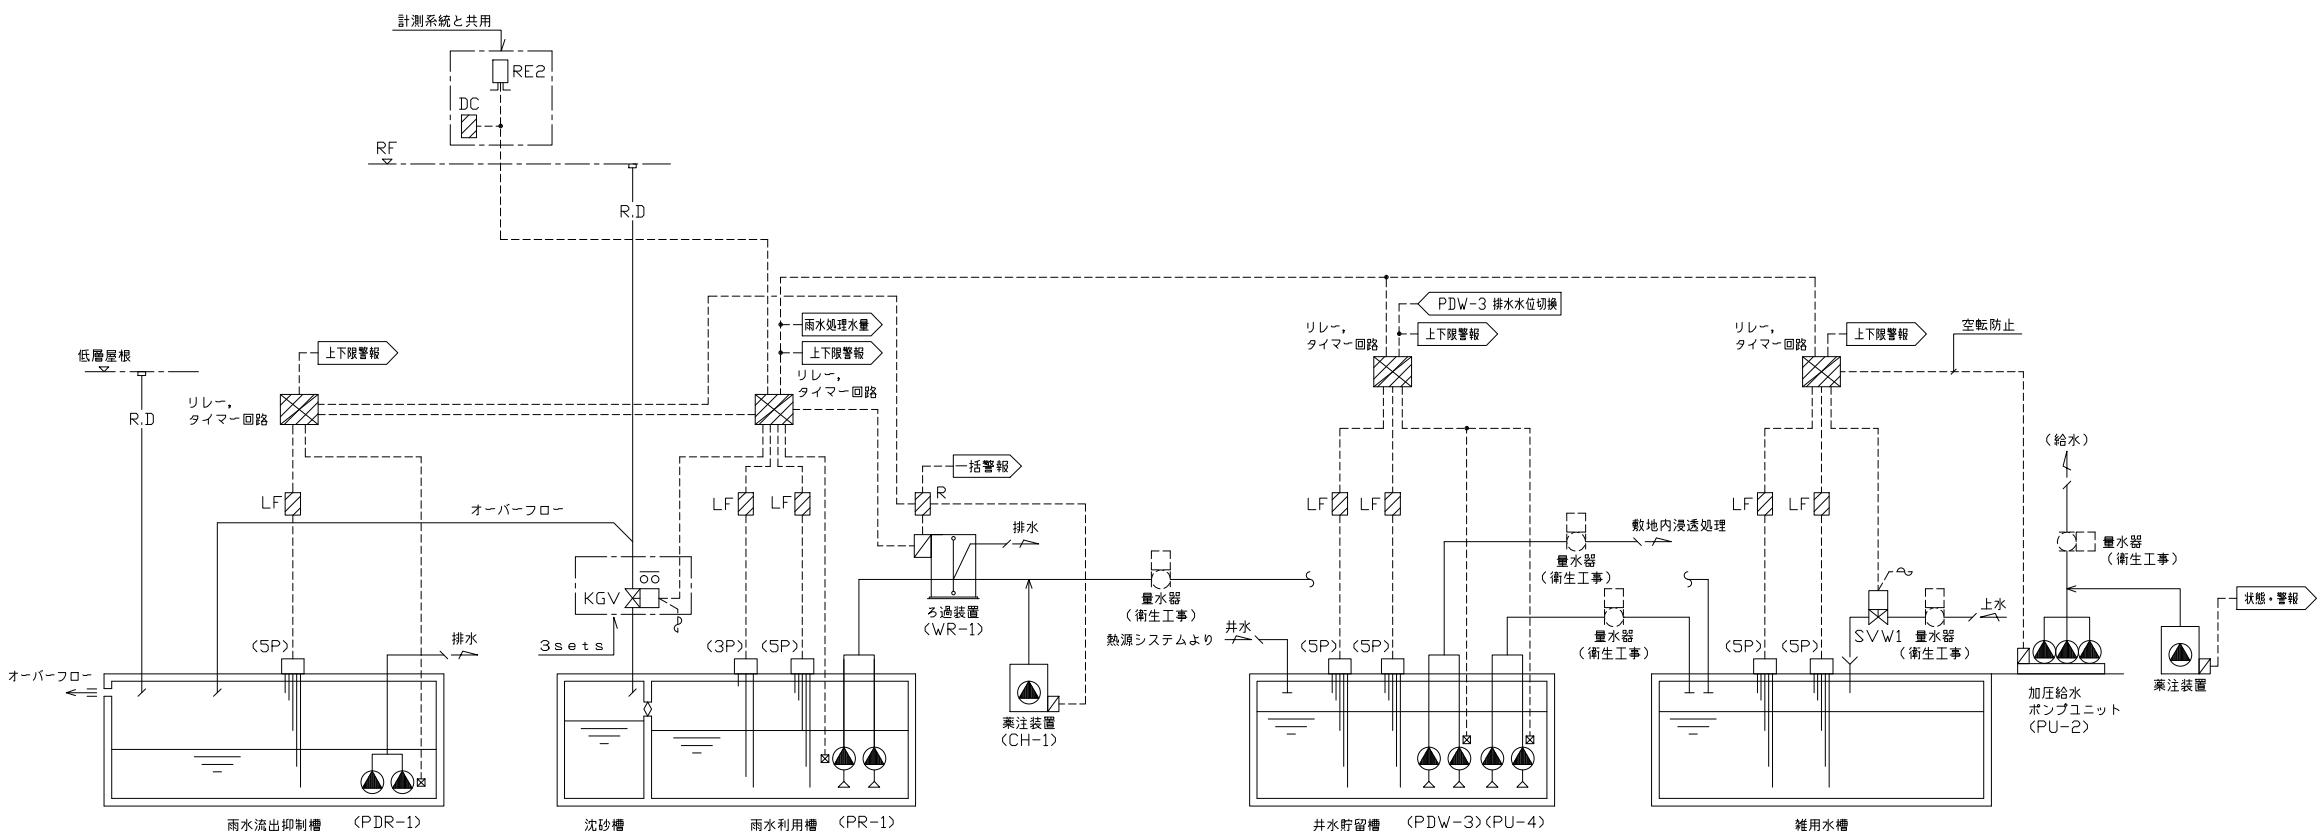16	雑用水槽廻り制御	1set
 制御項目 <雑用水槽> 1. 水位制御 槽内水位により雨水ポンプまたは井水ポンプの発停及び、補給水弁の開閉制御を行う。 なお、利用水源の優先順位は①雨水、②井水、③上水とする。 2. 水位監視 水位異常時、警報を出力する。(上限/下限) また、タイマーにより警報出力のハンチングを防止する。 3. ポンプユニット空転防止制御 槽内水位低下時、ポンプユニットの空転防止を行う。 <雨水流出抑制・利用槽> 1. 雨水取入弁制御 降雨時、雨水取入弁を開とする。但し、初期降雨はタイマーにより取入弁を閉とし一定時間排水を行う。また、雨水貯留槽満水時及び、ろ過機故障時は取入弁を閉とし排水を行う。 2. 雨水処理水移送制御 雨水利用槽の水位が移送可能水位以上の時、雑用水槽からの給水指令によりろ過装置の移送ポンプを起動する。 3. 雨水流出抑制槽排水制御 雨水流出抑制槽の水位により排水ポンプ(PDR-1)の発停制御を行う。 但し、降雨センサーにより降雨状態を判断し、下記の発停制御を行う。 降雨中 : 排水ポンプ(PDR-1)停止 降雨終了一定時間経過後 : 排水ポンプ(PDR-1)運転許可 なお、中央監視装置からの指令により排水ポンプ(PDR-1)の運転許可/禁止を可能とする。 4. 水位監視 水位異常時、警報を出力する。(上限/下限) また、タイマーにより警報出力のハンチングを防止する。 <井水貯留槽> 1. 井水移送制御 井水貯留槽の水位が移送可能水位以上の時、雑用水槽からの給水指令により移送ポンプを起動する。 2. 敷地内散水ポンプ発停制御 井水貯留槽の水位により排水ポンプ(PDW-3)の発停制御を行う。 なお、井水貯留槽の循環を目的とし、中央監視装置からの指令により排水水位の切換を可能とする。 3. 水位監視 水位異常時、警報を出力する(上限/下限) また、タイマーにより警報出力のハンチングを防止する。 (注記) 1. ろ過機廻りの制御は別途装置メーカー工事とする。 2. 定水位弁は衛生設備工事とする。		



日本設計

竣工
図
承認

16.02.16

16.02.12

16.02.05

保管
確認

16.02.16

16.02.12

16.02.05

作成
(2016.02)

16.02.16

16.02.12

16.02.05

承認

16.02.16

16.02.12

16.02.05

修正

16.02.16

16.02.12

16.02.05

特記

16.02.16

16.02.12

16.02.05

設計
法適合
確認

1級建築士登録第324724号
設備設計1級建築士証交付番号第1417号
本図に記載された事項は、設備関係規定に適合することを確認した
備考欄：(確認した範囲などをこの欄に記入)

意見

第 号
第 号

設計
者

1級建築士登録第324724号
設備設計1級建築士証交付番号第1417号
本図に記載された事項は、設備関係規定に適合することを確認した
備考欄：(確認した範囲などをこの欄に記入)

意見

第 号
第 号

図面
名称

自動制御設備
計装図(8)

縮尺



A1:N.S A3:N.S

図面
番号

4411

図
名

機械設備図

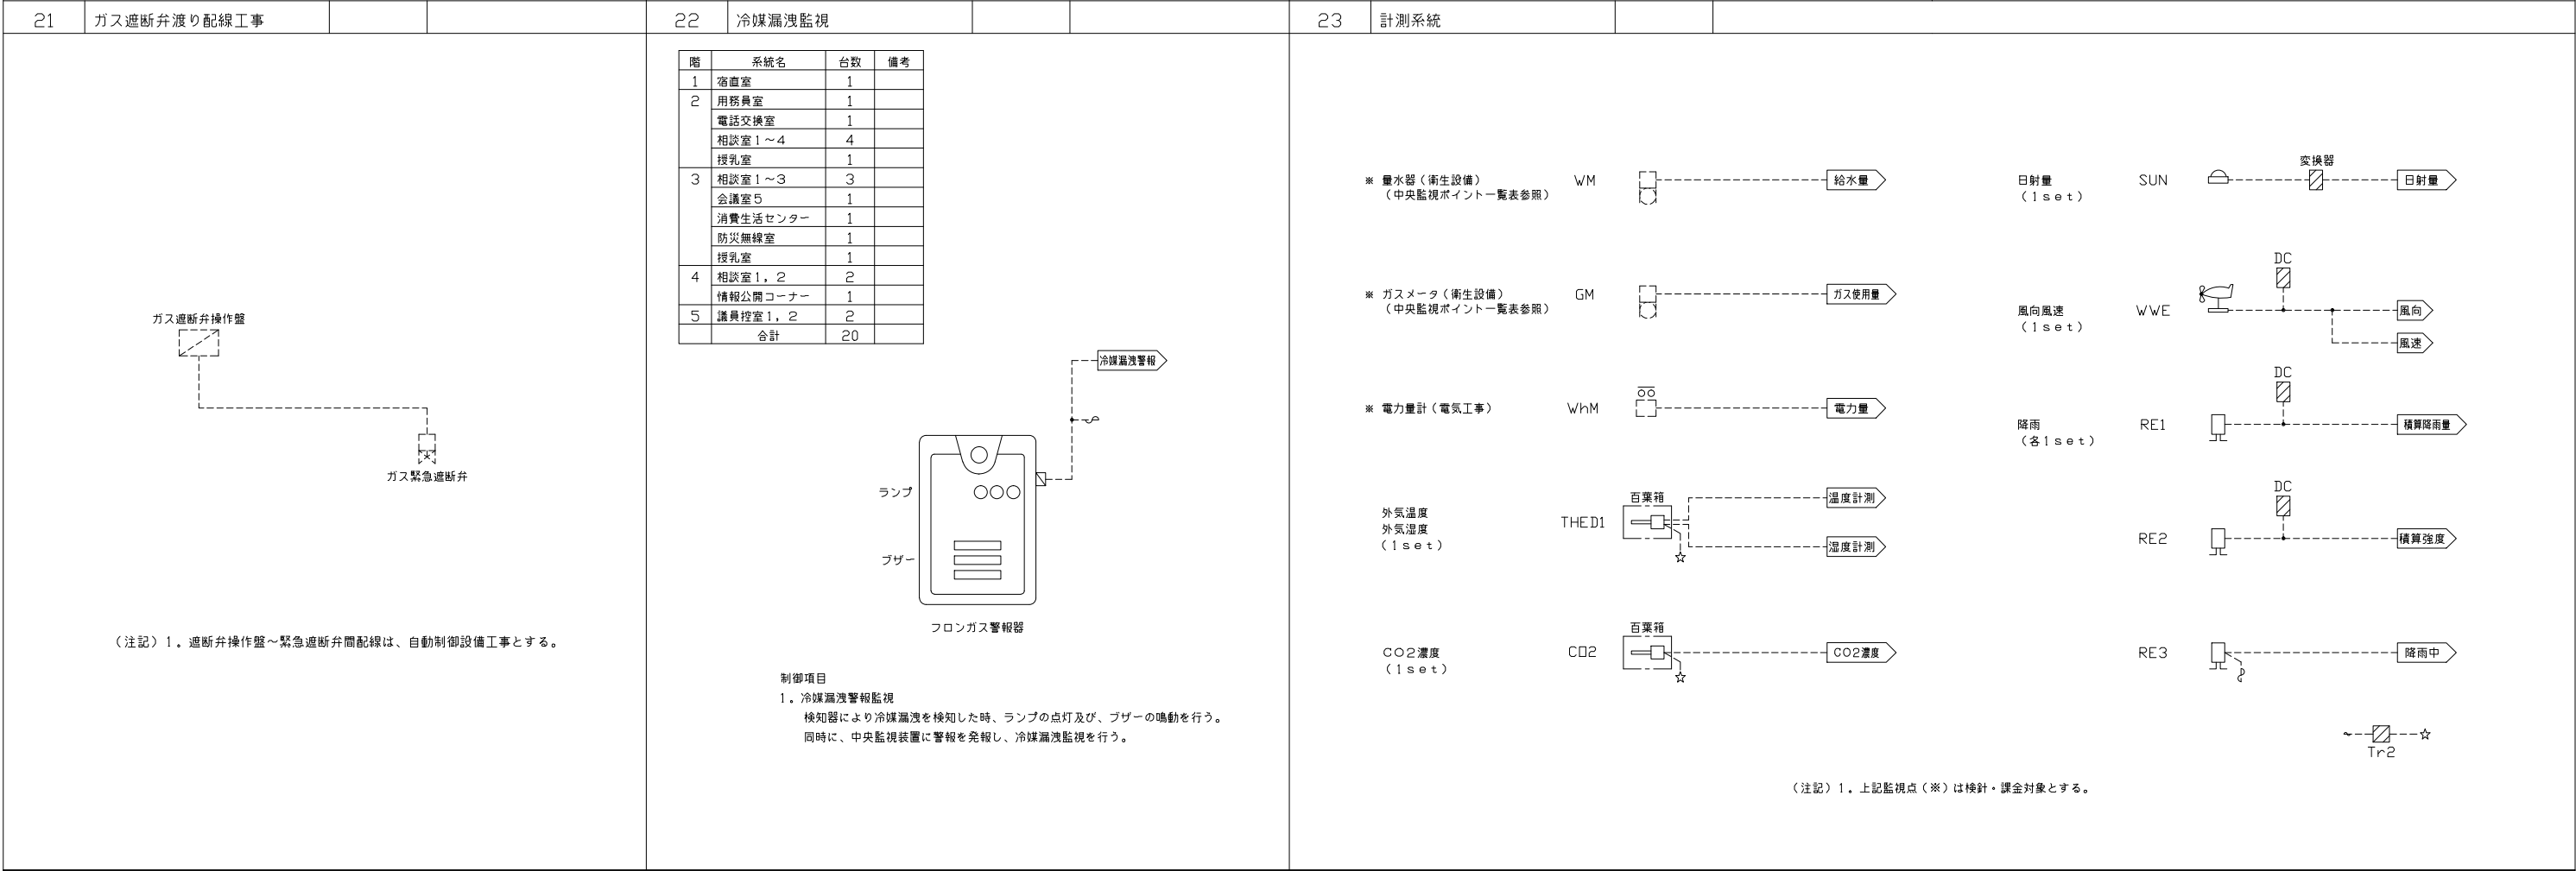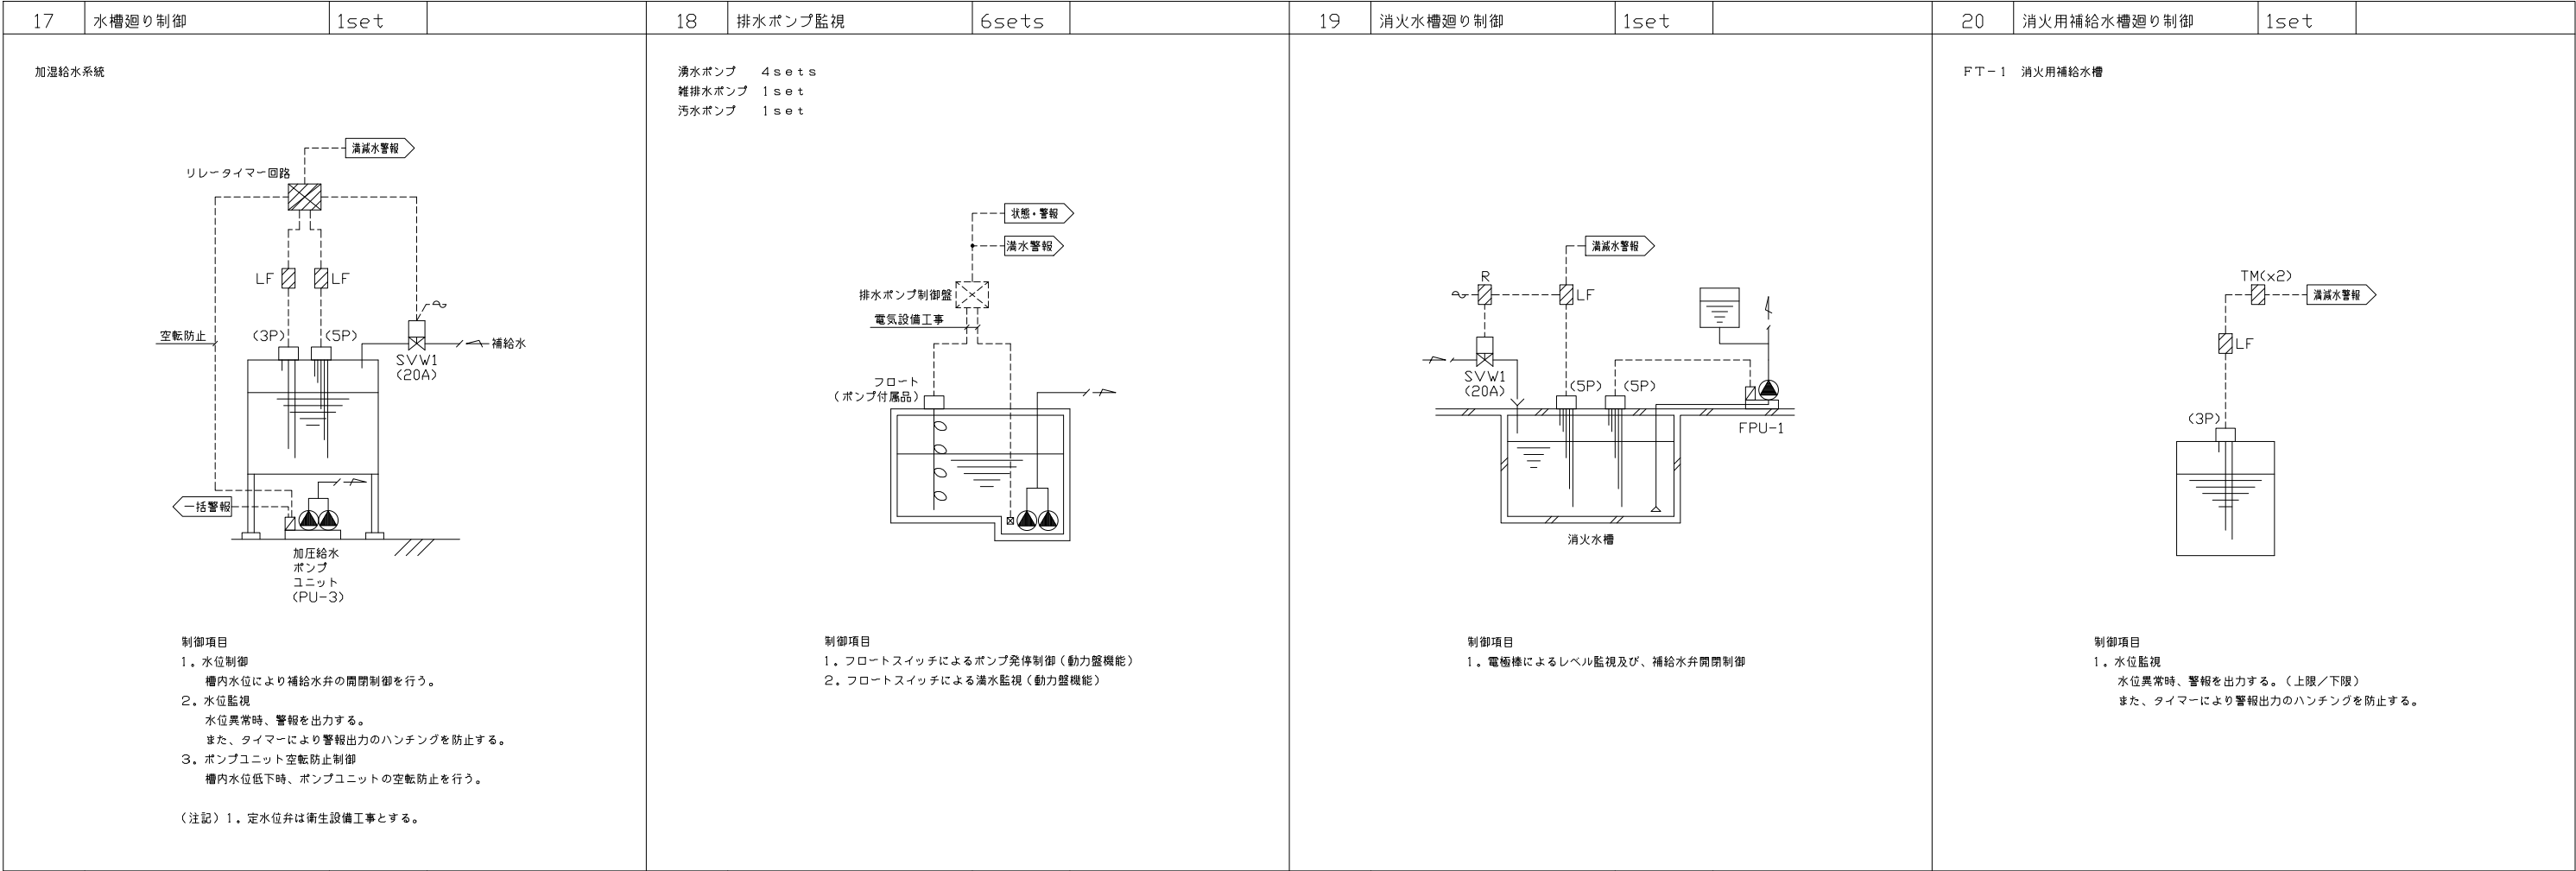

自動制御機器表

機器記号	名称	形番	備考
(SP)	電極棒	5P	
BAV1	電動2方ボール弁	VY6300B	二位置
BV1	電動バタフライ弁	VY69	二位置
CAL	積算熱量計	WTY8000A	温度検出部別途
CD2	室内用CO2濃度・温度センサ	CY7101T	
DC	DC24V電源	RYY792D	
DDC	デジタル式コントローラ	WY5111	
dP1	差圧スイッチ	PYY-604	二位置
dPE1	差圧センサ	JTD	
FM	電磁流量計	MGG11D/10C	
H1	室内用湿度調節器	HY6000Z	二位置
I/R	変換器		
KGV	電動ナイフゲート弁	336J-M	単相モータ
LF	液面リレー/電極棒 3P	61F-GP-N/3P	付属品含む
LF	液面リレー/電極棒 5P	61F-G3N/5P	付属品含む
MID	タンバ操作器	MY6050A	二位置
ME1D	タンバ操作器	MY6050A+QY9010A	比例
ME1V3	電動3方弁	MY53+VY53,VY541	比例
ME2V1	電動2方弁	VY5130J,VY5140J	比例
ME3D	タンバ操作器	MY8040A	通信接続
ME3V4	電動2方弁	FVY5160J	通信接続
PIC1	指示調節器	R36T	
R	補助リレー	R	
RE1	雨量計	QW-34-K	雨水切換用, 気象庁検定付
RE2	降雨強度計	QW-37-420	4-20mA出力
RE3	感雨器	NQ35	
SPE1	微差圧センサ	PY8000D	
SUN	日射量計	QW-6-K	変換器付属, 気象庁検定付
SVW1	電磁弁	WS22N	上水用
TDED3	ダクト用温度・露点温度センサ	HTY7903C	通信接続
TE1	室内用温度センサ	TY7043Z	Pt100Ω
TED3	ダクト用温度センサ	TY7803C	通信接続
TEW1	配管用温度センサ	TY7830B15	Pt100Ω, R3/4
THE1	室内用温湿度センサ	HTY7043T1P	Pt100Ω, 高分子素子
THED1	ダクト用温湿度センサ	HTY7803T1P	Pt100Ω, 高分子素子
温度センサ	ダクト用温度センサ	TY7803ZDP	
TIC	指示調節器	R36T	
TIC3	指示調節器	R36T	
TM	タイマ	TM	定格120分, 設定1~60分程度
Tr1	トランス	AT72-J1	
Tr2	絶縁トランス	ATY82Z	
WE	漏水検知器	WLS402	ソケット付
WE	風向風速計	30-T-420-K	変換器付属, 気象庁検定付
表示ランプ			
変換器	日射/照度変換器	M2VS	

凡例	
---〰---	AC100V or 200V
〇〇---	インターロック
	現場盤内取付機器
	ボックス内取付機器
	監視盤との信号受渡し

バルブ口径表

流体 W2:水(2方弁), W3:水(3方弁)
単位 流体W2, W3:流量 [l/m]、ΔP [kPa]

系 統 名	流 体	流 量	P i	ΔP	CV	口径 (A)	備 考
■熱源設備							
WHP-1	流量計	W	75			25	
HEX-1	流量計	W	90			40	
〃	3方弁	W3	90	30.0	11.4	32	
HEX-3	3方弁	W3	60	30.0	7.6	25	2sets
切替弁	バタフライ弁	W2				65	配管口径(4sets)
AHP-1	バイパス弁	W2	152	30.0	19.2	50	
■空調設備							
OAHU-1	HC/C	W2	486	30.0	61.5	50	
〃	加湿弁	W2				20	
OAHU-2	C/C	W3	88	30.0	11.1	32	
〃	CH/C	W3	131	30.0	16.6	40	
〃	加湿弁	W2				20	
2F待合、ロビー	床冷暖3方弁	W3	40	30.0	5.1	20	
2F市民活動室	床冷暖3方弁	W3	15	30.0	1.9	20	
E Vホール放射パネル	3方弁	W3	9.7	30.0	1.2	20	
総合受付放射パネル	3方弁	W3	9.7	30.0	1.2	20	
市民ギャラリー放射パネル	3方弁	W3	19.4	30.0	2.5	20	2sets
情報コーナー放射パネル	3方弁	W3	18.3	30.0	2.3	20	
情報コーナー放射パネル	3方弁	W3	25.5	30.0	3.2	20	
■衛生設備							
上水補給水弁						20	
雑用水補給水弁						20	
雑用水増廻りナイフゲート弁						150	配管口径
雑用水増廻りナイフゲート弁						200	配管口径(2sets)
加圧給水タンク補給水弁						20	
消火水増補給水弁						20	



日本設計

	/16.02.16	竣工	保管 / . . . 承認 / . . .
検	/16.02.12	図	確認 / . . .
製	/16.02.05	図	作成 (2016.02)

訂正		特記

設計	1級建築士登録第324724号	松本隆志 甲
法適合	設備設計1級建築士証交付番号第1417号	竹部友久 甲
確認	本図に記載された事項は、設備関係規定に適合することを確認した 備考欄: (確認した範囲などをこの欄に記入)	
意見	第 号	
	第 号	

桶川市新庁舎建設工事

図面名称	自動制御設備 機器表	図面番号 4413
縮尺	A1:N.S A3:N.S	区分 機械設備図

参考図

中央監視装置
B1F 警備員室

別途工事 〆 本工事

中央監視システム制御盤
B1F 警備員室

別途工事

(注記) 1. デスクの材質・仕上・色は、現場で協議の上、設計管理者の指示により決定する。
2. デスク・CLP・LCDはアンカー・バンド等を用いて強固に固定する。
3. 耐震支持固定を行う。

機器仕様

記号	名称	概要	参考仕様	
BAS	中央監視端末PC	Webブラウザの機能によりシステム管理情報の表示・操作、及び各種プログラムの設定、変更を行う。	CPU	Pentium4 3GHz以上
			メモリ	2ギガバイト以上
LCD	液晶ディスプレイ	表示の中心となるユニットで、各種のリストやグラフの表示を行う。又、マルチウィンドウ表示により複数のグラフ、データの同時表示を行う。	OS	Windows7
			webブラウザ	IE8.0以上
			その他	JAVAvml.4以上の機能搭載
			SVG Viewer3.0以上の機能搭載	
			Adobe®Reader™ 9.0以上搭載	
			周辺機器: マウス(MS), キーボード(KB), スピーカー(SP)	
BAS	ビルディングオートメーションシステム	システム全体の管理、定周期でのデータ収集、蓄積、加工及び、下記の周辺装置への入出力を統括管理する。 PC(中央監視端末)のWebブラウザソフトウェアにてシステム全体の管理情報(グラフィック画面、ポイント、プログラム等)の表示、設定、操作を行う為の情報の一元管理を行う。	表示画面	23型
			表示色	65536色
			表示文字	英数字, カナ, ひらがな, 漢字(JIS第1, 第2水準)
			解像度	1280x1024ドット(SXGA)
空調設備 Icon	空調・衛生設備用統合コントローラ	RS, DDCと伝送を行い、ポイントデータ、スケジュール制御等を管理する。又、トレンドデータの蓄積を行う。	主処理装置	32ビットCPU
			主記憶容量	256メガバイト以上
			最大管理点数	5000オブジェクト
			電源	AC100V±10%, 50Hz, 50VA
CLP	設備共用カラーレーザプリンタ	各種データの印字を行う。 1. 日報, 月報, 年報 2. トレンドデータ 3. 各種一覧リスト(バーチャルプリンタ) 4. メンテナンスメッセージ 5. 画面	画面枚数	60枚
			主記憶装置	32ビットCPU
			記憶容量	64メガバイト以上
			最大管理点数	1000オブジェクト/ユニット
BACnet		中央監視装置の基幹をなす伝送幹線であり、各種データ伝送を行う。通信プロトコルはIEEEj/p, BACnet, HTTPなど。	電源	AC100V±10%, 50Hz, 70VA
			印字方法	半導体レーザ+乾式1成分電子写真方式
			印字色	フルカラー
			印字用紙	A4
TW-1		中央監視装置と端末伝送装置間のデータ伝送を行う。	電源	AC100V±10%, 50Hz, 1540VA
			温度条件	10~35℃
			接続	IPv4ネットワーク
			通信方式	Ethernet, TCP/IPプロトコル群, IPv4 また IPv6対応
RS	端末伝送装置	現場に設置して中央監視装置とデータ伝送を行う。端末伝送装置と各入出力点数は個別配線する。(停電時の制御データ, 計量値のメモリバックアップの為、) (バッテリー組込みの事(バッテリー容量: 48時間以上))	通信速度	10Mbps, 100Mbps
			ケーブル仕様	100BASE-TX, 100BASE-FX
			通信方式	専用通信
			通信速度	4800bps
DDC	空調機用コントローラ	空調機廻りの制御を行う。 中央監視装置とデータ通信を行う。 (停電時の制御データ, 計量値のメモリバックアップの為、) (バッテリー組込みの事(バッテリー容量: 48時間以上))	入出力点数	中央管理点入出力一覧表参照
			制御内容	自動制御計装図参照
			電源	AC100/200V±10%, 50Hz
			通信方式	専用通信
UPS	無停電電源装置	中央監視装置及び、必要な端末伝送装置に無停電電源を供給する。	出力	AC100V 30A
			入力	AC/GC100V 30A
			出力	AC100V 30A
			バッテリー動作時間	10分
BEMS (別途工事)	ビルディ/グエネルギーマネジメントシステム	BASから得られた機器の運転状態や計測・計量値データを収集・蓄積し、エネルギー管理支援を行う。 BASから得られたポイントデータや保安管理情報をデータベース化し、設備管理支援を行う。	バッテリー種類	小型シール鉛蓄電池
			給電方式	常時インバータ方式
			CPU	32ビットCPU
			メモリ	1024メガバイト以上
			エネルギー管理最大管理点数	5000点(実装+仮想)
			補助記憶装置	
			電気ディスク(HDD)	80ギガバイト以上(RAID-1ミラーリング)
			光磁気ディスク(MO)	640メガバイト
			DRAMドライブ	12倍速以上
			電源(UPS電源)	AC100V±10%, 50Hz, 700VA

日本設計

竣工図

検査図

製図

16.02.16

16.02.12

16.02.05

設計

設備設計

確認

意見

1級建築士登録第324724号

設備設計1級建築士証交付番号第1417号

本図に記載された事項は、設備関係規定に適合することを確認した備考欄: (確認した範囲などをこの欄に記入)

第 号

第 号

松本隆志 甲

竹部友久 甲

第 号

第 号

桶川市新庁舎建設工事

自動制御設備

中央監視システム図(2)

A1:N.S A3:N.S

図面名称

図面番号

4415

図面枚数

機械設備図











	中央監視システム，BAS機能表		
1．基本機能			
1－1．共通機能			
(1) 操作方法			
マウス、キーボードにより操作を行う。			
(2) ユーザ管理			
ユーザIDとパスワード（最大32）登録し、各機能画面に対して、捜査の許可範囲（操作／表示のみ／表示不可）を設定できる。			
特定IPアドレスの監視用PCは、ログイン時の認証処理を不要とできる。			
(3) 運用区分設定			
管理点を運用区分として、最大32区分（設備・系統・場所・建物・等）に振り分け、ユーザID毎にそれぞれの運用区分に属する管理点の操作、アラーム表示及びブザーの鳴動範囲を指定できる。画面・ブザーの設定ができる。			
(4) モジュール状態監視			
システム構成機器の状態・通信状態を常時監視し、異常時には警報を発する。			
(5) リモートユニット状態監視			
リモートユニットの状態・通信状態を常時監視し、異常時には警報を発する。			
(6) 保守登録			
定期点検中、保守中の管理点を保守登録とすることにより、監視、制御やスケジュール対象からはずすことができる。その際、保守中インジケータを表示する。			
(7) 外部移報			
管理点の代表警報を外部接続点にて出力する。			
1－2．監視			
(1) 状態監視			
管理点の状態・計測値・計量値の監視を行う。			
(2) 警報監視			
管理点・システム構成機器の警報発生・復帰の監視を行う。			
管理点の警報発生時は、最新の警報内容を専用エリアに表示すると共に、発生した警報に応じたインジケータの点滅表示を行う。また、ブザー鳴動、音声によるメッセージ、グラフィック画面強制表示、ガイダンス表示を行う。			
(3) 発停失敗監視／状態不一致監視			
中央監視より発停指令後、一定時間機器の状態が変化しない場合、また中央監視の指令と機器の状態が不一致となった時は、警報を発する。			
(4) 計測値上下限監視			
計測値が設定された上下限値を超えた時は、警報を発する。			
1－3．表示			
(1) 画面スクロール機能			
各種一覧画面や、グラフィック画面等で画面上にすべての情報を表示しきれない場合は、スクロール機能により画面を移動させ表示することができる。			
(2) 最新警報表示			
最新の警報内容を画面の専用エリアに表示する。			
(3) グラフィック画面表示			
建物内の管理点情報をグラフィック画面に表示する。			
画面のサイズは、任意の大きさに拡大・縮小可能とする。			
機器の状態は、状態変化時、警報発生時、シンボルの色変化、形状切換、活線シンボルにより、表示する。また、警報発生時、指定されたグラフィック画面を強制的に表示する。			
(4) グラフィック画面変更			
グラフィック画面の変更を可能とする。			
・部屋の間仕切り、部屋名などの変更			
・画面背景色の変更			
・各種シンボルの変更			
(5) 管理点一覧表示			
各管理点の状態毎に次の一覧形式で表示する。			
グループ、警報中、運転中、停止中、保守中、トラブル中			
グループ一覧においてはグループ単位での一括発停操作や設定変更を可能とする。			
各一覧表はPDFファイルとして出力でき、印字を可能とする。			
(6) 管理点検索			
管理点の属性情報（管理点名称、グループNo.、管理点種別）を条件として検索し、結果を一覧形式でまとめて表示できる。			
また結果はPDFファイルとして出力ができ、印字を可能とする。			
(7) ポイントガイダンス			
各管理点に関しての詳細コメント（警報発生時の処理方法や連絡先）を表示する。			
また警報発生時にはガイダンスを自動表示できる。			
(8) 警報音声メッセージ			
警報発生時、音声によるメッセージ（85種類）を行う。			
(9) 管理点詳細画面表示			
グラフィック画面から直接管理点の詳細画面を表示する。			
詳細画面では、状態、計測値の管理点情報・管理点登録情報・運転時間データなどの情報・過去48時間分のトレンドバーグラフ・スケジュールを表示する。			
(10) 画面履歴表示			
ログイン中に表示した過去20画面までもって呼び出しできる。			
(11) ユーザメニュー設定			
頻繁に参照する画面を予約画面として登録し、ユーザメニューから選択して画面を表示する。			
またユーザー毎にユーザーメニューに23画面登録できる。そのうち3画面はショートカットを登録できる。			
1－4．操作			
(1) 機器個別発停操作・設定値変更			
関連するグラフィック画面またはリスト画面より管理点を選択して機器の発停操作・設定値の変更を行う。複数の機器を同時に起動する場合は、一定の遅れ時間において順次起動する。			
重要機器の発停操作時は、通常の発停操作（操作－実行）の他に、確認動作を入れた3アクション操作（操作－確認－実行）とする。また、確認操作時、メッセージ表示によりオペレータに注意を促す。			
(2) 積算値プリセット			
積算値・運転時間は手動でプリセットできる。			
1－5．印字			
(1) 画面印字			
表示中の画面イメージを指定したプリンタに印字できる。			
2．制御機能			
2－1．共通			
(1) カレンダ制御			
平日、休日、特別日1、特別日2の設定が2年先までできる。			
(2) タイムスケジュール制御			
中央監視からの操作対象機器をタイムプログラムに登録し、自動的にスケジュール発停操作を行う。			
スケジュールは、マスタースケジュールと実行スケジュールを有する。			
マスタースケジュールで4種の日付種別に対して起動・停止時刻を設定する。			
カレンダー情報とマスタースケジュールにより、当日を含む7日間の実行スケジュールを作成する。			
実行スケジュール上で起動・停止時刻の変更ができる。			
対象機器に対して起動／停止の出力動作を1日に最大8回まで設定できる。			
(3) タイムスケジュール一括設定			
複数のマスタスケジュールを一括で設定できる。			
(4) 機器連動制御			
管理点の状態変化・警報発生等を条件として、操作対象機器を指定した状態（起動／停止等）に動作させる。			
(5) スケジュール設定値制御			
年間を通じて予め設定された指定期間／曜日／時刻毎に室温などの設定値を自動的に変更する。			
また、変更する値が現在値に対し増エネと判断される場合は、自動的に出力を保留することができる。			
・期間：12期間			
・曜日：7曜日、休日、特別日1、特別日2			
・時刻：24時刻			
(6) 数値演算			
積算値や計測値に対し四則演算を行い、演算結果を管理点に出力できる。			
(7) 論理演算			
複数の管理点の入力状態に対して、論理演算（AND・OR）判断を行い、結果を管理点に出力できる。			
(8) 熱量演算			
往水温度、還水温度及び流量により熱量の瞬時値及び積算値を算出し、出力を行う。			
2－2．空調			
(1) 季節切換制御			
指定した日付に自動的に季節切換（季節に合わせた運転モードの切換）を行う。			
モードは送風／冷房／暖房／冷暖の4種類とし、手動による切換もできる。			
(2) 季節切換一括設定			
複数の季節切換を一括で設定できる。			
(3) 遠隔設定値スケジュール制御			
年間を通じて予め設定された指定月日毎に設定値を自動的に変更する。			
(4) 遠隔設定値スケジュール一括設定			
複数の遠隔設定値を一括で設定できる。			
2－3．電気			
(1) 停電制御			
商用電源断検出時、ブザー鳴動、停電インジケータを点滅表示する。また状態不一致の警報を抑制し、一般制御は実行保留とする。但し、火災処理制御と手動操作は実行できる。			
(2) 自家発起動時順序投入制御			
自家発起動時、登録されている機器の順序投入を行う。			
なお、始動電流を抑制するために、全ての給水ポンプユニット及びエレベータに対し、発電機、CGSの電圧確立の信号を入力することとする。			
但し、電力抑制運転は機能は各制御盤が有することとする。			
(3) 復電制御			
商用電源が復帰した時は、自動または手動の復電指令により、復電制御を行う。			
発停点は停電前の状態および停電中に保留された一般制御出力にあわせて起動／停止を行う。			
(4) 電力デマンド監視			
受電電力量を積算し、30分毎のデマンド予測を行う。			
目標電力量の超過が予測された時及び、超過した時は、警報を発する。			
警報発生時は、インジケータを点滅表示する。			
取引用デマンドメータとの同期は、外部信号または画面操作により行う。			
(5) 電力デマンド監視・制御			
受電電力量を積算し、30分毎のデマンド予測を行う。			
目標電力の超過が予測された時及び、超過した時は、警報を発する。			
取引用デマンドメータとの同期は、外部信号または操作画面により行う。			
デマンド予測が目標電力を超過しないよう負荷の遮断・投入を行う。			
またインバータへのアナログ出力値の指定ができる。			
遮断・投入は、あらかじめ指定されている優先順位（15レベル）に従う。			
(6) 電力デマンド履歴表示			
電力デマンド制御の結果を履歴として蓄積し目標値及び、デマンド値を表示する。			
・日データ：過去13ヶ月分、30分単位			
・月データ：過去13ヶ月分、1日単位			
また、履歴データはCSV形式でのファイル出力を可能とする。			
2－4．制御機能－防災			
(1) 火災処理制御			
火災信号入力時、ブザー鳴動、火災インジケータ点滅表示、バーチャルプリンタ表示により火災発生のお知らせを行う。			
また、火災信号入力時、空調機等の関連機器を自動的に停止することを可能とする。			
火災時の動作は、他の制御より優先して実行する。			
火災復帰時は、手動操作で火災処理制御を解除する。			
3．データ管理機能			
3－1．データ管理			
(1) 運転時間／投入回数監視			
機器の運転時間、運転（投入）回数を積算し、表示すると共に登録点の運転時間・投入回数が設定された値を超えた機器を表示する。			
また、その一覧はPDFファイルとして出力でき、印字を可能とする。			
(2) 日報・月報・年報表示			
計測値や積算値を指定したフォーマットで表示する。			
（日報：10枚、月報：10枚、年報：10枚）			
必要により最大値・最小値・平均値等の演算値を表示する。			
また、自動及び手動でPDFファイルを生成し、印字を可能とする。			
手動印字の指定範囲は次の通りとする。			
日報：過去13ヶ月分、月報：過去10年分、年報：過去10年分			
また、登録された管理点のデータをCSV形式でのファイル出力を可能とする。			
(3) トレンド表示・印字			
計測値、積算値、機器の運転状態の時系列変化を一定時間蓄積し、トレンドグラフ（折れ線）、バーグラフ（棒グラフ、積層グラフ）にて表示する。トレンド・バーグラフ50枚			
同一画面上に最大2点のデータを表示する。			
データ蓄積時間は次の通りとする。			
・1分周期データ：過去40日分			
・1時間周期データ：過去13ヶ月分			
・1日周期データ：過去10年分			
・1ヶ月周期データ：過去10年分			
(4) バーチャルプリンタ			
警報、状態変化、操作設定、未確認警報を最新のものから年／月／日／時／分／秒順に一覧形式で表示する。表示種別を選択することにより、全体もしくは警報、状態変化、操作設定、未確認警報を抽出、表示できる。			
表示中のデータは、文字列や時刻による検索、コメント入力及びPDFファイルとして出力でき、印字を可能とする。また、CSV形式でのファイル出力も可能とする。			
(5) 操作ログ出力機能			
ユーザが行った各種操作の詳細（日付／時刻／操作者／操作内容／操作結果など）を履歴として記録し、一覧形式で表示する。			
また、CSV形式でのファイル出力も可能とする。			
(6) 集中検計			
管理点の電気・ガス・水道メータの積算値を「毎月」もしくは、「隔月」の指定日に検計し、前回指示日までの使用量を算出する。			
それをもとにメータ種別毎の検計結果、系統毎の検計結果一覧を印刷する。			
使用量は、前回値との比較による異常検出や手動修正ができる。			
検計結果はPDFファイルとして出力でき、印刷を可能とする。			
またCSV形式でのファイル出力も可能とする。			
・登録点数：最大200メータ			
なお、検計内容を確認するため、検計レポート出力前に検計結果ファイルの出力を可能とする。			
(7) ユーザーデータ加工支援機能			
トレンドデータとして収集したデータをCSV形式で手動および自動でファイル出力ができる。			

 NIHON SEKKEI	日本設計			竣工	16.02.16	設計	1級建築士登録 第324724号	松本隆志 甲	図面名称	自動制御設備 中央監視システム図(3)		図面 番号 4416
				接図	16.02.12	設備設計	1級建築士証交付番号第 1417号	竹部友久 甲				
				製図	16.02.05	確認	本図に記載された事項は、設備関係規定に適合することを確認した 備考欄：(確認した範囲などをこの欄に記入)					
				成		意見	第 号 第 号					
				訂正		特記			縮尺	区分	機械設備図	

1. BAS $\longleftrightarrow$ 各!cont

□: 情報受信先

         ○: 情報発信元

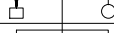機能項目		BAS	空調・衛生 I c o n t	BEMS	機能補足説明
監視機能	警報監視				警報発生時 I c o n t からBASへ通知する。
	状態監視				状態変化発生時又は、BASからの要求時 I c o n t から中央へ通知する。
	発停失敗監視				発停失敗時 I c o n t からBASに通知する。
	計測値上下限監視				計測値が設定上下限を超えた時、I c o n t がBASに通知する。
	システム自己異常監視				サブシステム内の異常を I c o n t から通知する。
	表示機能				BASからの要求により I c o n t は警報や管理点の状態、計測値、積算値の情報を通知する。
操作設定機能	一覧表示				
	手動個別発停				BASよりの発停指令を受け I c o n t は発停する。
	遠隔設定値変更				BASよりの設定指令を受け I c o n t は設定変更する。
	プログラム設定値変更				プログラム登録点や設定項目の変更通知を受け I c o n t はファイルを書きかえる。 (I E I E / J P 規定のプログラムのみ) I c o n t はメンテナンス機器の制御、警報判断等を留保する。
制御機能	メンテナンス中機器登録				
	カレンダー設定				マスターカレンダーはBAS、I c o n t はBASから展開されるカレンダー情報を保持する。
	タイムプログラム設定				対象機器情報と、マスタースケジュール時刻情報を I c o n t は保持する。
	タイムプログラム制御				I c o n t は実行スケジュールを作成し制御実行する。
	停電制御				I c o n t は停電発生時、動力機器の停止に伴う不一致警報抑制、スケジュール制御などの一般制御実行を留保する。 停電信号は I E I E / J P を介さず直送にて行う。
	復電制御				I c o n t は復電確認後、自動又はBASよりの復電操作にて復電動作を実行し、動力機器等を再起動させる。
	電力デマンド監視				各 I c o n t は電気 I c o n t からの「制御レベル信号」により負荷の遮断・投入を行う。 (監視は H I M、登録点の設定は各 I c o n t)
	遠隔設定値スケジュール制御				各種設定と制御実行は空調 I c o n t で行う。
データ管理機能	空調機最速起動制御 (熱源起動含む)				各種設定と制御実行は空調 I c o n t で行う。
	運転時間投入 (ON/OFF) 回数積算				BASの要求により I c o n t はデータを通知する。
	日報・月報・年報表示印字				BASの要求により I c o n t は蓄積データを通知する。
	トレンド表示印字				BASの要求により I c o n t は蓄積データを通知する。
	状態データ				BEMSの要求により I c o n t は蓄積データを通知する。
	計測/計量データ				BEMSの要求により I c o n t は蓄積データを通知する。

(特記)

1. 受変電設備の停復電制御は各設備現場盤にて制御する。
2. 火災停電時の受変電設備、非常用発電機の運転制御は各設備現場盤にて行う。

試運転調整／総合運転調整／性能検証

各サブシステム工事請負者は中央監視システム工事請負者に従い、下記について実施する責任をもつ。

(1) 各サブシステム毎及びサブシステム間の試運転調整

試運転調整にあたり、以下を含んだ計画の作成と実施確認を行う。

- ・分散端末の持つオブジェクト確認
- ・システム立ち上げ確認
- ・システム引出しと復帰確認
- ・基本通信試験
- ・サービス相互確認
- ・ステータス管理機能確認
- ・アプリケーション機能確認

(2) 総合運転調整

総合運転調整（中央監視システム～実設備までのトータルシステムとしての試運転確認）に際して、以下を含んだサブシステム側の計画の作成と実施確認を行う。

- ・監視／計測性能確認
- ・発停／設定操作性確認
- ・定時記録／イベント記録性能確認
- ・全システム制御性能確認
- ・ステータス管理機能確認
- ・自律分散性能確認
- ・データ保存性能確認

(3) 各サブシステムにおける実稼働による性能検証

- ・実稼動時でないと検証できない機能の提示と実稼動時の性能検証

RS·DDC取合回路图

入出力項目	発停、状態・故障		発停、状態・故障		状態	故障	計量(パルス)入力	計量(パルス)入力	アナログ入力	アナログ入力	アナログ入力	アナログ出力
	瞬時接点出力	接点入力	連続接点出力	接点入力	接点入力	接点入力	無電圧単位接点パルス	無電圧単位接点パルス	温度入力	電圧入力	抵抗入力	電流出力
リモートユニット RS DDC												
外部配線												
現場側機器 動力盤 分電盤 機側盤 自動盤 他												
備考	a-a接点 1. 状態確認用入力接点は、補助継電器(52X)側を使用のこと 2. 遠方用補助継電器(CX, TX)には、スパークキラー(ダイオード等)を取付のこと。		1. 状態確認用入力接点は、補助継電器(52X)側を使用のこと 2. 遠方用補助継電器(CX)には、スパークキラー(ダイオード等)を取付のこと。		1. 入力信号 無電圧a接点連続 2. 回路電圧, 電流 DC12V, 10mA	1. 入力信号 無電圧a接点連続 2. 回路電圧, 電流 DC12V, 10mA	積算 1. 入力信号 12VDC, 10mA 2. 入力信号条件 ON時電圧30ms以上 OFF時電圧30ms以上 ON+OFF時電圧100ms以上 以上の3つの条件を満たすこと。	積算(變水器) 1. 入力信号 12VDC, 10mA 2. 入力信号条件 ON時電圧30ms以上 OFF時電圧30ms以上 ON+OFF時電圧100ms以上 以上の3つの条件を満たすこと。	1. 入力信号 Pt100Q, JPt100Q 2. 回路電圧, 電流 DC1V, 1mA 3. 計測レンジ 0~50℃, ~50~100℃ -20~80℃, 50~200℃	1. A1V1入力信号 1~5VDC 2. A1V2入力信号 0~5VDC 3. A1V3入力信号 ~5~5VDC 4. アインピーダンス110KΩ	1. 入力信号 Pot(抵抗値)入力 0~40, 0~135, 0~1K, 0~10Ω 2. 印加電圧 1VDC	1. 出力信号 4~20mA DC 2. 出力電圧 24VDC 3. 最大負荷抵抗 600Ω 4. アイソレーション付



日本設計

		竣工	保管	/ . .	承認	/ . .
検図	/16.02.16	図	確認		/ . .	
製図	/16.02.05		作成 (調査者)		/ . .	

DATE _____

特記

設計	1級建築士登録第324724号	松本隆志 印
法適合確認	設備設計1級建築士証交付番号第1417号	竹部友久 印
意見	本図に記載された事項は、設備関係規定に適合することを確認した 備考欄：（確認した範囲などをこの欄に記入）	
	第 号	
	第 号	

桶川市新庁舎建設工事

図面名称	自動制御設備 中央監視システム図（４）
縮尺	A1:N.S A3:N.S

枚ノ内	図面番号	4417
区分	機械設備図	

幹線系統図

RF

5F

4F

3F

2F

免震ピット

1F

RCP-R-2(※)

RCP-R-4(※)

RCP-5-1(※)

RCP-5-2

RCP-5-3(※)

RCP-4-1

RCP-4-2

RCP-3-1

RCP-3-2

RCP-2-1

RCP-2-2

RCP-1-熱源

RCP-1-受水槽

RCP-1-1

中央監視

中央監視装置

システム制御盤

自動制御盤

EM-100BASE-TX

NC-bus

(注記) 1. 屋外に敷設される通信幹線に接続される自動制御盤(※)には通信幹線に避雷器を設置することとする。

盤リスト

盤名	形状	収納系統名	備考
RCP-1-熱源	自立	AFU-NET-1F、熱源廻り制御(1) 中央管理点入出力一覧表参照	
RCP-1-受水槽	自立	RP-CH-1×1、AFU-JUS-1F AFU-SYD-1F、上水受水槽廻り制御 雑用水槽廻り制、加温給水制御、消火水槽廻り制御	
RCP-1-1	自立	RP-CH-1、RP-CH-2×2、AFU-SOU3-1F 中央管理点入出力一覧表参照	
RCP-2-1	壁掛	自然換気運転×1、RP-CH-3×1、RP-CH-4×1 中央管理点入出力一覧表参照	
RCP-2-2	自立	EHP-2F-MAT、自然換気運転×1 床冷暖房制御 中央管理点入出力一覧表参照	
RCP-3-1	壁掛	自然換気運転×1 中央管理点入出力一覧表参照	
RCP-3-2	自立	自然換気運転×1 EHP-3F-3-DEN2 中央管理点入出力一覧表参照	
RCP-4-1	壁掛	自然換気運転×1 中央管理点入出力一覧表参照	
RCP-4-2	壁掛	自然換気運転×1 中央管理点入出力一覧表参照	
RCP-5-1	壁掛	自然換気運転×1 中央管理点入出力一覧表参照	
RCP-5-2	自立	EHP-5F-5-GJT、自然換気運転×1 AFU-SYD-5F 中央管理点入出力一覧表参照	
RCP-5-3	自立	EHP-5F-6-DEN 中央管理点入出力一覧表参照	
RCP-R-2	自立	□AHU-1、2、熱源廻り制御(2) 消火補給水槽廻り制御、中央管理点入出力一覧表参照	屋外壁仕様
RCP-R-4	壁掛	自然換気運転判断 中央管理点入出力一覧表参照	屋外壁仕様

(注記) 1. 盤設置に際し、耐震固定を考慮するものとする。
2. 屋外からの雷サージ対策として、屋外壁及び屋外盤と接続される盤には、通信幹線に避雷器を設置するものとする。
3. 屋外壁は亜鉛溶融メッキ塗装仕様とする。

竣工図

16.02.16

16.02.12

16.02.05

保管

確認

作成

(2020年)

承認

/

...

/

...

訂正

.....

.....

特記

.....

.....

設計

1級建築士登録第324724号

松本隆志 印

設備設計1級建築士証交付番号第1417号

竹部友久 印

法適合確認

本図に記載された事項は、設備関係規定に適合することを確認した
備考欄：(確認した範囲などをこの欄に記入)

意見

第.....号

第.....号

桶川市新庁舎建設工事

図面名称

自動制御設備
中央監視システム図(5)

縮尺

A1:N.S A3:N.S

図面番号

4418

区分

機械設備図

NIHON
SEKKEI

日本設計

設備記号	名 称	自動制御盤	信号取合先	リモート 種別	操 作 表 示 計 測							備 考		
					設定	オン 状態	オフ	状態	警報	温度	湿度		その他	計量
	■熱源設備													
WHP-1	水熱源ヒートポンプユニット	発停	RCP-1-熱源	地中熱設備制御盤	RS	1			1					
	〃	冷暖切換	RCP-1-熱源	地中熱設備制御盤	RS	1								
	〃	送水温度設定	RCP-1-熱源	地中熱設備制御盤	RS	1								
	〃	電力量	RCP-1-熱源	地中熱設備制御盤	RS							1		
	〃	1次側往還温度計測	RCP-1-熱源	地中熱設備制御盤	RS					2				
	〃	瞬時流量	RCP-1-熱源	地中熱設備制御盤	RS							1		
	〃	瞬時・積算熱量	RCP-1-熱源	地中熱設備制御盤	RS							1	1	
	〃	2次側往還温度計測	RCP-1-熱源	CAL	RS				2					
	〃	瞬時流量	RCP-1-熱源	CAL	RS							1		
〃	瞬時・積算熱量	RCP-1-熱源	CAL	RS							1	1		
WTR-CH-2	地中熱設備制御盤	電力量	RCP-1-熱源	地中熱設備制御盤	RS								1	
	薬注装置装置	一括警報	RCP-1-熱源	薬注装置機側盤	RS					1				
PCD-G-1	地中熱温水ポンプ	状態・警報	RCP-1-熱源	地中熱設備制御盤	RS				1	1				
	〃	電力量	RCP-1-熱源	地中熱設備制御盤	RS								1	
PCD-W-1	さく井ポンプ	状態・警報	RCP-1-熱源	地中熱設備制御盤	RS				1	1				
	〃	電力量	RCP-1-熱源	地中熱設備制御盤	RS								1	
HEX-1	中温冷水(井水直接利用)系統	熱交換器			DDC	1								
PC-4	放射冷暖房パネル二次ポンプ		RCP-1-熱源	P-1-熱源	DDC	1				1				
	〃	送水温度計測	RCP-1-熱源	-----	DDC						1			
	〃	送水温度設定	RCP-1-熱源	-----	DDC	1								
	〃	1次側往還温度計測	RCP-1-熱源	地中熱設備制御盤	RS						2			
	〃	瞬時流量	RCP-1-熱源	地中熱設備制御盤	RS								1	
	〃	瞬時・積算熱量	RCP-1-熱源	地中熱設備制御盤	RS								1	1
	〃	2次側往還温度計測	RCP-1-熱源	CAL	RS					2				
	〃	瞬時流量	RCP-1-熱源	CAL	RS								1	
	〃	瞬時・積算熱量	RCP-1-熱源	CAL	RS								1	1
CR-1	活水处理装置	一括警報	RCP-1-熱源	活水处理機側盤	RS					1				
HEX-2	地中熱熱水冷却系統	熱交換器			DDC	1								
	〃	1次側往還温度計測	RCP-1-熱源	地中熱設備制御盤	RS						1			
	〃	2次側往還温度計測	RCP-1-熱源	地中熱設備制御盤	RS						2			
	〃	瞬時流量	RCP-1-熱源	地中熱設備制御盤	RS								1	
	〃	瞬時・積算熱量	RCP-1-熱源	地中熱設備制御盤	RS								1	1
PH-4	放射冷暖房パネルポンプ	発停	RCP-1-熱源	P-1-熱源	RS	1				1				
	〃	電力量	RCP-1-熱源	P-1-熱源	RS								1	
	放射冷暖房パネル	往還温度計測	RCP-1-熱源	-----	RS						2			
	〃	瞬時・積算熱量	RCP-1-熱源	-----	----								1	1
PCH-2	冷温水ポンプ	発停	RCP-1-熱源	P-1-熱源	RS	1				1				
	〃	電力量	RCP-1-熱源	P-1-熱源	RS								1	
	外調機一次側	温度計測	RCP-1-熱源	-----	RS						1			
	外調機系統	瞬時・積算熱量	RCP-1-熱源	-----	----								1	1
HEX-3	放射床冷暖房系統	熱交換器			DDC	1								
	〃	往還水温度計測	RCP-1-熱源	-----	DDC						2			
	〃	送水温度設定	RCP-1-熱源	-----	DDC	1								
PCH-3	床冷暖房二次ポンプ		RCP-1-熱源	P-1-熱源	DDC	1				1				
	一次側	往還温度計測	RCP-1-熱源	-----	DDC						2			
	〃	送水温度設定	RCP-1-熱源	-----	DDC	1								
	冷暖配管切換		RCP-1-熱源	-----	RS					1	1			
	配管切換弁状態・異常		RCP-1-熱源	-----	RS					4	4			
AHP-1	空気熱源ヒートポンプユニット発停		RCP-R-1	ビル空調用A盤	RS	1				1				
	〃	往還温度計測	RCP-R-1	-----	RS						2			
	〃	ヘッダー間差圧	RCP-R-1	-----	RS								1	
	〃	冷暖運転切換	RCP-R-1	ビル空調用A盤	RS					1	1			
	〃	一括警報	RCP-R-1	ビル空調用A盤	RS						1			
	〃	送水温度設定	RCP-R-1	ビル空調用A盤	RS	1								
	〃	送水温度計測	RCP-R-1	ビル空調用A盤	RS							1		
WTR-CH-1	薬注装置装置	一括警報	RCP-R-1	薬注装置機側盤	RS						1			
	■空調設備													
DAHU-1	2～4F執務室、1Fエントランス系統空調機		RCP-R-1	P-R-2	DDC	3				3				
	〃	給気ファンインバータ出力	RCP-R-1	P-R-2	DDC								3	
	〃	給気ファンインバータ故障	RCP-R-1	P-R-2	DDC						3			
	〃	給気温度計測・設定	RCP-R-1	-----	DDC	1						1		
	〃	給気露点温度計測・設定	RCP-R-1	-----	DDC	1							1	
	〃	外気温度計測・設定	RCP-R-1	-----	DDC	1						1		
	〃	冷暖切換	RCP-R-1	-----	DDC						1	1		
	〃	フィルター目づまり警報	RCP-R-1	-----	DDC							1		


設備記号	名 称	自動制御盤	信号取合先	リモート 種別	操 作 表 示 計 測							備 考		
					設定	オン	オフ	状態	警報	温度	湿度	その他	計量	
	” 凍結防止運転中	RCP-R-1	-----	DDC					1					
	” 静圧計測	RCP-R-1	-----	DDC								1		
	” コイル往還温度計測	RCP-R-1	-----	DDC							2			
	” 弁前後圧計測	RCP-R-1	-----	DDC								1		
	” 流量計測	RCP-R-1	-----	DDC								1		
	” 瞬時・積算熱量	RCP-R-1	-----	DDC								1	1	
	” 室内CO2濃度計測	RCP-R-1	-----	DDC								9		
	” 室内温湿度計測	RCP-R-1	-----	DDC							3	3		
DAHU-2	2F待合、記帳台スペース系統 空調機	RCP-R-1	P-R-2	DDC		1			1					
	” 給気ファンインバータ出力	RCP-R-1	P-R-2	DDC								1		
	” 給気ファンインバータ故障	RCP-R-1	P-R-2	DDC					1					
	” 給気温度計測・設定	RCP-R-1	-----	DDC	1					1				
	” 給気露点温度計測・設定	RCP-R-1	-----	DDC	1							1		
	” 外気温度計測・設定	RCP-R-1	-----	DDC	1					1				
	” 冷暖切換	RCP-R-1	-----	DDC						1	1			
	” フィルター目づまり警報	RCP-R-1	-----	DDC						1				
	” 凍結防止運転中	RCP-R-1	-----	DDC							1			
	” 室内温湿度計測	RCP-R-1	-----	DDC							1	1		
EHP-2F-3-MAT	パッケージ空調機 発停	RCP-2-2	PAC機側盤	DDC		1			1					
	” 給気温度計測	RCP-2-2	PAC機側盤	DDC								1		
	” 給気温度設定	RCP-2-2	PAC機側盤	DDC	1									
	” 一括警報	RCP-2-2	PAC機側盤	DDC					1					
	” フィルター目づまり警報	RCP-2-2	PAC機側盤	DDC					1					
	床冷暖房 給水温度計測・設定	RCP-2-2	-----	DDC	1						1			
	” 床面温度計測	RCP-2-2	-----	DDC							1			
	” 床面露点温度計測	RCP-2-2	-----	DDC								1		
EHP-5F-5-GJ	パッケージ空調機 発停	RCP-5-2	PAC機側盤	RS		1			1					
	” 給気温度計測	RCP-5-2	PAC機側盤	RS								1		
	” 給気温度設定	RCP-5-2	PAC機側盤	RS	1									
	” 一括警報	RCP-5-2	PAC機側盤	RS					1					
	” フィルター目づまり警報	RCP-5-2	PAC機側盤	RS					1					
	” 室内温度計測	RCP-5-2	-----	RS							1			
	自然換気有効／無効 状態	RCP-R-2	-----	DDC							1			
	自然換気有効／無効 指令(2F)	RCP-R-2	RCP-2-1	DDC					1					
	自然換気有効／無効 指令(2F)	RCP-R-2	RCP-2-2	DDC					1					
	自然換気有効／無効 指令(3F)	RCP-R-2	RCP-3-1	DDC					1					
	自然換気有効／無効 指令(3F)	RCP-R-2	RCP-3-2	DDC					1					
	自然換気有効／無効 指令(4F)	RCP-R-2	RCP-4-1	DDC					1					
	自然換気有効／無効 指令(4F)	RCP-R-2	RCP-4-2	DDC					1					
	自然換気有効／無効 指令(5F)	RCP-R-2	RCP-5-1	DDC					1					
	自然換気有効／無効 指令(5F)	RCP-R-2	RCP-5-2	DDC						1				
GHP	パッケージ型空調和機 発停/状態/警報	汎用制御盤	GHP Icont	I/F					88	88	88			
EHP	パッケージ型空調和機 発停/状態/警報	汎用制御盤	EHP Icont	I/F					101	101	101			
AHEX	全熱交換ユニット 発停/状態/警報	汎用制御盤	AHEX Icont	I/F					47	47	47			
	全熱交換ユニット 温度計測	汎用制御盤	AHEX Icont	I/F							47			
	1F 宿直室 フロンガス漏洩警報	汎用制御盤	-----	RS							1			
	2F 用務員室、相談室、等 フロンガス漏洩警報	RCP-2-1	-----	RS							5			
	2F 相談室3、4、等 フロンガス漏洩警報	RCP-2-2	-----	RS							2			
	3F 授乳室、相談室、等 フロンガス漏洩警報	RCP-3-1	-----	RS							3			
	3F 会議室、防災無線室、等フロンガス漏洩警報	RCP-3-2	-----	RS							4			
	4F 相談室 フロンガス漏洩警報	RCP-4-1	-----	RS							1			
	4F 情報公開コーナー、等 フロンガス漏洩警報	RCP-4-2	-----	RS							2			
	5F 議員控室 フロンガス漏洩警報	RCP-5-1	-----	RS							2			
EHP-5F-6-DEN	電気室系統 パッケージ	RCP-5-3	-----	DDC		2				2				
	” 漏水警報	RCP-5-3	-----	DDC							2			
	” 室内温湿度計測	RCP-5-3	-----	DDC							1	1		
	” 室内温度設定	RCP-5-3	-----	DDC	1									
FS-DEN-5F	” 給気ファン	RCP-5-3	P-5-1	DDC		1				1				
FE-DEN-5F	” 排気ファン	RCP-5-3	P-5-1	DDC		1				1				
AFU-DEN-5F	フィルターユニット 目詰まり警報													



設備記号	名 称		自動制御盤	信号取合先	リモート 種別	操 作 表 示 計 測							計量		備 考
						設定	オン 状態	オフ	状態	警報	温度	湿度	その他		
	〃	室内温湿度計測	RCP-2-1	-----	RS						1	1			
	〃	送水温度計測	RCP-2-1	-----	RS						1				
RP-CH-4	3 F 情報コーナー（窓側）	放射冷暖房パネル	RCP-2-1	-----	RS			1							
	〃	室内温湿度計測	RCP-2-1	-----	RS						1	1			
	〃	送水温度計測	RCP-2-1	-----	RS						1				
	2 F 市民活動室床冷暖房	給水温度計測・設定	RCP-2-2	-----	DDC	1					1				
	〃	床面温度計測	RCP-2-2	-----	DDC						1				
	〃	床面露点温度計測	RCP-2-2	-----	DDC								1		
FS-NET-1F	1 F 熱源機械室	送風機	RCP-1-熱源	P-1-熱源	RS				1	1					
FE-NET-1F	〃	排風機	RCP-1-熱源	P-1-熱源	RS		1			1					
FS-JUS-1F	1 F 受水槽室	送風機	RCP-1-受水槽	P-1-受水槽	RS				1	1					
FE-JUS-1F	〃	排風機	RCP-1-受水槽	P-1-受水槽	RS		1			1					
FS-SYD-1F	1 F 消火ポンプ室	送風機	RCP-1-受水槽	P-1-1	RS				1	1					
FE-SYD-1F	〃	排風機	RCP-1-受水槽	P-1-1	RS		1			1					
FS-COR4-1F	1 F 廊下4	送風機	RCP-1-受水槽	P-1-1	RS		1			1					
FS-COR1-5F	5 F 廊下1	送風機	RCP-5-2	P-5-1	RS		1			1					
FS-SYD-5F	5 F 書庫	送風機	RCP-5-2	P-5-1	RS				1	1					
FE-SYD-5F	〃	排風機	RCP-5-2	P-5-1	RS		1			1					
FE-KIT-5F	5 F 喫煙室	排風機	RCP-5-2	P-5-1	RS		1			1					
FS-EV-RF	R F EVホール	送風機	RCP-R-1	P-R-2	RS				1	1					
FE-EV-RF	R F EVホール	排風機	RCP-R-1	P-R-2	RS		1			1					
FE-GDM-1F	1 F こみ置場	排風機	RCP-1-受水槽	P-1-み	RS		1			1					
FE-KIT-1F	1 F 喫煙室	排風機	RCP-1-受水槽	P-1-1	RS		1			1					
FE-WC-M-1F	1 F 男子便所	排風機	RCP-1-受水槽	L-1-1	RS		1								
FE-WC-W-1F	1 F 女子便所	排風機	RCP-1-受水槽	L-1-1	RS		1								
FE-WC-F-1F	1 F だれでもトイレ	排風機	RCP-1-受水槽	L-1-1	RS		1								
FE-SYD-2F	2 F 書庫	排風機	RCP-2-2	L-2-2	RS		1								
FE-WC-M1-2F	2 F 男子便所 1	排風機	RCP-2-1	L-2-1	RS		1								
FE-WC-W1-2F	2 F 女子便所 1	排風機	RCP-2-1	L-2-1	RS		1								
FE-WC-F-2F	2 F だれでもトイレ	排風機	RCP-2-1	L-2-1	RS		1								
FE-WC-M2-2F	2 F 男子便所 2	排風機	RCP-2-2	L-2-2	RS		1								
FE-WC-W2-2F	2 F 女子便所 2	排風機	RCP-2-2	L-2-2	RS		1								
FE-JUN-2F	2 F 授乳室	排風機	RCP-2-1	L-2-1	RS		1								
FE-SYD-3F	3 F 書庫	排風機	RCP-3-2	L-3-2	RS		1								
FE-WC-3F	3 F 便所	排風機	RCP-3-1	L-3-1	RS		1								
FE-WC-M1-3F	3 F 男子便所 1	排風機	RCP-3-1	L-3-1	RS		1								
FE-WC-W1-3F	3 F 女子便所 1	排風機	RCP-3-1	L-3-1	RS		1								
FE-WC-F-3F	3 F だれでもトイレ	排風機	RCP-3-1	L-3-1	RS		1								
FE-WC-M2-3F	3 F 男子便所 2	排風機	RCP-3-2	L-3-2	RS		1								
FE-WC-W2-3F	3 F 女子便所 2	排風機	RCP-3-2	L-3-2	RS		1								
FE-JUN-3F	3 F 授乳室	排風機	RCP-3-1	L-3-1	RS		1								
FE-SYD-4F	4 F 書庫	排風機	RCP-4-2	L-4-2	RS		1								
FE-WC-M1-4F	4 F 男子便所 1	排風機	RCP-4-1	L-4-1	RS		1								
FE-WC-W1-4F	4 F 女子便所 1	排風機	RCP-4-1	L-4-1	RS		1								
FE-WC-F-4F	4 F だれでもトイレ	排風機	RCP-4-1	L-4-1	RS		1								
FE-WC-M2-4F	4 F 男子便所 2	排風機	RCP-4-2	L-4-2	RS		1								
FE-WC-W2-4F	4 F 女子便所 2	排風機	RCP-4-2	L-4-2	RS		1								
FE-WC-M1-5F	5 F 男子便所 1	排風機	RCP-5-1	L-5-1	RS		1								
FE-WC-W1-5F	5 F 女子便所 1	排風機	RCP-5-1	L-5-1	RS		1								
FE-WC-F-5F	5 F だれでもトイレ	排風機	RCP-5-1	L-5-1	RS		1								
AFU-NET-1F	フィルター目詰まり警報		RCP-1-熱源	-----	RS					1					
AFU-JUS-1F	フィルター目詰まり警報		RCP-1-受水槽	-----	RS					1					
AFU-SYD-1F	フィルター目詰まり警報		RCP-1-受水槽	-----	RS					1					
AFU-SDU3-1F	フィルター目詰まり警報		RCP-1-1	-----	RS					1					
AFU-SYD-5F	フィルター目詰まり警報		RCP-5-2	-----	RS					1					
HUM-1	1 F 警備員室、宿直室	加湿器	RCP-1-受水槽	機側盤	RS					1					
	1 F 自販機コーナー	加湿器	RCP-1-1	機側盤	RS					1					
	1 F 市民ギャラリー	加湿器	RCP-1-1	機側盤	RS					1					
	1 F カフェスペース	加湿器	RCP-1-1	機側盤	RS					1					
	2 F 用務員室	加湿器	RCP-2-1	機側盤	RS					1					
	2 F 相談室1	加湿器	RCP-2-1	機側盤	RS					1					
	2 F 相談室2	加湿器	RCP-2-1	機側盤	RS					1					
	2 F 相談室3	加湿器	RCP-2-2	機側盤	RS					1					
	2 F 相談室4	加湿器	RCP-2-2	機側盤	RS					1					
	2 F 情報コーナー	加湿器	RCP-2-1	機側盤	RS					2					
	2 F コミュニティFM局スペース	加湿器	RCP-2-1	機側盤	RS					1					
	2 F 男子更衣室	加湿器	RCP-2-1	機側盤	RS					1					
	2 F 女子更衣室	加湿器	RCP-2-1	機側盤	RS					1					
	3 F 相談室1	加湿器	RCP-3-1	機側盤	RS					1					
	3 F 相談室2	加湿器	RCP-3-1	機側盤	RS					1					
	3 F 相談室3	加湿器	RCP-3-2	機側盤	RS					1					
	3 F 消費生活センター	加湿器	RCP-3-2	機側盤	RS					1					
	3 F 災害対策本部	加湿器	RCP-3-2	機側盤	RS					2					
	3 F 会議室1	加湿器	RCP-3-1	機側盤	RS					1					
	3 F 会議室2	加湿器	RCP-3-1	機側盤	RS					1					
	3 F 会議室3	加湿器	RCP-3-2	機側盤	RS					2					
	3 F 会議室4	加湿器	RCP-3-2	機側盤	RS					2					
	3 F 会議室5	加湿器	RCP-3-2	機側盤	RS					1					


設備記号	名 称		自動制御盤	信号取合先	リモート 種別	操 作 表 示 計 測							計量		備 考
						設定	オン 状態	オフ	状態	警報	温度	湿度	その他		
	4 F 相談室1	加湿器	RCP-4-1	機側盤	RS					1					
	4 F 相談室2	加湿器	RCP-4-2	機側盤	RS					1					
	4 F 情報公開コーナー	加湿器	RCP-4-2	機側盤	RS					1					
	4 F 会議室	加湿器	RCP-4-1	機側盤	RS					2					
	4 F 会議室兼職員食事室	加湿器	RCP-4-2	機側盤	RS					5					
	4 F 男子更衣室	加湿器	RCP-4-1	機側盤	RS					1					
	4 F 女子更衣室	加湿器	RCP-4-1	機側盤	RS					1					
	5 F 議員控室1	加湿器	RCP-5-1	機側盤	RS					1					
	5 F 議員控室2	加湿器	RCP-5-1	機側盤	RS					1					
	5 F 議員控室3	加湿器	RCP-5-1	機側盤	RS					2					
	5 F 議員控室4	加湿器	RCP-5-1	機側盤	RS					2					
	5 F 執行部控室	加湿器	RCP-5-1	機側盤	RS					1					
	5 F 男子休憩室	加湿器	RCP-5-2	機側盤	RS					1					
	5 F 女子休憩室	加湿器	RCP-5-2	機側盤	RS					1					
	5 F 眺望スペース	加湿器	RCP-5-2	機側盤	RS					1					
	外気温湿度計測		RCP-R-2	-----	RS						1	1			
	外気CO2濃度計測		RCP-R-2	-----	RS								1		
	日射量		RCP-R-2	-----	RS								1		
	風向		RCP-R-2	-----	RS								1		
	風速		RCP-R-2	-----	RS								1		
	降雨 積算降雨量		RCP-R-2	-----	RS									1	
	降雨 積算強度		RCP-R-2	-----	RS								1		
	降雨 降雨中		RCP-R-2	-----	RS					1					
	■衛生設備														
TW-1	受水槽	上下限警報	RCP-1-受水槽	水位切替制御装置	RS					4					
	〃	遮断弁警報	RCP-1-受水槽	遮断弁制御盤	RS					2					
PU-1	加圧給水ポンプユニット	状態警報	RCP-1-受水槽	機側盤	RS					1	1				
	〃	使用量	RCP-1-受水槽	メータ本体	RS								1		
	雨水流出抑制槽	上下限警報	RCP-1-受水槽	-----	RS					2					
PDR-1	〃	排水ポンプ	RCP-1-1	PDR-1制御盤	RS		2			2					
	〃	ポンプ起動許可／禁止	RCP-1-1	-----	RS		1								
	雨水利用層	上下限警報	RCP-1-受水槽	-----	RS					2					
	〃	ナイフゲート開閉状態	RCP-1-受水槽	-----	RS					3					
	〃	ナイフゲートこみ噛み警報	RCP-1-受水槽	-----	RS					3					
PR-1	〃	移送ポンプ	RCP-1-受水槽	PR-1制御盤	RS					2	2				
	〃	雨水利用層 雨水処理水量	RCP-1-受水槽	-----	RS								1		
	〃	使用量	RCP-1-受水槽	メータ本体	RS									1	
WR-1	ろ過装置	一括警報	RCP-1-受水槽	機側盤	RS					1					
CH-1	薬注装置	一括警報	RCP-1-受水槽	機側盤	RS					1					
	井水貯留槽	上下限警報	RCP-1-受水槽	-----	RS					2					
PDW-3	〃	排水ポンプ	RCP-1-受水槽	PDW-3制御盤	RS		2			2					
	〃	使用量	RCP-1-受水槽												

設備記号	名 称	自動制御盤	信号取合先	リモート 種別	操 作 表 示 計 測							備 考		
					設定	オン 状態	オフ	状態	警報	温度	湿度		その他	計量
	■電気設備													
	電力引き込み（PAS） 警報	リミ制御盤	機器本体	RS					1					
	高圧受電盤													
	〃 地絡方向継電器（SOG）	RCP-5-3	中継端子盤	RS					1					
	〃 交流不足電圧継電器（27）	RCP-5-3	中継端子盤	RS					1					
	〃 過電流継電器（OCR）	RCP-5-3	中継端子盤	RS					1					
	〃 電圧	RCP-5-3	中継端子盤	RS								1		
	〃 電流	RCP-5-3	中継端子盤	RS								1		
	〃 電力計	RCP-5-3	中継端子盤	RS									1	
	〃 電力	RCP-5-3	中継端子盤	RS									1	
	〃 力率	RCP-5-3	中継端子盤	RS									1	
	高圧き電盤													
	〃 過電流継電器（OCR）	RCP-5-3	中継端子盤	RS					1					
	〃 電流	RCP-5-3	中継端子盤	RS									1	
	高圧き電盤													
	〃 過電流継電器（OCR）	RCP-5-3	中継端子盤	RS					1					
	〃 電流	RCP-5-3	中継端子盤	RS									1	
	〃 電力	RCP-5-3	中継端子盤	RS									1	
	〃 方向地絡継電器（DGR）	RCP-5-3	中継端子盤	RS					1					
	高圧き電盤													
	〃 過電流継電器（OCR）	RCP-5-3	中継端子盤	RS					2					
	〃 電流	RCP-5-3	中継端子盤	RS									2	
	〃 電力	RCP-5-3	中継端子盤	RS									2	
	高圧コンデンサ盤													
	〃 高圧真空遮断器（VMC）	RCP-5-3	中継端子盤	RS					3					
	〃 リアクトル異常（SR）	RCP-5-3	中継端子盤	RS					3					
	〃 コンデンサ異常（C）	RCP-5-3	中継端子盤	RS					3					
	低圧電灯盤No. 1～3													
	〃 高圧気中負荷開閉器（LBS）	RCP-5-3	中継端子盤	RS					3					
	〃 温度継電器（26T）	RCP-5-3	中継端子盤	RS					3					
	〃 低圧地絡継電器（EL）	RCP-5-3	中継端子盤	RS					3					
	〃 熱動継電器（THR）	RCP-5-3	中継端子盤	RS					3					
	〃 需要電流計	RCP-5-3	中継端子盤	RS									3	
	〃 電圧	RCP-5-3	中継端子盤	RS									3	
	〃 電力量計	RCP-5-3	中継端子盤	RS										3
	〃 一括警報	RCP-5-3	中継端子盤	RS					3					
	低圧動力盤No. 1～3													
	〃 高圧気中負荷開閉器（LBS）	RCP-5-3	中継端子盤	RS					3					
	〃 温度継電器（26T）	RCP-5-3	中継端子盤	RS					3					
	〃 低圧地絡継電器（EL）	RCP-5-3	中継端子盤	RS					3					
	〃 熱動継電器（THR）	RCP-5-3	中継端子盤	RS					3					
	〃 需要電流計	RCP-5-3	中継端子盤	RS									3	
	〃 電圧	RCP-5-3	中継端子盤	RS									3	
	〃 電力量計	RCP-5-3	中継端子盤	RS										3
	〃 一括警報	RCP-5-3	中継端子盤	RS					3					
	非常保安電灯盤													
	〃 温度継電器（26T）	RCP-5-3	中継端子盤	RS					1					
	〃 低圧地絡継電器（EL）	RCP-5-3	中継端子盤	RS					2					
	〃 最大需要電流計	RCP-5-3	中継端子盤	RS									2	
	〃 電圧	RCP-5-3	中継端子盤	RS									2	
	〃 電力量計	RCP-5-3	中継端子盤	RS										2
	〃 一括警報	RCP-5-3	中継端子盤	RS					2					
	非常保安動力盤													
	〃 一括警報	RCP-5-3	中継端子盤	RS					1					
	ディーゼル発電機													
	〃 交流不足電圧継電器（27）	RCP-5-3	中継端子盤	RS					1					
	〃 電圧継電器（84）	RCP-5-3	中継端子盤	RS					1					
P-1-1	P-1-1 動力盤	トリップ警報	RCP-1-受水槽	P-1-1	RS				2					
	〃 SPD故障		RCP-1-受水槽	P-1-1	RS				2					
P-1-2	P-1-2 動力盤	トリップ警報	リミ制御盤	P-1-2	RS				2					
	〃 SPD故障		リミ制御盤	P-1-2	RS				2					
P-1-3	P-1-3 動力盤	トリップ警報	RCP-1-1	P-1-3	RS				1					
	〃 SPD故障		RCP-1-1	P-1-3	RS				1					
P-1-ゴミ	P-1-ゴミ動力盤	トリップ警報	RCP-1-受水槽	P-1-ゴミ	RS				1					
	〃 SPD故障		RCP-1-受水槽	P-1-ゴミ	RS				1					
P-2-1	P-2-1 動力盤	トリップ警報	RCP-2-2	P-2-1	RS				1					
	〃 SPD故障		RCP-2-2	P-2-1	RS				1					
P-1-熱源	P-1-熱源動力盤	トリップ警報	RCP-1-熱源	P-1-熱源	RS				2					
	〃 SPD故障		RCP-1-熱源	P-1-熱源	RS				2					
P-1-受水槽	P-1-受水槽動力盤	トリップ警報	RCP-1-受水槽	P-1-受水槽	RS				3					
	〃 SPD故障		RCP-1-受水槽	P-1-受水槽	RS				3					
P-3-1	P-3-1 動力盤	トリップ警報	RCP-3-2	P-3-1	RS				1					
	〃 SPD故障		RCP-3-2	P-3-1	RS				1					
P-5-1	P-5-1 動力盤	トリップ警報	RCP-5-2	P-5-1	RS				2					
	〃 SPD故障		RCP-5-2	P-5-1	RS				2					
P-R-1	P-R-1 動力盤	トリップ警報	RCP-R-1	P-R-1	RS				3					
	〃 SPD故障		RCP-R-1	P-R-1	RS				3					
	〃 電力量		RCP-R-1	P-R-1	RS								4	


設備記号	名 称	自動制御盤	信号取合先	リモート 種別	操 作 表 示 計 測							備 考		
					設定	オン 状態	オフ	状態	警報	温度	湿度		その他	計量
P-R-2	P-R-2動力盤	トリップ警報	RCP-R-1	P-R-2	RS					2				
	〃	SPD故障	RCP-R-1	P-R-2	RS					2				
P-R-3	P-R-3動力盤	トリップ警報	RCP-R-1	P-R-3	RS					5				
	〃	SPD故障	RCP-R-1	P-R-3	RS					6				
	〃	電力量	RCP-R-1	P-R-3	RS								2	
L-1-1	L-1-1分電盤	トリップ警報	RCP-1-受水槽	L-1-1	RS					1				
	〃	SPD故障	RCP-1-受水槽	L-1-1	RS					3				
	〃	電力量	RCP-1-受水槽	L-1-1	RS								8	
L-1-2	L-1-2分電盤	トリップ警報	ｼｽﾃﾑ制御盤	L-1-2	RS					1				
	〃	SPD故障	ｼｽﾃﾑ制御盤	L-1-2	RS					2				
	〃	電力量	ｼｽﾃﾑ制御盤	L-1-2	RS								5	
L-1-3	L-1-3分電盤	トリップ警報	RCP-1-1	L-1-3	RS					1				
	〃	SPD故障	RCP-1-1	L-1-3	RS					2				
	〃	電力量	RCP-1-1	L-1-3	RS								13	
L-1-1警備	L-1-1警備分電盤	トリップ警報	RCP-1-受水槽	L-1-1警備	RS					1				
	〃	SPD故障	RCP-1-受水槽	L-1-1警備	RS					1				
	〃	電力量	RCP-1-受水槽	L-1-1警備	RS								3	
L-1-1厨房	L-1-1厨房分電盤	トリップ警報	RCP-1-1	L-1-1厨房	RS					1				
	〃	電力量	RCP-1-1	L-1-1厨房	RS								2	
L-2-1	L-2-1分電盤	トリップ警報	RCP-2-1	L-2-1	RS					1				
	〃	SPD故障	RCP-2-1	L-2-1	RS					1				
	〃	電力量	RCP-2-1	L-2-1	RS								6	
L-2-2	L-2-2分電盤	トリップ警報	RCP-2-2	L-2-2	RS					1				
	〃	SPD故障	RCP-2-2	L-2-2	RS					1				
	〃	電力量	RCP-2-2	L-2-2	RS								4	
L-2-3	L-2-3分電盤	トリップ警報	RCP-2-1	L-2-3	RS					1				
	〃	SPD故障	RCP-2-1	L-2-3	RS					1				
	〃	電力量	RCP-2-1	L-2-3	RS								3	
L-3-1	L-3-1分電盤	トリップ警報	RCP-3-1	L-3-1	RS					1				
	〃	SPD故障	RCP-3-1	L-3-1	RS					2				
	〃	電力量	RCP-3-1	L-3-1	RS								3	
L-3-2	L-3-2分電盤	トリップ警報	RCP-3-2	L-3-2	RS					1				
	〃	SPD故障	RCP-3-2	L-3-2	RS					2				
	〃	電力量	RCP-3-2	L-3-2	RS								6	
L-4-1	L-4-1分電盤	トリップ警報	RCP-4-1	L-4-1	RS					1				
	〃	SPD故障	RCP-4-1	L-4-1	RS					1				
	〃	電力量	RCP-4-1	L-4-1	RS								4	
L-4-2	L-4-2分電盤	トリップ警報	RCP-4-2	L-4-2	RS					1				
	〃	SPD故障	RCP-4-2	L-4-2	RS					1				
	〃	電力量	RCP-4-2	L-4-2	RS								4	
L-5-1	L-5-1分電盤	トリップ警報	RCP-5-1	L-5-1	RS					1				
	〃	SPD故障	RCP-5-1	L-5-1	RS					1				
	〃	電力量	RCP-5-1	L-5-1	RS								4	
L-5-2	L-5-2分電盤	トリップ警報	RCP-5-2	L-5-2	RS					1				
	〃	SPD故障	RCP-5-2	L-5-2	RS					1				
	〃	電力量	RCP-5-2	L-5-2	RS								6	
L-1-災害	L-1-1-災害分電盤	トリップ警報	RCP-1-熱源	L-1-災害	RS					1				
	〃	SPD故障	RCP-1-熱源	L-1-災害	RS					1				
	〃	電力量	RCP-1-熱源	L-1-災害	RS								1	
L-1-ｲﾍﾞﾝﾄ	L-1-1-ｲﾍﾞﾝﾄ分電盤	トリップ警報	ｼｽﾃﾑ制御盤	L-1-ｲﾍﾞﾝﾄ	RS					1				
	〃	SPD故障	ｼｽﾃﾑ制御盤	L-1-ｲﾍﾞﾝﾄ	RS					1				
	〃	電力量	ｼｽﾃﾑ制御盤	L-1-ｲﾍﾞﾝﾄ	RS								1	
L-2-交換室	L-2-2-交換室分電盤	トリップ警報	RCP-2-1	L-2-2-交換室	RS					1				
	〃	SPD故障	RCP-2-1	L-2-2-交換室	RS					1				
	〃	電力量	RCP-2-1	L-2-2-交換室	RS								1	
L-2-FM	L-2-2-FM分電盤	トリップ警報	RCP-2-1	L-2-FM	RS					1				
	〃	SPD故障	RCP-2-1	L-2-FM	RS					2				
	〃	電力量	RCP-2-1	L-2-FM	RS								3	
L-3-電算	L-3-3-電算分電盤	トリップ警報	RCP-3-2	L-3-電算	RS					1				
	〃	SPD故障	RCP-3-2	L-3-電算	RS					1				
	〃	電力量	RCP-3-2	L-3-電算	RS								1	
	WHE-3	手元開閉器	RCP-1-1	手元開閉器	RS								1	
	WHE-3 男子更衣室	手元開閉器	RCP-2-1	手元開閉器	RS								1	
	WHE-3 女子更衣室	手元開閉器	RCP-2-1	手元開閉器	RS								1	
	E V 1 制御盤		RCP-1-受水槽	E V 1 制御盤	RS								1	
	電気自動車充電器盤		ｼｽﾃﾑ制御盤	電気自動車充電器盤	RS								1	
	E V 2 制御盤		RCP-1-受水槽	E V 2 制御盤	RS								1	
	電気自動車充電器盤		ｼｽﾃﾑ制御盤	電気自動車充電器盤	RS								1	
	非常用発電器	一括警報	RCP-R-2	発電器機側警	RS					1				
	太陽光発電器	日射強度	ｼｽﾃﾑ制御盤	太陽光ﾎｰﾂ収集装置	RS					1				
	〃	気温	ｼｽﾃﾑ制御盤	太陽光ﾎｰﾂ収集装置	RS								1	
	〃	インバータ出力電圧	ｼｽﾃﾑ制御盤	太陽光ﾎｰﾂ収集装置	RS								1	
	〃	インバータ出力電流	ｼｽﾃﾑ制御盤	太陽光ﾎｰﾂ収集装置	RS								1	
	〃	インバータ出力電力	ｼｽﾃﾑ制御盤	太陽光ﾎｰﾂ収集装置	RS								1	
	〃	太陽電池電圧	ｼｽﾃﾑ制御盤	太陽光ﾎｰﾂ収集装置	RS								1	
	〃	太陽電池電流	ｼｽﾃﾑ制御盤	太陽光ﾎｰﾂ収集装置	RS								1	
	〃	太陽電池電力	ｼｽﾃﾑ制御盤	太陽光ﾎｰﾂ収集装置	RS								1	

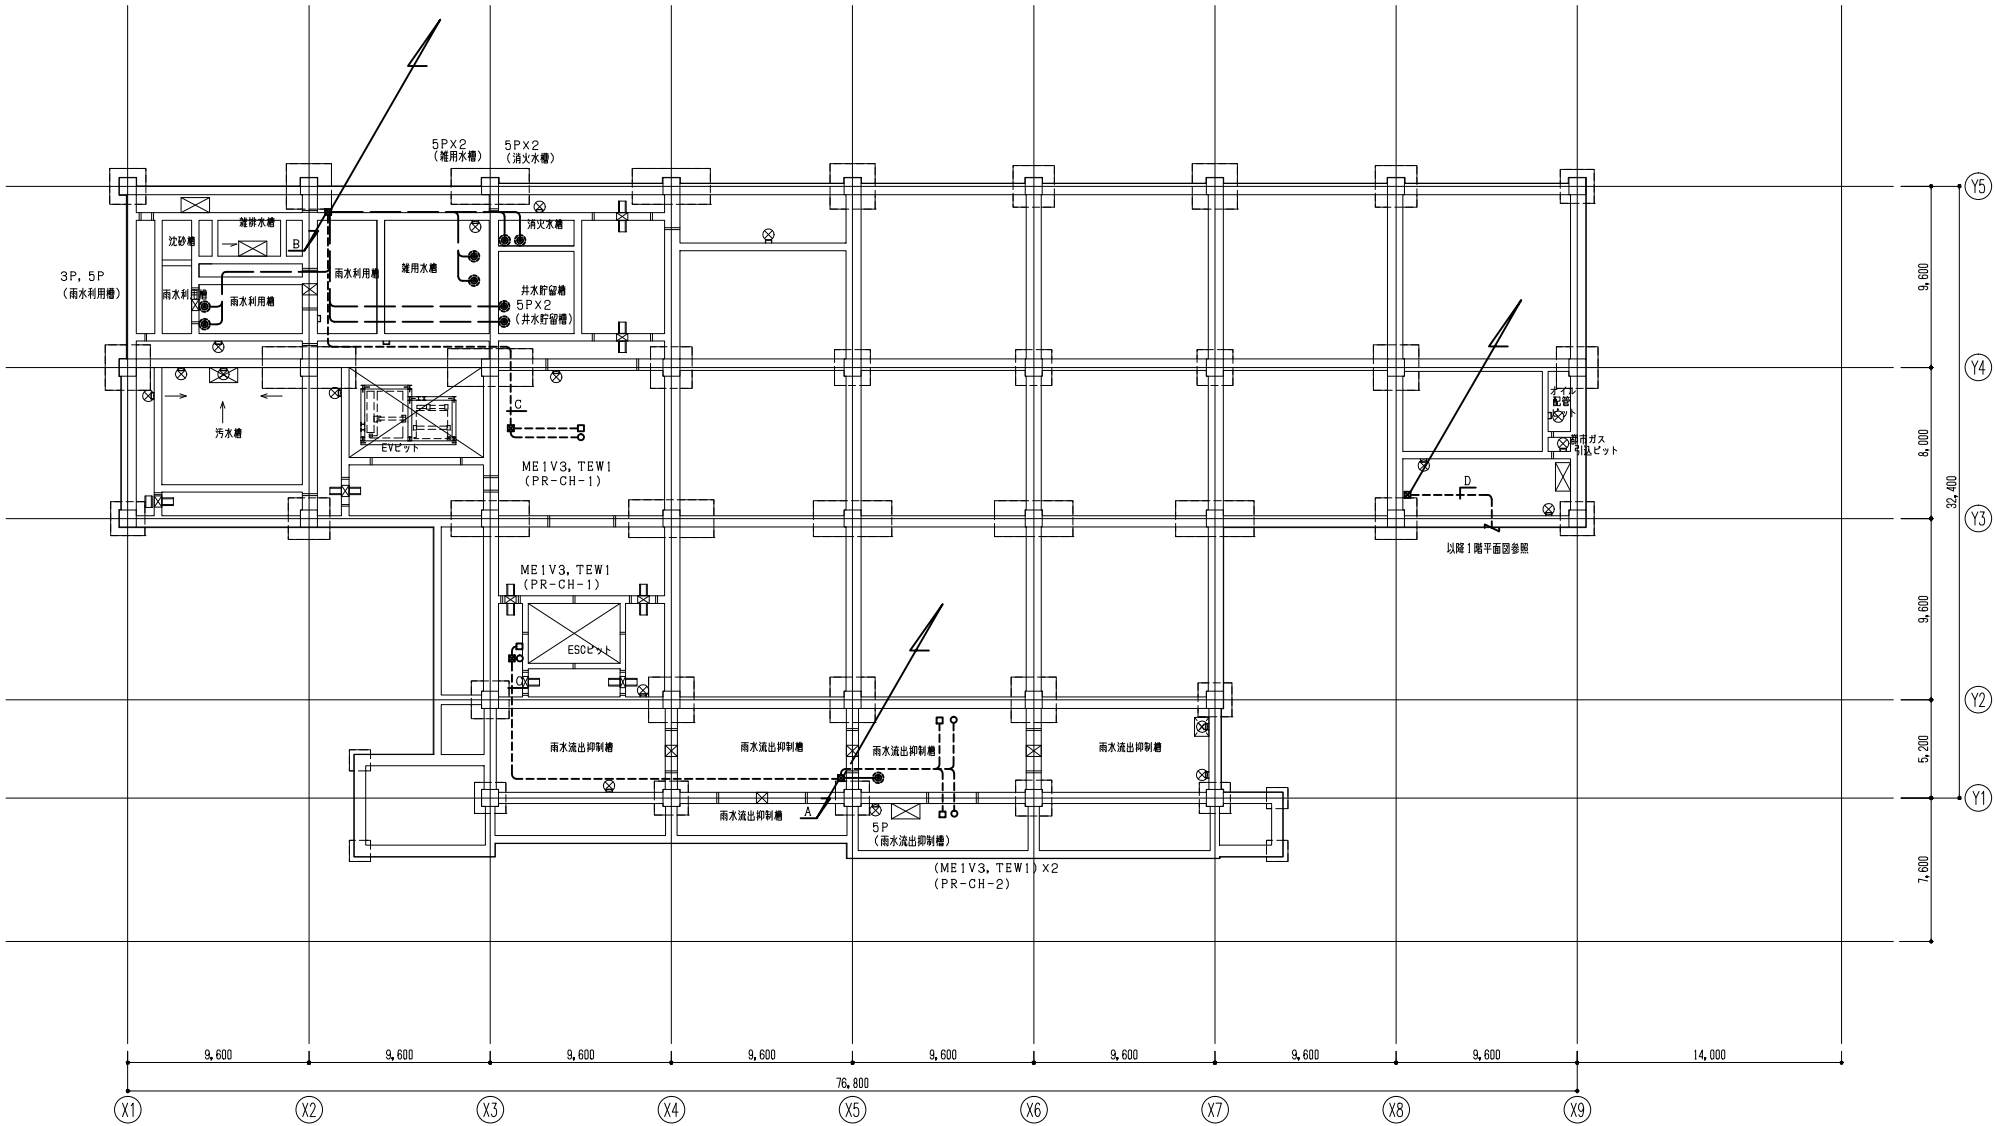

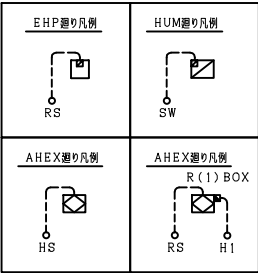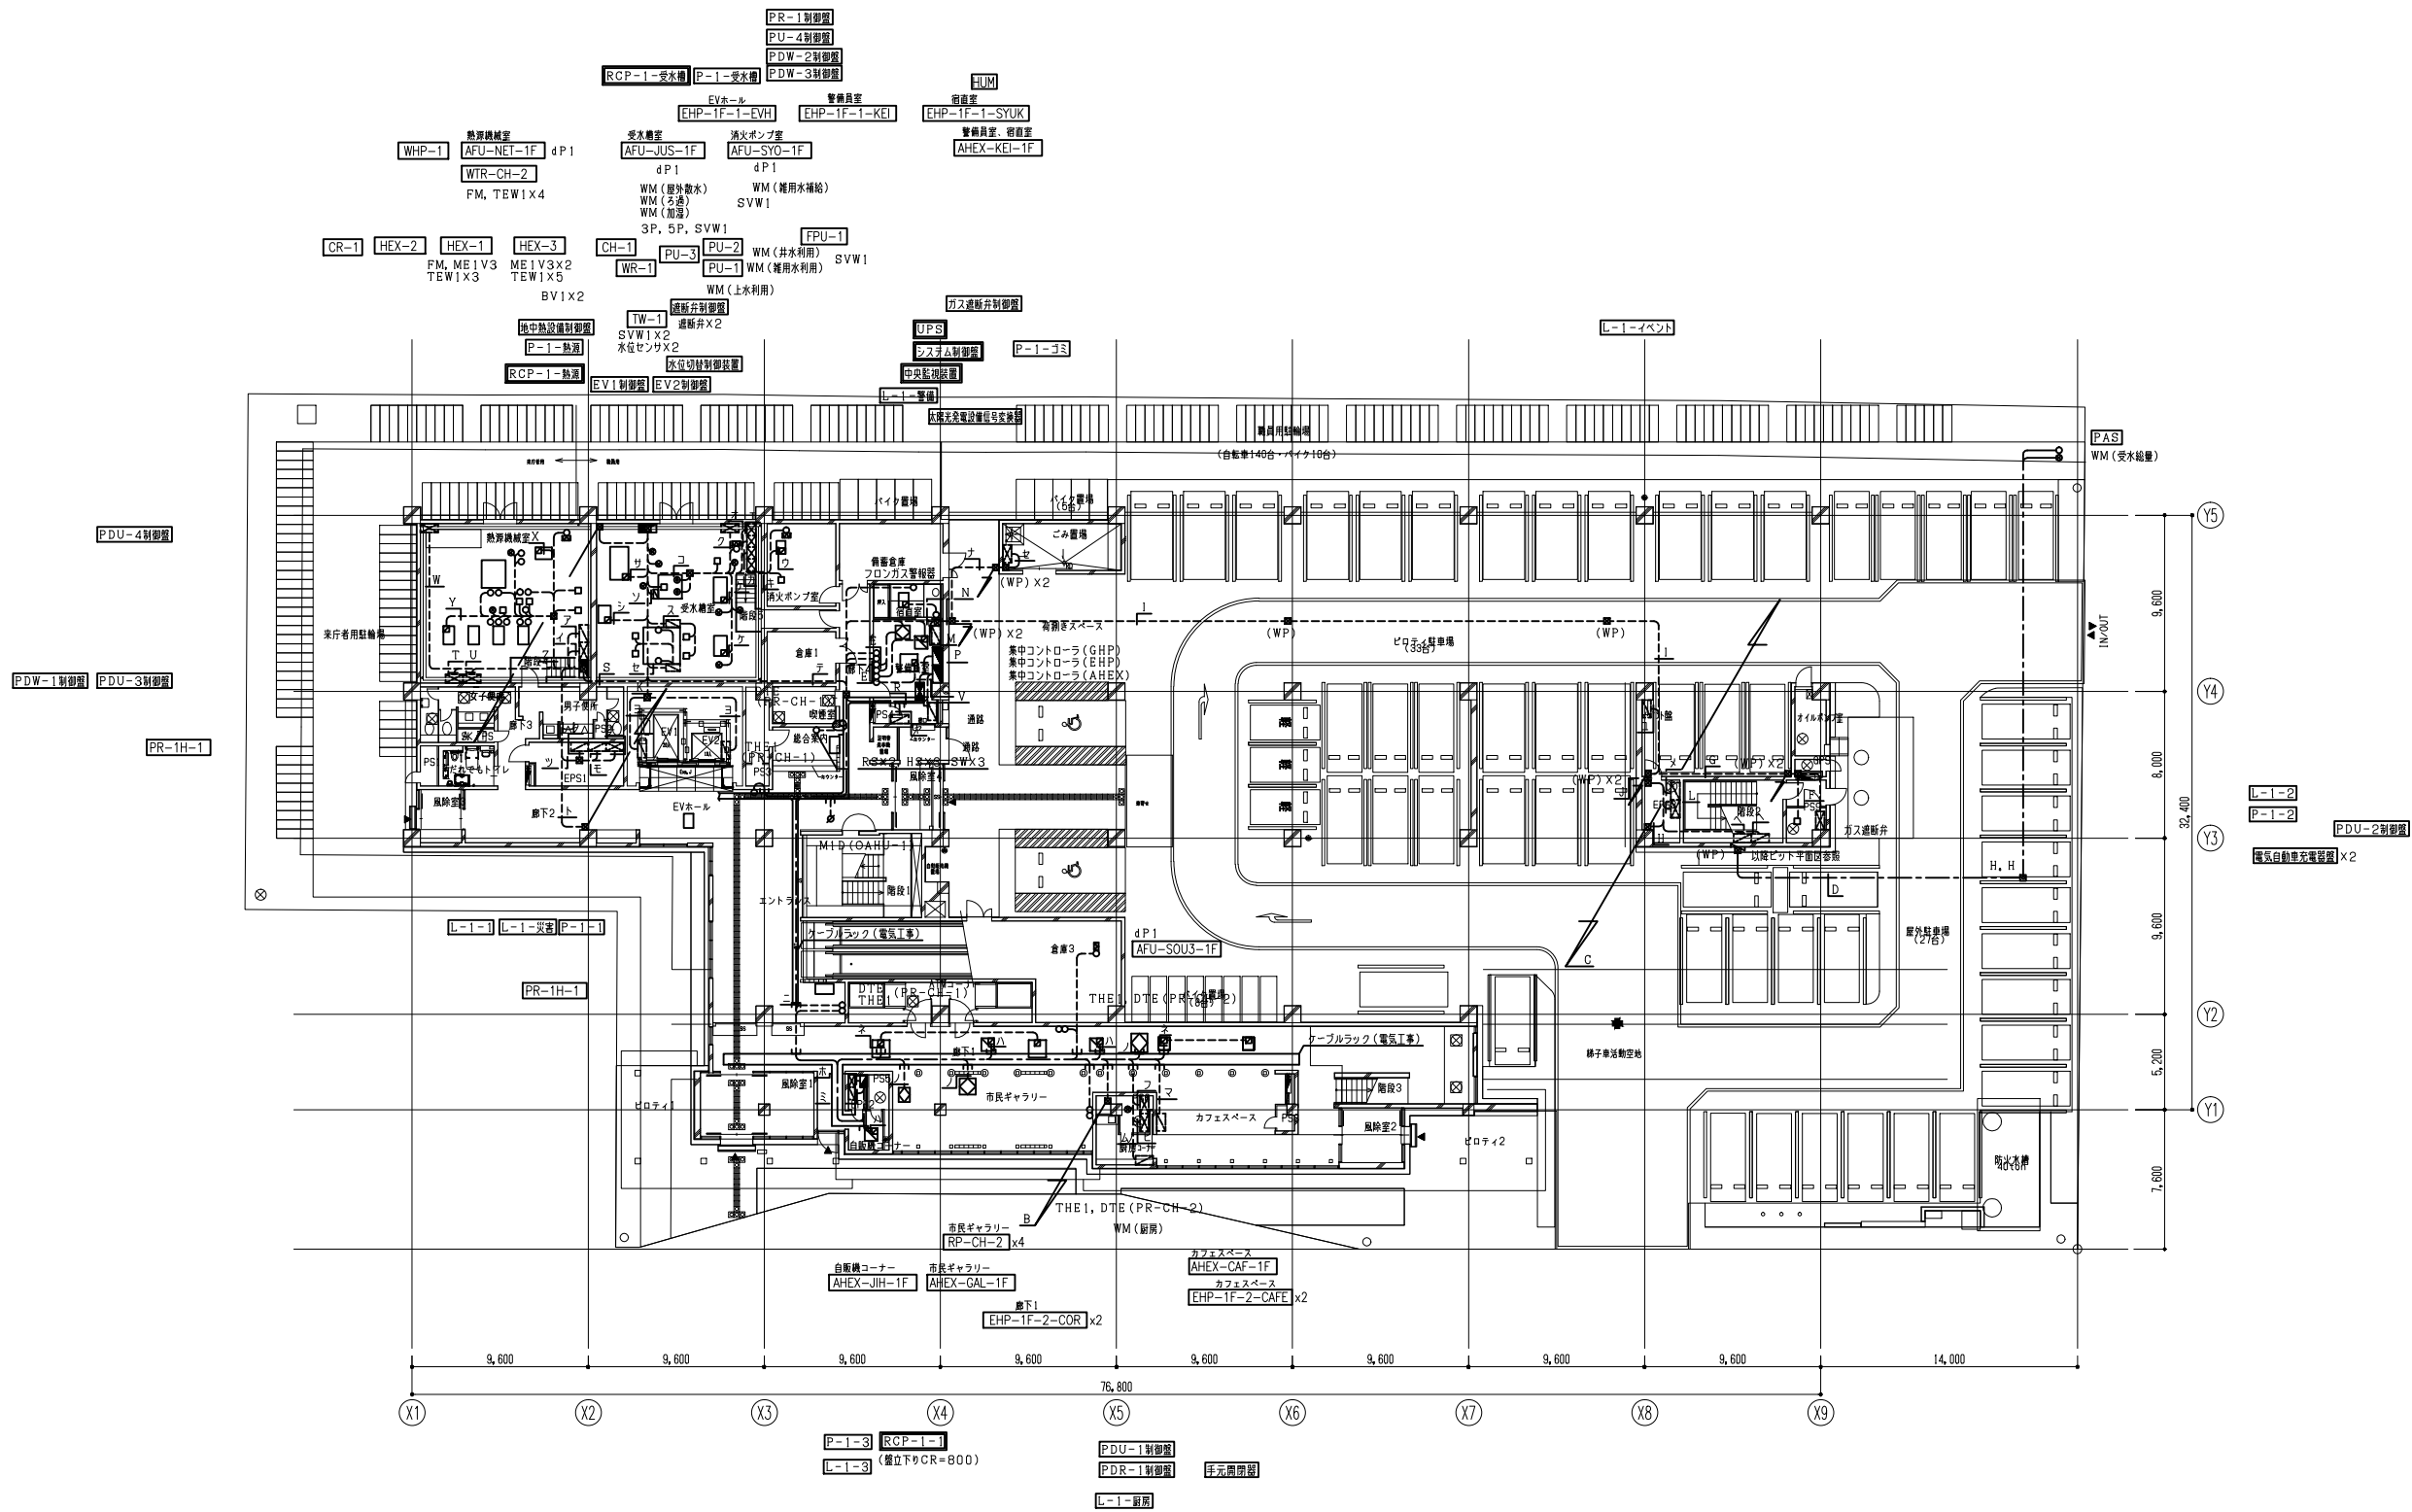

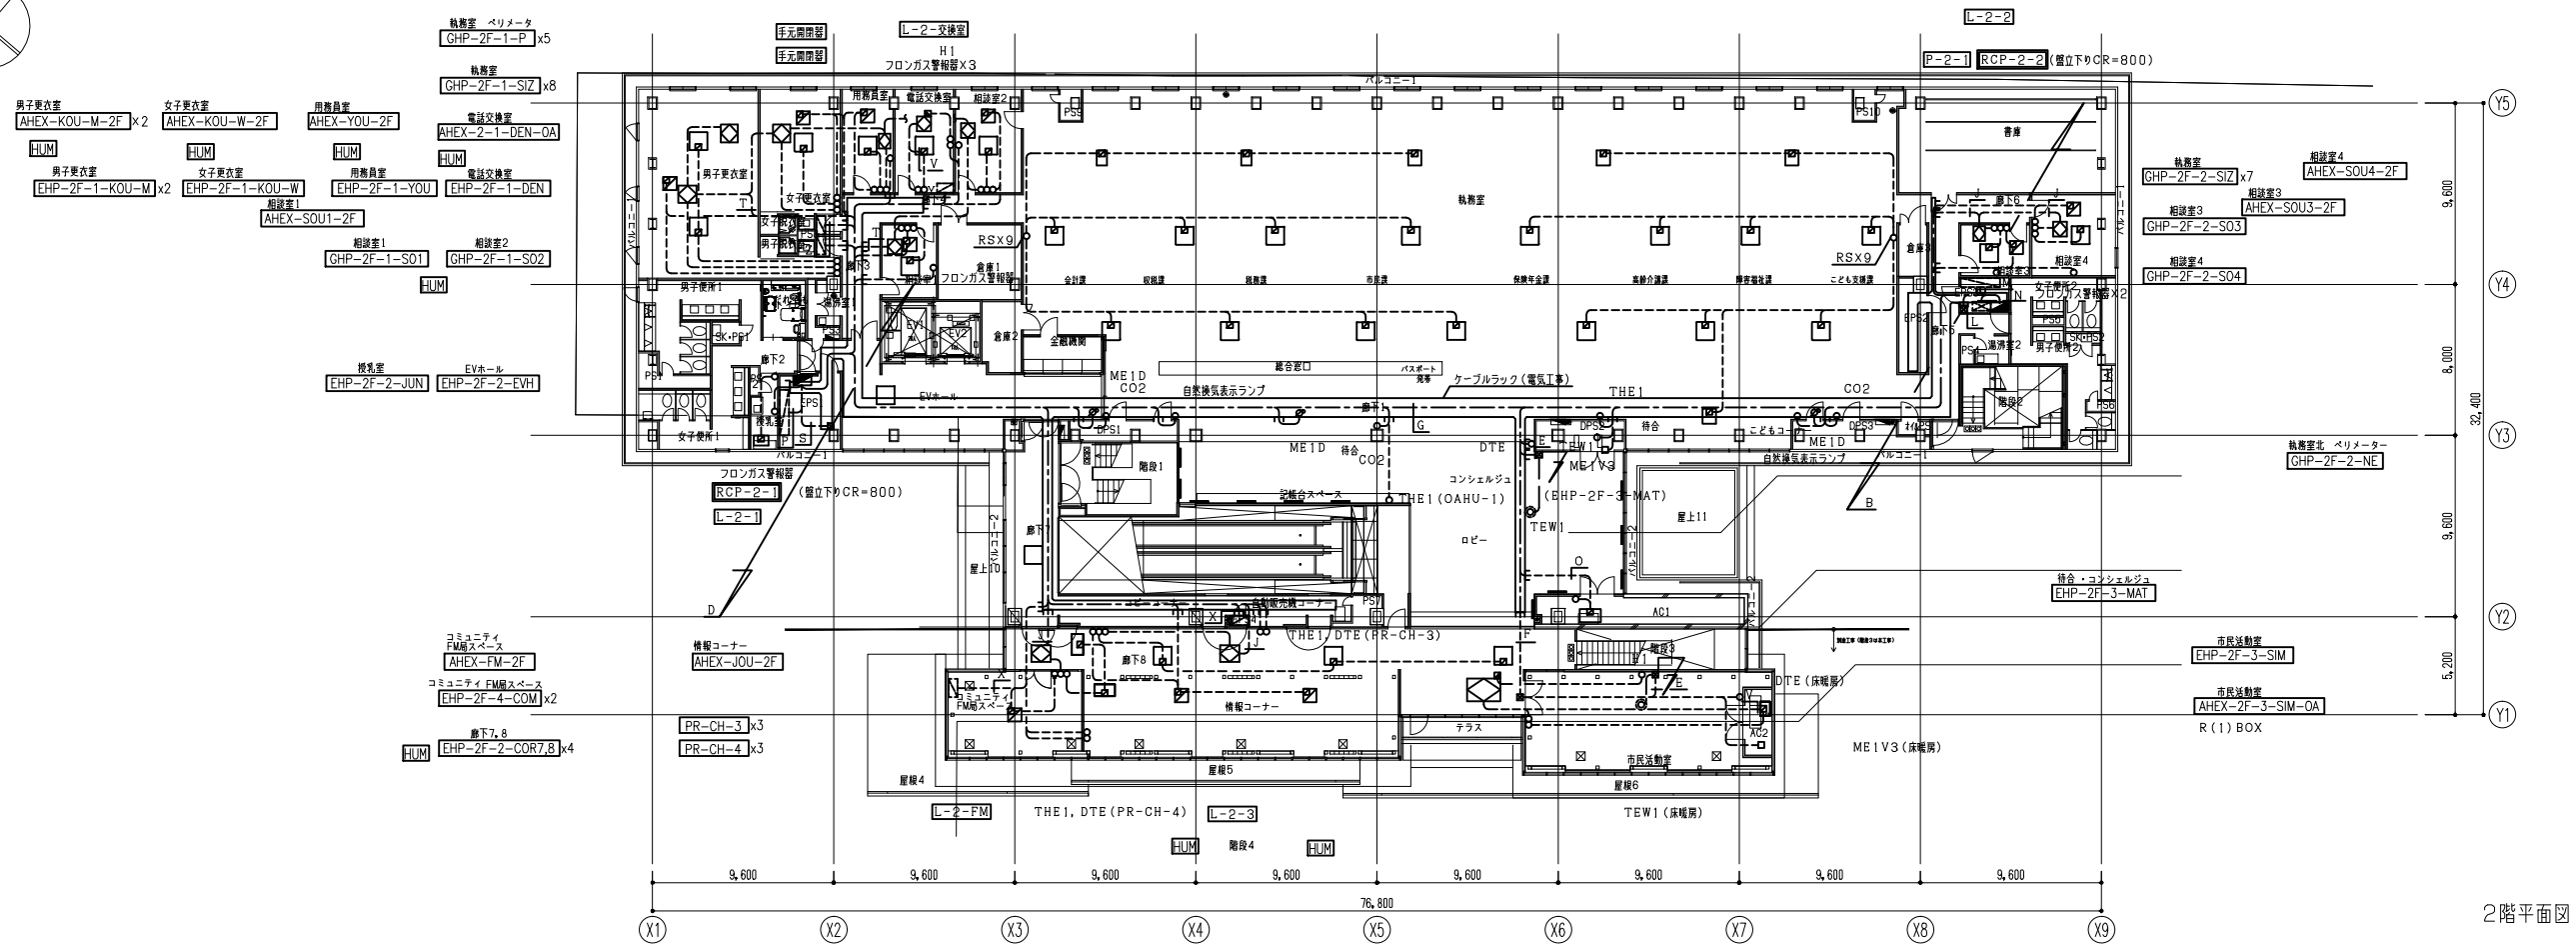

2階平面図

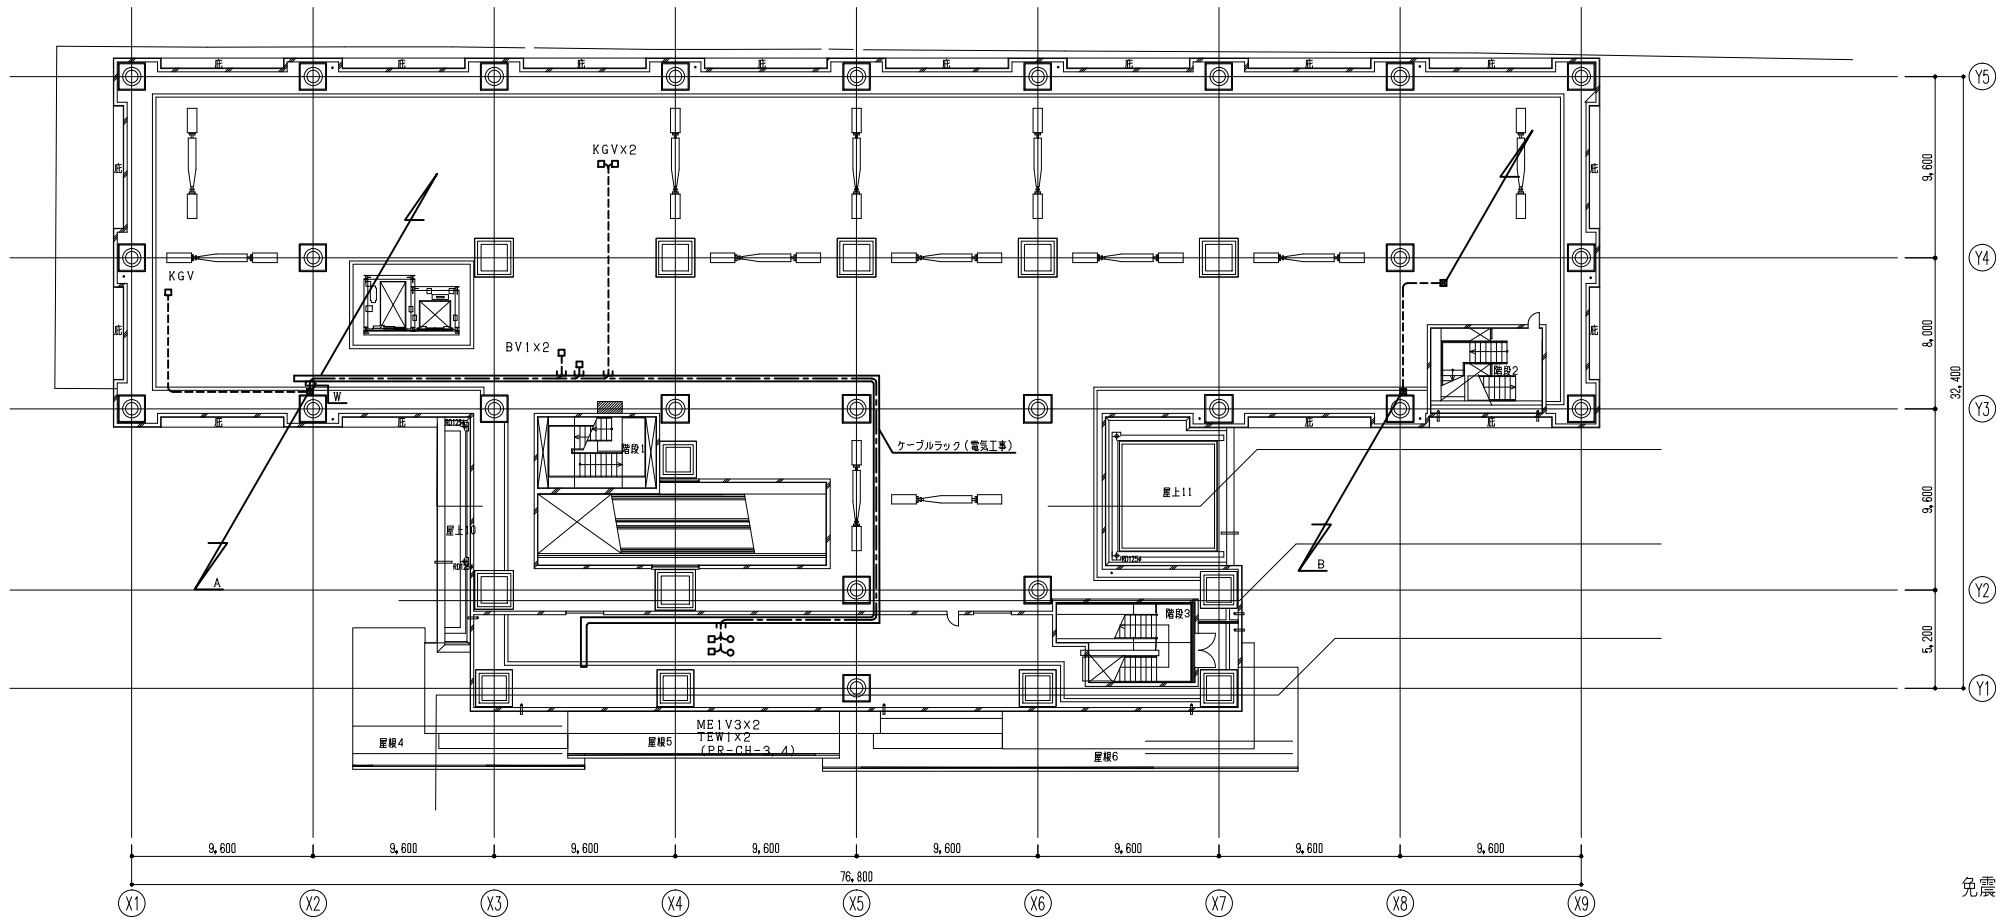

免震ビット平面図

EHP廻り凡例	HUM廻り凡例
AHEX廻り凡例	AHEX廻り凡例



日本設計

設計	16.02.16	設計	16.02.16	設計	16.02.16
校図	16.02.12	校図	16.02.12	校図	16.02.12
製図	16.02.05	製図	16.02.05	製図	16.02.05

訂正	1	訂正	1	訂正	1
訂正	2	訂正	2	訂正	2
訂正	3	訂正	3	訂正	3


特記	1	特記	1	特記	1
特記	2	特記	2	特記	2
特記	3	特記	3	特記	3


設計	1級建築士登録第324724号	設計	1級建築士登録第324724号	設計	1級建築士登録第324724号
法適合	設備設計1級建築士証交付番号第1417号	法適合	設備設計1級建築士証交付番号第1417号	法適合	設備設計1級建築士証交付番号第1417号
意見	第1号	意見	第1号	意見	第1号

桶川市新庁舎建設工事	桶川市新庁舎建設工事	桶川市新庁舎建設工事	桶川市新庁舎建設工事	桶川市新庁舎建設工事	桶川市新庁舎建設工事
------------	------------	------------	------------	------------	------------


図面名称	自動制御設備	図面名称	自動制御設備	図面名称	自動制御設備
縮尺	A1:1/200 A3:1/400	縮尺	A1:1/200 A3:1/400	縮尺	A1:1/200 A3:1/400

図面番号	4424	図面番号	4424	図面番号	4424
機械設備図	機械設備図	機械設備図	機械設備図	機械設備図	機械設備図

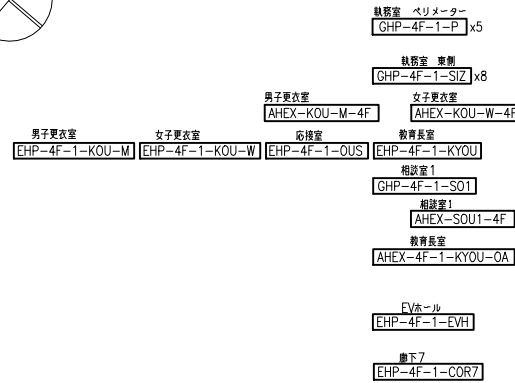

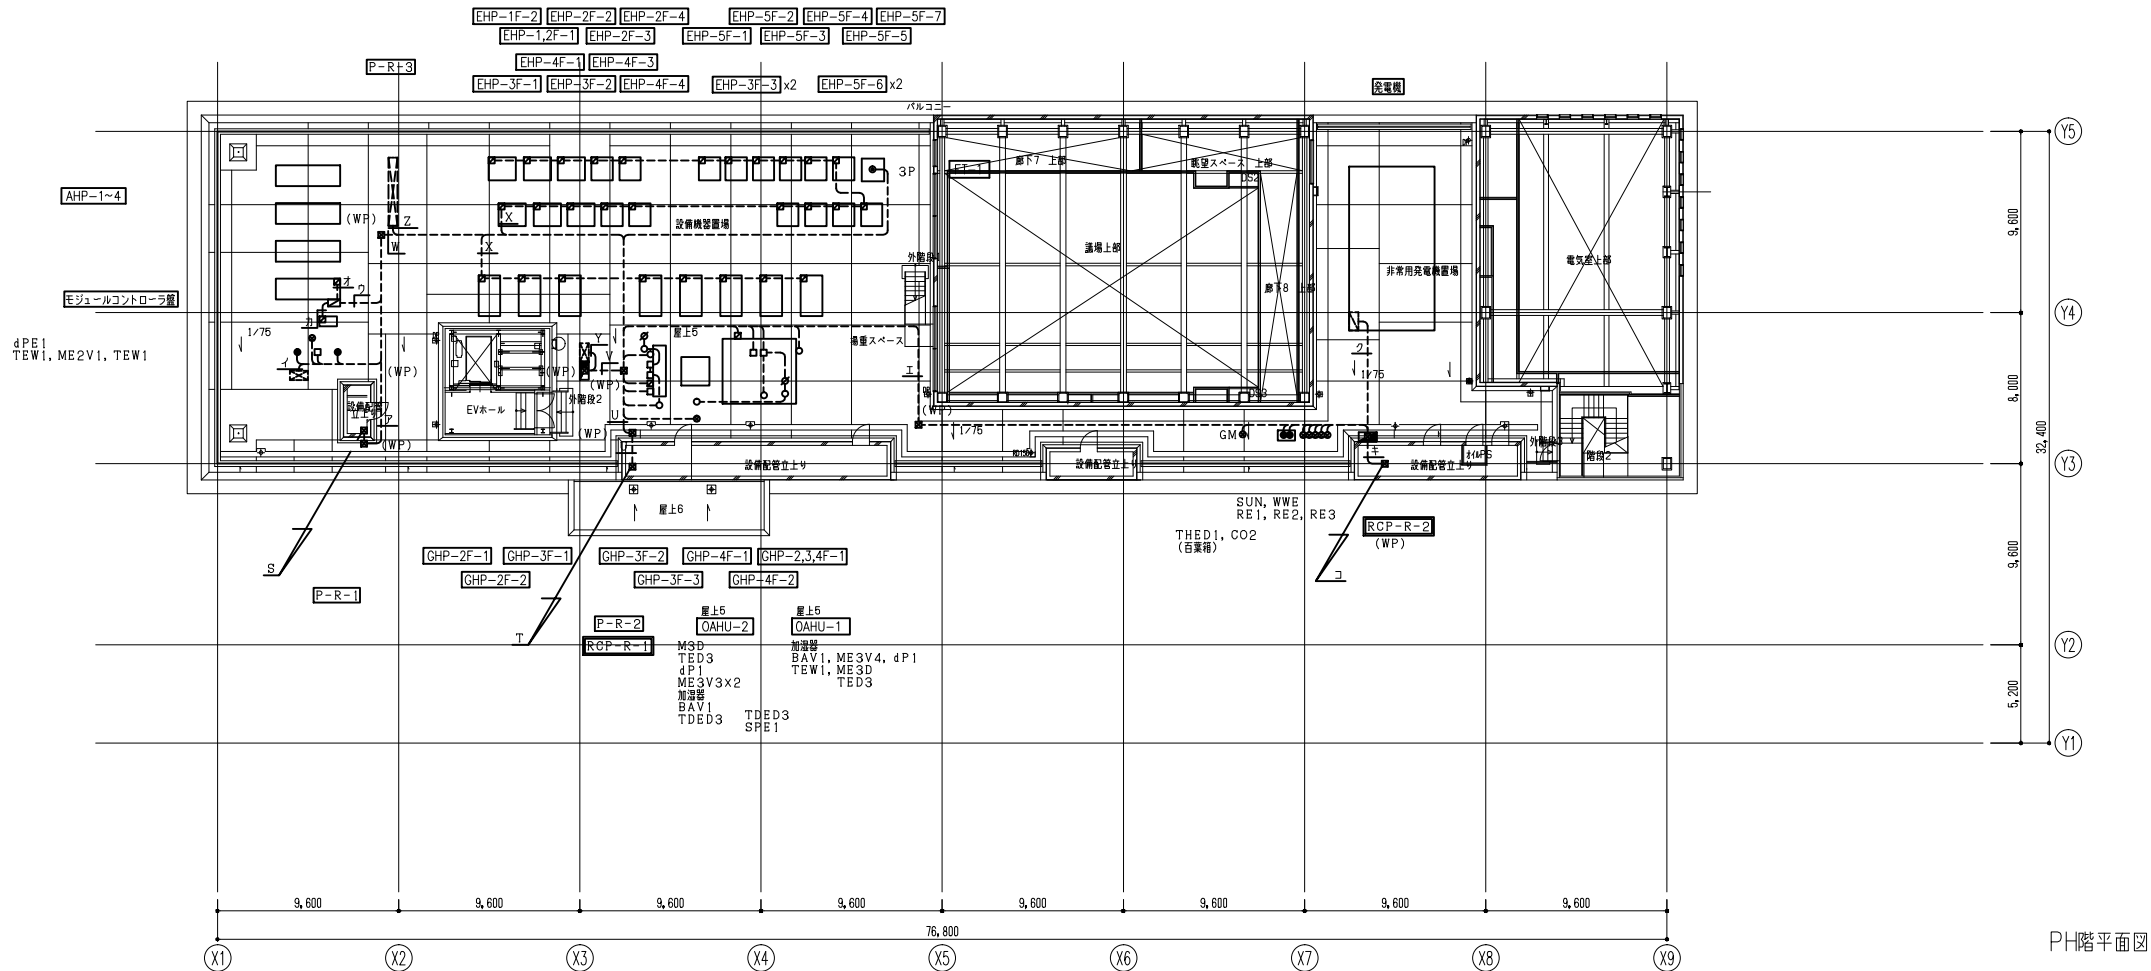

PH階平面図

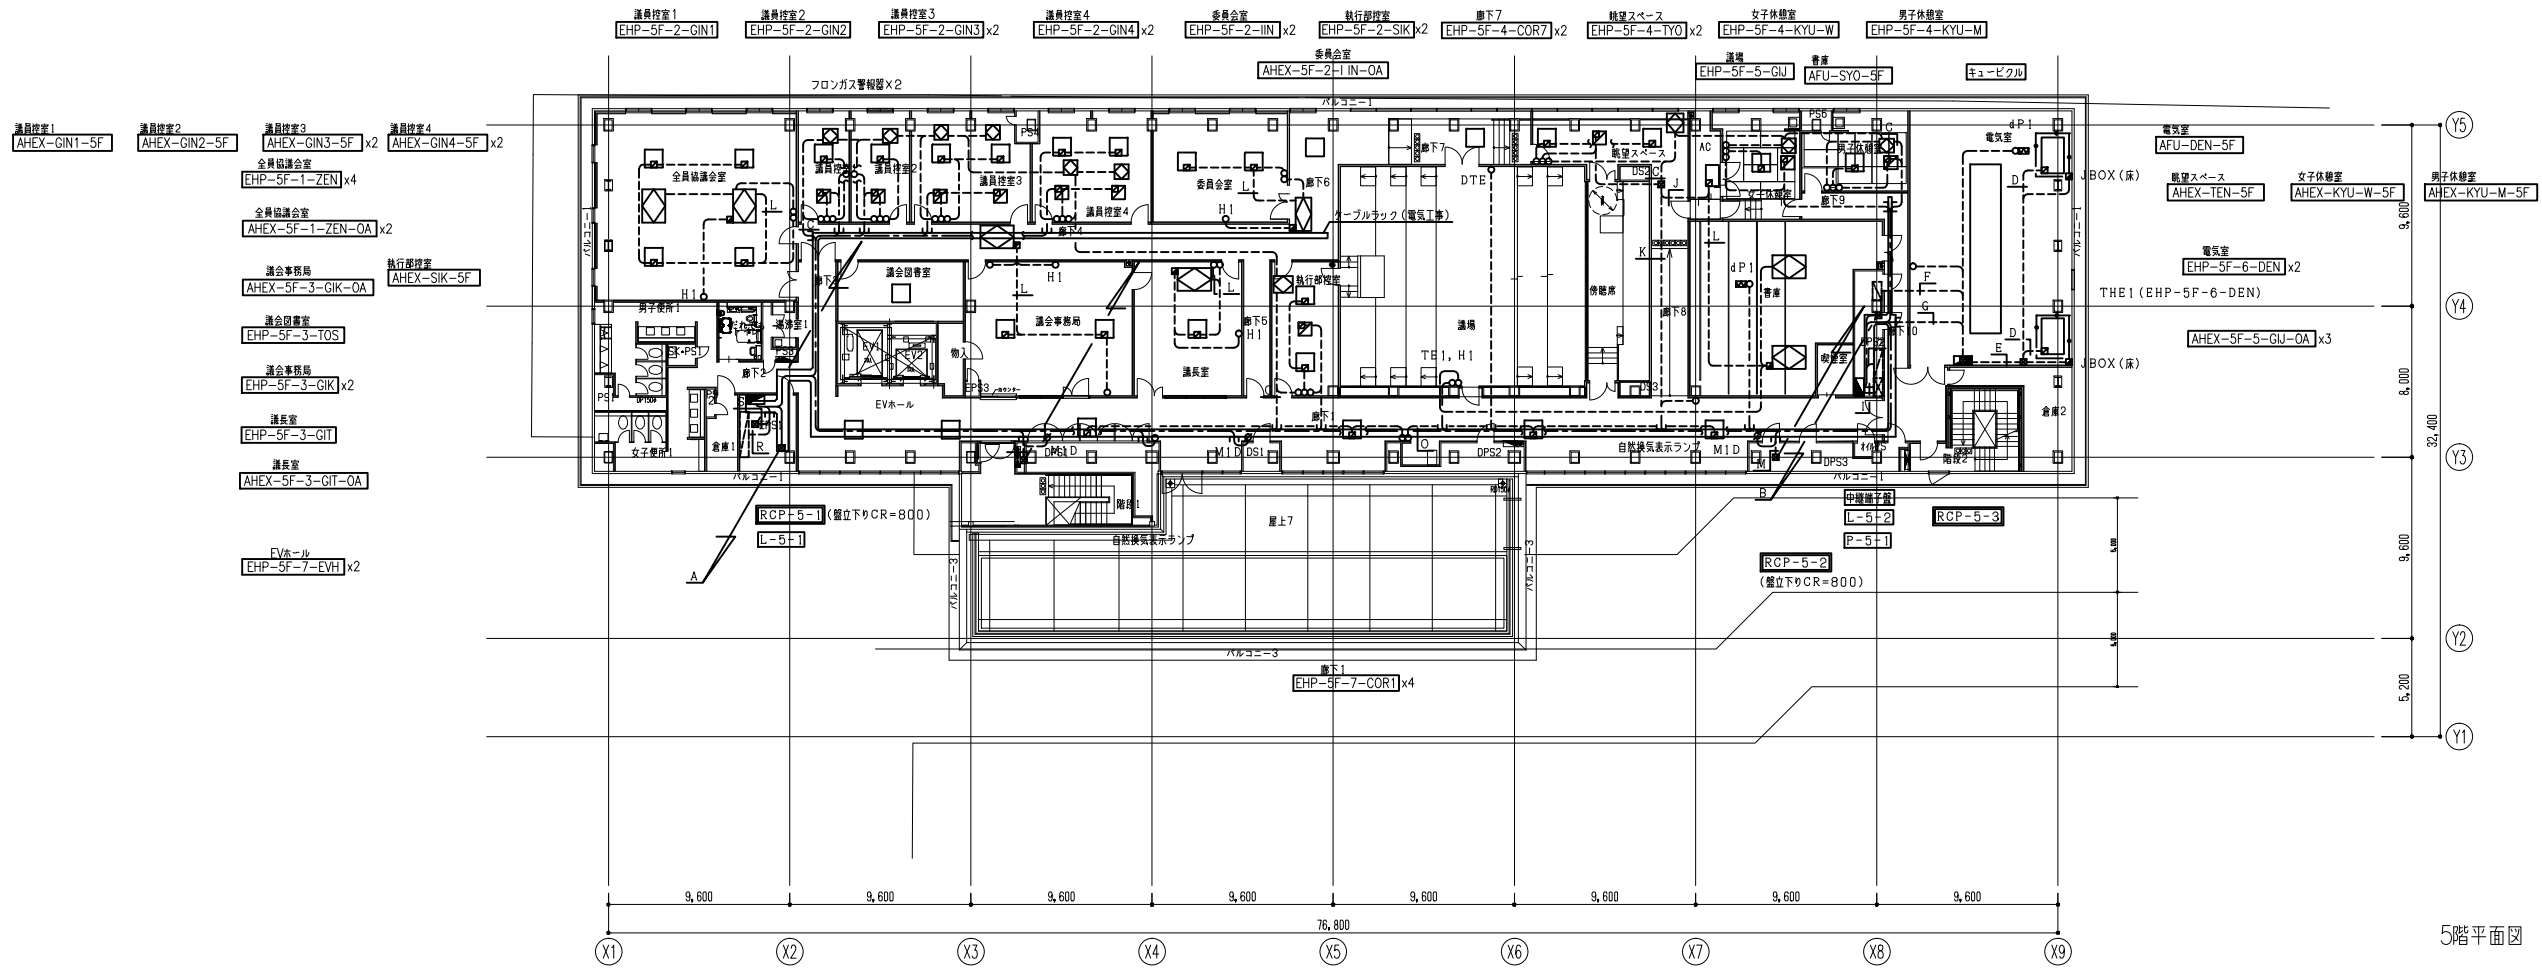

5階平面図

EHP廻り凡例	HUM廻り凡例
AHEX廻り凡例	AHEX廻り凡例



日本設計

設計	16.02.16	設計	16.02.16	設計	16.02.16
校閲	16.02.12	校閲	16.02.12	校閲	16.02.12
製図	16.02.05	製図	16.02.05	製図	16.02.05

訂正		訂正		訂正	
1		1		1	
2		2		2	
3		3		3	
4		4		4	
5		5		5	

特記		特記		特記	
1		1		1	
2		2		2	
3		3		3	
4		4		4	
5		5		5	

設計	1 級建築士登録第324724号	設計	1 級建築士登録第324724号	設計	1 級建築士登録第324724号
法適合	設備設計 1 級建築士証交付番号第1417号	法適合	設備設計 1 級建築士証交付番号第1417号	法適合	設備設計 1 級建築士証交付番号第1417号
意見		意見		意見	

桶川市新庁舎建設工事	桶川市新庁舎建設工事	桶川市新庁舎建設工事	桶川市新庁舎建設工事	桶川市新庁舎建設工事	桶川市新庁舎建設工事
------------	------------	------------	------------	------------	------------

図面名称	自動制御設備 5階、PH階平面図	図面名称	自動制御設備 5階、PH階平面図	図面名称	自動制御設備 5階、PH階平面図
縮尺	A1:1/200 A3:1/400	縮尺	A1:1/200 A3:1/400	縮尺	A1:1/200 A3:1/400

図面番号	4426	図面番号	4426	図面番号	4426
区分	機械設備図	区分	機械設備図	区分	機械設備図


-A-				
EM-1PEES0, 90	- 1P	X 1	(E19)	特線
EM-MEES0, 750	- 2C	X 1	(E19)	インターホン
EM-CEES20	- 2C	X 3	(E25) X3	集中コントローラX3 (EHP, GNP, AHX)
EM-CEES20	- 3C	X 1	(E39)	MID
EM-CEES20	- 5C	X 1		RE2
EM-CEES20	- 8C	X 3	(E51) X2	KGVX3
EM-CEES20	- 8C	X 2		BV1X2
EM-CEES20	- 2C	X 2		BV1X2
-B-				
EM-1PEES0, 90	- 1P	X 1	(E19)	特線
EM-MEES0, 750	- 2C	X 1	(E19)	インターホン
EM-CE5, 50	- 3C	X 1	(E31)	UPS-AC
EM-HP1, 2	- 3P	X 2	(E31)	キャビクル, 充電機
-C-				
欠番				
-D-				
EM-1PEES0, 90	- 1P	X 1	(E19)	特線
EM-MEES0, 750	- 2C	X 1	(E19)	インターホン
EM-CEES20	- 2C	X 3	(E25) X3	集中コントローラX3 (EHP, GNP, AHX)
EM-CEES20	- 6C	X 2	(E51) X2	ME1V3X2
EM-CEES20	- 3C	X 2		TEW1X2
EM-CEES20	- 3C	X 1		MID
EM-CEES20	- 5C	X 1		RE2
-E-				
EM-CEES20	- 3C	X 1	(E25) / (ラック)	TEW1
-F-				
EM-CEES20	- 6C	X 1	(E51) / (ラック)	MID
EM-CEES20	- 3C	X 1		TEW1
EM-CEES20	- 4C	X 1		DTE
-G-				
EM-CEES20	- 4C	X 1	(ラック)	RCP-2-1
EM-CEES20	- 6C	X 1		ME1D
EM-CEES20	- 4C	X 1		C02
EM-CEES20	- 2C	X 1	(ラック)	集中コントローラ (AHX)
-H-				
欠番				
-I-				
欠番				
-J-				
EM-CEES20	- 2C	X 2	(E31) / (ラック)	集中コントローラ (AHX)
-K-				
欠番				
-L-				
EM-1PEES0, 90	- 1P	X 2	(E19) X2 / (ラック)	特線X2
EM-MEES0, 750	- 2C	X 2	(E19) X2 / (ラック)	インターホンX2
EM-CEES20	- 4C	X 2	(E39) / (ラック)	RCP-2-1, 2
EM-CEES20	- 2C	X 1	(E25) / (ラック)	集中コントローラ (AHX)
-M-				
EM-KPEES0, 750-10P	- 10P	X 1	(E39) / (ラック)	L-2-2
EM-CEES20	- 2C	X 4	(E51) / (ラック)	L-2-2
-N-				
EM-CE3, 50	- 3C	X 1	(E25) / (ラック)	AC
EM-KPEES0, 750-3P	- 3P	X 1	(E25) / (ラック)	P-2-1
-O-				
EM-KPEES0, 750-10P	- 10P	X 1	(E51) / (ラック)	EHP-2F-3-MA
EM-CEES20	- 2C	X 2		EHP-2F-3-MA
-P-				
EM-CE3, 50	- 3C	X 1	(E25) / (ラック)	AC
EM-KPEES0, 750-20P	- 20P	X 1	(E51) X2 / (ラック)	L-2-1
EM-CEES20	- 2C	X 6		L-2-1
-Q-				
欠番				
-R-				
欠番				
-S-				
EM-1PEES0, 90	- 1P	X 2	(E19) X2 / (ラック)	特線X2
EM-MEES0, 750	- 2C	X 2	(E19) X2 / (ラック)	インターホンX2
EM-CEES20	- 2C	X 1	(E25) / (ラック)	集中コントローラ (AHX)
EM-CEES20	- 6C	X 2	(E51) X3 / (ラック)	ME1V3X2
EM-CEES20	- 3C	X 2		TEW1X2
EM-CEES20	- 7C	X 1		TH51
EM-CEES20	- 4C	X 3		C02X3
EM-CEES20	- 6C	X 3		ME1DX3
-T-				
EM-CEES20	- 2C	X 1	(E25) / (ラック)	集中コントローラ (AHX)
-U-				
欠番				


9ビット、2階		
-V-		
EM-CEE20	- 2C x 1 (E25)	通動
-W-		
EM-CEE20	- 6C x 2 (E51)	ME1V3X2
EM-CEE20	- 3C x 2	TEW1X2
EM-CEE20	- 8C x 2 (E51) x2	KGX2
EM-CEE20	- 8C x 2	BV1X2
EM-CEE20	- 2C x 2	BV1X2
-X-		
EM-KPEES0,750	- 3P x 1 (E31) / (ラック)	
EM-CEE20	- 2C x 3	
-Y-		
EM-KPEES0,750	- 3P x 1 (E39) / (ラック)	L-2-交換室
EM-CEE20	- 2C x 1	L-2-交換室
-Z-		
EM-CEE20	- 2C x 1 (E25) / (ラック)	手元開閉扉

3-4		
A-		
EM-1PEES0, 90	- 1P X 1 (E19)	幹線
EM-MEES0, 750	- 2C X 1 (E19)	インターホン
EM-CEES20	- 2C X 2 (E25) X2	集中コントロールX2 (EHP, GHP)
EM-CEE20	- 3C X 1 (E51) X3	MD
EM-CEES20	- 4C X 3	CO2X3
EM-MEES0, 750	- 7C X 1	THE1
EM-CEES20	- 6C X 3	ME1DX3
EM-CEES20	- 5C X 1	RE2
B-		
EM-1PEES0, 90	- 1P X 1 (E19)	幹線
EM-MEES0, 750	- 2C X 1 (E19)	インターホン
EM-CE5, 50	- 3C X 1 (E31)	UPS-AC
EM-HP1, 2	- 3P X 2 (E31)	キュービクル, 発電機
EM-CEES20	- 4C X 2 (E39)	RCP-2-1, 2
EM-CEES20	- 2C X 1 (E25)	集中コントロール (AHX)
C-		
EM-CEES20	- 2C X 1 (E25) / (ラック)	集中コントロール (AHX)
D-		
EM-KPEES0, 750	- 3P X 2 (E39) / (ラック)	HUMX2
EM-CEES20	- 2C X 2 (E31) / (ラック)	集中コントロール (AHX)
EM-CE3, 50	- 3C X 2 (E25) X2 / (ラック)	フロガス警報器X2
EM-CEE20	- 2C X 2 (E31) / (ラック)	フロガス警報器X2
E-		
EM-1PEES0, 90	- 1P X 2 (E19) X2 / (ラック)	幹線X2
EM-MEES0, 750	- 2C X 2 (E19) X2 / (ラック)	インターホンX2
EM-CEES20	- 2C X 1 (E25) / (ラック)	集中コントロール (AHX)
EM-CEE20	- 6C X 3 (E51) X2 / (ラック)	ME1DX3
EM-CEES20	- 4C X 3	CO2X3
EM-CEES20	- 7C X 1	THE1
F-		
EM-CE3, 50	- 3C X 1 (E25) / (ラック)	AC
EM-KPEES0, 750-20P	X 1 (E51) / (ラック)	L-3-1
EM-CEES20	- 2C X 3 (E39) / (ラック)	L-3-1
G-		
欠番		
H-		
欠番		
I-		
EM-CEES20	- 4C X 1 (ラック)	RCP-3-1
EM-CEE20	- 6C X 1	ME1D
EM-CEES20	- 4C X 1	CO2
EM-CEES20	- 7C X 1	THE1
J-		
欠番		
K-		
EM-CEES20	- 2C X 1 (E25) / (ラック)	集中コントロール (AHX)
EM-KPEES0, 750	- 3P X 3 (E51) / (ラック)	HUMX3
L-		
EM-1PEES0, 90	- 1P X 2 (E19) X2 / (ラック)	幹線X2
EM-MEES0, 750	- 2C X 2 (E19) X2 / (ラック)	インターホンX2
EM-CEES20	- 2C X 1 (E25) / (ラック)	集中コントロール (AHX)
EM-CEES20	- 4C X 2 (E39) / (ラック)	RCP-3-1, 2
M-		
欠番		
N-		
EM-KPEES0, 750	- 5P X 1 (E31)	EHP-3F-3-D
O-		
EM-CEE20	- 2C X 2 (E51) X2 / (ラック)	JBOXX2
EM-CEES20	- 7C X 1	THE1
EM-KPEES0, 750	- 5P X 1	EHP-3F-3-DENX
EM-KPEES0, 750	- 3P X 1	L-3-電解
EM-CEES20	- 2C X 1	L-3-電解
P-		
欠番		
Q-		
EM-KPEES0, 750-20P	X 1 (E51) X2 / (ラック)	L-3-2
EM-CEES20	- 2C X 6	L-3-2
R-		
EM-CE3, 50	- 3C X 1 (E25) / (ラック)	AC
EM-KPEES0, 750	- 3P X 1 (E25) / (ラック)	P-3-1
S-		
EM-CEE20	- 2C X 1 (E25)	通線
T-		
EM-1PEES0, 90	- 1P X 1 (E19) / (ラック)	幹線
EM-MEES0, 750	- 2C X 1 (E19) / (ラック)	インターホン
EM-CE5, 50	- 3C X 1 (E31) / (ラック)	UPS-AC
EM-HP1, 2	- 3P X 2 (E31) / (ラック)	キュービクル, 発電機
EM-CEES20	- 4C X 4 (E51) / (ラック)	RCP-2-1, 2
		RCP-3-1, 2



3, 4期			
U-			
EM-1PEES0, 90	- 1P x 1	(E19) / (ラック)	幹線
EM-MEES0, 750	- 2C x 1	(E19) / (ラック)	インターホン
EM-CE5, 50	- 3C x 1	(E31) / (ラック)	UPS-AC
EM-HP1, 2	- 3P x 2	(E31) / (ラック)	チャージックル、充電機
EM-CEES20	- 4C x 6	(E51) x 2 / (ラック)	RCP-2-1, 2 RCP-3-1, 2 RCP-4-1, 2
EM-CEES20	- 2C x 1	(E25) / (ラック)	集中コントローラ (AHX)
-V-			
EM-CE3, 50	- 3C x 1	(E25) / (ラック)	AC
EM-KPEES0, 750-10P	- 3P x 1	(E39) / (ラック)	L-4-2
EM-CEES20	- 2C x 4	(E51) / (ラック)	L-4-2
-W-			
欠番			
-X-			
欠番			
-Y-			
欠番			
-Z-			
EM-CEES20	- 4C x 1	(ラック)	RCP-4-1
EM-CEE20	- 6C x 1		ME1D
EM-CEES20	- 4C x 1		CO2
EM-KPEES0, 750-3P	- 3P x 1		HUM
EM-CEES20	- 2C x 1	(ラック)	集中コントローラ (AHX)
-A-			
欠番			
-I-			
EM-CE3, 50	- 3C x 1	(E25) / (ラック)	AC
EM-KPEES0, 750-10P	- 3P x 1	(E39) / (ラック)	L-4-1
EM-CEES20	- 2C x 4	(E51) / (ラック)	L-4-1
-U-			
EM-CEES20	- 2C x 2	(E31) / (ラック)	集中コントローラ (AHX)
-E-			
欠番			
-O-			
EM-1PEES0, 90	- 1P x 1	(E19)	幹線
EM-MEES0, 750	- 2C x 1	(E19)	インターホン
EM-CEES20	- 2C x 3	(E25) x 3	集中コントローラ x 3 (EHP, GHP, AHX)
EM-CEE20	- 3C x 1	(E51) x 4	ME1D
EM-CEE20	- 6C x 6		ME1DX6
EM-CEES20	- 4C x 6		CO2 x 6
EM-CEES20	- 7C x 2		THE1 x 2
EM-CEES20	- 5C x 1		RE2
-K-			
EM-1PEES0, 90	- 1P x 2	(E19) x 2 / (ラック)	幹線 x 2
EM-MEES0, 750	- 2C x 2	(E19) x 2 / (ラック)	インターホン x 2
EM-CEES20	- 2C x 1	(E25) / (ラック)	集中コントローラ (AHX)
EM-CEE20	- 6C x 3	(E51) x 2 / (ラック)	ME1DX3
EM-CEES20	- 4C x 3		CO2 x 3
EM-CEES20	- 7C x 1		THE1
-S-			
EM-KPEES0, 750-3P	- 3P x 1	(E39)	L-3-電線
EM-CEES20	- 2C x 1		L-3-電線
-G-			
EM-CEES20	- 2C x 1	(E25) / (ラック)	集中コントローラ (AHX)
EM-KPEES0, 750-3P	- 3P x 1	(E25) / (ラック)	HUM
EM-CE3, 50	- 3C x 1	(E25) / (ラック)	フロマガス警報器
EM-CEE20	- 2C x 1	(E25) / (ラック)	フロマガス警報器

[illegible]

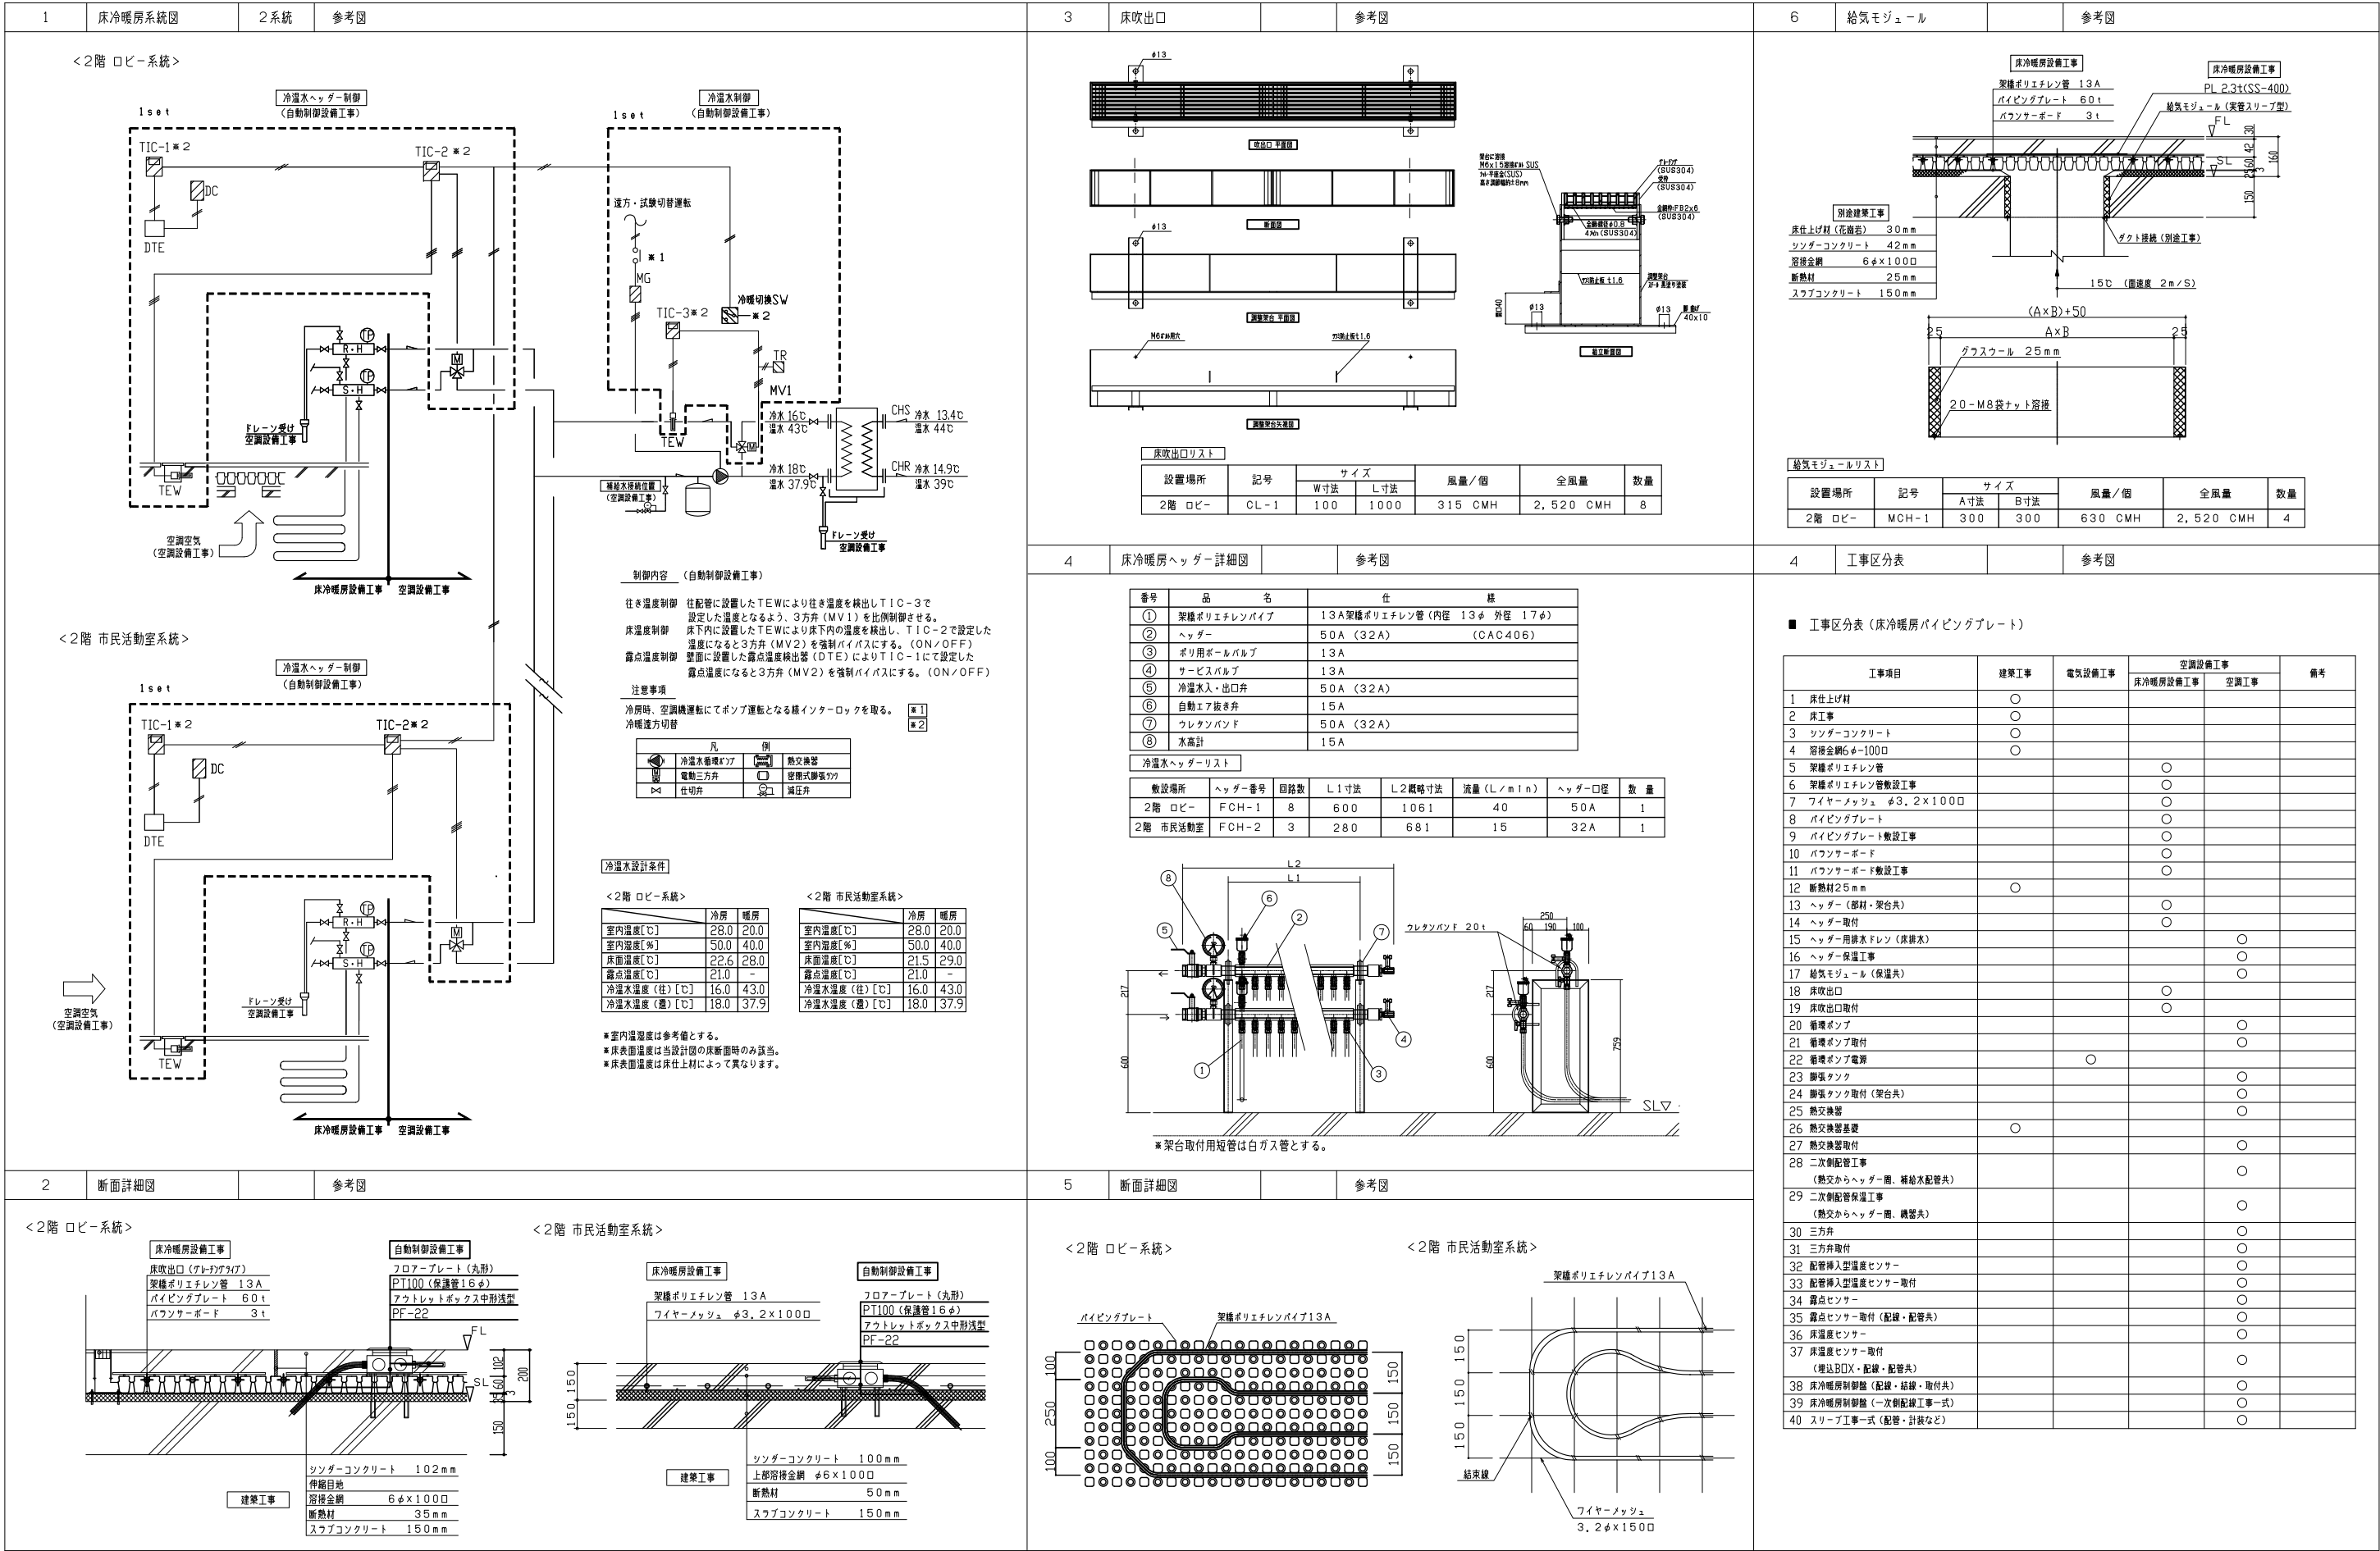

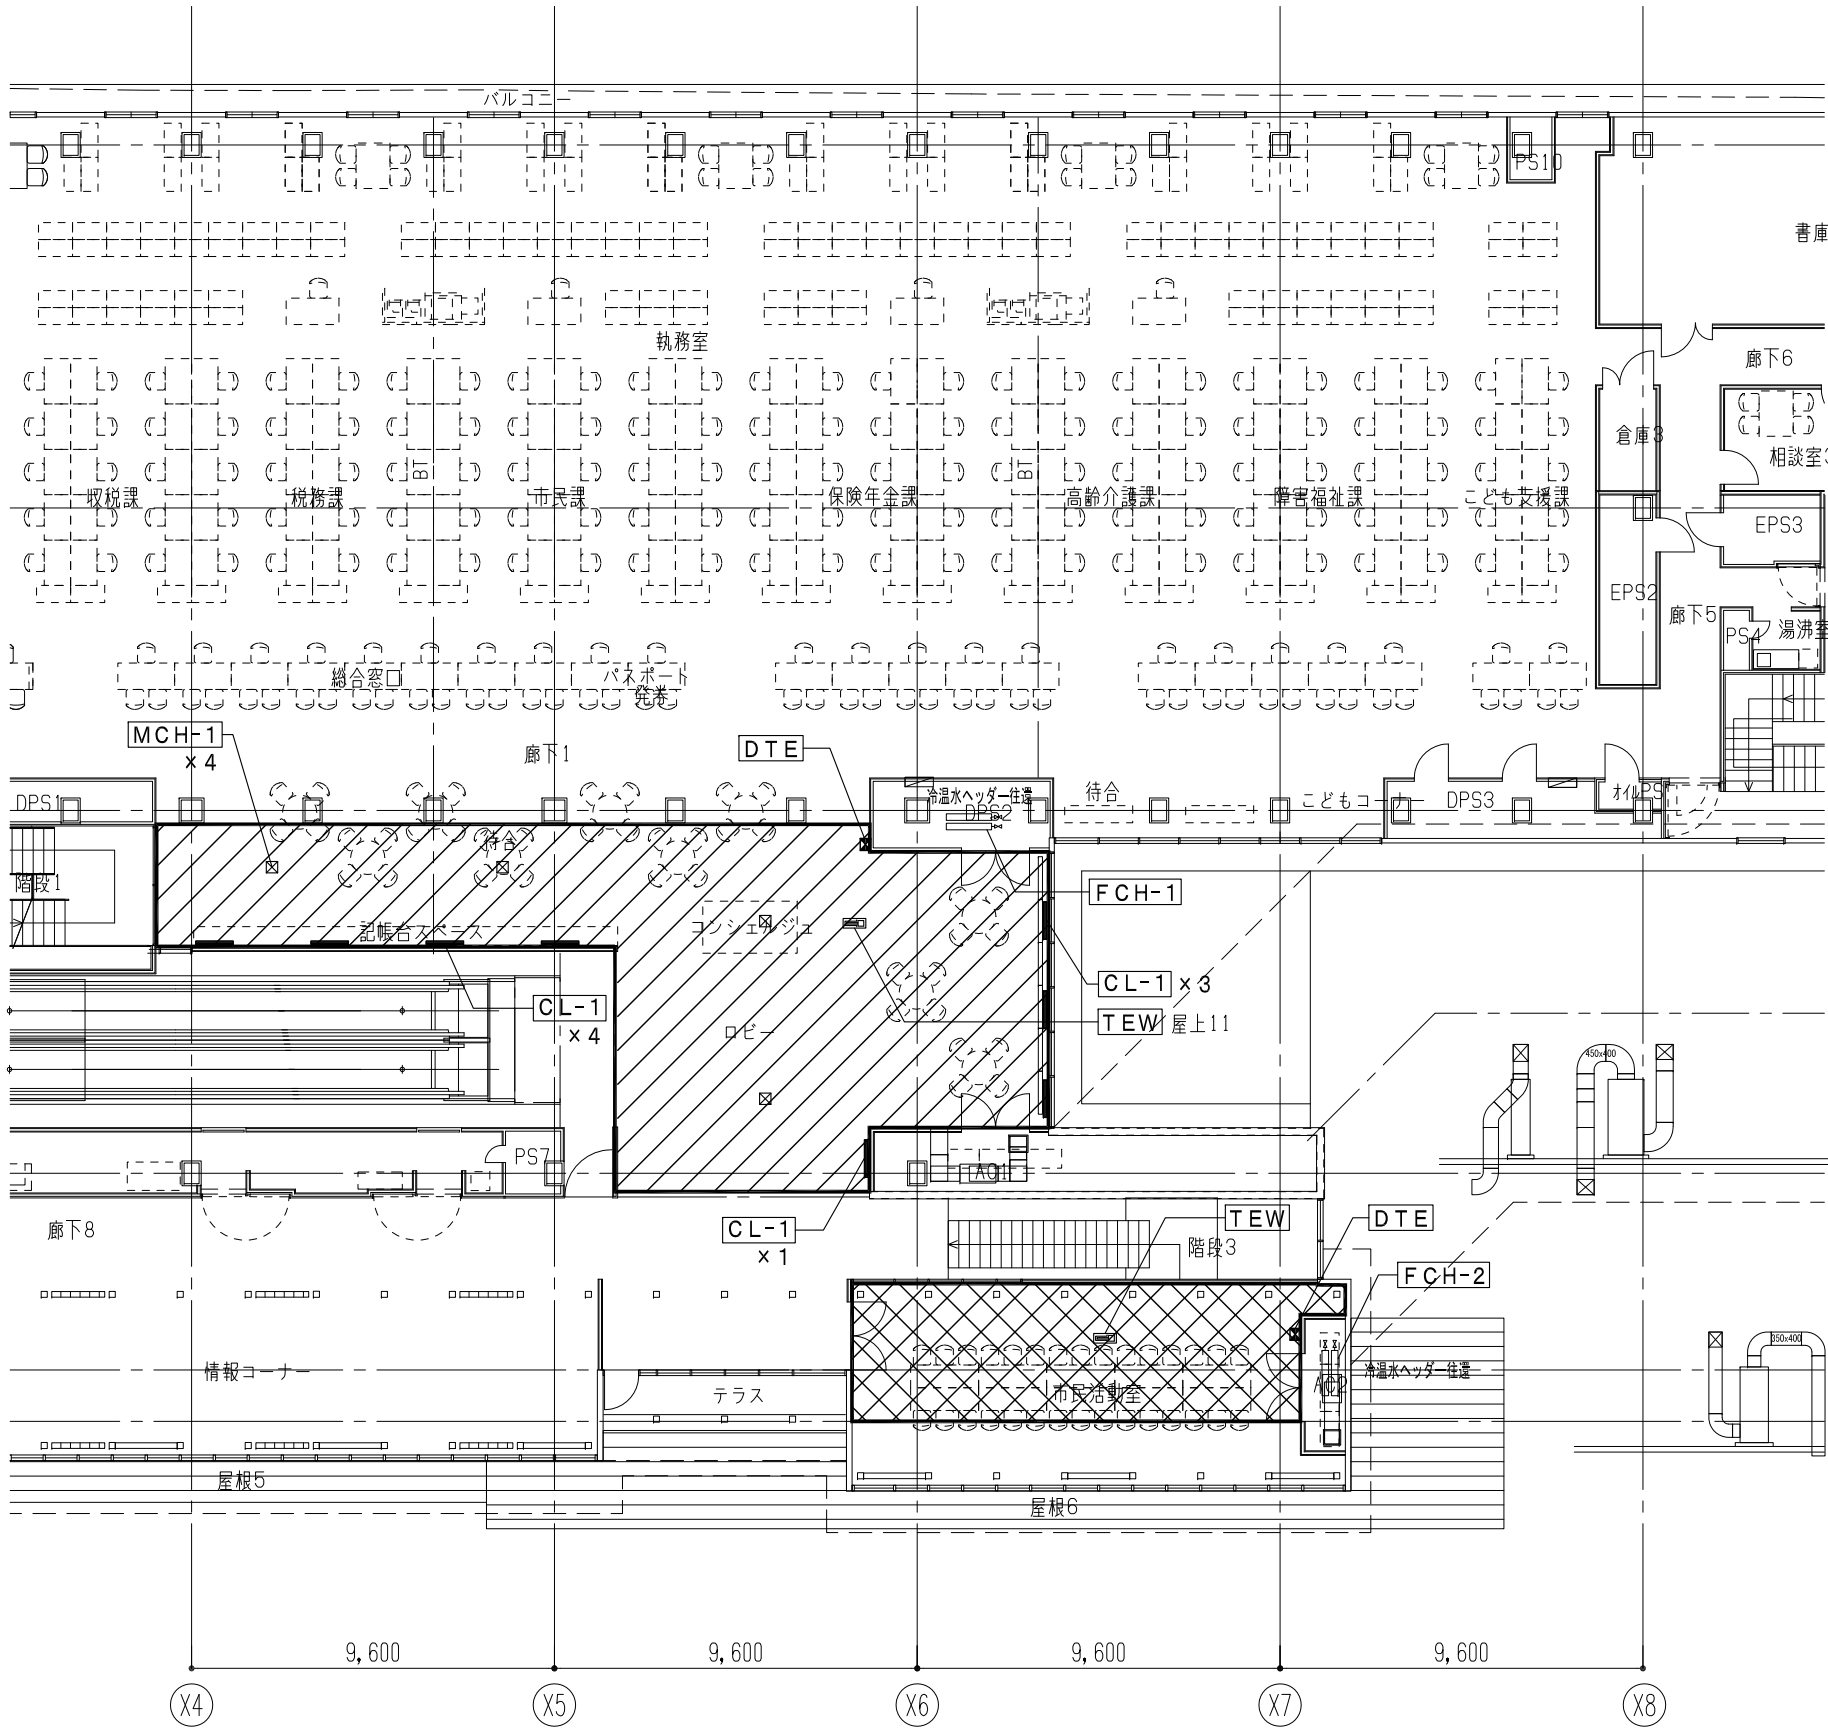

2階平面図

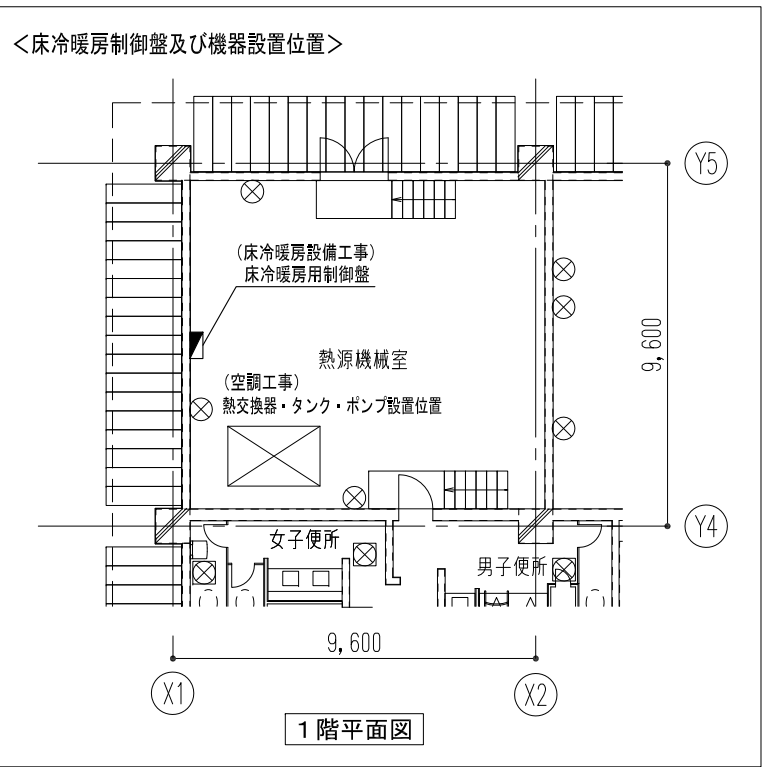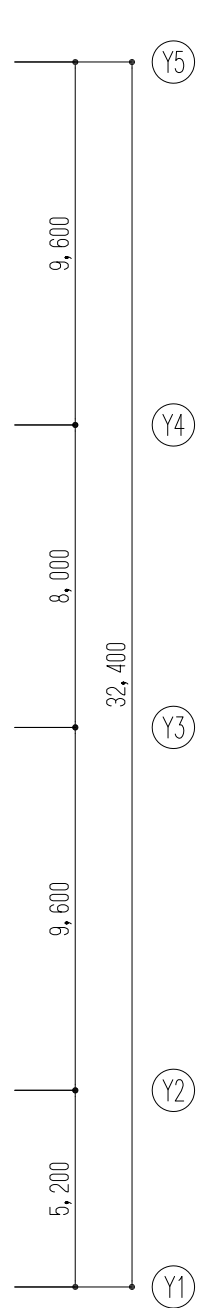

1階平面図

凡 例		
	冷水水ヘッダー	FCH
	給気モジュール	MCH
	床吹出口	CL
	床温度センサー	TEW
	露点センサー	DTE


※ヘッダー以降を床冷暖房工事とする。


- 床冷暖房敷設範囲（冷水パイピングプレート式）
- 床冷暖房敷設範囲（冷水埋設式）



[illegible]



機器番号	機 器 名 称 (系 統 名)	設 置 階	台 数	機 器 仕 様	電動機 (50Hz)						イン ター ロッ ク・ 連 動	連 方			コン クリ ート 基礎	防振装置 G : ゴム S : スプリング P : ゴムパット K : 防振床等	備 考
					動 力	相	電 圧	極 数	起 動 方 式	非 常 電 源		発 停	運 転 故障 表示	警 報			
WHP-1	地中熱ヒートポンプナラ	1F	1	型 式 : 水熱源ヒートポンプナラ モジュール型 25馬力 (12.5馬力 x 2) 冷却能力: 22.7 kW (冷水 14.9℃→ 12℃ 120L/min 熱源水出口温度 35℃ 110L/min) 加熱能力: 58.3 kW (温水 39℃ → 46℃ 120L/min 熱源水出口温度 5℃ 150L/min) 付属品: 防護架台、標準付属品一式	冷房 9.4 暖房 21.8 最大 30.8	3	200		直入	-				200H	S	※再生可能エネルギー設備工事範囲	
POD-G-1	熱源水ポンプ	1F	1	型 式 : 片吸込み渦巻ポンプ 仕 様 : φ50 x 150L/min x 25m x 2.2kW (2P) メカニカルシール 付属品: 防護架台、圧力計 x 2、標準付属品一式	2.2	3	200		INV	-	WHP-1			200H	S	※再生可能エネルギー設備工事範囲	
EXT-1	膨張タンク (熱源水)	1F	1	型 式 : 隔膜式密閉型 仕 様 : タンク容量 20 L 受水容量 39 L 最高使用圧力 0.49MPa	-	-	-	-	-	-				200H	-	※再生可能エネルギー設備工事範囲	
POH-2	冷温水ポンプ	1F														※空調設備工事範囲	
POD-W-1	さく井ポンプ	井戸	1	型 式 : 深井戸水中ポンプ 仕 様 : φ32 x 90L/min x 110m x 3.7kW (2P) 付属品: 井戸蓋、圧力計 x 2、標準付属品一式	3.7	3	200		直入	-				-			
WF-1	井水スケール防止装置	1F	1	型 式 : 特殊セラミック流動電解方式 ハイブリッド型 仕 様 : 処理水量 90L/min ろ材 高温焼成特殊セラミックボール 通水活性処理 付属品: 標準付属品一式	-	-	-	-	-	-				200H	-		
PWD-3	井水排水ポンプ	1F	1													※空調設備工事範囲	
HEX-1	熱交換器	1F	1	型 式 : プレート型 交換熱量: 31.4kW 冷房時 一次側 15℃→19.8℃ 90L/min 二次側 20.8℃→16℃ 90L/min	-	-	-	-	-	-				200H	-		
HEX-2	熱交換器	1F	1	型 式 : プレート型 交換熱量: 31.4kW 冷房時 一次側 19.8℃→24.6℃ 90L/min 二次側 35℃→30℃ 90L/min 暖房時 一次側 15℃→10℃ 90L/min 二次側 5℃→10℃ 90L/min	-	-	-	-	-	-				200H	-		

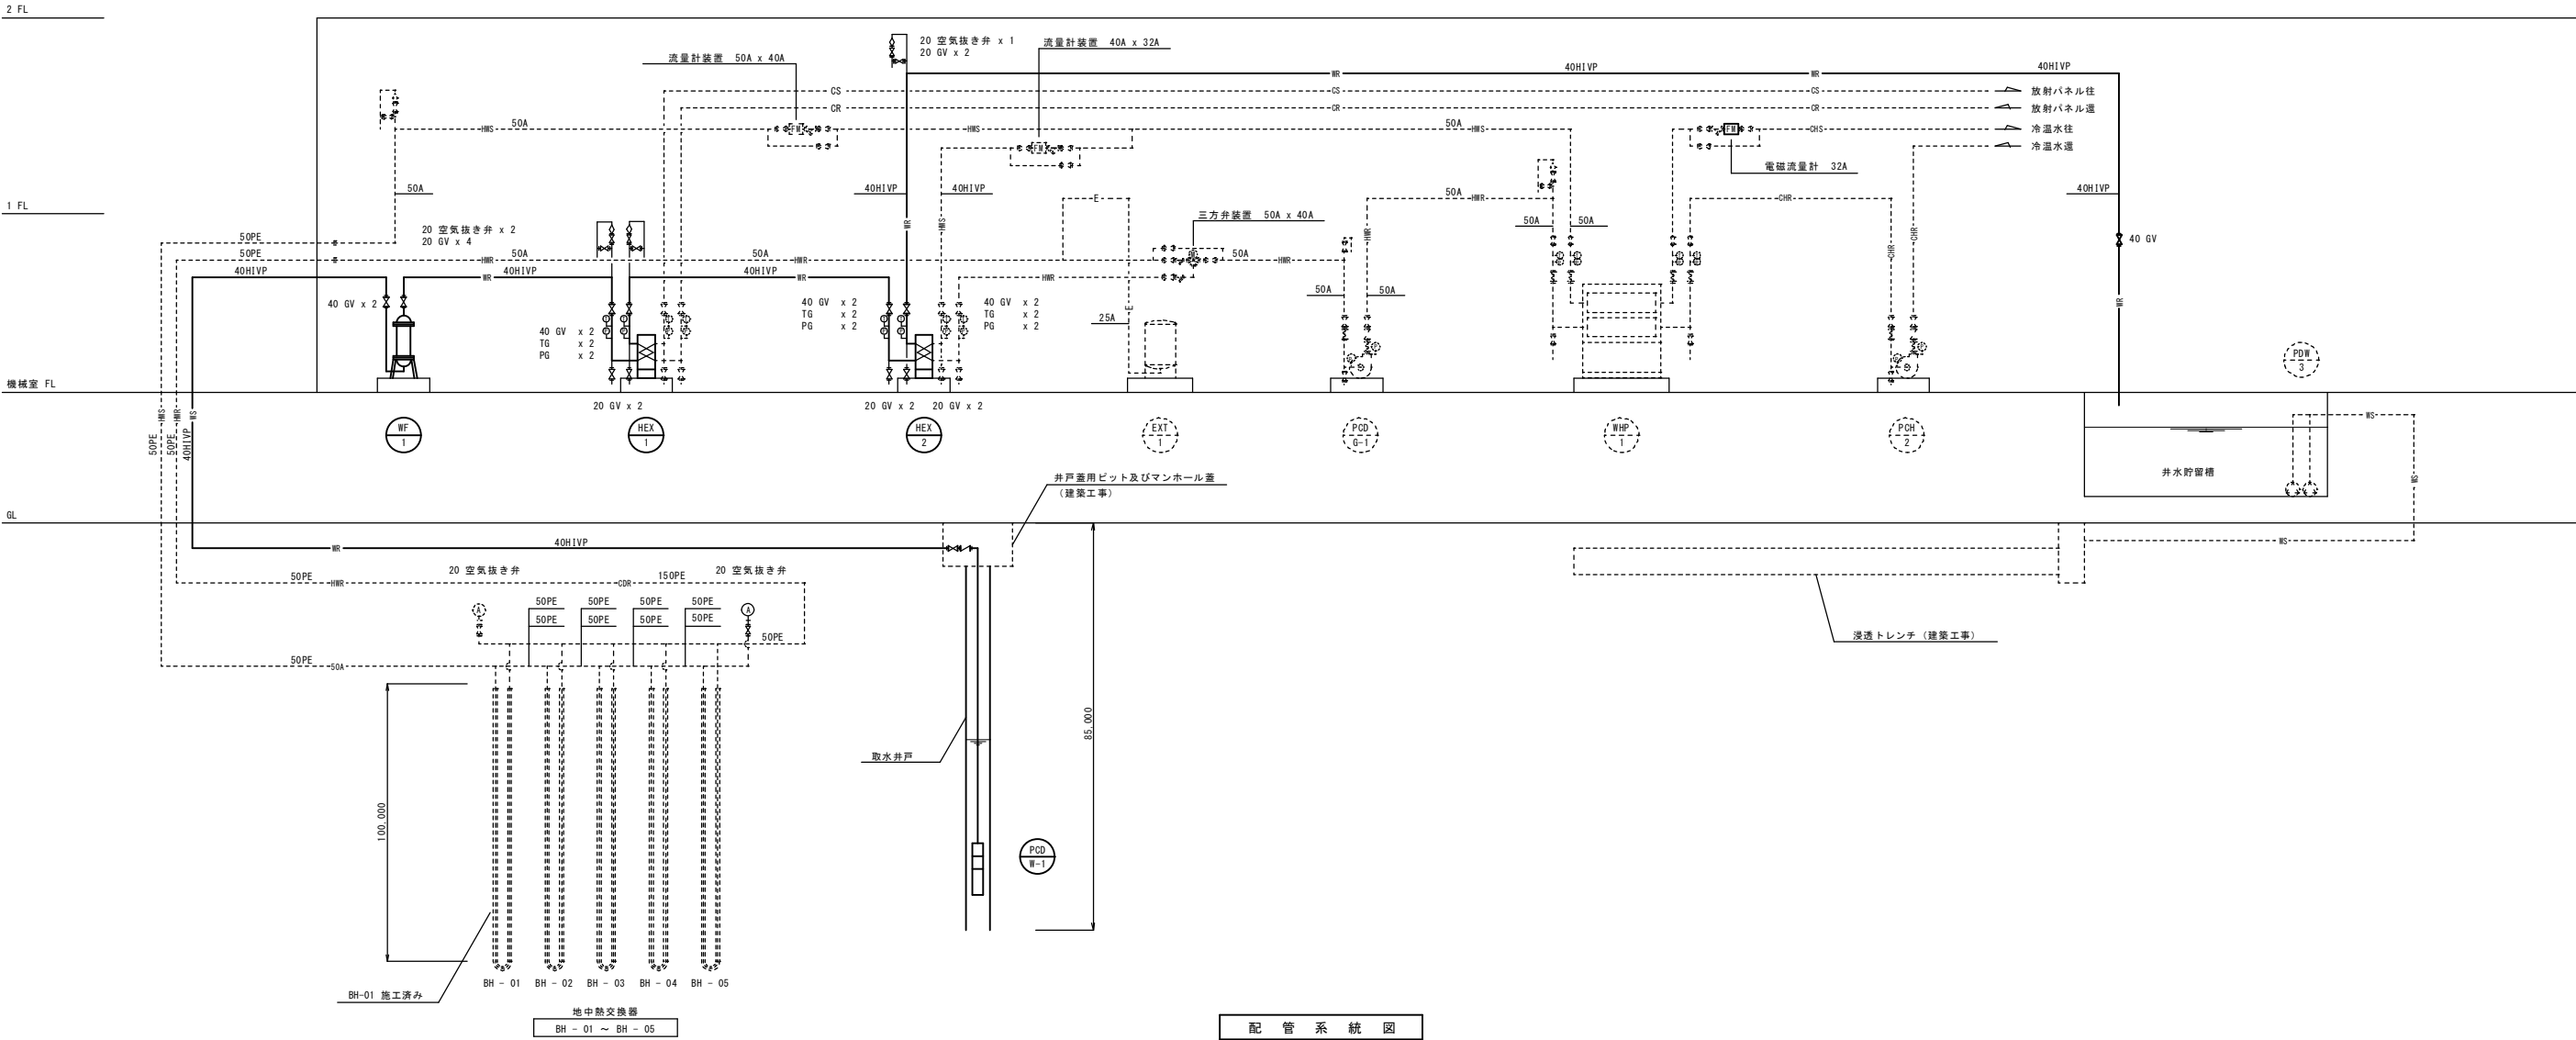

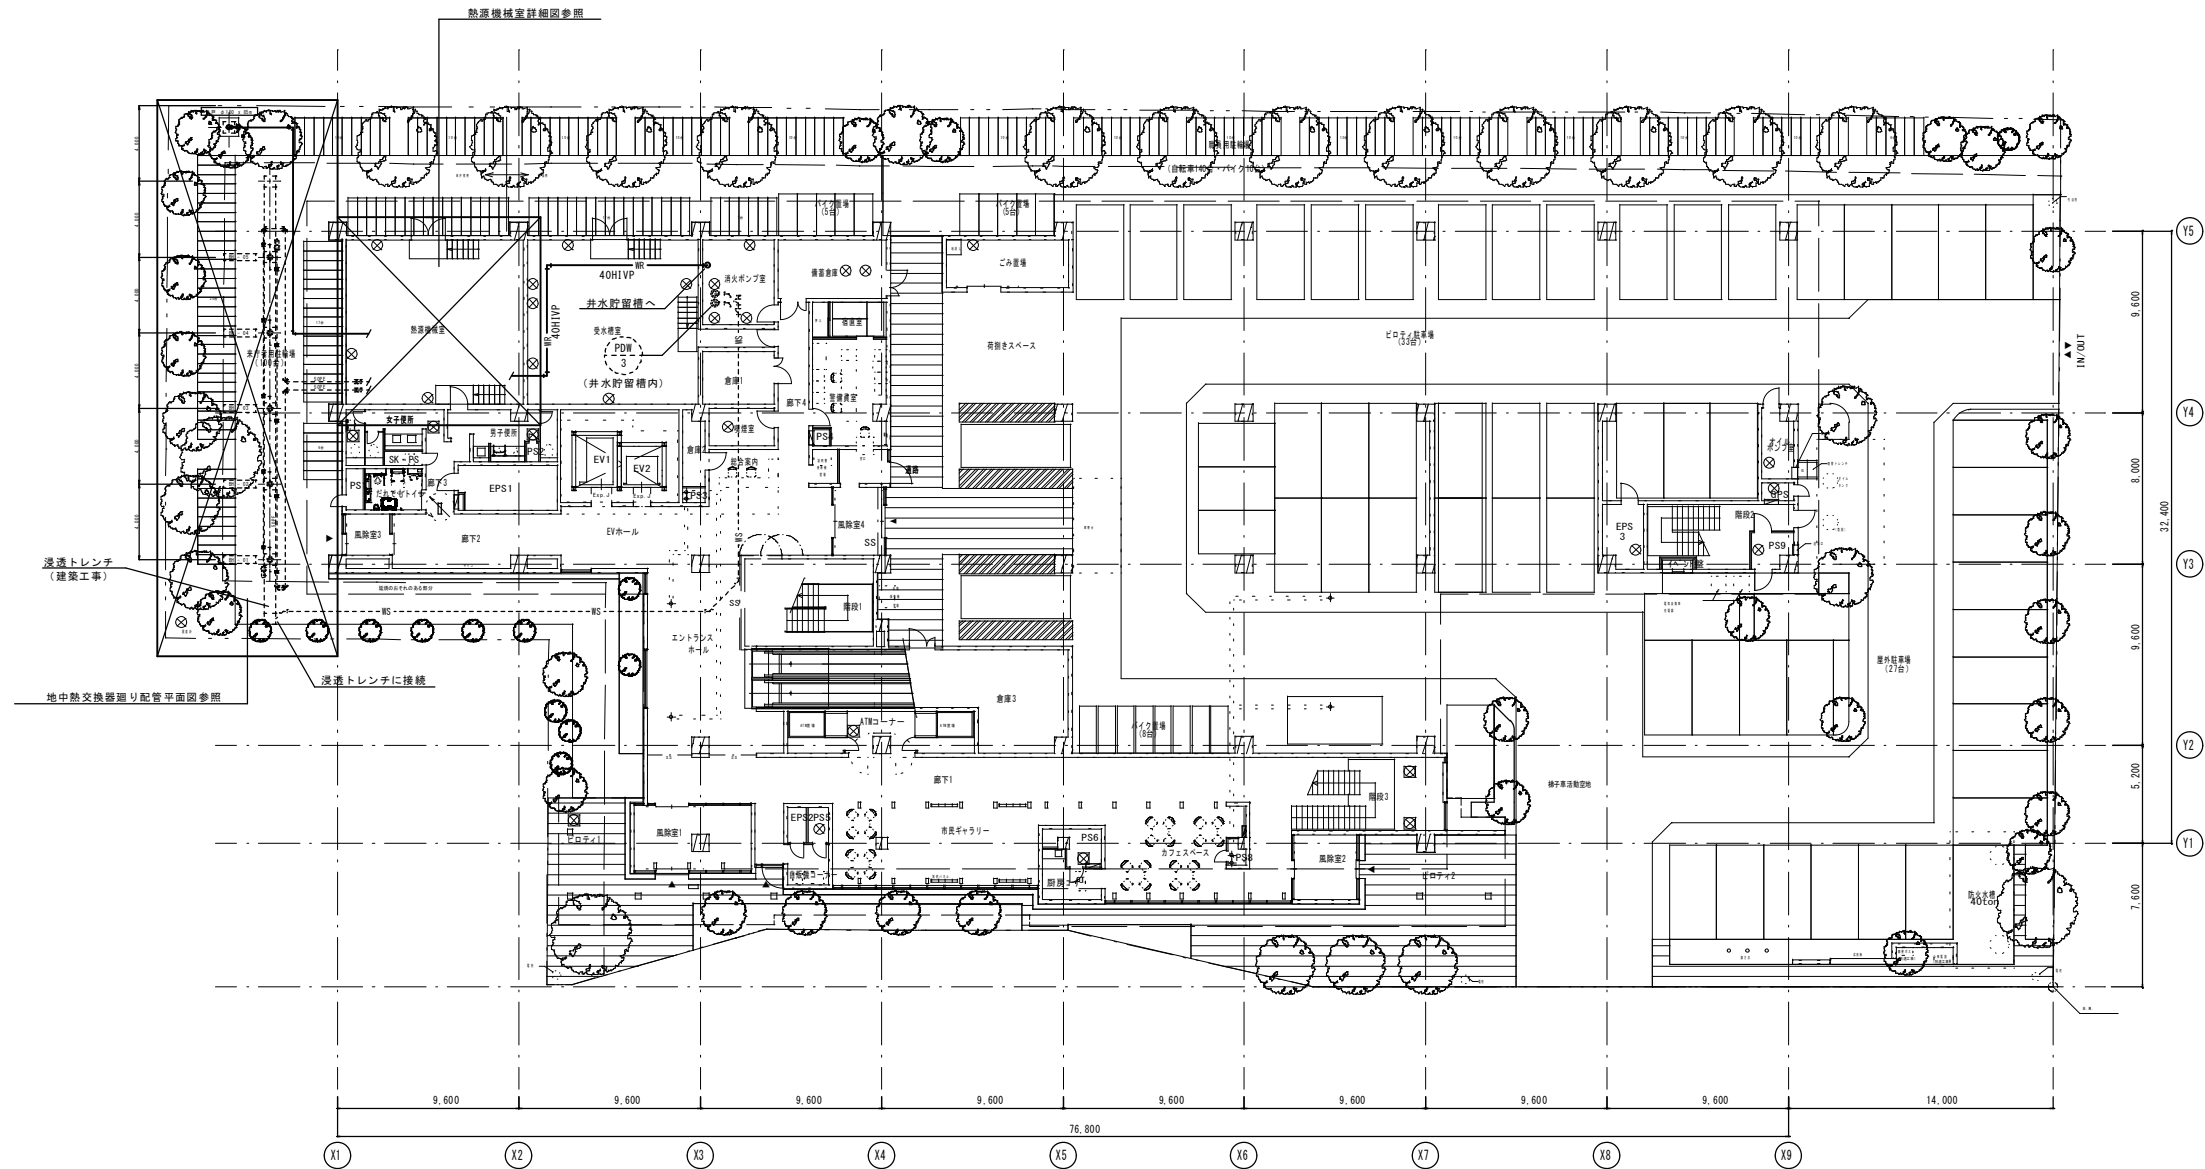

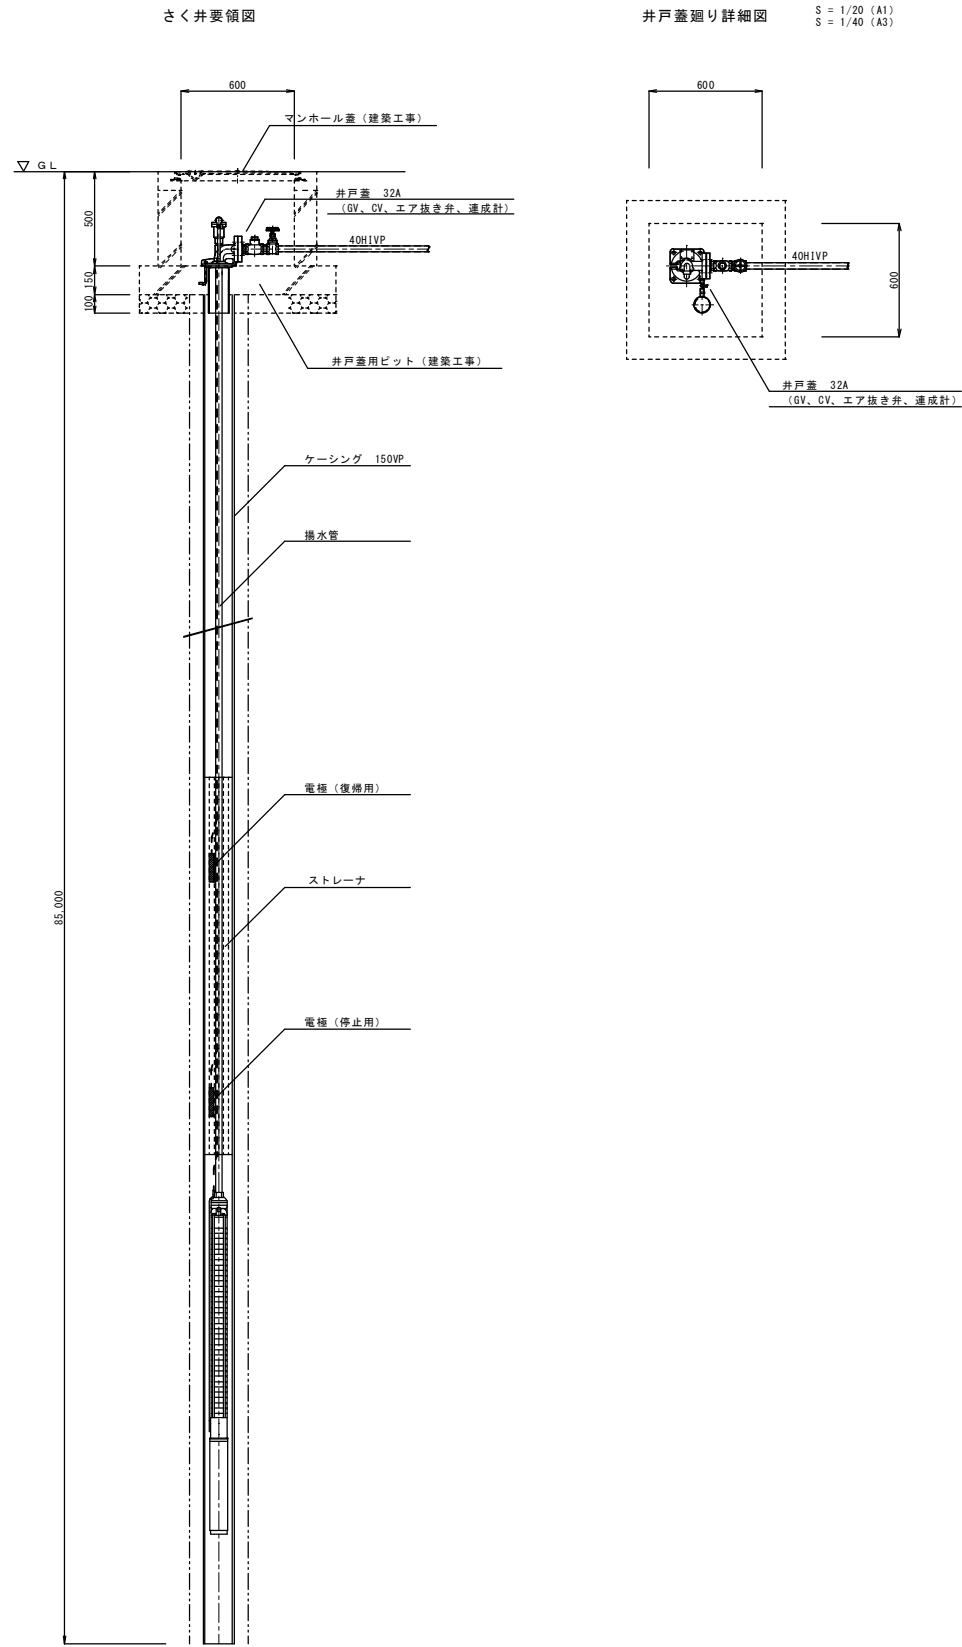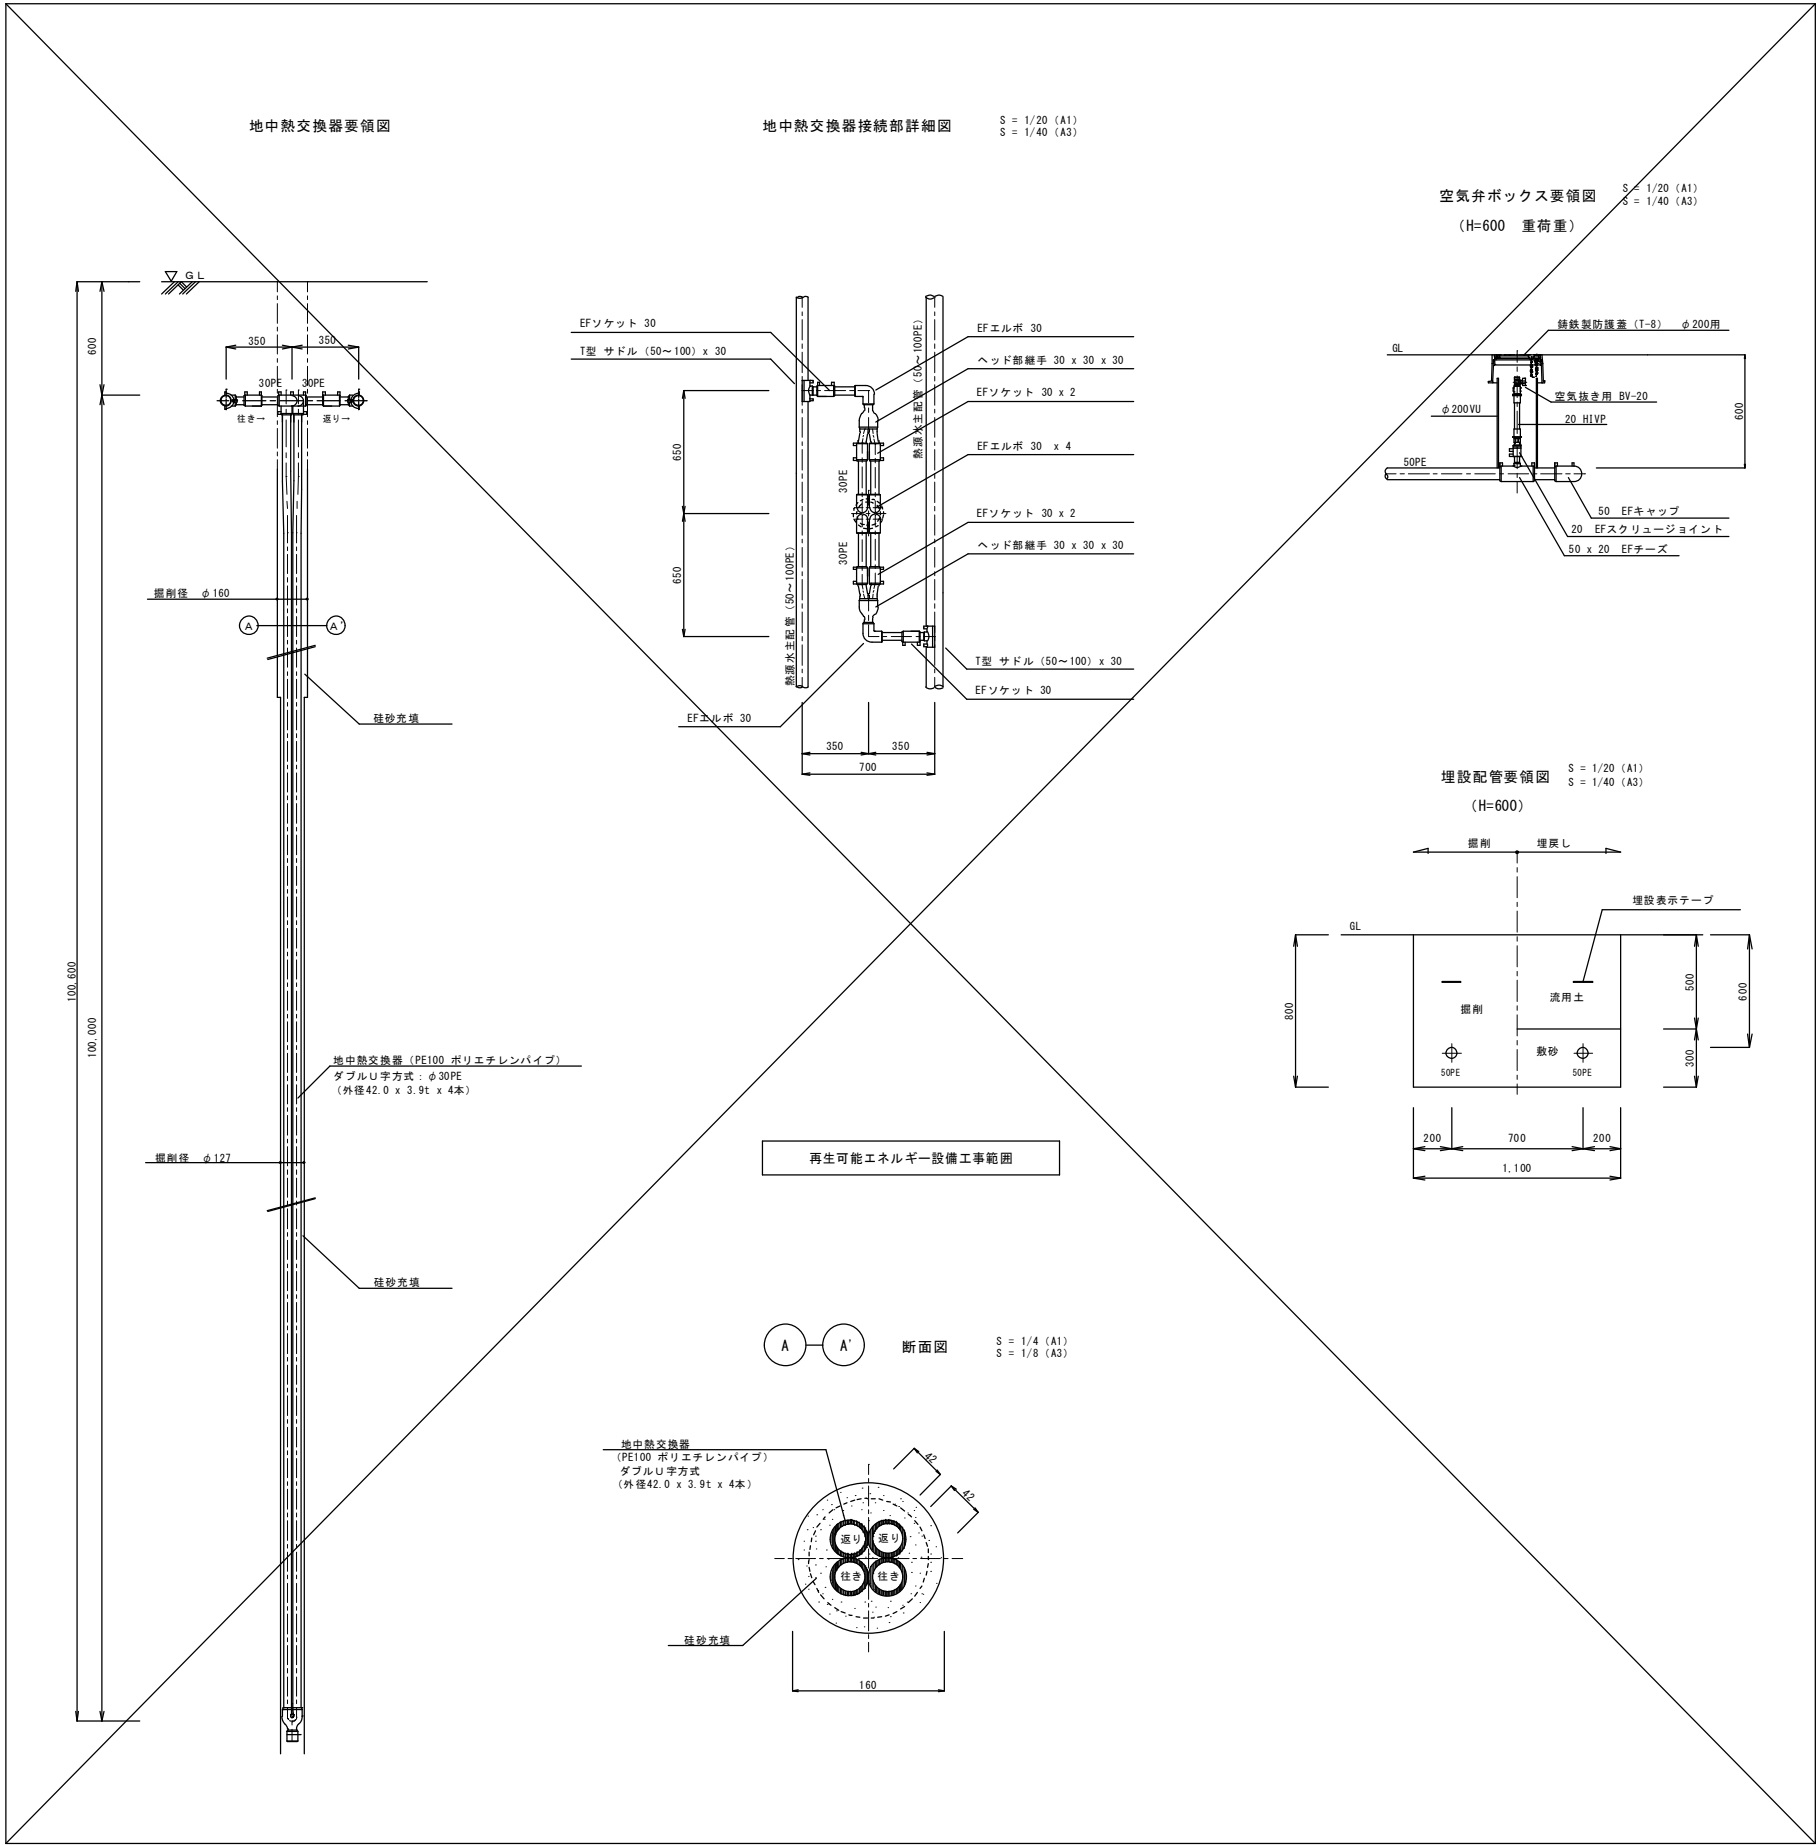

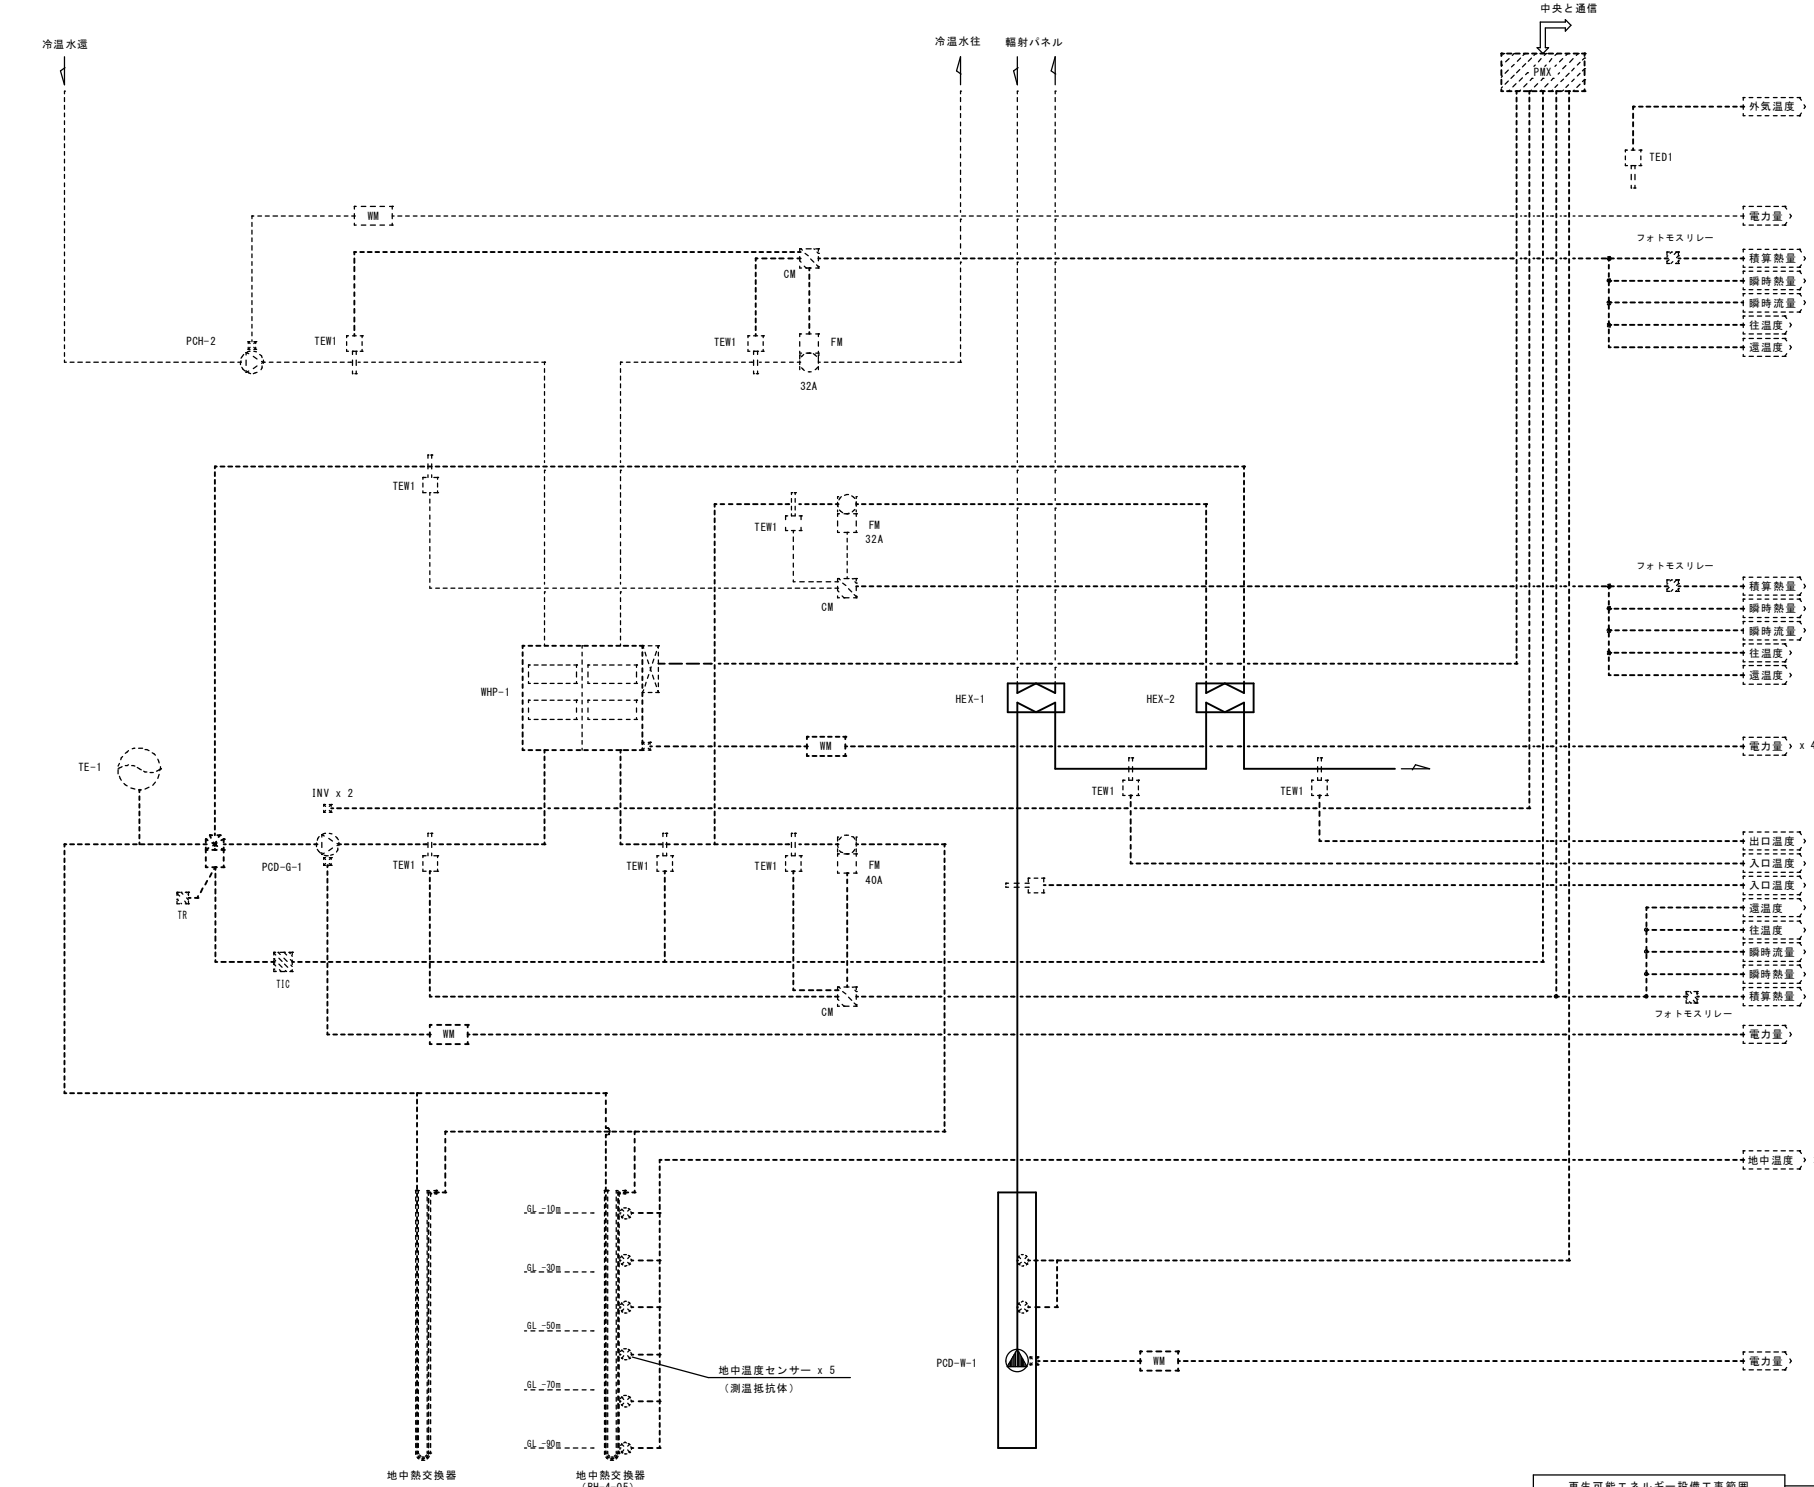

【制御項目】


- 熱源水ポンプ流量制御
1) 冷房/暖房モードにより、熱源水ポンプのインバータ制御（2段階）を行う。
- 熱源水配管系統三方弁制御
1) 熱源水温度により井水利用による混合制御を行う。
- さく井ポンプ制御
1) 冷房時は中央からの指令によりさく井ポンプ（PCD-W-1）を発停（輻射パネル系統と連動）
2) 暖房時及び輻射パネル系統停止時は地中熱ヒートポンプ（WHP-1）熱源水出口温度によりさく井ポンプ（PCD-W-1）を発停
3) 地下水位低下時にさく井ポンプの運転を停止する。
4) 復帰水位に回復時にさく井ポンプの運転を再開する。

計測ポイント表

	項目	発停	状態	警報	計測	計量	備考
WHP-1	地中熱ヒートポンプ	2		2			
	電力量					2	
	冷温水出入口温度				2		
	冷温水積算熱量					1	
	冷温水瞬間熱量				1		
	冷温水瞬間流量				1		
PCD-G-1-1	熱源水出口温度				2		
	熱源水積算熱量					1	
	熱源水瞬間熱量				1		
	熱源水瞬間流量				1		
	熱源水出口温度				2		
	熱源水積算熱量					1	
PCD-W-1-1	熱源水ポンプ	1		1			
	電力量					1	
PCD-W-1-1	さく井ポンプ	1		1			
	電力量					1	
PMD-3	井水排水ポンプ	1		1			
	電力量					1	
HEX-1	一次側井水出入口温度				1		
	二次側井水出入口温度				2		
HEX-2	一次側井水出入口温度				2		
	二次側井水出入口温度				2		
	井水積算熱量				1	1	
	井水瞬間熱量				1		
	井水瞬間流量				1		
	井水瞬間流量				1		
その他	地中熱交換器内温度				5		
	外気温度				1		

中央への出力端子を設置
(警報は一括)

単線結線図

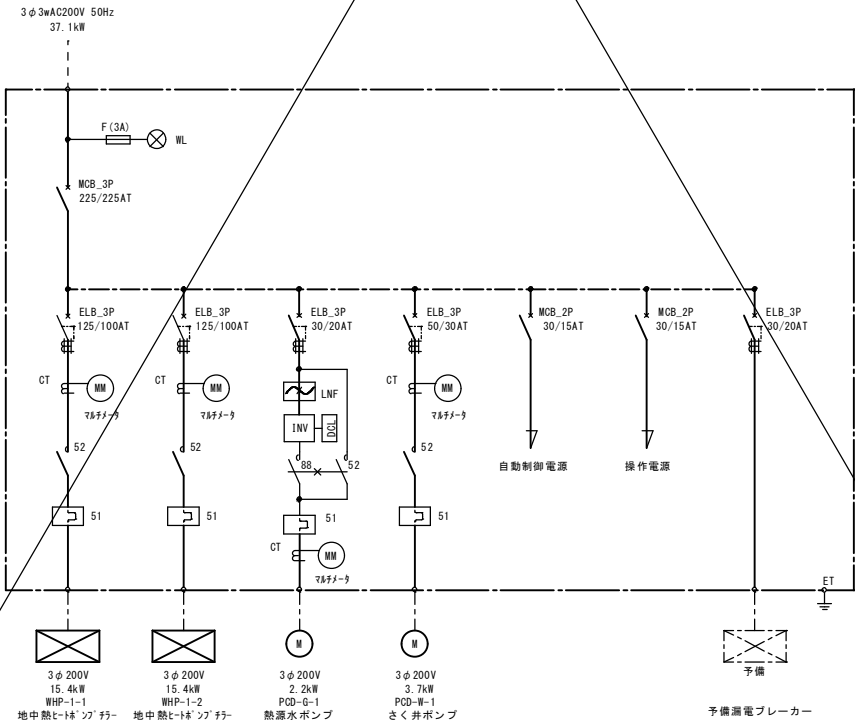

システム図

自動制御機器表

記号	名称	機器名称	仕様概要	備考
TEW1	温度検出電	TY7830B	配管挿入型 抵抗値出力 (Pt100Ω)	配管用
TED1	温度検出器	TY7830	配管挿入型 抵抗値出力 (Pt100Ω)	外気用
FM	電磁流量計	MCB10A (40A x 1, 32A x 2)	電流・パルス出力 電源DC24V	
CM	熱量演算器	WTY8006A	パルス・電流出力	

バルブ仕様表

系統名	流体	流量	PI	ΔP	CV	口径A	備考
HEX-2 熱交換器二次側熱温水 制御弁	W2	150 L/min		30kPa	19.0	40	



日本設計

竣工図	16.02.16	竣工図	16.02.16
確認図	16.02.12	確認図	16.02.12
製図	16.02.05	製図	16.02.05

訂正		特記	

設計	1級建築士登録 第324724号	松本隆志
法適合確認	設備設計1級建築士交付番号第1417号	竹部友久
意見	第 号	
	第 号	

桶川市新庁舎建設工事

図面名称	地中熱利用設備 自動制御システム図
縮尺	NO SCAL


図面番号	4606
区分	機械設備図


衛生機器表	
給 水 設 備				排 水 設 備	
<table><tr><td colspan="2">TW-1</td><td colspan="2">受 水 槽</td></tr><tr><td>型 式</td><td>FRP製複合板パネル型(屋内仕様)</td><td></td><td></td></tr><tr><td>有 効 容 量</td><td>4.7m³</td><td></td><td></td></tr><tr><td>寸 法</td><td>2.0×2.0×2.0H</td><td></td><td></td></tr><tr><td>付 属 品</td><td>中仕切り付 点検用マンホール 600φ×2 (二重蓋鍵付) 内、外はしご (SUS製) 各2個 電極棒取付座 (SP, 3P) , 防波筒 各2個 液面レベル制御付(手動切替) 通気口 (防虫網付) 各2個 緊急遮断弁 65A×2 (感震器、制御盤配管配線共) 給水栓用接続口 20A×2 各配管取付口 その他標準付属品一式 チャネル平架台 (溶融亜鉛メッキ)</td><td></td><td></td></tr><tr><td>架 礎</td><td>コンクリート基礎、建築工事</td><td></td><td></td></tr><tr><td>耐 震 強 度</td><td>1.5G (新耐震基準)</td><td></td><td></td></tr><tr><td>備 考</td><td>ボルトナット、アンカーボルトはSUS製</td><td></td><td></td></tr><tr><td>設 置 場 所</td><td>1階 受水槽室</td><td></td><td></td></tr><tr><td>台 数</td><td>1基</td><td></td><td></td></tr></table>				TW-1		受 水 槽		型 式	FRP製複合板パネル型(屋内仕様)			有 効 容 量	4.7m ³			寸 法	2.0×2.0×2.0H			付 属 品	中仕切り付 点検用マンホール 600φ×2 (二重蓋鍵付) 内、外はしご (SUS製) 各2個 電極棒取付座 (SP, 3P) , 防波筒 各2個 液面レベル制御付(手動切替) 通気口 (防虫網付) 各2個 緊急遮断弁 65A×2 (感震器、制御盤配管配線共) 給水栓用接続口 20A×2 各配管取付口 その他標準付属品一式 チャネル平架台 (溶融亜鉛メッキ)			架 礎	コンクリート基礎、建築工事			耐 震 強 度	1.5G (新耐震基準)			備 考	ボルトナット、アンカーボルトはSUS製			設 置 場 所	1階 受水槽室			台 数	1基			<table><tr><td colspan="2">PU-3</td><td colspan="2">加温用受水槽付加圧給水ポンプユニット</td></tr><tr><td>受 水 槽 型 式</td><td>FRP製板パネル型(屋内仕様)</td><td></td><td></td></tr><tr><td>有 効 容 量</td><td>1.1m³</td><td></td><td></td></tr><tr><td>寸 法</td><td>2.0×2.0×1.5H</td><td></td><td></td></tr><tr><td>ポン プ 型 式</td><td>SUS製 推定末端圧力一定給水ユニット</td><td></td><td></td></tr><tr><td>運 転 方 式</td><td>自動単独交互運転 (ポンプ2台) インバーター制御</td><td></td><td></td></tr><tr><td>吐 出 口 径</td><td>25φ×25φ</td><td></td><td></td></tr><tr><td>ユニット給水量</td><td>40L/min</td><td></td><td></td></tr><tr><td>揚 程</td><td>400KPa</td><td></td><td></td></tr><tr><td>動 力</td><td>3φ×200V×1.1kW×2</td><td></td><td></td></tr><tr><td>基 礎</td><td>防振基礎 (スプリング防振架台)</td><td></td><td></td></tr><tr><td>耐 震 強 度</td><td>1.5G (新耐震基準)</td><td></td><td></td></tr><tr><td>備 考</td><td>日本協証製品 漏水検知器付 ACリアクトル付</td><td></td><td></td></tr><tr><td>付 属 品</td><td>ボルトナット、アンカーボルトはSUS製 制御盤、圧力タンク、減圧式逆流防止器 赤水対策品</td><td></td><td></td></tr><tr><td>設 置 場 所</td><td>1階 受水槽室</td><td></td><td></td></tr><tr><td>台 数</td><td>1基</td><td></td><td></td></tr></table>				PU-3		加温用受水槽付加圧給水ポンプユニット		受 水 槽 型 式	FRP製板パネル型(屋内仕様)			有 効 容 量	1.1m ³			寸 法	2.0×2.0×1.5H			ポン プ 型 式	SUS製 推定末端圧力一定給水ユニット			運 転 方 式	自動単独交互運転 (ポンプ2台) インバーター制御			吐 出 口 径	25φ×25φ			ユニット給水量	40L/min			揚 程	400KPa			動 力	3φ×200V×1.1kW×2			基 礎	防振基礎 (スプリング防振架台)			耐 震 強 度	1.5G (新耐震基準)			備 考	日本協証製品 漏水検知器付 ACリアクトル付			付 属 品	ボルトナット、アンカーボルトはSUS製 制御盤、圧力タンク、減圧式逆流防止器 赤水対策品			設 置 場 所	1階 受水槽室			台 数	1基			<table><tr><td colspan="2">PDW-1</td><td colspan="2">汚水ポンプ</td></tr><tr><td>型 式</td><td>水中汚物用ブレードレスポンプ</td><td></td><td></td></tr><tr><td>運 転 方 式</td><td>自動交互並列運転 非常時同時運転</td><td></td><td></td></tr><tr><td>口 径</td><td>65A 1時間放流</td><td></td><td></td></tr><tr><td>吐 出 量</td><td>350L/min</td><td></td><td></td></tr><tr><td>揚 程</td><td>100KPa</td><td></td><td></td></tr><tr><td>動 力</td><td>3φ×200V×1.5kW×2</td><td></td><td></td></tr><tr><td>起 動 装 置</td><td>直入方式</td><td></td><td></td></tr><tr><td>付 属 品</td><td>標準付属品一式 水中ケーブル20m フロートスイッチ 4個</td><td></td><td></td></tr><tr><td>備 考</td><td>制御盤 非常電源対応</td><td></td><td></td></tr><tr><td>設 置 場 所</td><td>汚水槽</td><td></td><td></td></tr><tr><td>台 数</td><td>1組 (2台)</td><td></td><td></td></tr></table>				PDW-1		汚水ポンプ		型 式	水中汚物用ブレードレスポンプ			運 転 方 式	自動交互並列運転 非常時同時運転			口 径	65A 1時間放流			吐 出 量	350L/min			揚 程	100KPa			動 力	3φ×200V×1.5kW×2			起 動 装 置	直入方式			付 属 品	標準付属品一式 水中ケーブル20m フロートスイッチ 4個			備 考	制御盤 非常電源対応			設 置 場 所	汚水槽			台 数	1組 (2台)			<table><tr><td colspan="2">PR-1</td><td colspan="2">雨水移送ポンプ</td></tr><tr><td>型 式</td><td>水中汚水ポンプ</td><td></td><td></td></tr><tr><td>運 転 方 式</td><td>自動交互運転</td><td></td><td></td></tr><tr><td>口 径</td><td>50A</td><td></td><td></td></tr><tr><td>吐 出 量</td><td>100L/min</td><td></td><td></td></tr><tr><td>揚 程</td><td>100KPa</td><td></td><td></td></tr><tr><td>動 力</td><td>3φ×200V×1.5kW×2</td><td></td><td></td></tr><tr><td>起 動 装 置</td><td>直入方式</td><td></td><td></td></tr><tr><td>付 属 品</td><td>標準付属品一式 水中ケーブル20m フロートスイッチ 4個</td><td></td><td></td></tr><tr><td>備 考</td><td>制御盤</td><td></td><td></td></tr><tr><td>設 置 場 所</td><td>雨水利用槽</td><td></td><td></td></tr><tr><td>台 数</td><td>1組 (2台)</td><td></td><td></td></tr></table>				PR-1		雨水移送ポンプ		型 式	水中汚水ポンプ			運 転 方 式	自動交互運転			口 径	50A			吐 出 量	100L/min			揚 程	100KPa			動 力	3φ×200V×1.5kW×2			起 動 装 置	直入方式			付 属 品	標準付属品一式 水中ケーブル20m フロートスイッチ 4個			備 考	制御盤			設 置 場 所	雨水利用槽			台 数	1組 (2台)			<table><tr><td colspan="2">PDW-2</td><td colspan="2">雑排水ポンプ</td></tr><tr><td>型 式</td><td>水中汚物用ブレードレスポンプ</td><td></td><td></td></tr><tr><td>運 転 方 式</td><td>自動交互並列運転 非常時同時運転</td><td></td><td></td></tr><tr><td>口 径</td><td>50A 1時間放流</td><td></td><td></td></tr><tr><td>吐 出 量</td><td>100L/min</td><td></td><td></td></tr><tr><td>揚 程</td><td>100KPa</td><td></td><td></td></tr><tr><td>動 力</td><td>3φ×200V×1.5kW×2</td><td></td><td></td></tr><tr><td>起 動 装 置</td><td>直入方式</td><td></td><td></td></tr><tr><td>付 属 品</td><td>標準付属品一式 水中ケーブル20m フロートスイッチ 4個</td><td></td><td></td></tr><tr><td>備 考</td><td>制御盤 非常電源対応</td><td></td><td></td></tr><tr><td>設 置 場 所</td><td>雑排水槽</td><td></td><td></td></tr><tr><td>台 数</td><td>1組 (2台)</td><td></td><td></td></tr></table>				PDW-2		雑排水ポンプ		型 式	水中汚物用ブレードレスポンプ			運 転 方 式	自動交互並列運転 非常時同時運転			口 径	50A 1時間放流			吐 出 量	100L/min			揚 程	100KPa			動 力	3φ×200V×1.5kW×2			起 動 装 置	直入方式			付 属 品	標準付属品一式 水中ケーブル20m フロートスイッチ 4個			備 考	制御盤 非常電源対応			設 置 場 所	雑排水槽			台 数	1組 (2台)			<table><tr><td colspan="2">PDU-1~4</td><td colspan="2">湧水ポンプ</td></tr><tr><td>型 式</td><td>水中汚水ポンプ</td><td></td><td></td></tr><tr><td>運 転 方 式</td><td>自動交互運転 非常時同時運転</td><td></td><td></td></tr><tr><td>口 径</td><td>50A</td><td></td><td></td></tr><tr><td>吐 出 量</td><td>100L/min</td><td></td><td></td></tr><tr><td>揚 程</td><td>100KPa</td><td></td><td></td></tr><tr><td>動 力</td><td>3φ×200V×1.5kW×2</td><td></td><td></td></tr><tr><td>起 動 装 置</td><td>直入方式</td><td></td><td></td></tr><tr><td>付 属 品</td><td>標準付属品一式 水中ケーブル20m フロートスイッチ 4個</td><td></td><td></td></tr><tr><td>備 考</td><td>制御盤 非常電源対応</td><td></td><td></td></tr><tr><td>設 置 場 所</td><td>湧水槽</td><td></td><td></td></tr><tr><td>台 数</td><td>4組 (8台)</td><td></td><td></td></tr></table>				PDU-1~4		湧水ポンプ		型 式	水中汚水ポンプ			運 転 方 式	自動交互運転 非常時同時運転			口 径	50A			吐 出 量	100L/min			揚 程	100KPa			動 力	3φ×200V×1.5kW×2			起 動 装 置	直入方式			付 属 品	標準付属品一式 水中ケーブル20m フロートスイッチ 4個			備 考	制御盤 非常電源対応			設 置 場 所	湧水槽			台 数	4組 (8台)			<table><tr><td colspan="2">PU-4</td><td colspan="2">井水移送ポンプ</td></tr><tr><td>型 式</td><td>水中汚水ポンプ</td><td></td><td></td></tr><tr><td>運 転 方 式</td><td>自動交互運転</td><td></td><td></td></tr><tr><td>口 径</td><td>50A</td><td></td><td></td></tr><tr><td>吐 出 量</td><td>90L/min</td><td></td><td></td></tr><tr><td>揚 程</td><td>100KPa</td><td></td><td></td></tr><tr><td>動 力</td><td>3φ×200V×1.5kW×2</td><td></td><td></td></tr><tr><td>起 動 装 置</td><td>直入方式</td><td></td><td></td></tr><tr><td>付 属 品</td><td>標準付属品一式 水中ケーブル20m フロートスイッチ 4個</td><td></td><td></td></tr><tr><td>備 考</td><td>制御盤</td><td></td><td></td></tr><tr><td>設 置 場 所</td><td>井水貯留槽</td><td></td><td></td></tr><tr><td>台 数</td><td>1組 (2台)</td><td></td><td></td></tr></table>				PU-4		井水移送ポンプ		型 式	水中汚水ポンプ			運 転 方 式	自動交互運転			口 径	50A			吐 出 量	90L/min			揚 程	100KPa			動 力	3φ×200V×1.5kW×2			起 動 装 置	直入方式			付 属 品	標準付属品一式 水中ケーブル20m フロートスイッチ 4個			備 考	制御盤			設 置 場 所	井水貯留槽			台 数	1組 (2台)			<table><tr><td colspan="2">PDW-3</td><td colspan="2">井水排水ポンプ</td></tr><tr><td>型 式</td><td>水中汚水ポンプ</td><td></td><td></td></tr><tr><td>運 転 方 式</td><td>自動交互運転</td><td></td><td></td></tr><tr><td>口 径</td><td>50A</td><td></td><td></td></tr><tr><td>吐 出 量</td><td>90L/min</td><td></td><td></td></tr><tr><td>揚 程</td><td>100KPa</td><td></td><td></td></tr><tr><td>動 力</td><td>3φ×200V×1.5kW×2</td><td></td><td></td></tr><tr><td>起 動 装 置</td><td>直入方式</td><td></td><td></td></tr><tr><td>付 属 品</td><td>標準付属品一式 水中ケーブル20m フロートスイッチ 4個</td><td></td><td></td></tr><tr><td>備 考</td><td>制御盤</td><td></td><td></td></tr><tr><td>設 置 場 所</td><td>井水貯留槽</td><td></td><td></td></tr><tr><td>台 数</td><td>1組 (2台)</td><td></td><td></td></tr></table>				PDW-3		井水排水ポンプ		型 式	水中汚水ポンプ			運 転 方 式	自動交互運転			口 径	50A			吐 出 量	90L/min			揚 程	100KPa			動 力	3φ×200V×1.5kW×2			起 動 装 置	直入方式			付 属 品	標準付属品一式 水中ケーブル20m フロートスイッチ 4個			備 考	制御盤			設 置 場 所	井水貯留槽			台 数	1組 (2台)			<table><tr><td colspan="2">WHE-1</td><td colspan="2">貯湯式電気湯沸器</td></tr><tr><td>型 式</td><td>床置型 ボイリング仕様</td><td></td><td></td></tr><tr><td>貯 湯 量</td><td>25L</td><td></td><td></td></tr><tr><td>動 力</td><td>1φ200V×2.0kW</td><td></td><td></td></tr><tr><td>付 属 品</td><td>ワイヤータイマ、オーバーフロー金物、 外部警報端子付 (故障表示用) , 標準付属品一式</td><td></td><td></td></tr><tr><td>備 考</td><td>自動給排水機能付き</td><td></td><td></td></tr><tr><td>設 置 場 所</td><td>2~5F 湯沸室1.2 x 7</td><td></td><td></td></tr><tr><td>台 数</td><td>7台</td><td></td><td></td></tr></table>				WHE-1		貯湯式電気湯沸器		型 式	床置型 ボイリング仕様			貯 湯 量	25L			動 力	1φ200V×2.0kW			付 属 品	ワイヤータイマ、オーバーフロー金物、 外部警報端子付 (故障表示用) , 標準付属品一式			備 考	自動給排水機能付き			設 置 場 所	2~5F 湯沸室1.2 x 7			台 数	7台			<table><tr><td colspan="2">WHE-2</td><td colspan="2">貯湯式電気湯沸器</td></tr><tr><td>型 式</td><td>床置型 ボイリング仕様</td><td></td><td></td></tr><tr><td>貯 湯 量</td><td>12L</td><td></td><td></td></tr><tr><td>動 力</td><td>1φ200V×1.5kW</td><td></td><td></td></tr><tr><td>付 属 品</td><td>ワイヤータイマ、オーバーフロー金物、 外部警報端子付 (故障表示用) , 標準付属品一式</td><td></td><td></td></tr><tr><td>備 考</td><td>自動給排水機能付き</td><td></td><td></td></tr><tr><td>設 置 場 所</td><td>4F職員食事室</td><td></td><td></td></tr><tr><td>台 数</td><td>1台</td><td></td><td></td></tr></table>				WHE-2		貯湯式電気湯沸器		型 式	床置型 ボイリング仕様			貯 湯 量	12L			動 力	1φ200V×1.5kW			付 属 品	ワイヤータイマ、オーバーフロー金物、 外部警報端子付 (故障表示用) , 標準付属品一式			備 考	自動給排水機能付き			設 置 場 所	4F職員食事室			台 数	1台			<table><tr><td colspan="2">WHE-3</td><td colspan="2">瞬間式電気湯沸器</td></tr><tr><td>型 式</td><td>壁掛型 ボイリング仕様</td><td></td><td></td></tr><tr><td>貯 湯 量</td><td>17.2号相当</td><td></td><td></td></tr><tr><td>動 力</td><td>3φ200V×30.0kW</td><td></td><td></td></tr><tr><td>付 属 品</td><td>オーバーフロー金物、 外部警報端子付 (故障表示用) , 標準付属品一式</td><td></td><td></td></tr><tr><td>設 置 場 所</td><td>2F男子、女子更衣室×1 1Fカフェスペース x 1</td><td></td><td></td></tr><tr><td>台 数</td><td>2台</td><td></td><td></td></tr></table>				WHE-3		瞬間式電気湯沸器		型 式	壁掛型 ボイリング仕様			貯 湯 量	17.2号相当			動 力	3φ200V×30.0kW			付 属 品	オーバーフロー金物、 外部警報端子付 (故障表示用) , 標準付属品一式			設 置 場 所	2F男子、女子更衣室×1 1Fカフェスペース x 1			台 数	2台			<table><tr><td colspan="2">FB-1</td><td colspan="2">屋内消火栓箱</td></tr><tr><td>型 式</td><td>火報併設型広範囲型2号消火栓屋内消火栓箱 ・埋込形・消火器BOX併設型</td><td></td><td></td></tr><tr><td>寸 法</td><td>750W×200D×1.400H (参考)</td><td></td><td></td></tr><tr><td>材 質</td><td>鋼板製</td><td></td><td></td></tr><tr><td>個 数</td><td>16組</td><td></td><td></td></tr><tr><td>設 置 場 所</td><td>各階共用部</td><td></td><td></td></tr><tr><td>特 記</td><td>扉は建築工事</td><td></td><td></td></tr></table>				FB-1		屋内消火栓箱		型 式	火報併設型広範囲型2号消火栓屋内消火栓箱 ・埋込形・消火器BOX併設型			寸 法	750W×200D×1.400H (参考)			材 質	鋼板製			個 数	16組			設 置 場 所	各階共用部			特 記	扉は建築工事			<table><tr><td colspan="2">FB-2</td><td colspan="2">連結送水口併設型 屋内消火栓箱</td></tr><tr><td>型 式</td><td>火報併設型広範囲型2号消火栓屋内消火栓箱 ・連結送水口併設・埋込形</td><td></td><td></td></tr><tr><td>寸 法</td><td>1200W×200D×1.400H (参考)</td><td></td><td></td></tr><tr><td>材 質</td><td>鋼板製</td><td></td><td></td></tr><tr><td>個 数</td><td>1組</td><td></td><td></td></tr><tr><td>設 置 場 所</td><td>5階</td><td></td><td></td></tr><tr><td>特 記</td><td>扉は建築工事</td><td></td><td></td></tr></table>				FB-2		連結送水口併設型 屋内消火栓箱		型 式	火報併設型広範囲型2号消火栓屋内消火栓箱 ・連結送水口併設・埋込形			寸 法	1200W×200D×1.400H (参考)			材 質	鋼板製			個 数	1組			設 置 場 所	5階			特 記	扉は建築工事			<table><tr><td colspan="2">FB-3</td><td colspan="2">連結送水口併設型 屋内消火栓箱</td></tr><tr><td>型 式</td><td>火報併設型広範囲型2号消火栓屋内消火栓箱 ・連結送水口併設・埋込形・消火器BOX併設型</td><td></td><td></td></tr><tr><td>寸 法</td><td>1200W×200D×1.400H (参考)</td><td></td><td></td></tr><tr><td>材 質</td><td>鋼板製</td><td></td><td></td></tr><tr><td>個 数</td><td>3組</td><td></td><td></td></tr><tr><td>設 置 場 所</td><td>3~5階</td><td></td><td></td></tr><tr><td>特 記</td><td>扉は建築工事</td><td></td><td></td></tr></table>				FB-3		連結送水口併設型 屋内消火栓箱		型 式	火報併設型広範囲型2号消火栓屋内消火栓箱 ・連結送水口併設・埋込形・消火器BOX併設型			寸 法	1200W×200D×1.400H (参考)			材 質	鋼板製			個 数	3組			設 置 場 所	3~5階			特 記	扉は建築工事			<table><tr><td colspan="2">FB-4</td><td colspan="2">放水口格納箱</td></tr><tr><td>型 式</td><td>放水口格納箱 埋込型 消火器BOX併設型</td><td></td><td></td></tr><tr><td>寸 法</td><td>750W×200D×1.400H (参考)</td><td></td><td></td></tr><tr><td>材 質</td><td>鋼板製</td><td></td><td></td></tr><tr><td>個 数</td><td>2組</td><td></td><td></td></tr><tr><td>設 置 場 所</td><td>3~4階</td><td></td><td></td></tr><tr><td>特 記</td><td>扉は建築工事</td><td></td><td></td></tr></table>				FB-4		放水口格納箱		型 式	放水口格納箱 埋込型 消火器BOX併設型			寸 法	750W×200D×1.400H (参考)			材 質	鋼板製			個 数	2組			設 置 場 所	3~4階			特 記	扉は建築工事			<table><tr><td colspan="2">SF-1</td><td colspan="2">消火器 (備品)</td></tr><tr><td>型 式</td><td>ABC粉末消火器</td><td></td><td></td></tr><tr><td>薬 剤</td><td>量 3.0kg</td><td></td><td></td></tr><tr><td>個 数</td><td></td><td></td><td></td></tr><tr><td>設 置 場 所</td><td>1F~5F</td><td></td><td></td></tr><tr><td>特 記</td><td>枠隠蔽意匠型</td><td></td><td></td></tr></table>				SF-1		消火器 (備品)		型 式	ABC粉末消火器			薬 剤	量 3.0kg			個 数				設 置 場 所	1F~5F			特 記	枠隠蔽意匠型			<table><tr><td colspan="2">SF-2</td><td colspan="2">移動式粉末消火器</td></tr><tr><td>型 式</td><td>ABC粉末消火器</td><td></td><td></td></tr><tr><td>薬 剤</td><td>量 33kg</td><td></td><td></td></tr><tr><td>個 数</td><td>4</td><td></td><td></td></tr><tr><td>設 置 場 所</td><td>1階 駐車場</td><td></td><td></td></tr><tr><td>特 記</td><td></td><td></td><td></td></tr></table>				SF-2		移動式粉末消火器		型 式	ABC粉末消火器			薬 剤	量 33kg			個 数	4			設 置 場 所	1階 駐車場			特 記			

台 数	1基	
PDW-1		汚水ポンプ	
型 式	水中汚物用ブレードレスポンプ	
運 転 方 式	自動交互並列運転 非常時同時運転	
口 径	65A 1時間放流	
吐 出 量	350L/min	
揚 程	100KPa	
動 力	3φ×200V×1.5kW×2	
起 動 装 置	直入方式	
付 属 品	標準付属品一式 水中ケーブル20m フロートスイッチ 4個	
備 考	制御盤 非常電源対応	
設 置 場 所	汚水槽	
台 数	1組 (2台)	
PR-1		雨水移送ポンプ	
型 式	水中汚水ポンプ	
運 転 方 式	自動交互運転	
口 径	50A	
吐 出 量	100L/min	
揚 程	100KPa	
動 力	3φ×200V×1.5kW×2	
起 動 装 置	直入方式	
付 属 品	標準付属品一式 水中ケーブル20m フロートスイッチ 4個	
備 考	制御盤	
設 置 場 所	雨水利用槽	
台 数	1組 (2台)	
PDW-2		雑排水ポンプ	
型 式	水中汚物用ブレードレスポンプ	
運 転 方 式	自動交互並列運転 非常時同時運転	
口 径	50A 1時間放流	
吐 出 量	100L/min	
揚 程	100KPa	
動 力	3φ×200V×1.5kW×2	
起 動 装 置	直入方式	
付 属 品	標準付属品一式 水中ケーブル20m フロートスイッチ 4個	
備 考	制御盤 非常電源対応	
設 置 場 所	雑排水槽	
台 数	1組 (2台)	
PDU-1~4		湧水ポンプ	
型 式	水中汚水ポンプ	
運 転 方 式	自動交互運転 非常時同時運転	
口 径	50A	
吐 出 量	100L/min	
揚 程	100KPa	
動 力	3φ×200V×1.5kW×2	
起 動 装 置	直入方式	
付 属 品	標準付属品一式 水中ケーブル20m フロートスイッチ 4個	
備 考	制御盤 非常電源対応	
設 置 場 所	湧水槽	
台 数	4組 (8台)	
PU-4		井水移送ポンプ	
型 式	水中汚水ポンプ	
運 転 方 式	自動交互運転	
口 径	50A	
吐 出 量	90L/min	
揚 程	100KPa	
動 力	3φ×200V×1.5kW×2	
起 動 装 置	直入方式	
付 属 品	標準付属品一式 水中ケーブル20m フロートスイッチ 4個	
備 考	制御盤	
設 置 場 所	井水貯留槽	
台 数	1組 (2台)	
PDW-3		井水排水ポンプ	
型 式	水中汚水ポンプ	
運 転 方 式	自動交互運転	
口 径	50A	
吐 出 量	90L/min	
揚 程	100KPa	
動 力	3φ×200V×1.5kW×2	
起 動 装 置	直入方式	
付 属 品	標準付属品一式 水中ケーブル20m フロートスイッチ 4個	
備 考	制御盤	
設 置 場 所	井水貯留槽	
台 数	1組 (2台)	
WHE-1		貯湯式電気湯沸器	
型 式	床置型 ボイリング仕様	
貯 湯 量	25L	
動 力	1φ200V×2.0kW	
付 属 品	ワイヤータイマ、オーバーフロー金物、 外部警報端子付 (故障表示用) , 標準付属品一式	
備 考	自動給排水機能付き	
設 置 場 所	2~5F 湯沸室1.2 x 7	
台 数	7台	
WHE-2		貯湯式電気湯沸器	
型 式	床置型 ボイリング仕様	
貯 湯 量	12L	
動 力	1φ200V×1.5kW	
付 属 品	ワイヤータイマ、オーバーフロー金物、 外部警報端子付 (故障表示用) , 標準付属品一式	
備 考	自動給排水機能付き	
設 置 場 所	4F職員食事室	
台 数	1台	
WHE-3		瞬間式電気湯沸器	
型 式	壁掛型 ボイリング仕様	
貯 湯 量	17.2号相当	
動 力	3φ200V×30.0kW	
付 属 品	オーバーフロー金物、 外部警報端子付 (故障表示用) , 標準付属品一式	
設 置 場 所	2F男子、女子更衣室×1 1Fカフェスペース x 1	
台 数	2台	
FB-1		屋内消火栓箱	
型 式	火報併設型広範囲型2号消火栓屋内消火栓箱 ・埋込形・消火器BOX併設型	
寸 法	750W×200D×1.400H (参考)	
材 質	鋼板製	
個 数	16組	
設 置 場 所	各階共用部	
特 記	扉は建築工事	
FB-2		連結送水口併設型 屋内消火栓箱	
型 式	火報併設型広範囲型2号消火栓屋内消火栓箱 ・連結送水口併設・埋込形	
寸 法	1200W×200D×1.400H (参考)	
材 質	鋼板製	
個 数	1組	
設 置 場 所	5階	
特 記	扉は建築工事	
FB-3		連結送水口併設型 屋内消火栓箱	
型 式	火報併設型広範囲型2号消火栓屋内消火栓箱 ・連結送水口併設・埋込形・消火器BOX併設型	
寸 法	1200W×200D×1.400H (参考)	
材 質	鋼板製	
個 数	3組	
設 置 場 所	3~5階	
特 記	扉は建築工事	
FB-4		放水口格納箱	
型 式	放水口格納箱 埋込型 消火器BOX併設型	
寸 法	750W×200D×1.400H (参考)	
材 質	鋼板製	
個 数	2組	
設 置 場 所	3~4階	
特 記	扉は建築工事	
SF-1		消火器 (備品)	
型 式	ABC粉末消火器	
薬 剤	量 3.0kg	
個 数	
設 置 場 所	1F~5F	
特 記	枠隠蔽意匠型	
SF-2		移動式粉末消火器	
型 式	ABC粉末消火器	
薬 剤	量 33kg	
個 数	4	
設 置 場 所	1階 駐車場	
特 記	
特記事項		(1) 電源周波数は 50Hz とする。 (2) 防振装置の絶縁効率は 90% 以上とする。 (3) 機械基礎は建築工事とする。 (4) 三相誘導電動機はJIS C 4213 (IE3) トップランナーモーターとする。 (5) WR-1の制御盤内にはポンプインターロック用端子、タンク水位警報用端子、一括警報用端子を設ける。	


衛生器具表

[illegible]

特	(1) 小便器用の掃除用リモコン(マグネット)を付属とする。 (2) オストメイト対応流しユニットは、電気温水器(節電機能付き、1φ200V 600W)付きとする。 (3) 器具品番は参考とし、記載の仕様同等品以上とする。	(4) 衛生器具は全て参考型番+標準付属品一式とし、同等品以上とする。 (5) フラッシュバルブは中水仕様とする。
---	--	---

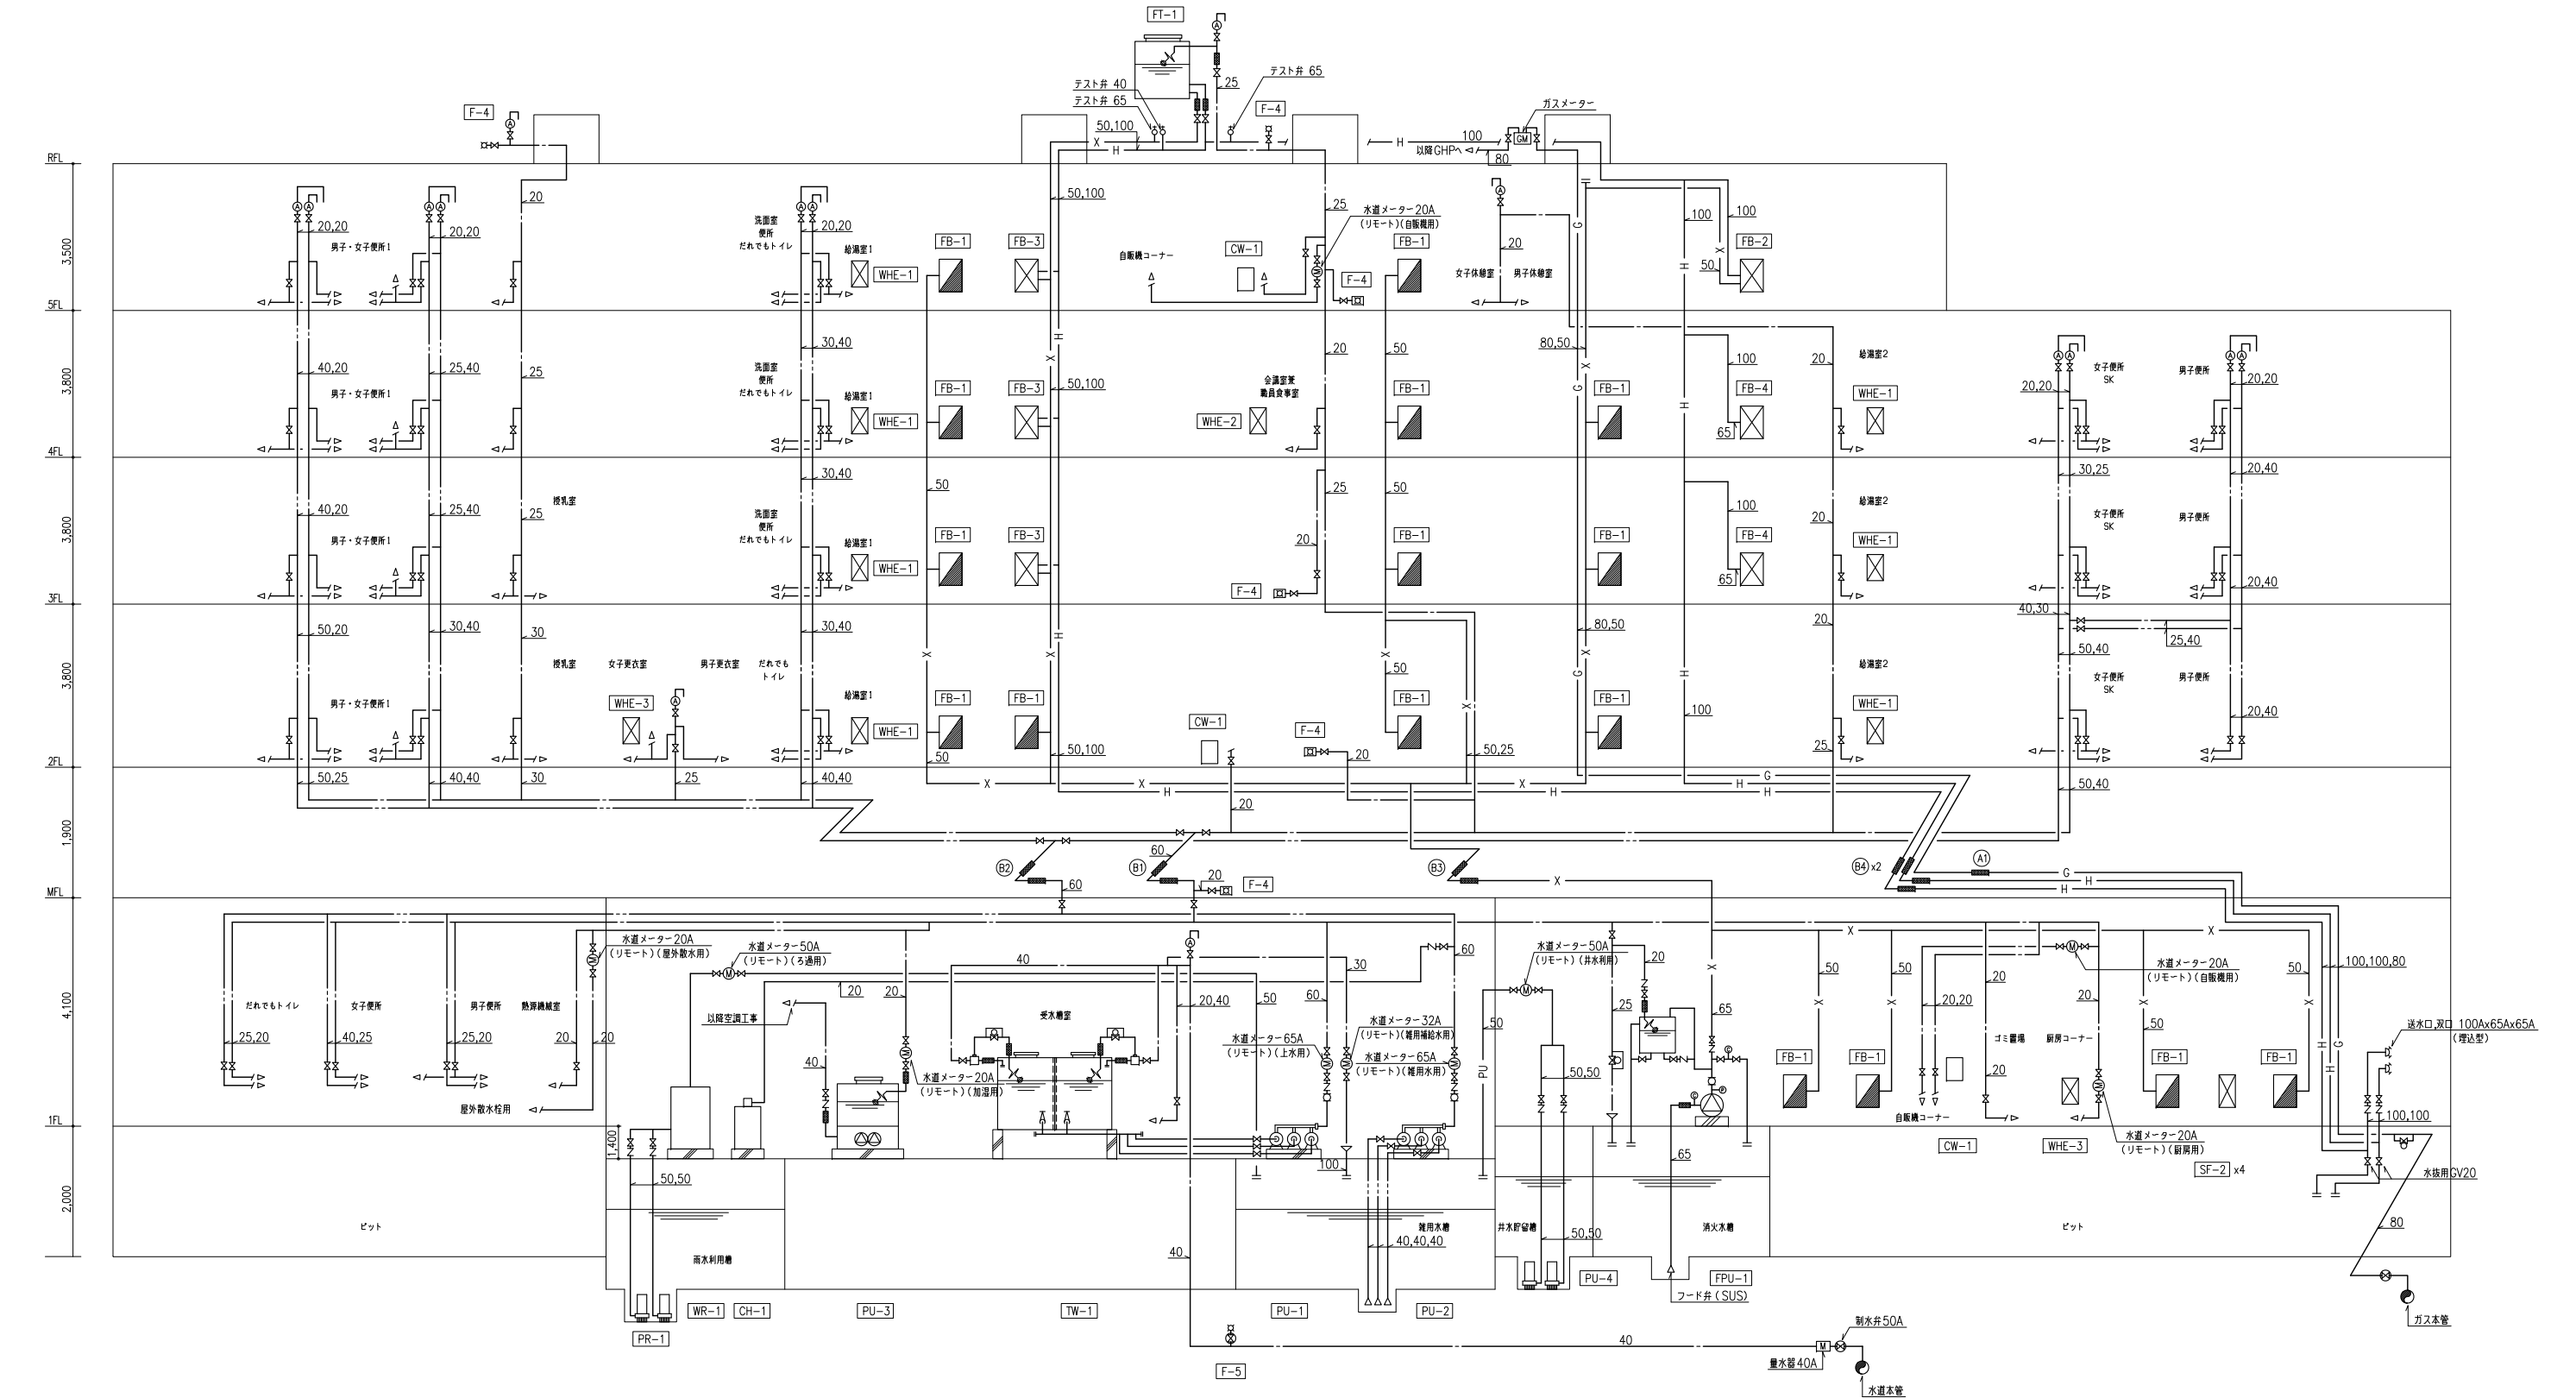

 

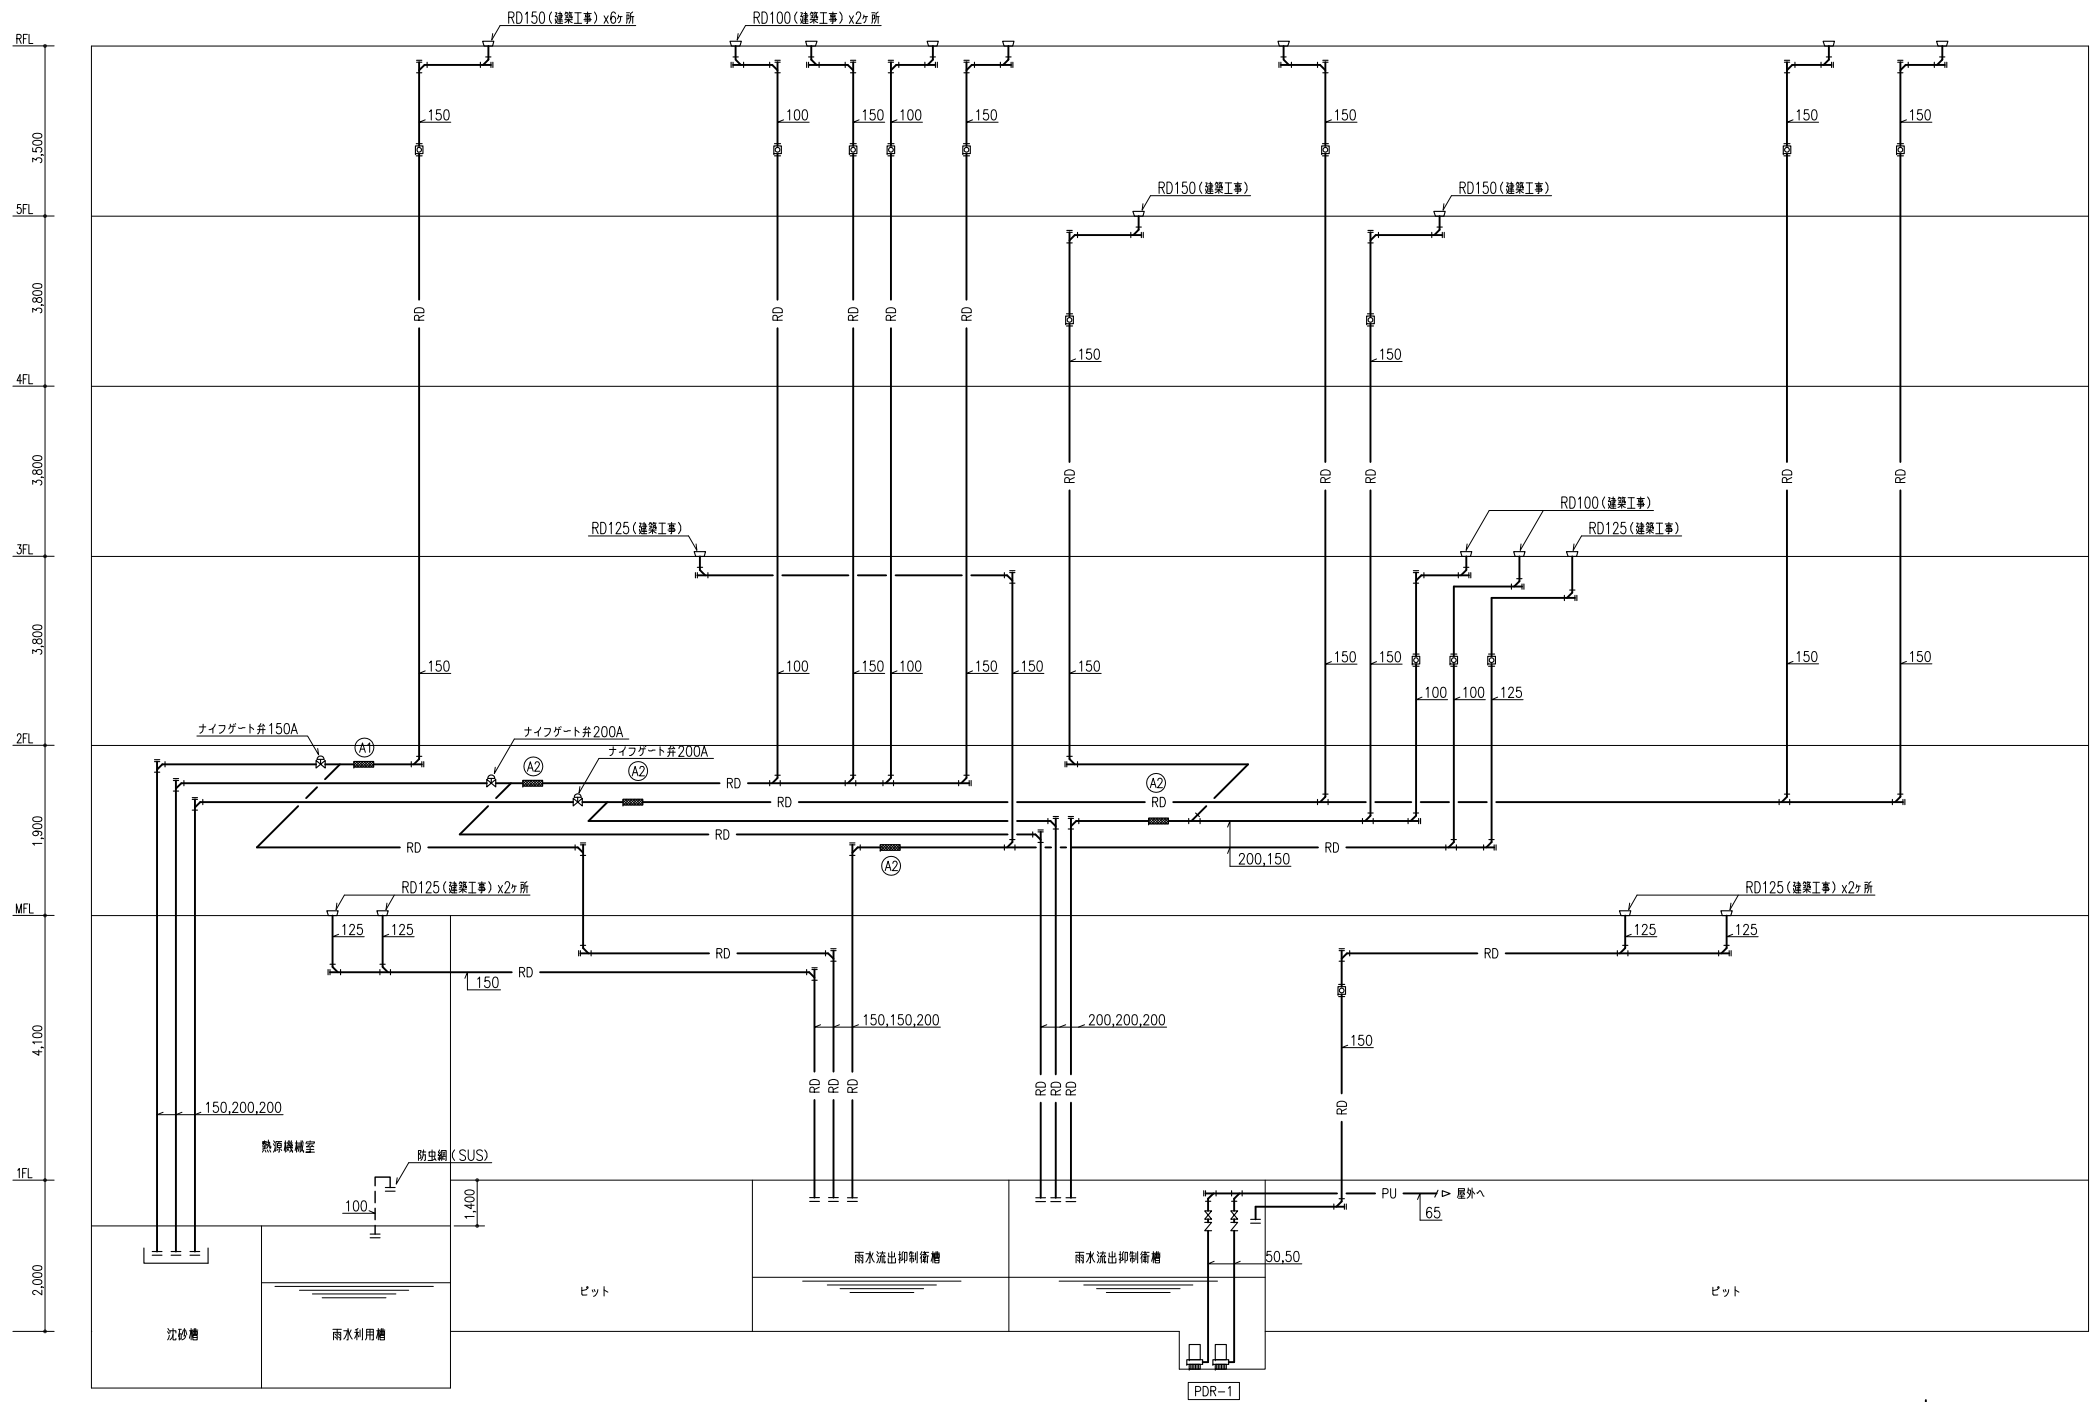

注記(1) ①は満水試験継手を示す。
(2) 配管はVP、MFLの防火区画貫通は2時間耐火で区画1m+1mは配管用炭素鋼々管とする。
(3) 2FL以上は1時間耐火で区画1m+1mは耐火二層管とする。



日本設計

校 図 製 図	校 図 製 図	/16.02.16	/16.02.12	/16.02.05	設 計	保 管	/	/	承 認	/	/
					校 図	確 認					
					作 成	成 果					
					校 図	確 認					

訂 正	/	/	/	/	/	/	/	/	/	/	/	特 記


設 計 法 適 合 確 認 意 見	1級建築士登録第324724号	松本隆志 印	設 計 法 適 合 確 認	1級建築士証交付番号第1417号	竹部友久 印	意 見	第 号	第 号


桶川市新庁舎建設工事

図 面 名 称 縮 尺	給排水設備 雨水配管系統図	NO SCALE


図 面 番 号 区 分	5105	機 械 設 備 図

PDW-3 (1セット)		
排水	GV 50 (10K)	2
	CV 50 (10K)	2

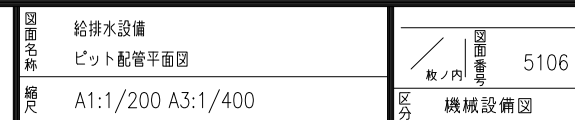


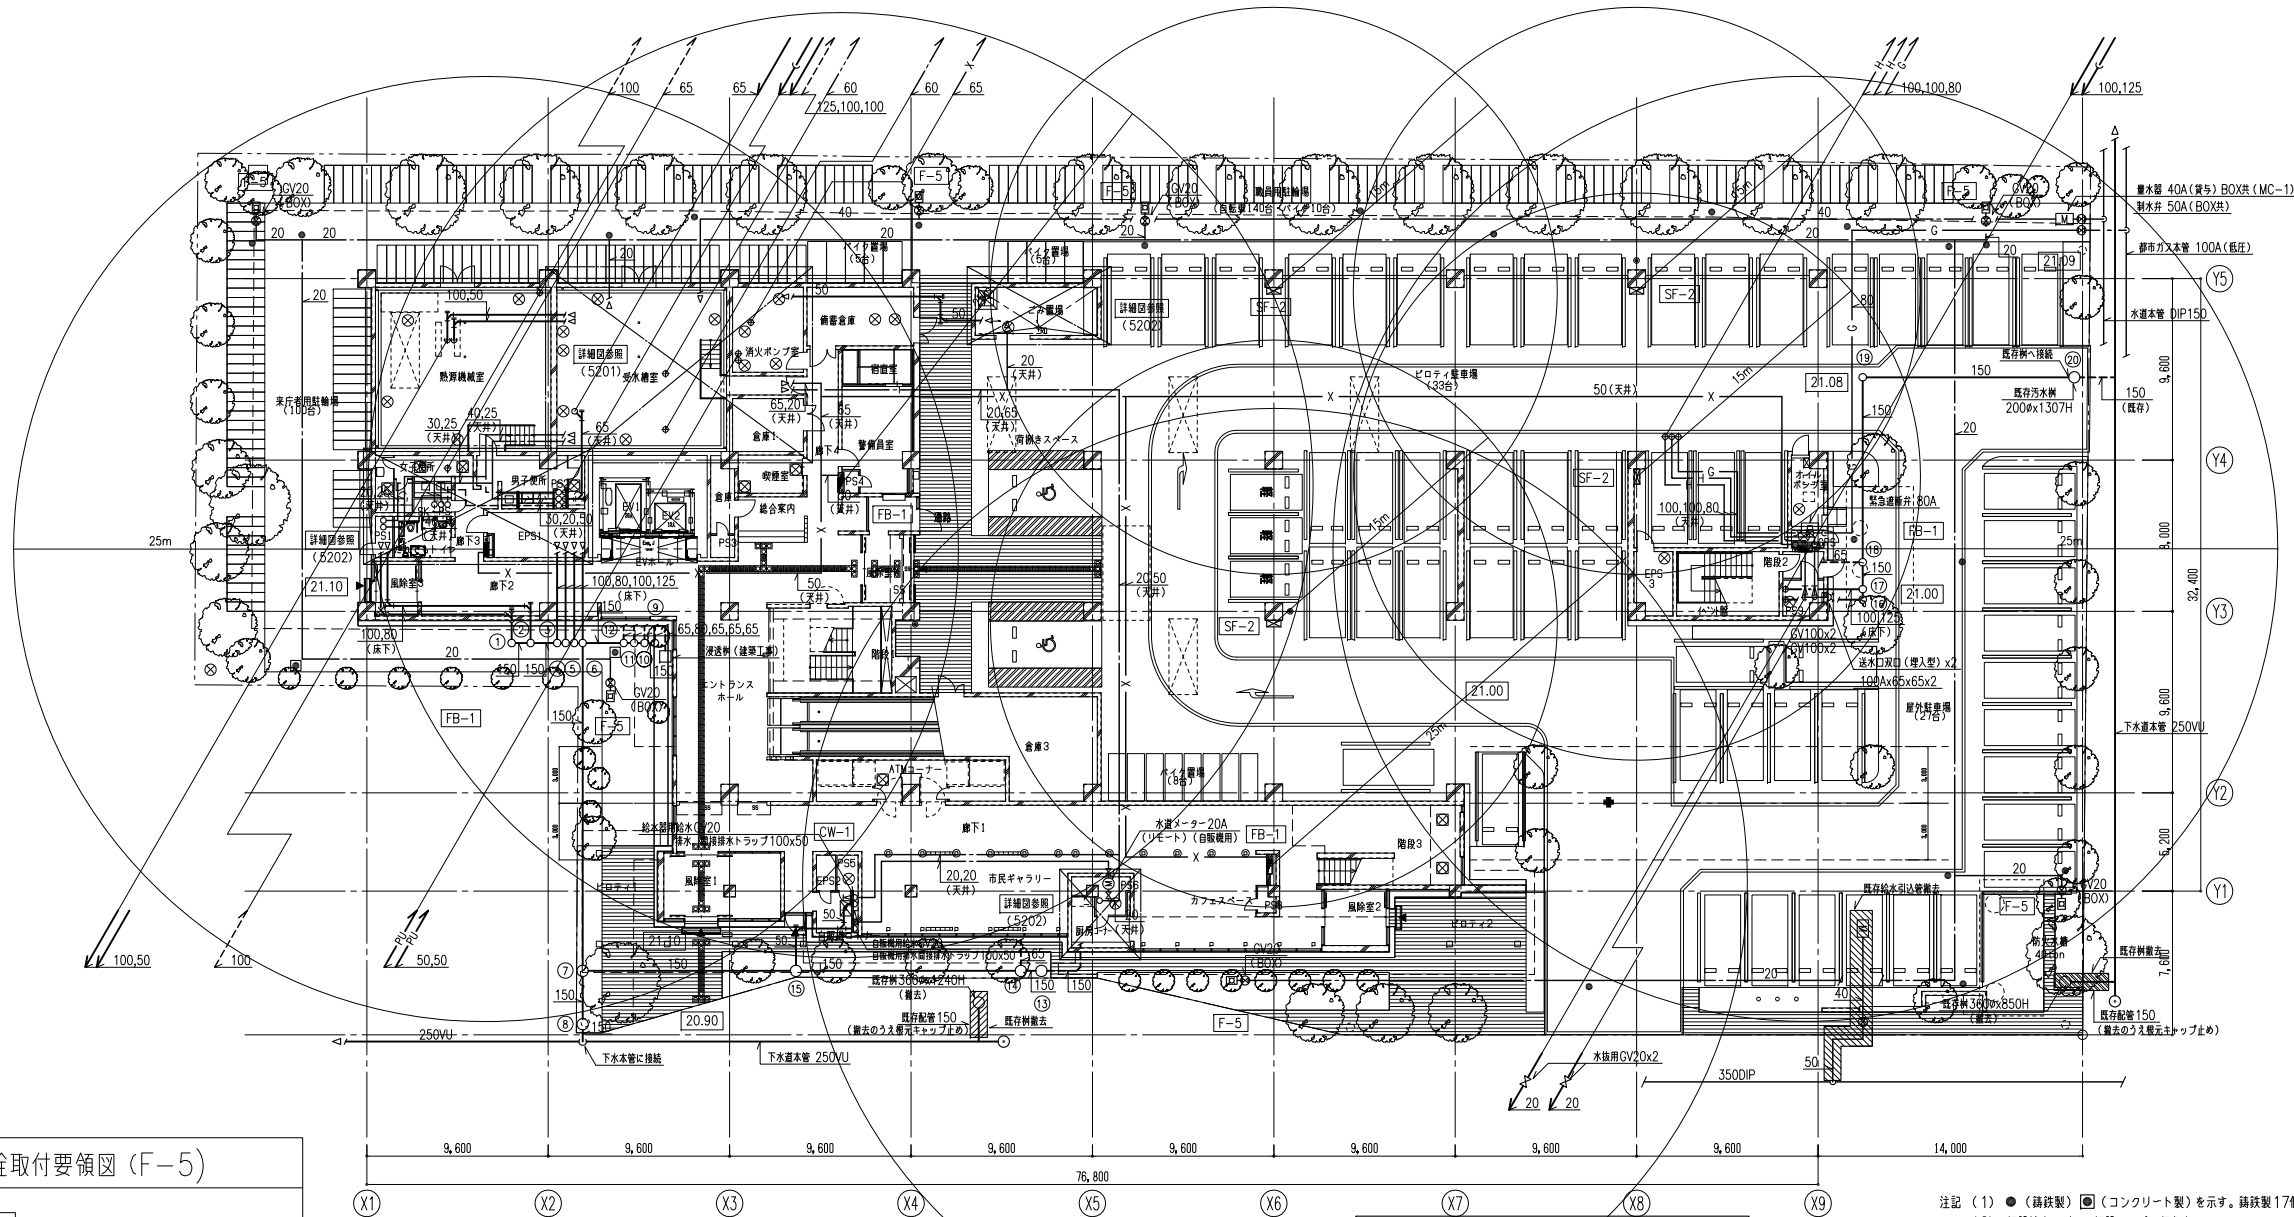

屋外散水栓取付要領図 (F-5)

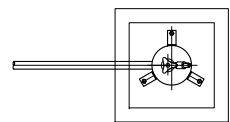


ステンレス製散水栓ボックス
ボール型13A用錠ロック式
SB3-FL 0S (第一機材)

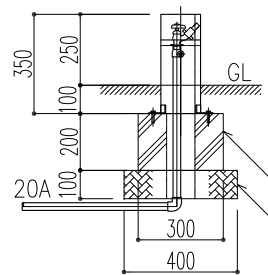

コンクリート 18-8-25
クラッシャーラン (C-40)

汚水配管リスト									
棟別	種別	記号	管径寸法 (mm)	管深さ (mm)	管深さ (mm)	管深さ (mm)	管深さ (mm)	管深さ (mm)	管深さ (mm)
①	インバート	90L-150x100	200φ	550H	20.450	21.000	鉄製	200φ	大断 (汚水)より
②	"	90Y-150x100	"	580H	20.420	"	"	"	"
③	"	90YS-150x100	"	640H	20.360	"	"	"	大断 (汚水)より
④	"	90Y-150x100	"	660H	20.340	"	"	"	0.5
⑤	"	90Y-150x100	"	680H	20.320	"	"	"	0.5
⑥	"	90WS-150x150x125	"	720H	20.280	"	"	"	大断 (汚水)より
⑦	"	90Y-150x150	"	1000H	20.000	"	"	"	17.4
⑧	"	ST-150x150	"	960H	19.940	20.900	"	"	3.0
⑨	"	90L-150x100	"	560H	20.440	21.000	"	"	0
⑩	"	90Y-150x100	"	580H	20.420	"	"	"	0.5
⑪	"	90YS-150x100	"	620H	20.380	"	"	"	汚水 (汚水)より
⑫	"	90Y-150x100	"	640H	20.360	"	"	"	⑥へ2.5
⑬	"	ST-150x100	"	540H	20.460	"	"	"	0
⑭	"	90L-150x100	"	570H	20.430	"	"	"	1.0
⑮	"	ST-150	"	760H	20.240	"	"	"	⑦へ11.8
⑯	"	90L-150x125	"	600H	20.400	"	"	"	大断 (汚水)より
⑰	"	90Y-150x100	"	620H	20.380	"	"	"	0.6
⑱	"	90Y-150x100	"	650H	20.350	"	"	"	1.5
⑲	"	90L-150	"	890H	20.190	21.080	"	"	9.9
⑳	既設	"	"	1301H	19.789	21.090	"	"	11.2

注記 (1) 排水勾配は100A-2/100、150A-1.5/100以上とする。
(2) 汚水配管は横川市指定とする。


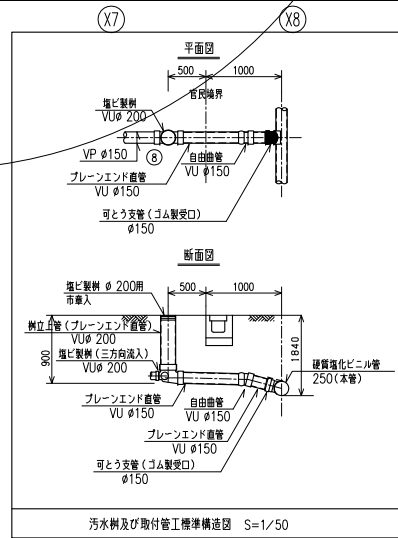


注記 (1) ● (鉄製) □ (コンクリート製) を示す。鉄製17個、コンクリート製2個、ガス鉄製2個
(2) 埋設給水、ガスは埋設テープを行う事。
(3) 全ての室部は天井なし、天井露出配管とする。
保温は全て断熱仕様とする。




免震設置支持梁台

番号	H	L	柱、梁の部材	ブレース部材	備取
A2	700	500	(天井) L-40x40x5	L-40x40x3	2
	500	〃	(床)	〃	
A3	700	〃	(天井)	〃	2
	500	〃	(床)	〃	
A4	700	〃	(天井)	〃	1
	500	〃	(床)	〃	
A5	700	〃	(天井)	〃	2
	500	〃	(床)	〃	
A6	700	〃	(天井)	〃	1
	500	〃	(床)	〃	
B1	1200	〃	(天井)	〃	1
	500	〃	(床)	〃	
B2	1200	〃	(天井)	〃	1
	500	〃	(床)	〃	
B3	1200	〃	(天井)	〃	1
	500	〃	(床)	〃	
B4	1200	〃	(天井)	〃	2
	500	〃	(床)	〃	

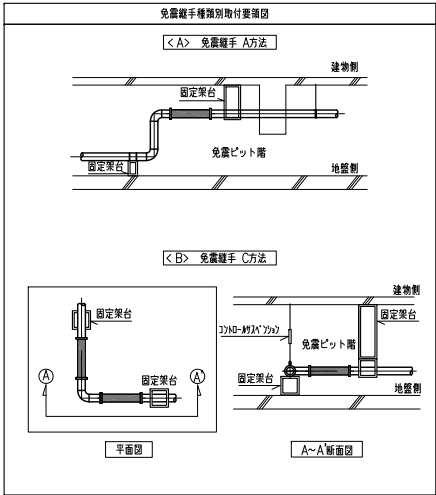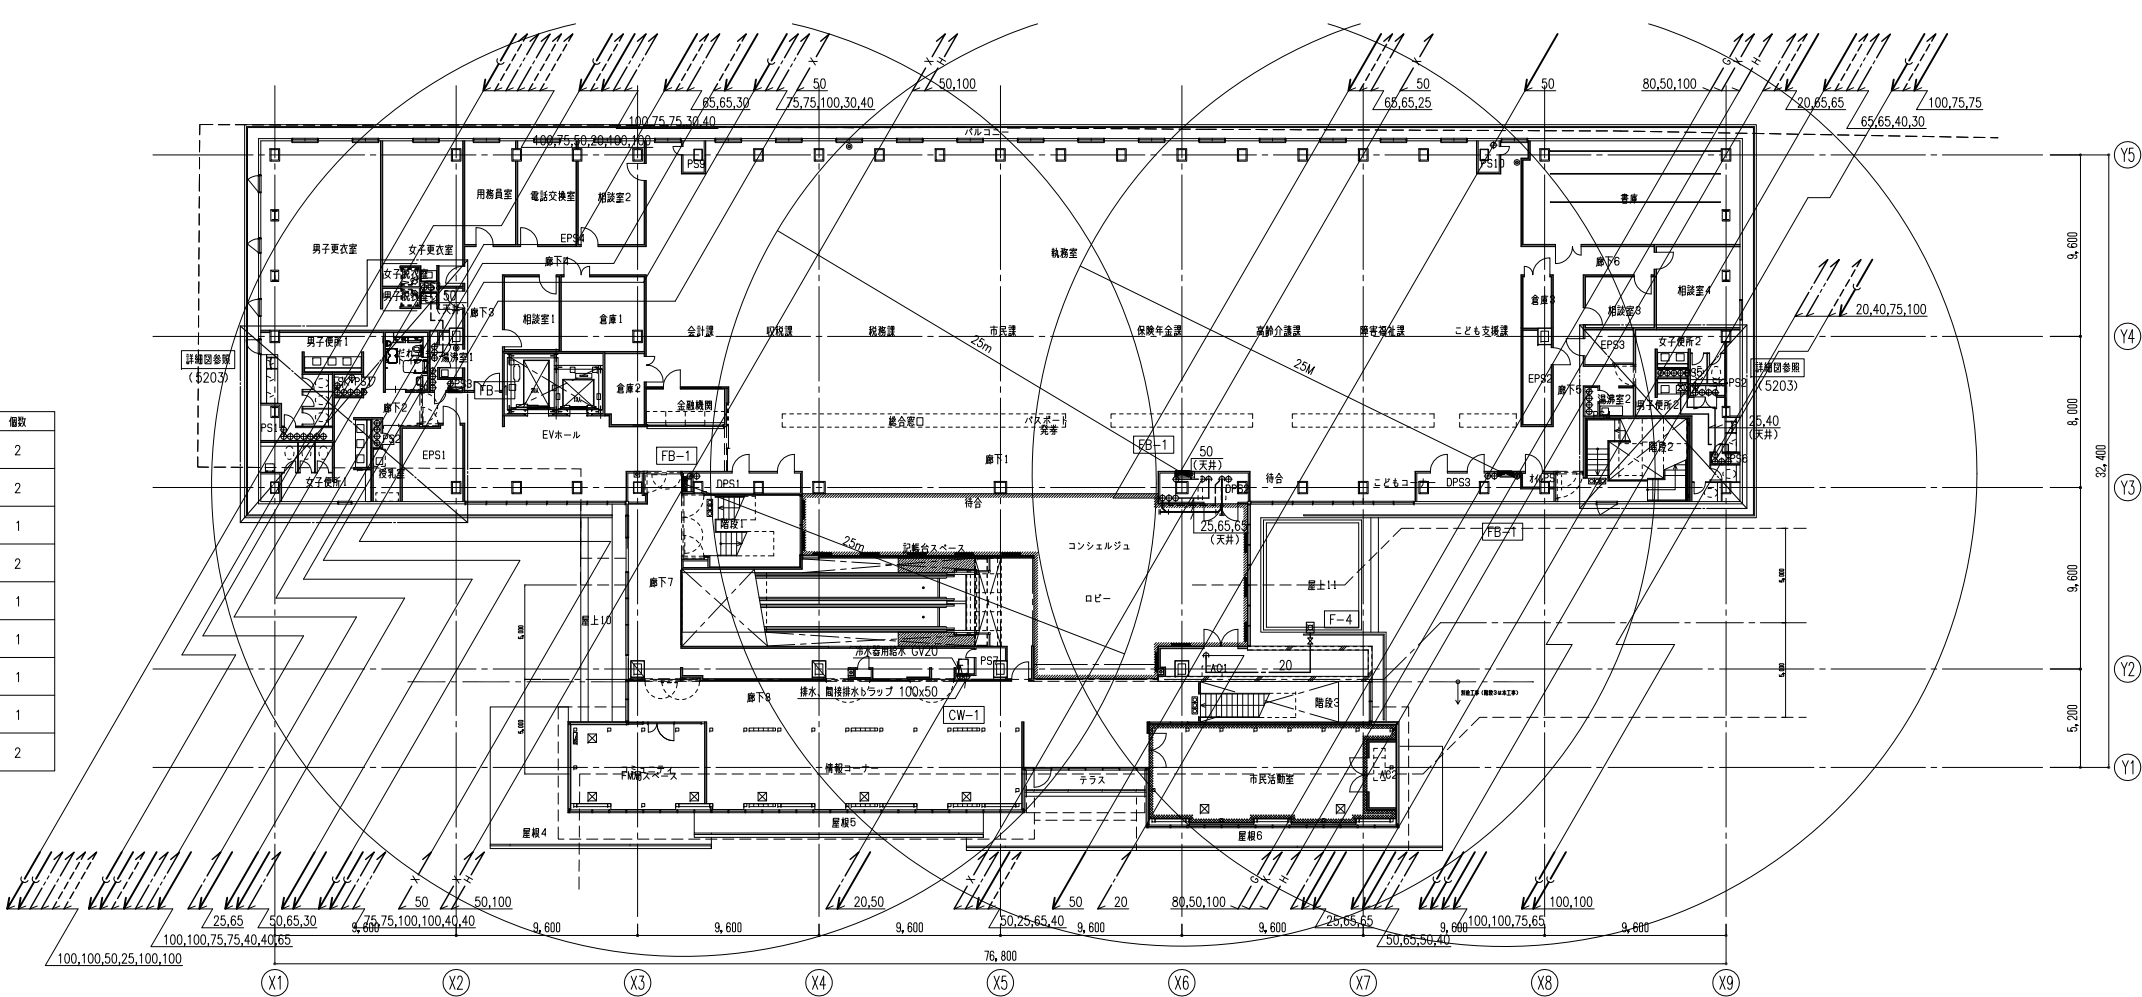

免震設置リスト						
記) A: B: 最大使用圧力 0.3MPa, C: 最大使用圧力 1.0MPa						
記号	流体	管径	材質	変位量	方式	長さ
A1	都市ガス	80	耐火材	700	水平1本	1000
A2	雑排水	100	ゴム製	600	水平1本	1000
A3	汚水	125	ゴム製	600	水平1本	1100
A4	通気	65	ゴム製	600	水平1本	1000
A5	通気	100	ゴム製	600	水平1本	1000
A6	雑排水	65	ゴム製	600	水平1本	1000
B1	上水	65	ゴム製	600	水平2本	1000
B2	雑排水	65	ゴム製	600	水平2本	1000
B3	通気	65	メタル製	600	水平2本	1000
B4	雑排水	100	メタル製	600	水平2本	1000

注記) ガス管用免震継ぎ手は、東京ガス指定の耐火材料とする。

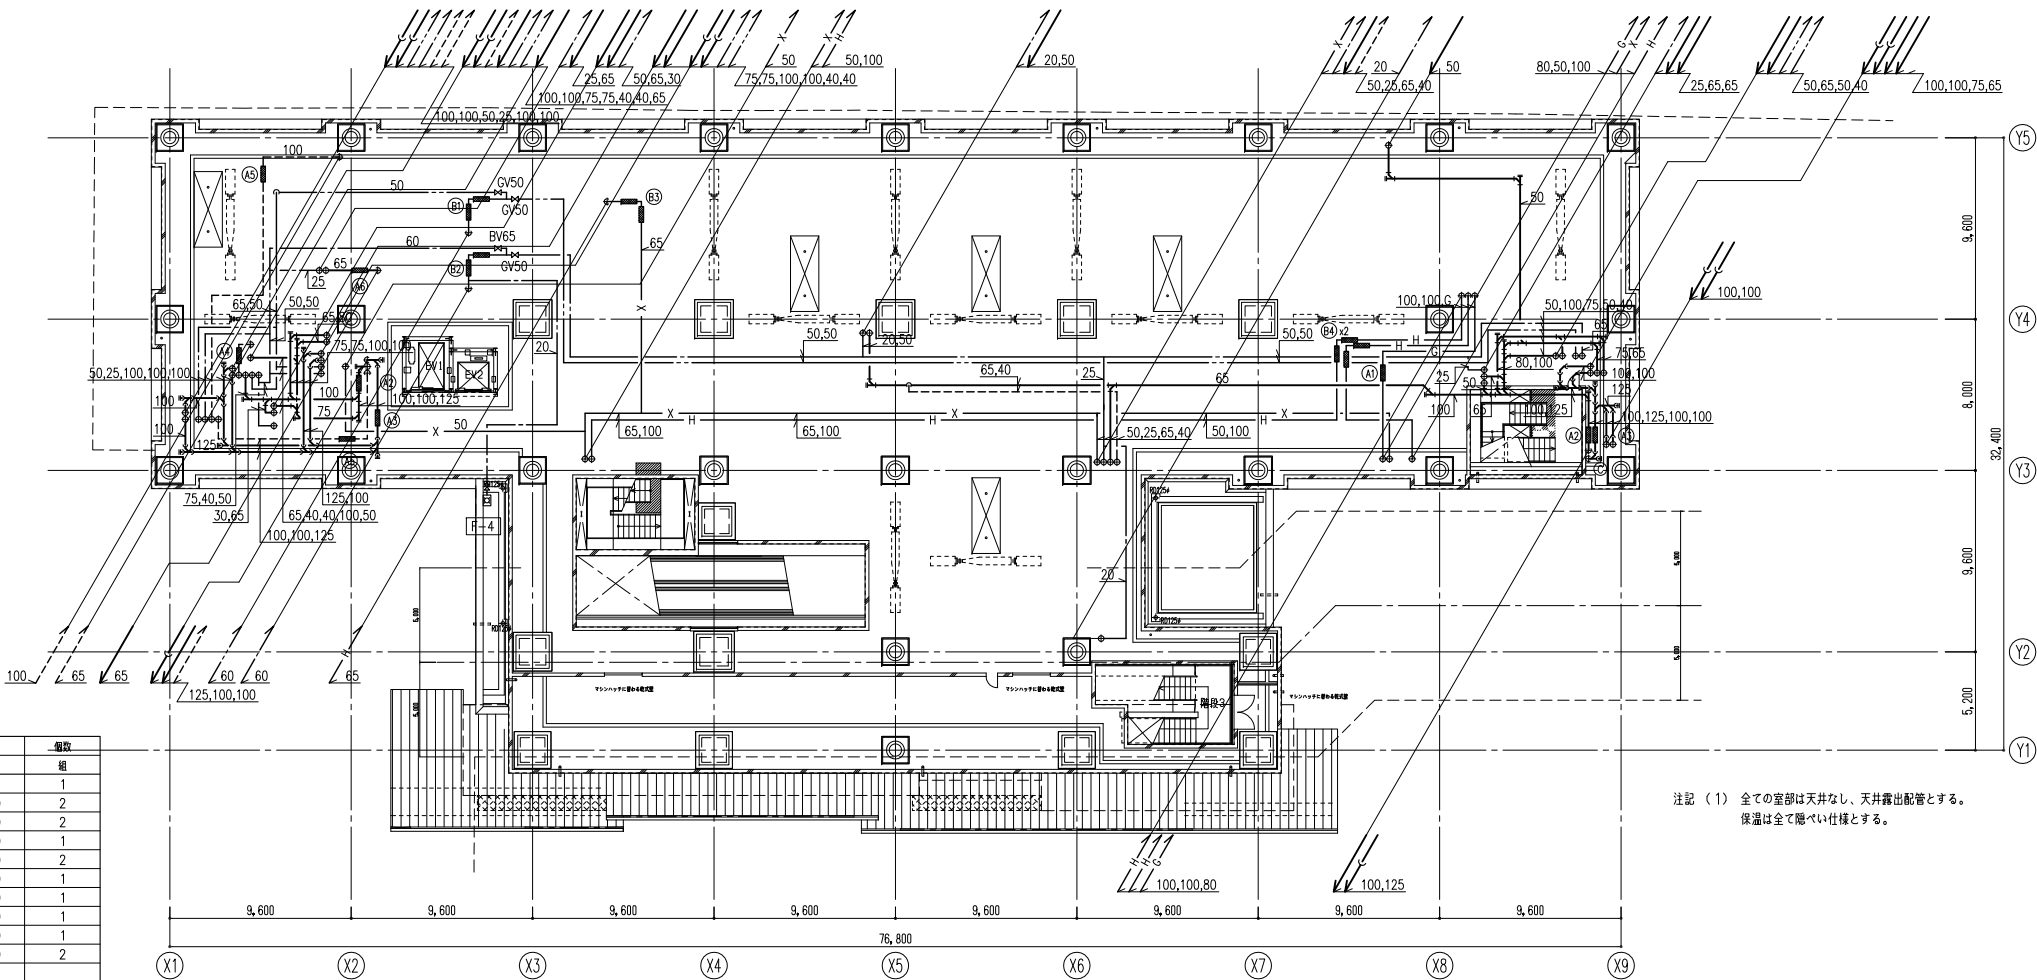

注記 (1) 全ての窓部は天井なし、天井露出配管とする。
保溫は全て隠ぺい仕様とする。



日本設計

校 図	16.02.16	設 計	保 管	承 認	訂 正
製 図	16.02.12	作 成	確 認		
	16.02.05	(調書者)			


設 計	保 管	承 認	訂 正

法 適 合	設 計	保 管	承 認	訂 正

設計	1級建築士登録第324724号	松本隆志 印
設備設計	1級建築士証交付番号第1417号	竹部友久 印
法適合	本図に記載された事項は、設備関係規定に適合することを確認した	
意見	第 号	
	第 号	

桶川市新庁舎建設工事


図 面 名 称	給排水設備 免震ビット、2階配管平面図
縮 尺	A1:1/200 A3:1/400
図 面 番 号	5108
区 分	機械設備図

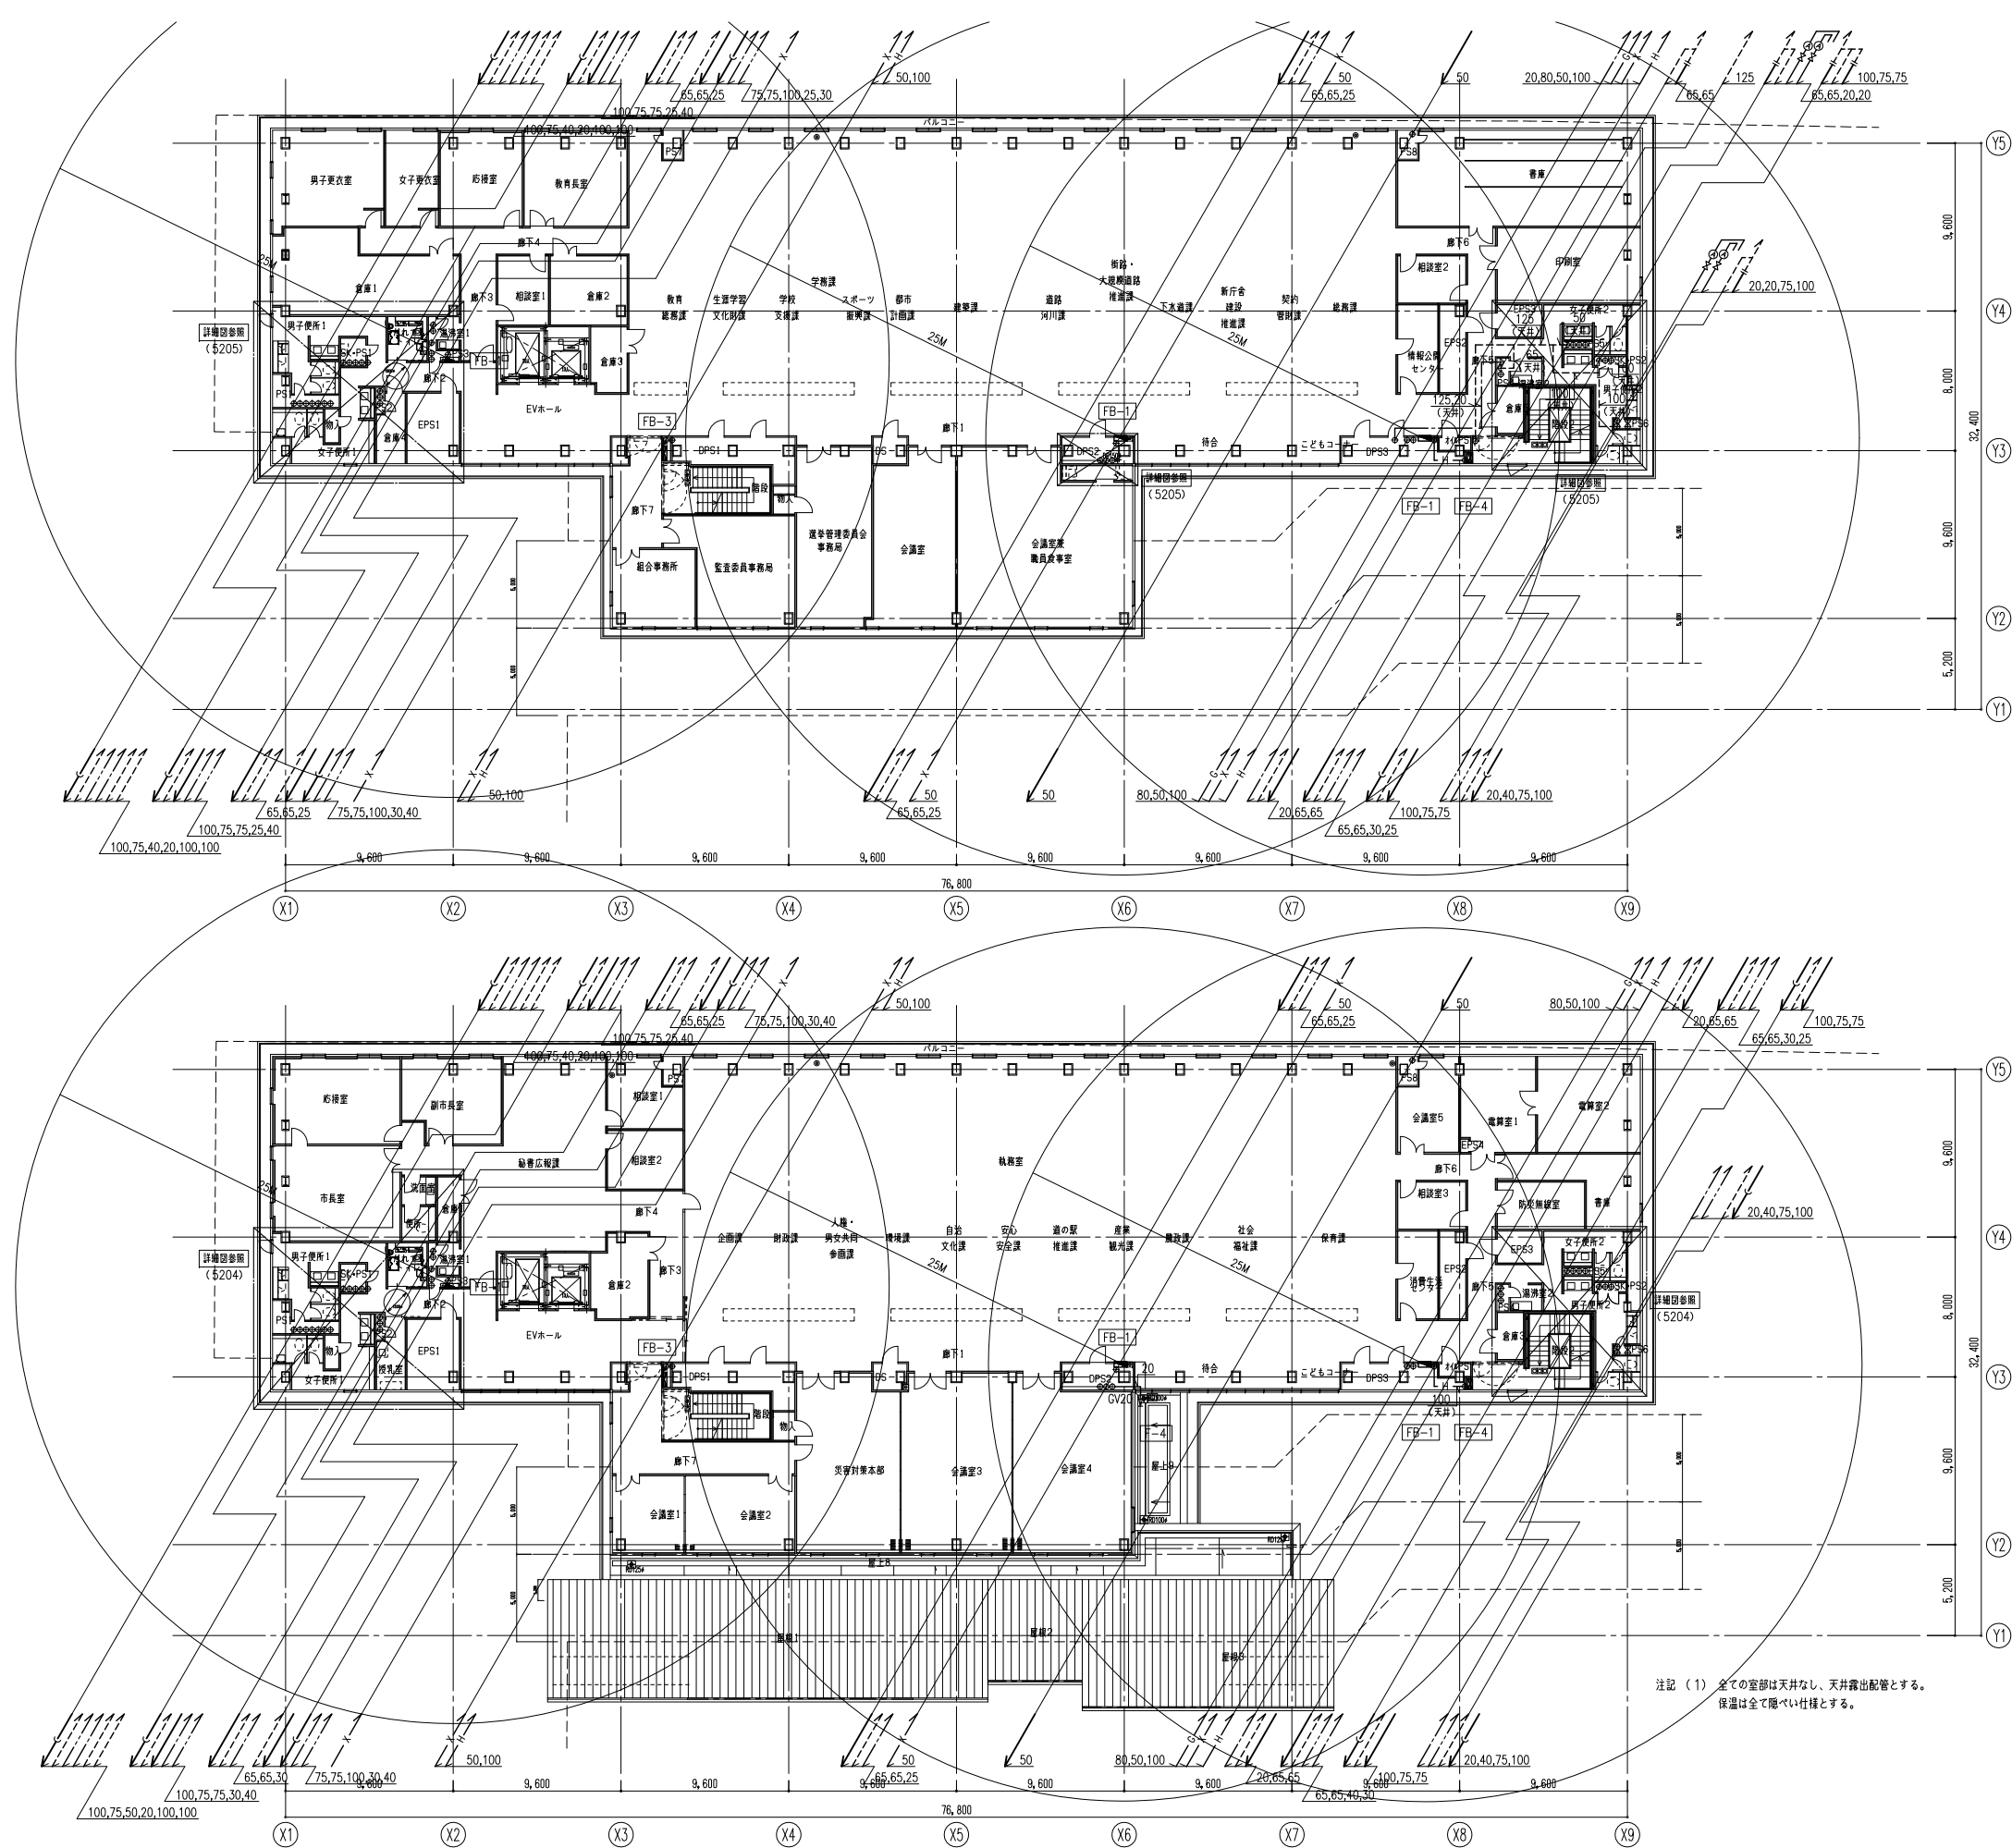

図面番 号	5109
枚ノ内	
区分	機械設備図



(バルブリスト)			
FT-1 (1セット)			
消火	GV 25 (10K)	1	
	GV 50 (10K)	1	
	CV 25 (10K)	1	
	CV 50 (10K)	1	
	FJ 25	1	
給水	FJ 50	1	
	GV 25 (10K)	1	
	CV 25 (10K)	1	
	BT-25	1	
	GV 25 (5K)	1	
排水	GV 25 (5K)	1	
	防虫網50 (SUS)	1	

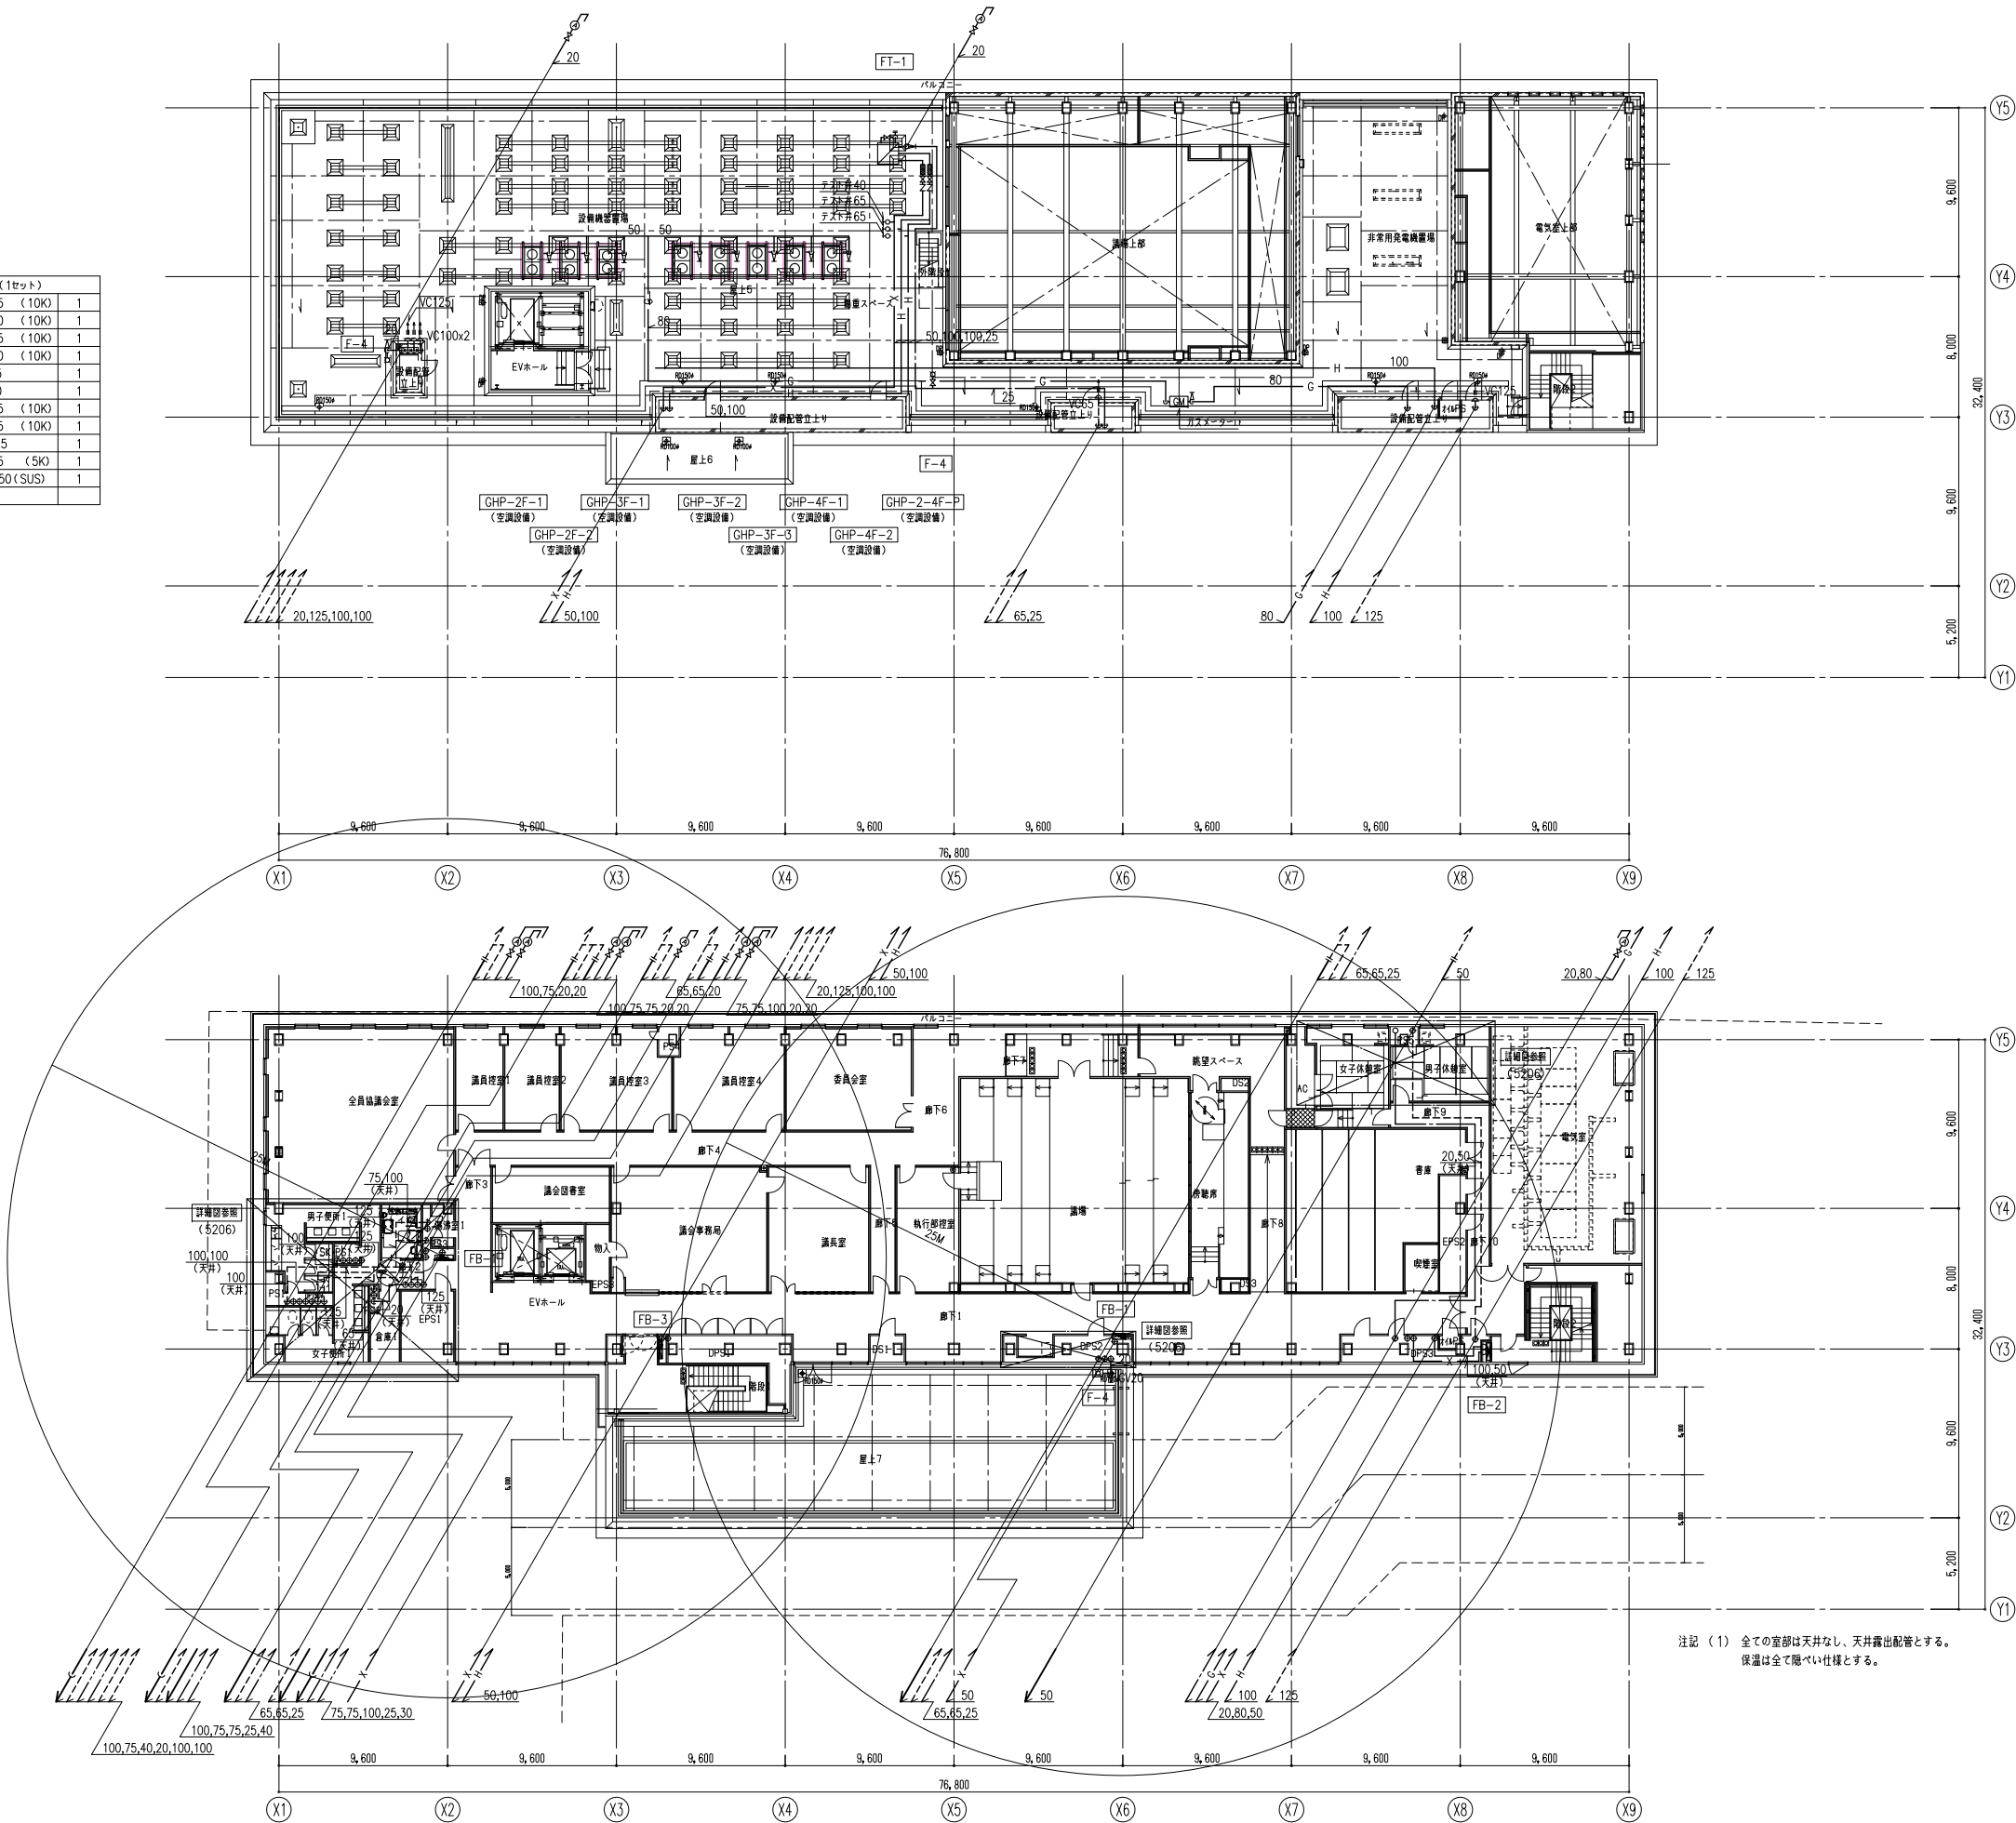

注記 (1) 全ての室部は天井なし、天井露出配管とする。
保温は全て隠ぺい仕様とする。



日本設計




校	16.02.16	保	管	承	認	訂	正
図	16.02.12	作	成	作	成	特	記
製	16.02.05	作	成	作	成	特	記



設計	1級建築士登録第324724号	松本隆志 印
法適合	設備設計1級建築士証交付番号第1417号	竹部友久 印
確認	本図に記載された事項は、設備関係規定に適合することを確認した	
意見	備考欄：(確認した範囲などをこの欄に記入)	
	第 号	
	第 号	


桶川市新庁舎建設工事

図面名称	給排水設備 5階、PH階配管平面図
縮尺	A1:1/200 A3:1/400


図面番号	5110
区分	機械設備図

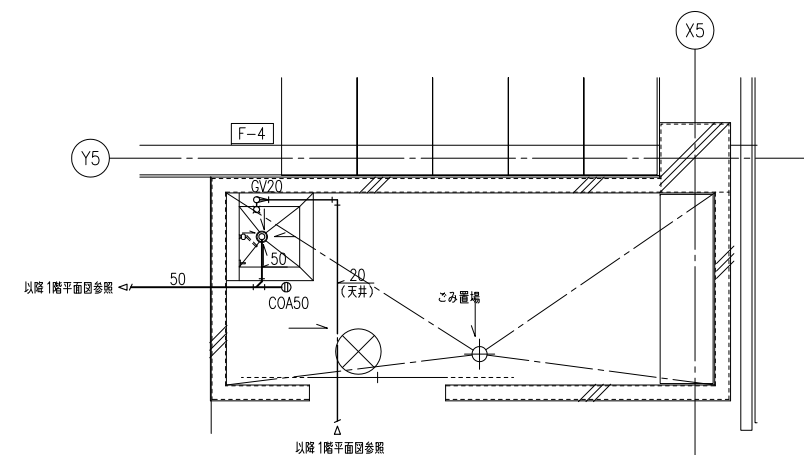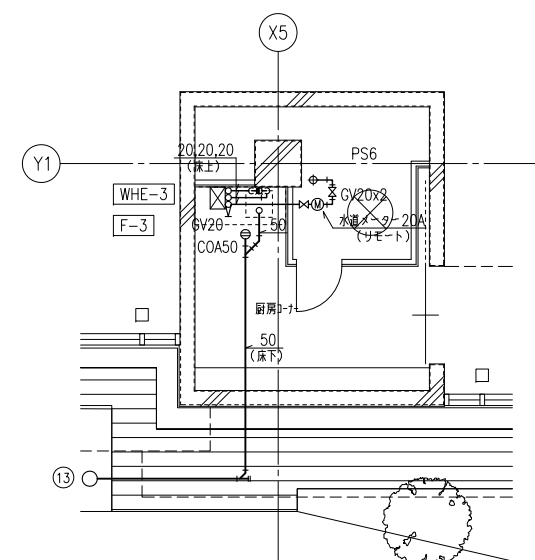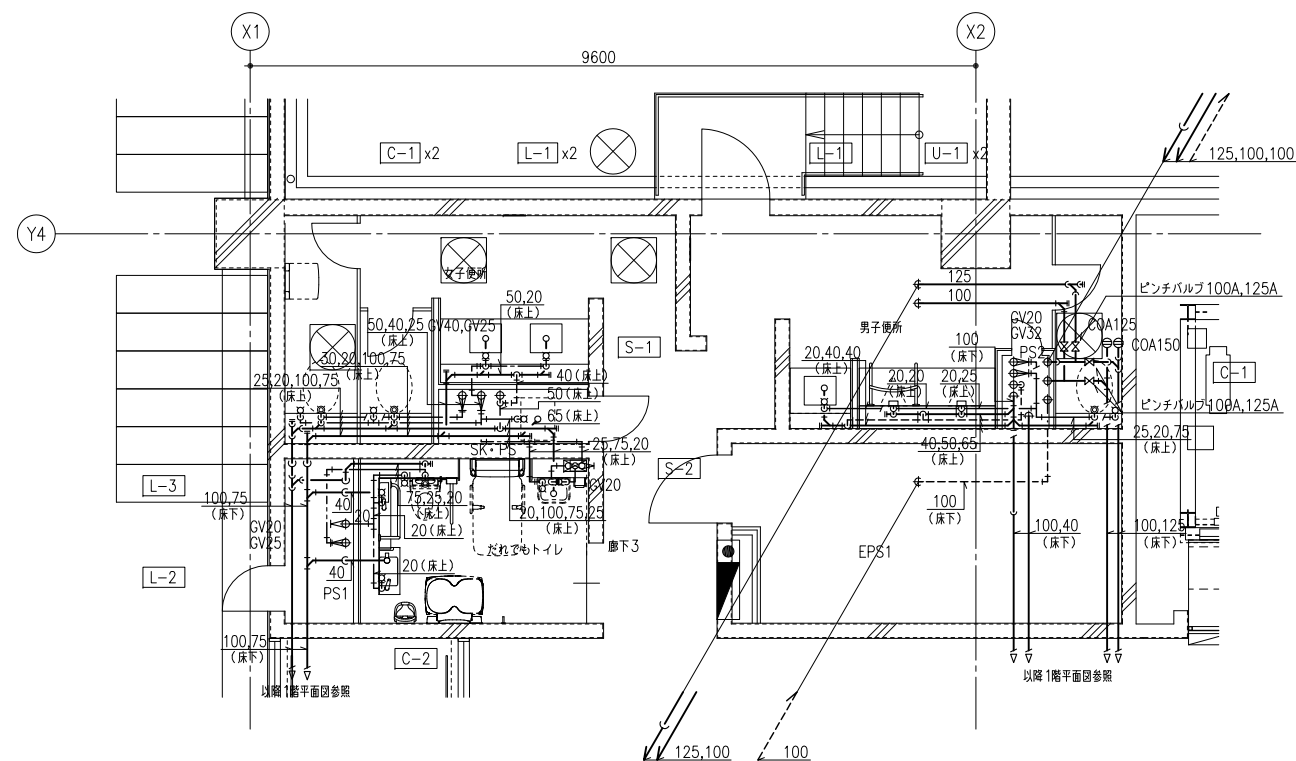

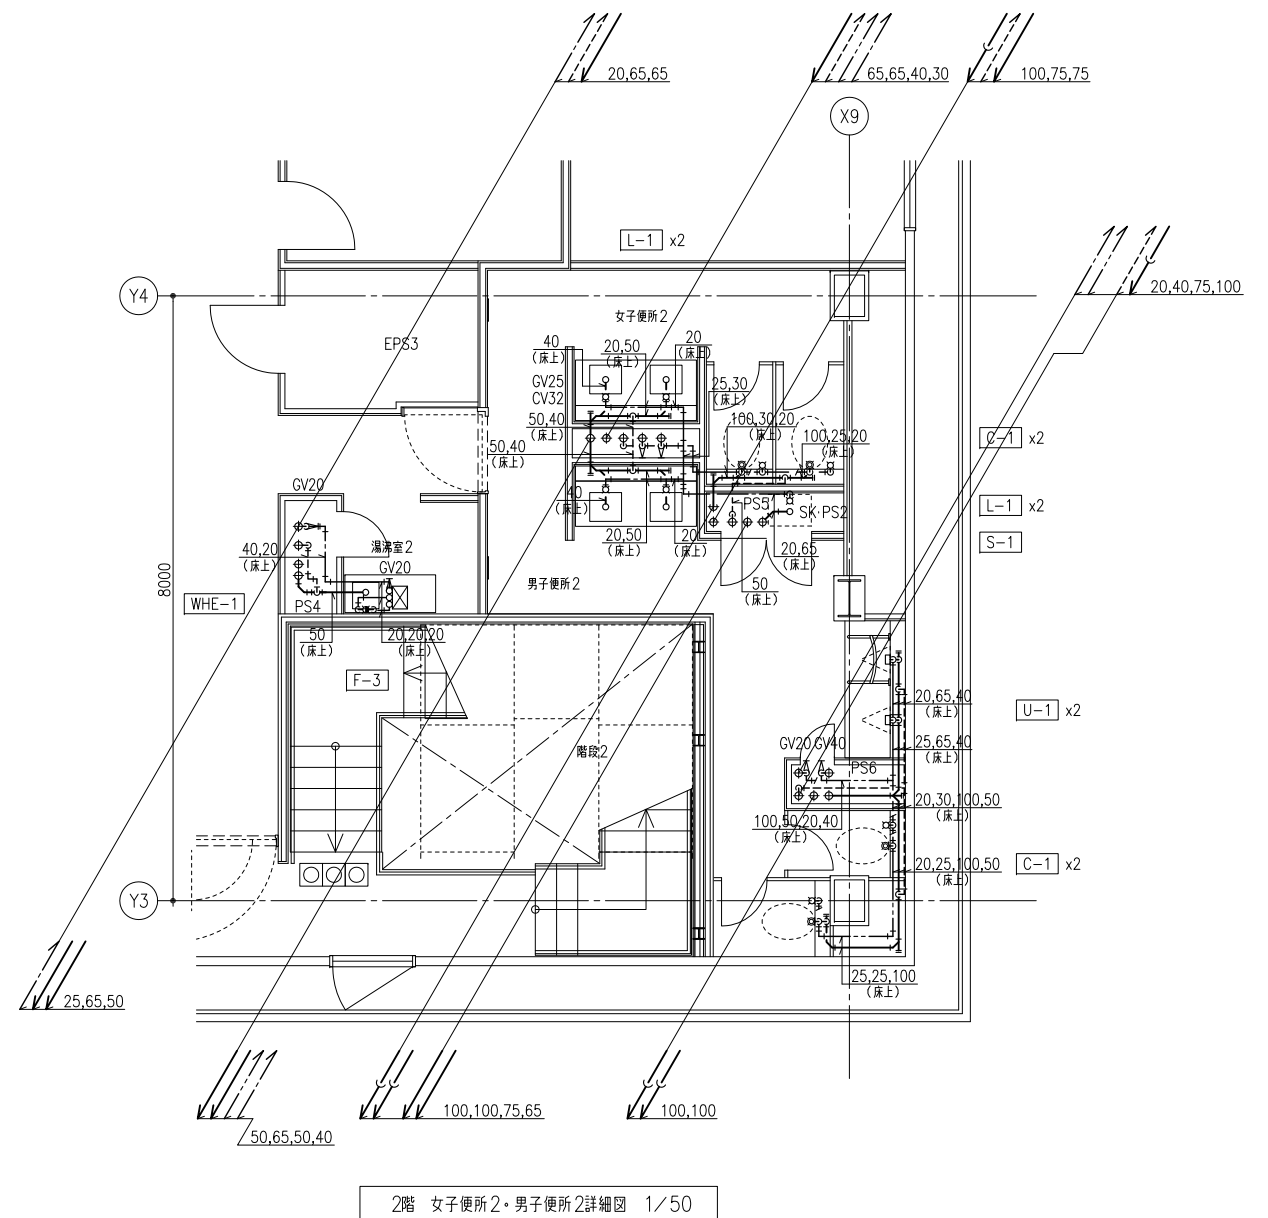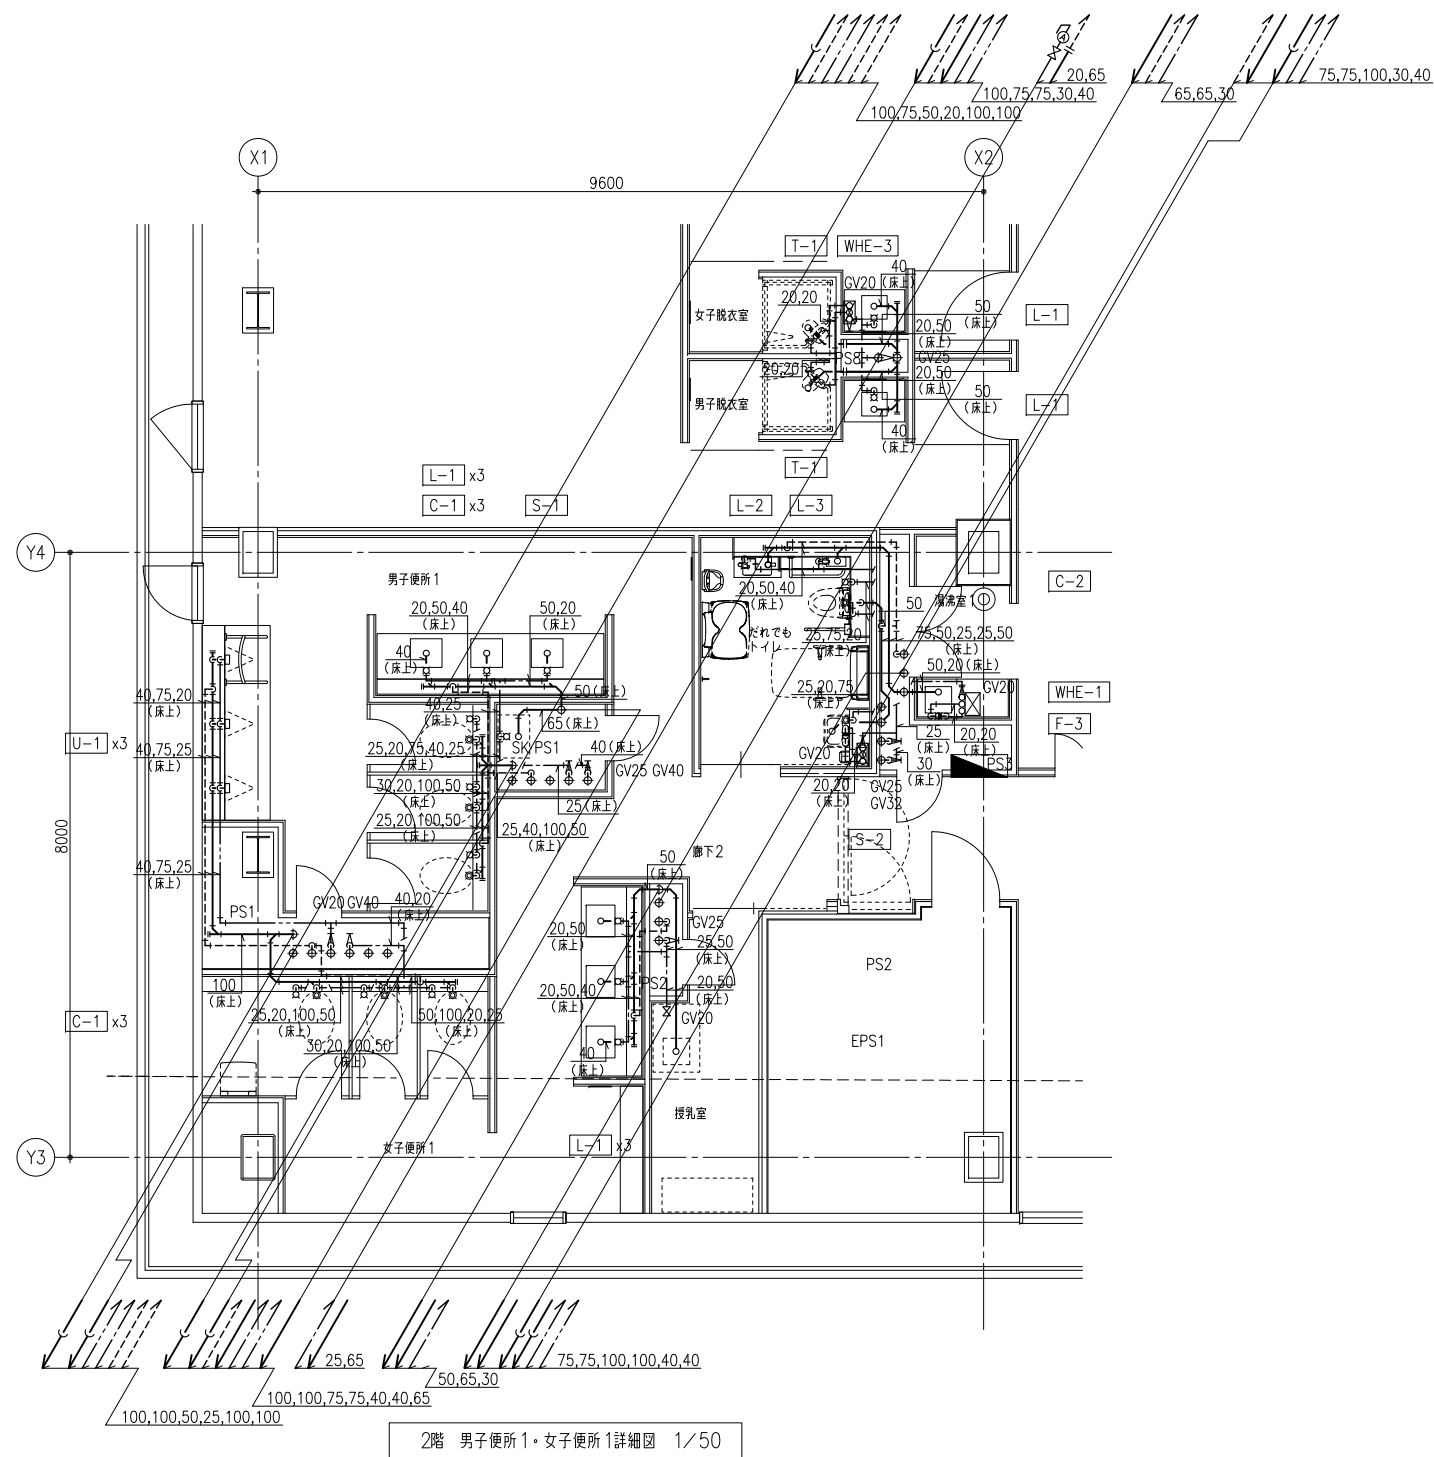

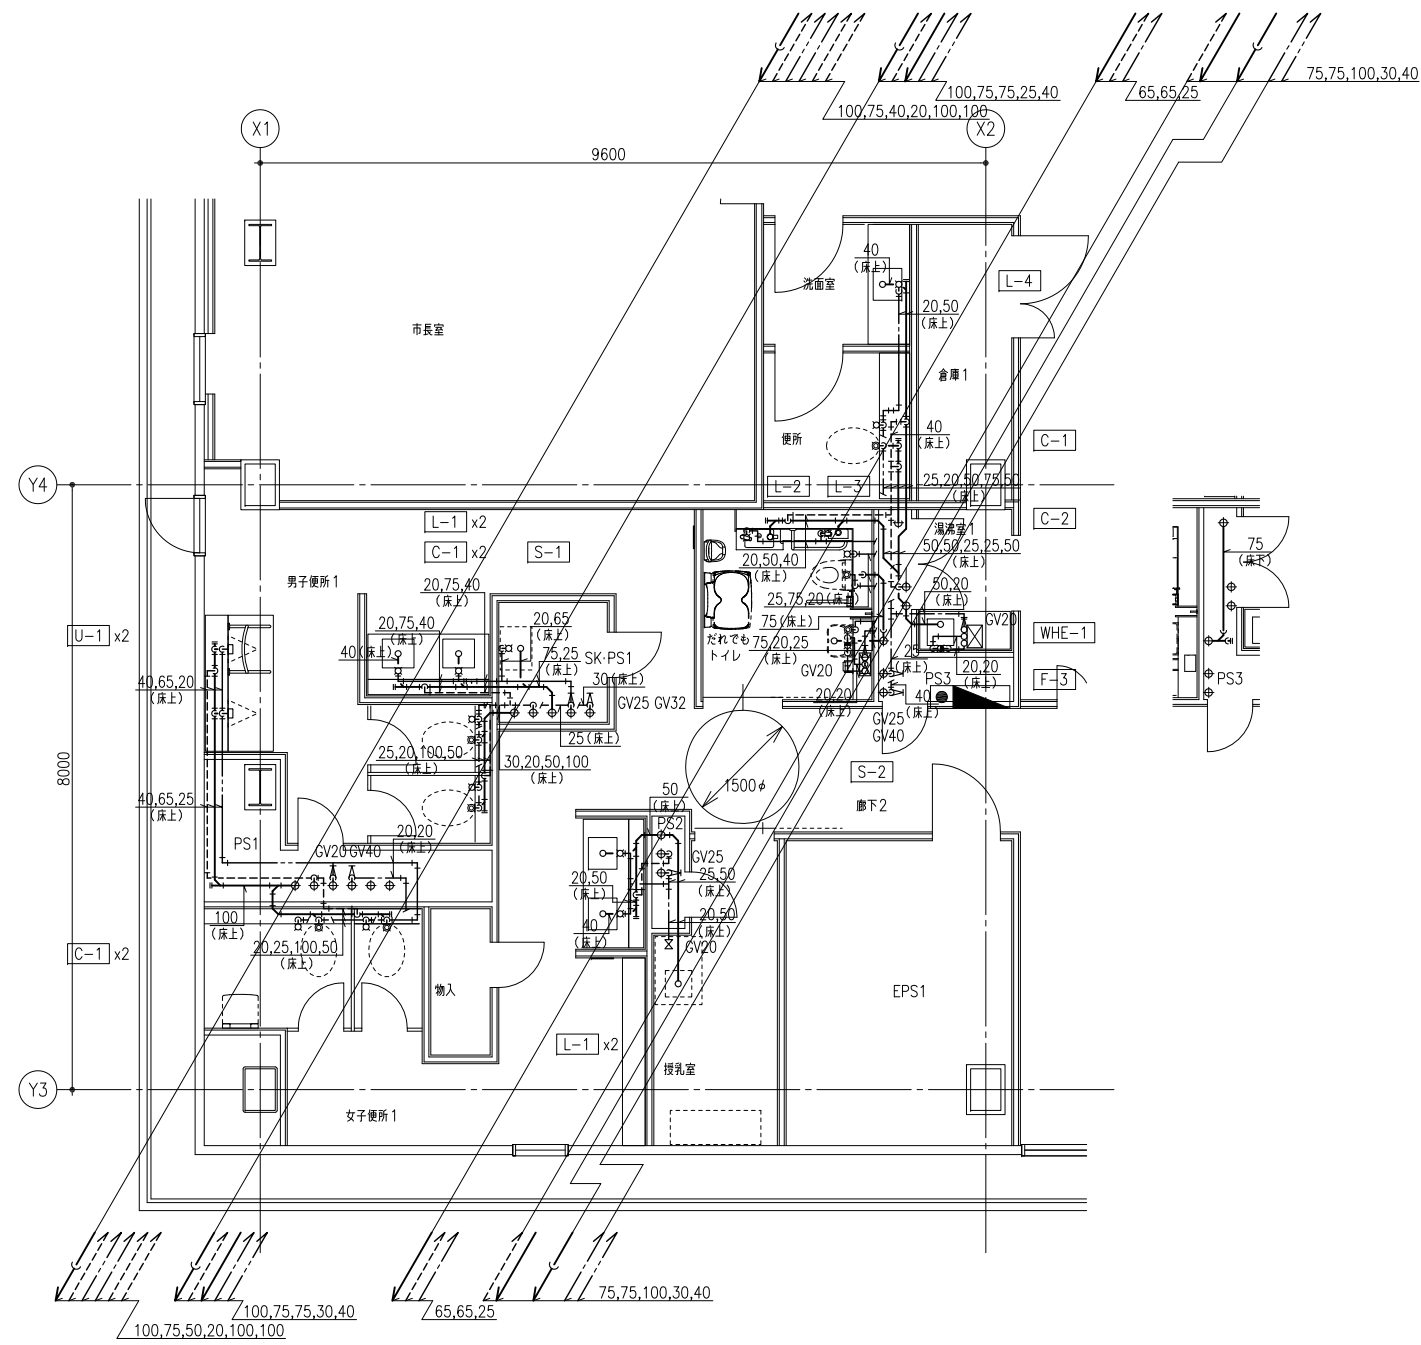

3階 男便所1・女子便所1詳細図 1/50

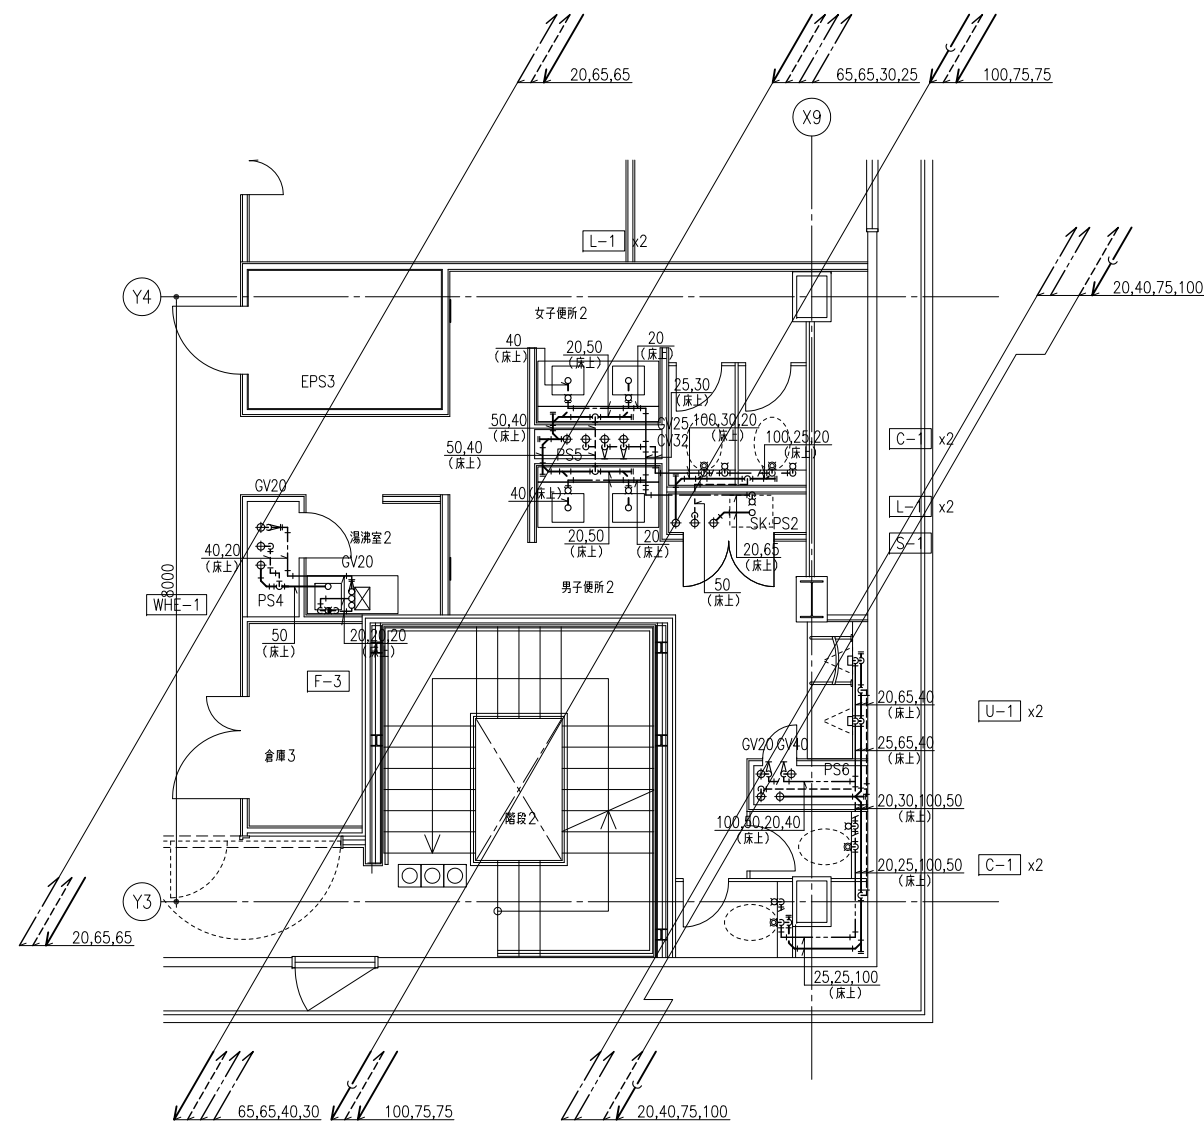

3階 女子便所2・男子便所2詳細図 1/50

注記 (1) 全ての室部は天井なし、天井露出配管とする。
保温は全て隠ぺい仕様とする。



日本設計


校 図	/16.02.16	設 計	保 管	/	承 認	/	訂 正	/
製 図	/16.02.12	作 成	確 認	/	校 印	/		
	/16.02.05			/		/		

特 記	


設計	1級建築士登録第324724号	松本隆志 印
法適合 確認	設備設計1級建築士証交付番号第1417号	竹部友久 印
意見	第 号	
	第 号	

桶川市新庁舎建設工事


図 面 名 称	給排水設備 詳細図(3)	図 面 番 号	5204
縮 尺	A1:1/50 A3:1/100	区 分	機 械 設 備 図

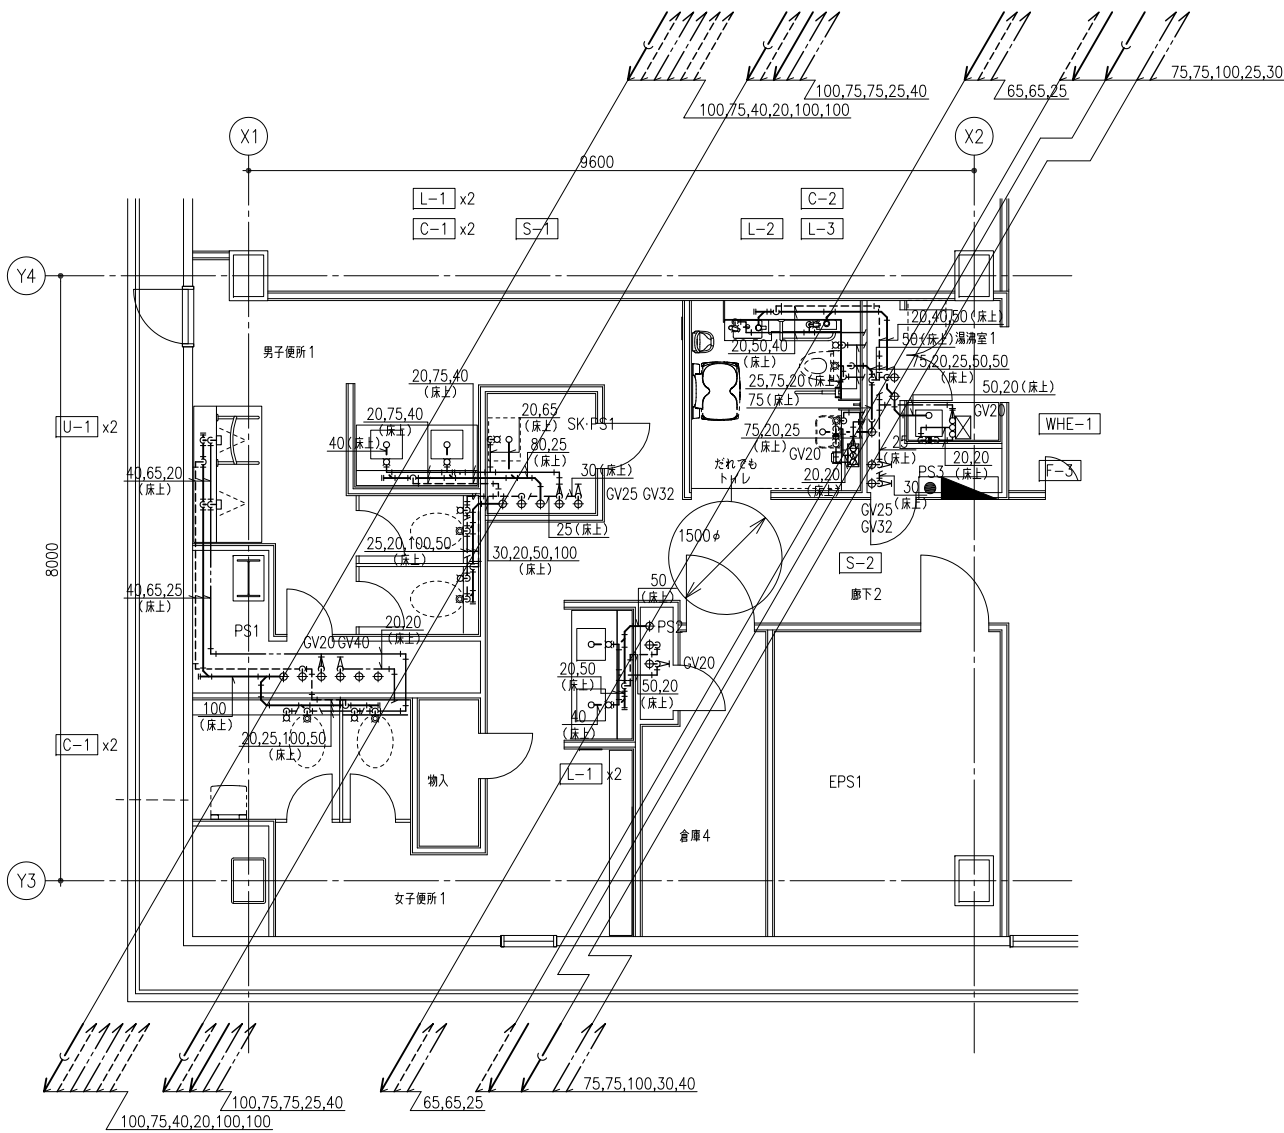

4階 男便所1・女子便所1詳細図 1/50

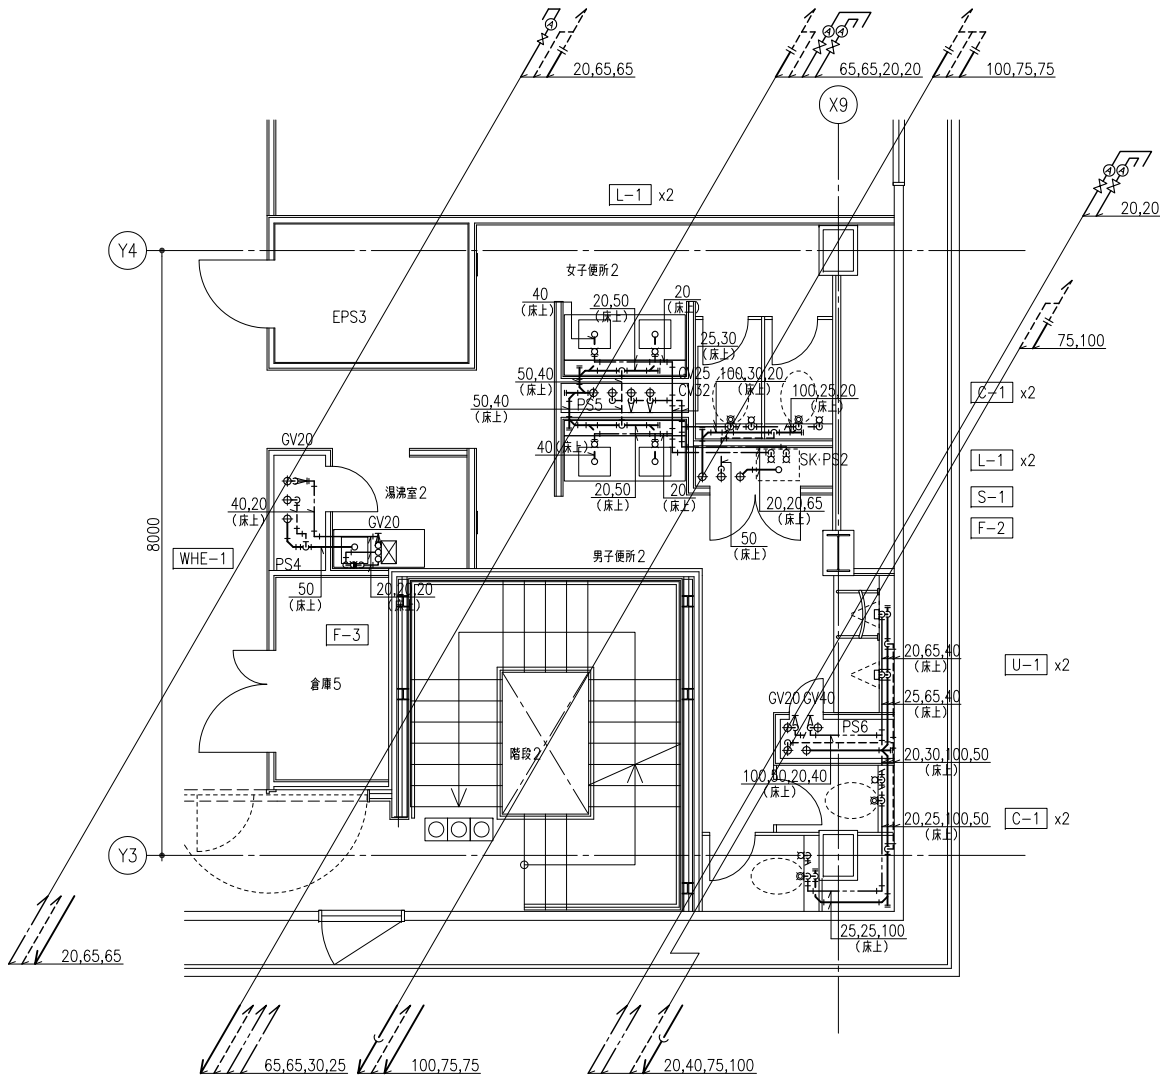

4階 女子便所2・男子便所2詳細図 1/50

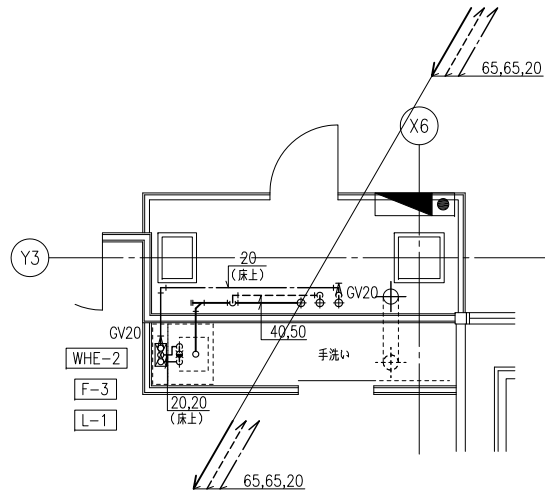

4階 会議室兼職員食事室詳細図 1/50



日本設計

校 図 製 図	設計	/16.02.16	竣工	確認	承認	承認
	校 図	/16.02.12	校 図	校 図	校 図	校 図
	製 図	/16.02.05	製 図	製 図	製 図	製 図
	製 図	/16.02.05	製 図	製 図	製 図	製 図




訂 正						
訂 正						
特
記


設計	1級建築士登録第324724号	松本隆志 印
法適合 確認	設備設計1級建築士証交付番号第1417号	竹部友久 印
意見	第 号	
	第 号	

桶川市新庁舎建設工事

図 面 名 称	給排水設備 詳細図(4)	図 面 番 号	5205
縮 尺	A1:1/50 A3:1/100	区 分	機械設備図

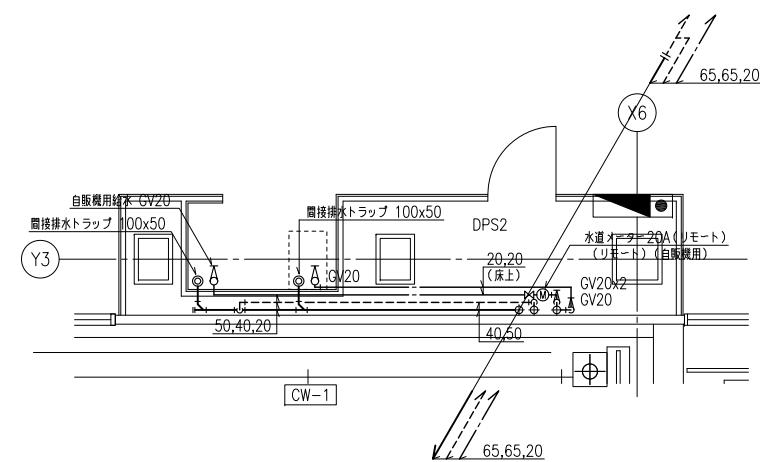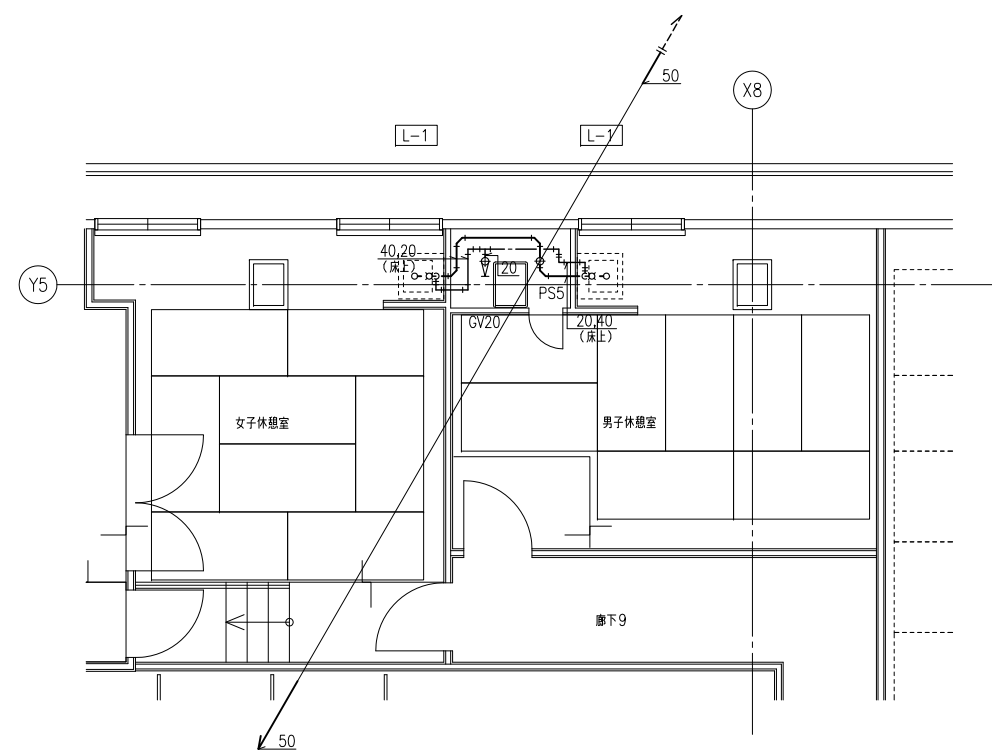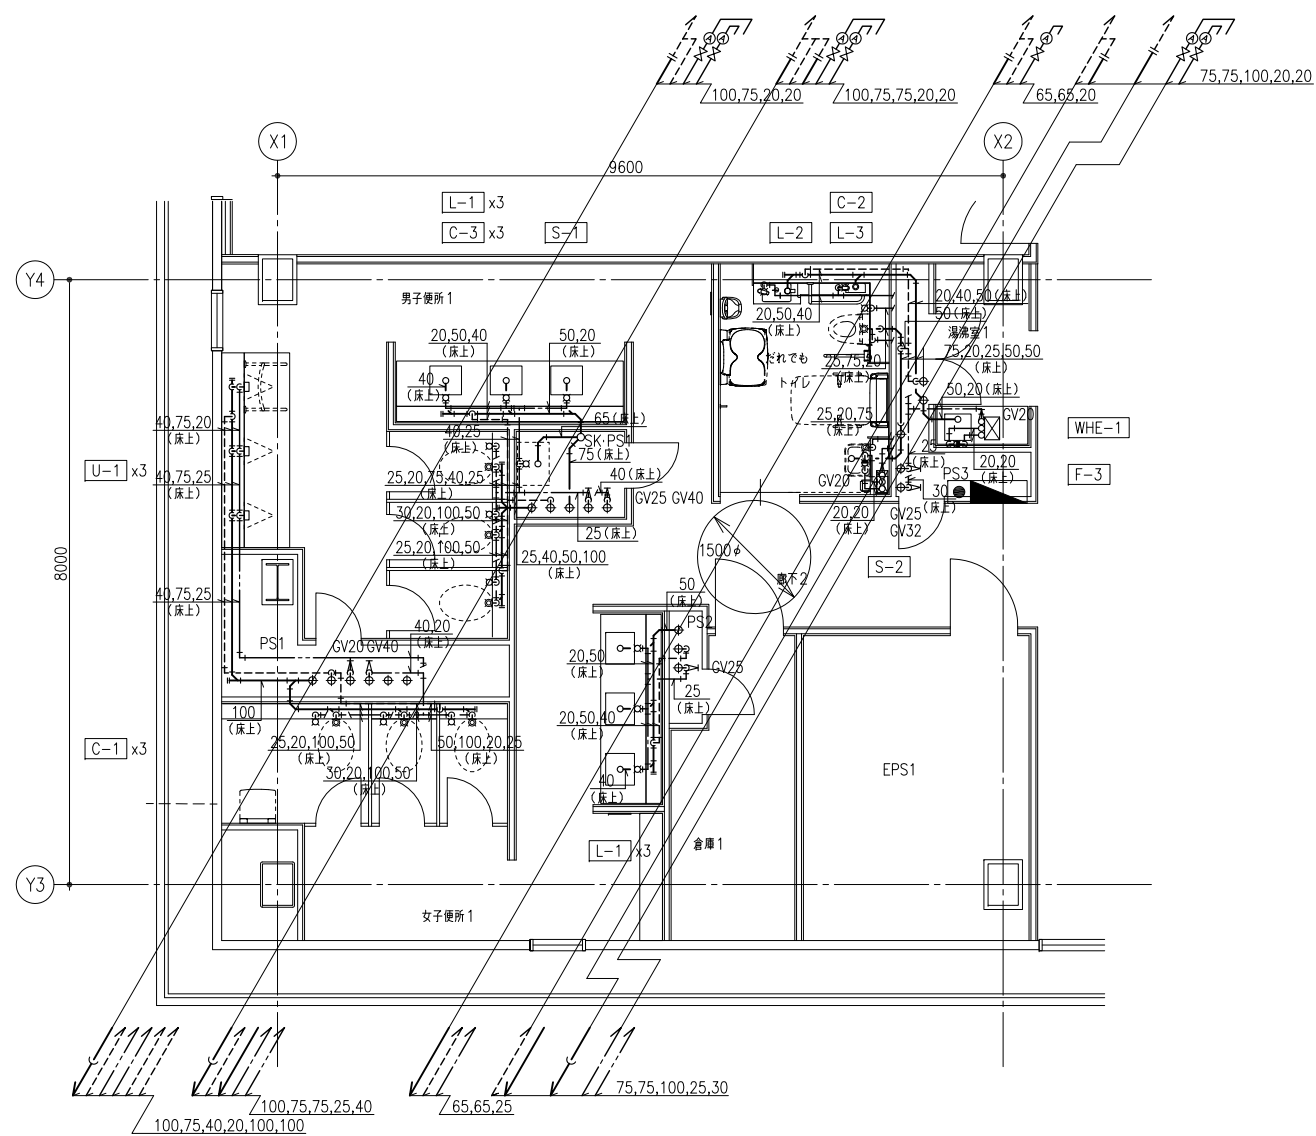

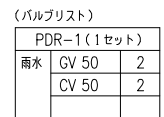

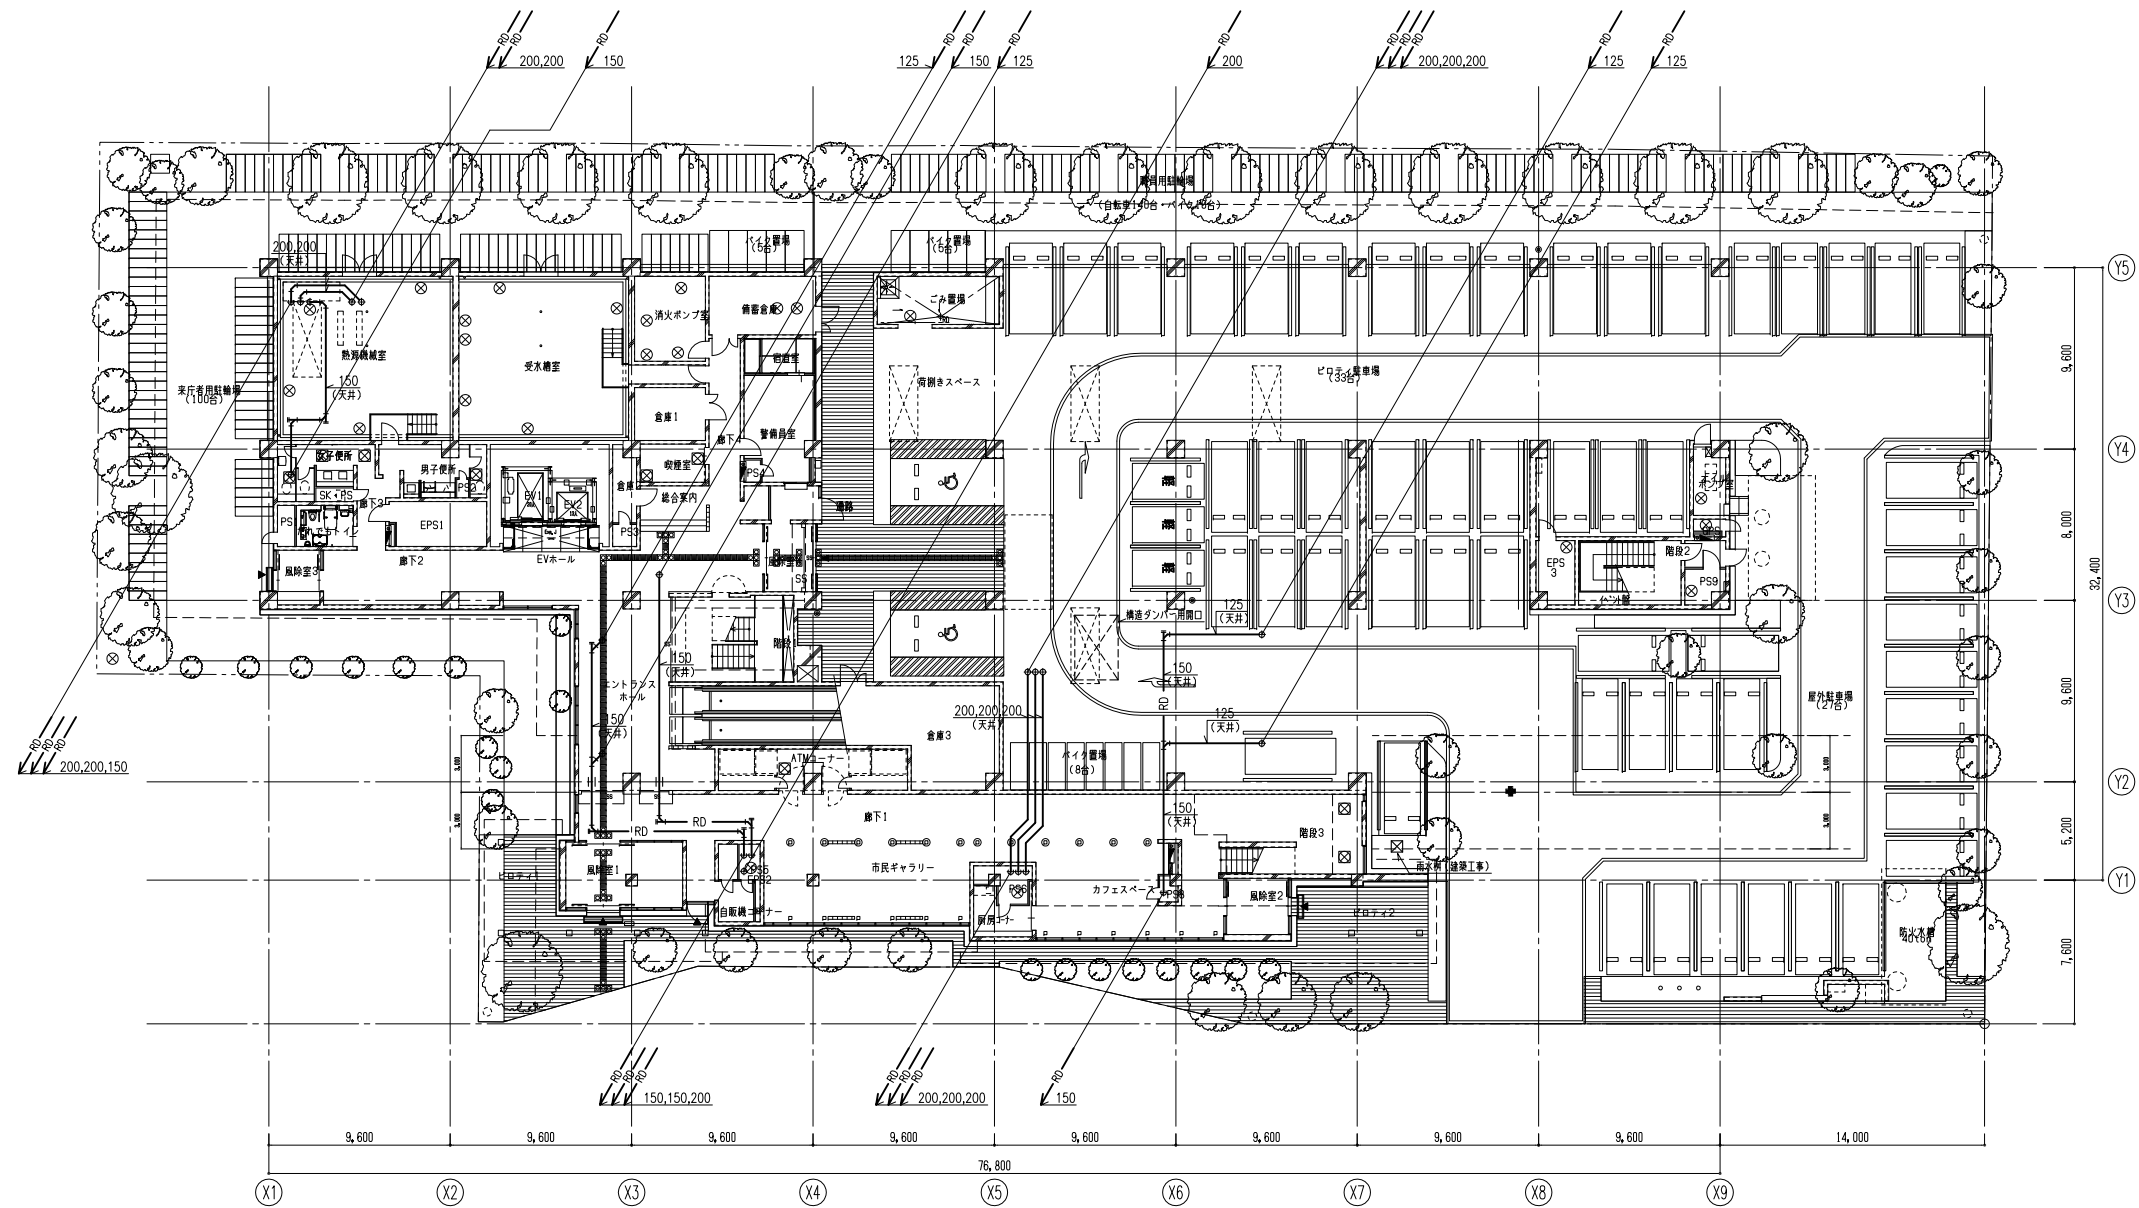

日本設計



校 園 図 面	/16.02.16		設 計	保 管	承 認	/	/	/
	/16.02.12		校 園 図 面	確 認				
	/16.02.05		作 成	作 成				
			校 園 図 面	校 園 図 面				

訂 正		.
		.
		.
設計	1級建築士登録 第324724号		松本隆志 印
法適合 確認	設備設計 1級建築士証交付番号 第 1417号		竹部友久 印
	本図に記載された事項は、設備関係規定に適合することを確認した 備考欄：（確認した範囲などをこの欄に記入）		
意見	第	号	
	第	号	

桶川市新庁舎建設工事

図面名称 縮尺	給排水設備 1階雨水配管平面図	図面番号 5302
	A1:1/200 A3:1/400	
		区分 機械設備図

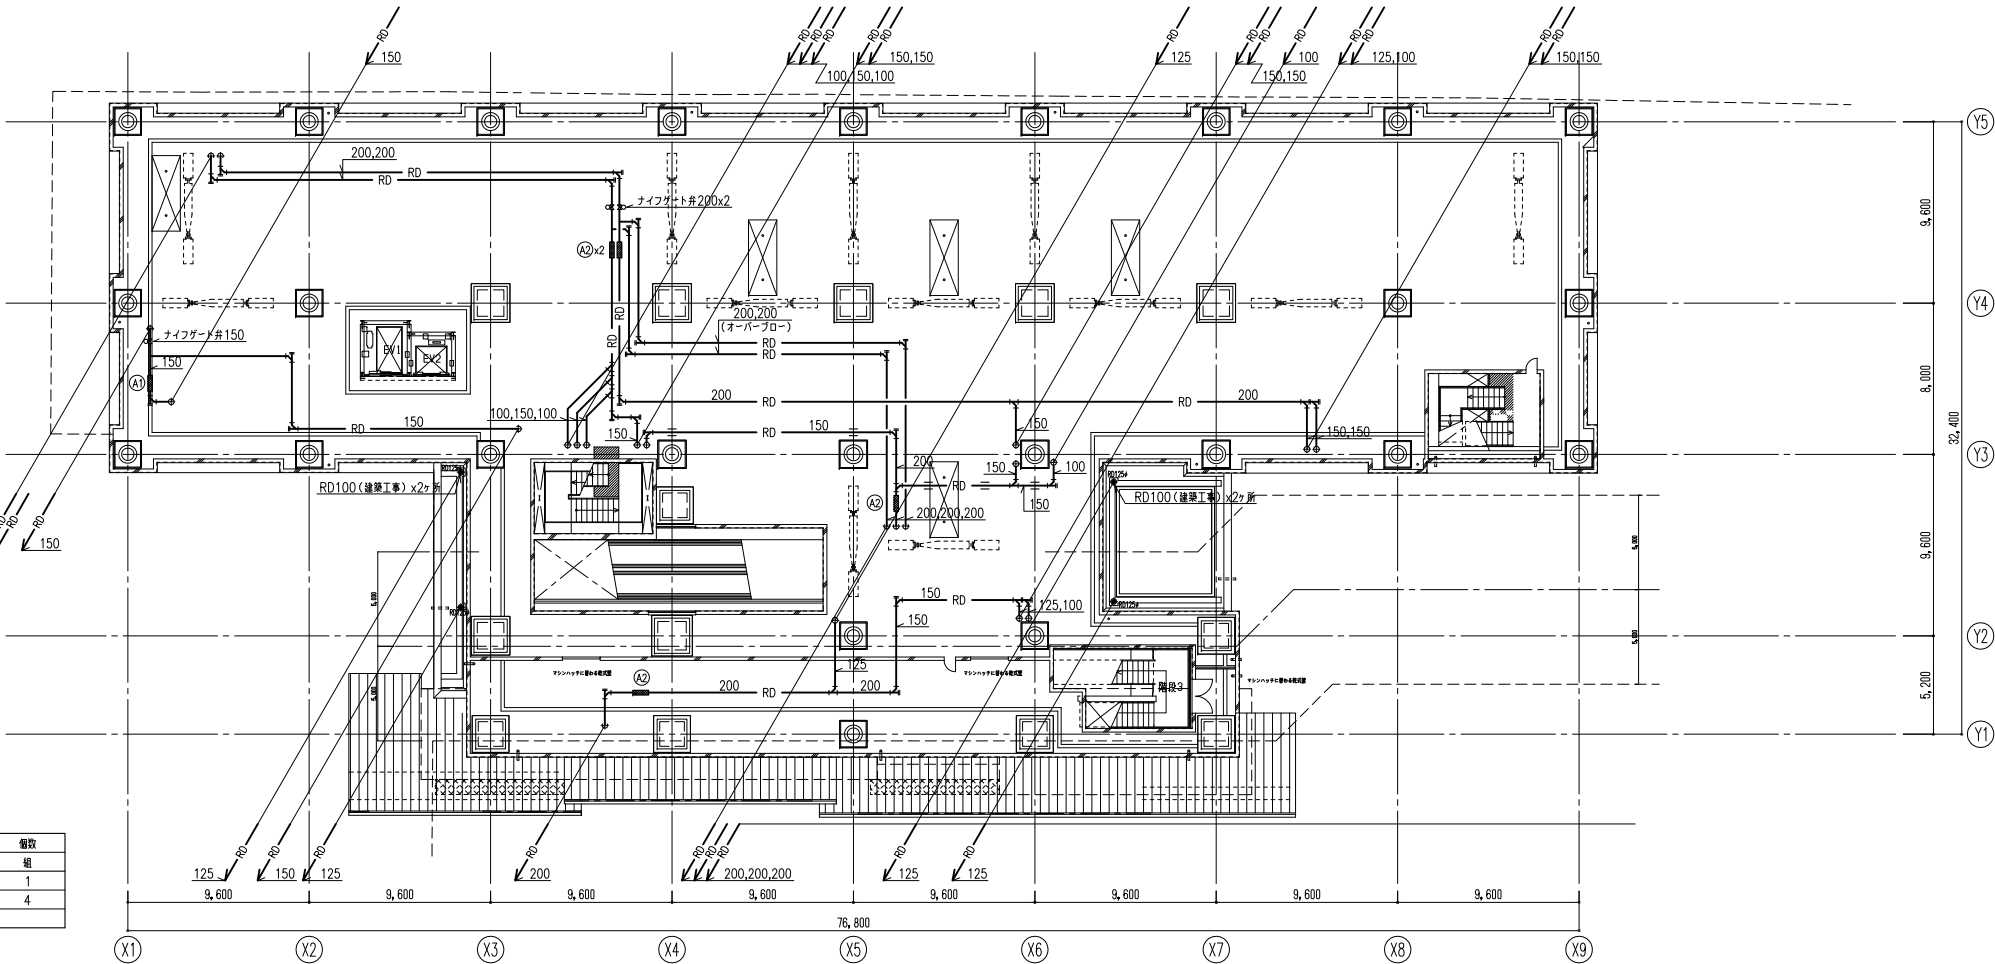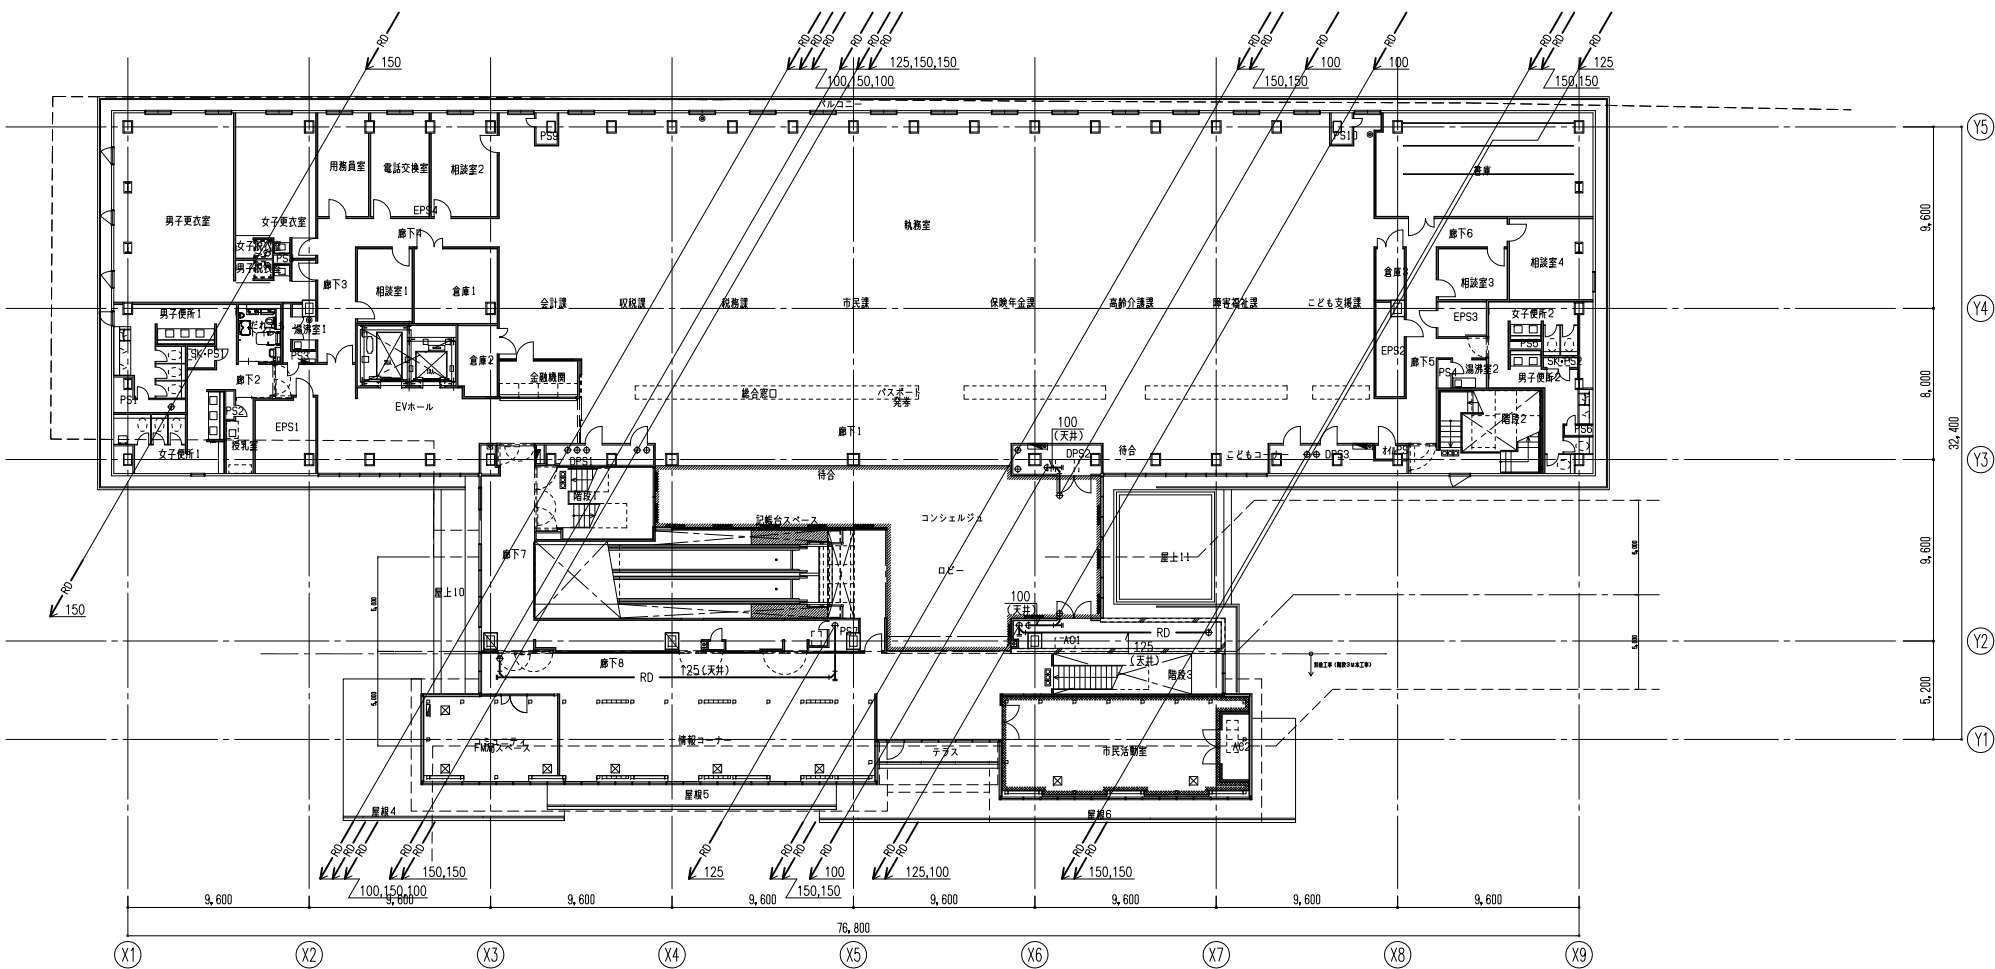

免震設置支持架台					
番号	H	L	柱、梁の部材	ブレース部材	個数
A1	700	500	(天井) L-40x40x5	L-40x40x3	1
	500	#	(床)	#	#
A2	700	#	(天井)	#	4
	500	#	(床)	#	#

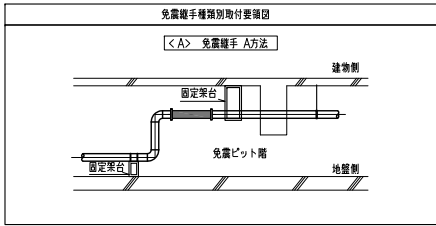

免震設置リスト							
記) A: 最大使用圧力 0.3MPa、免震量 600							
記号	流体	管径	材質	変位量	方式	長さ	個数
A1	雨水排水	150	ゴム製	600	水平1本	1000	1
A2	雨水排水	200	ゴム製	600	水平1本	1000	4



日本設計

校 図 製 図	設計	/16.02.16
	校 図	/16.02.12
	製 図	/16.02.05



保 管	／	承 認	／	訂 正	／
確 認	／	／	／	／	／
作 成	／	／	／	／	／
（担当者）	／	／	／	／	／

特 記	／	／	／	／	／
／	／	／	／	／	／
／	／	／	／	／	／
／	／	／	／	／	／

設計	1級建築士登録第324724号	松本隆志 印
法適合	設備設計1級建築士証交付番号第1417号	竹部友久 印
確認	本図に記載された事項は、設備関係規定に適合することを確認した 備考欄：（確認した範囲などをこの欄に記入）	
意見	第 号	第 号

桶川市新庁舎建設工事


図 面 名 称	給排水設備 免震ビット、2階雨水配管平面図
	縮尺 A1:1/200 A3:1/400
図 面 番 号	5303
区 分	機 械 設 備 図

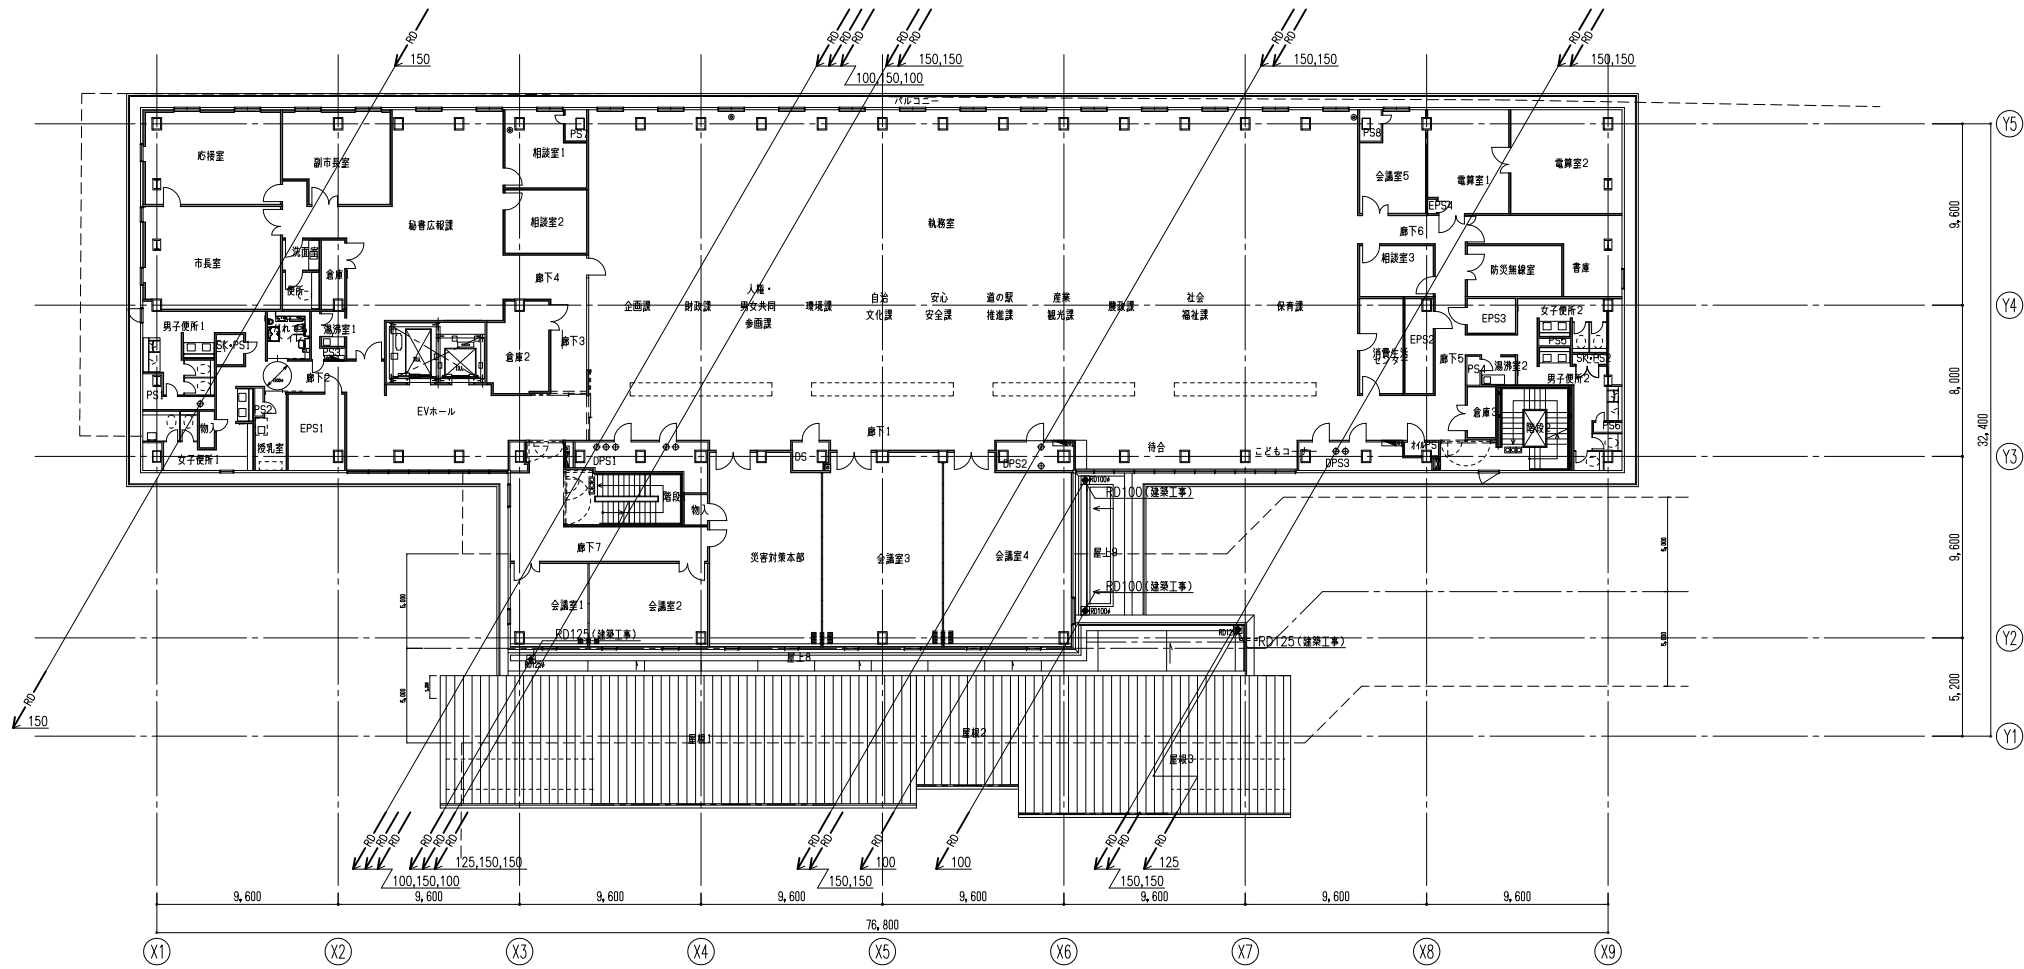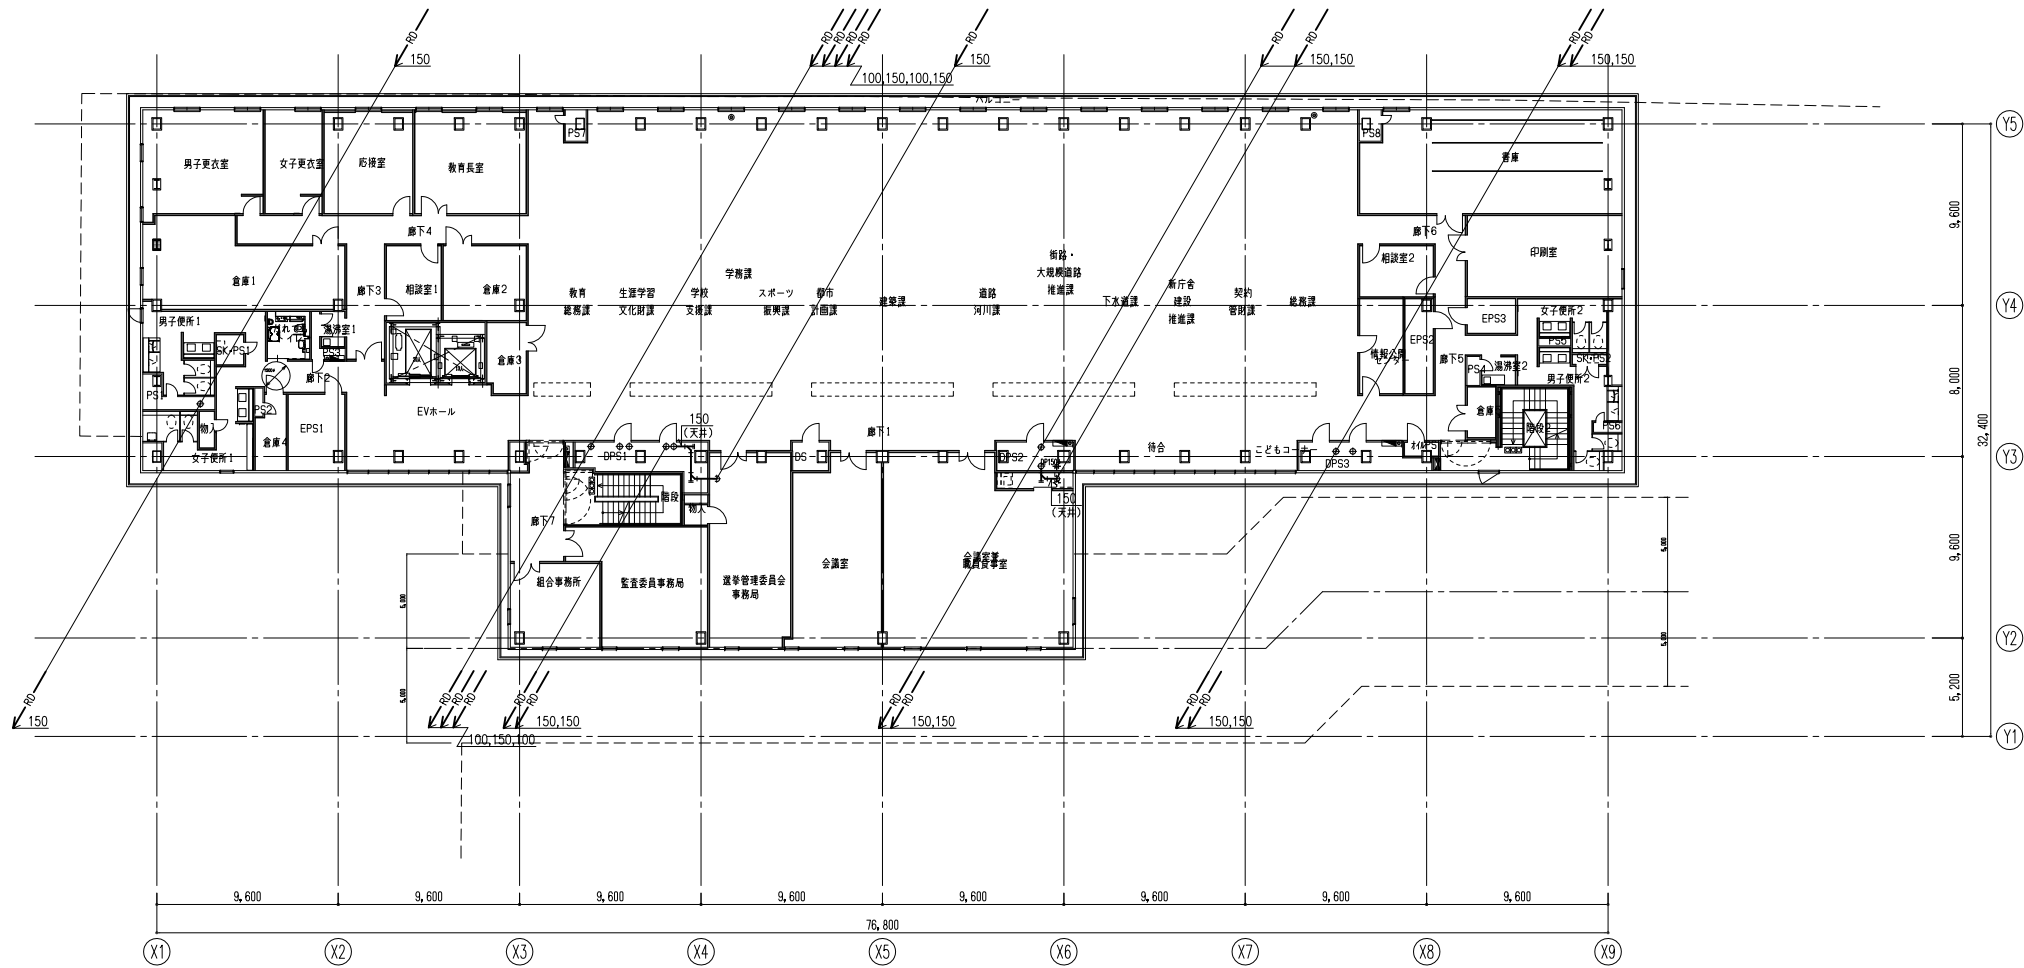

日本設計


訂 正		.
		.
		.
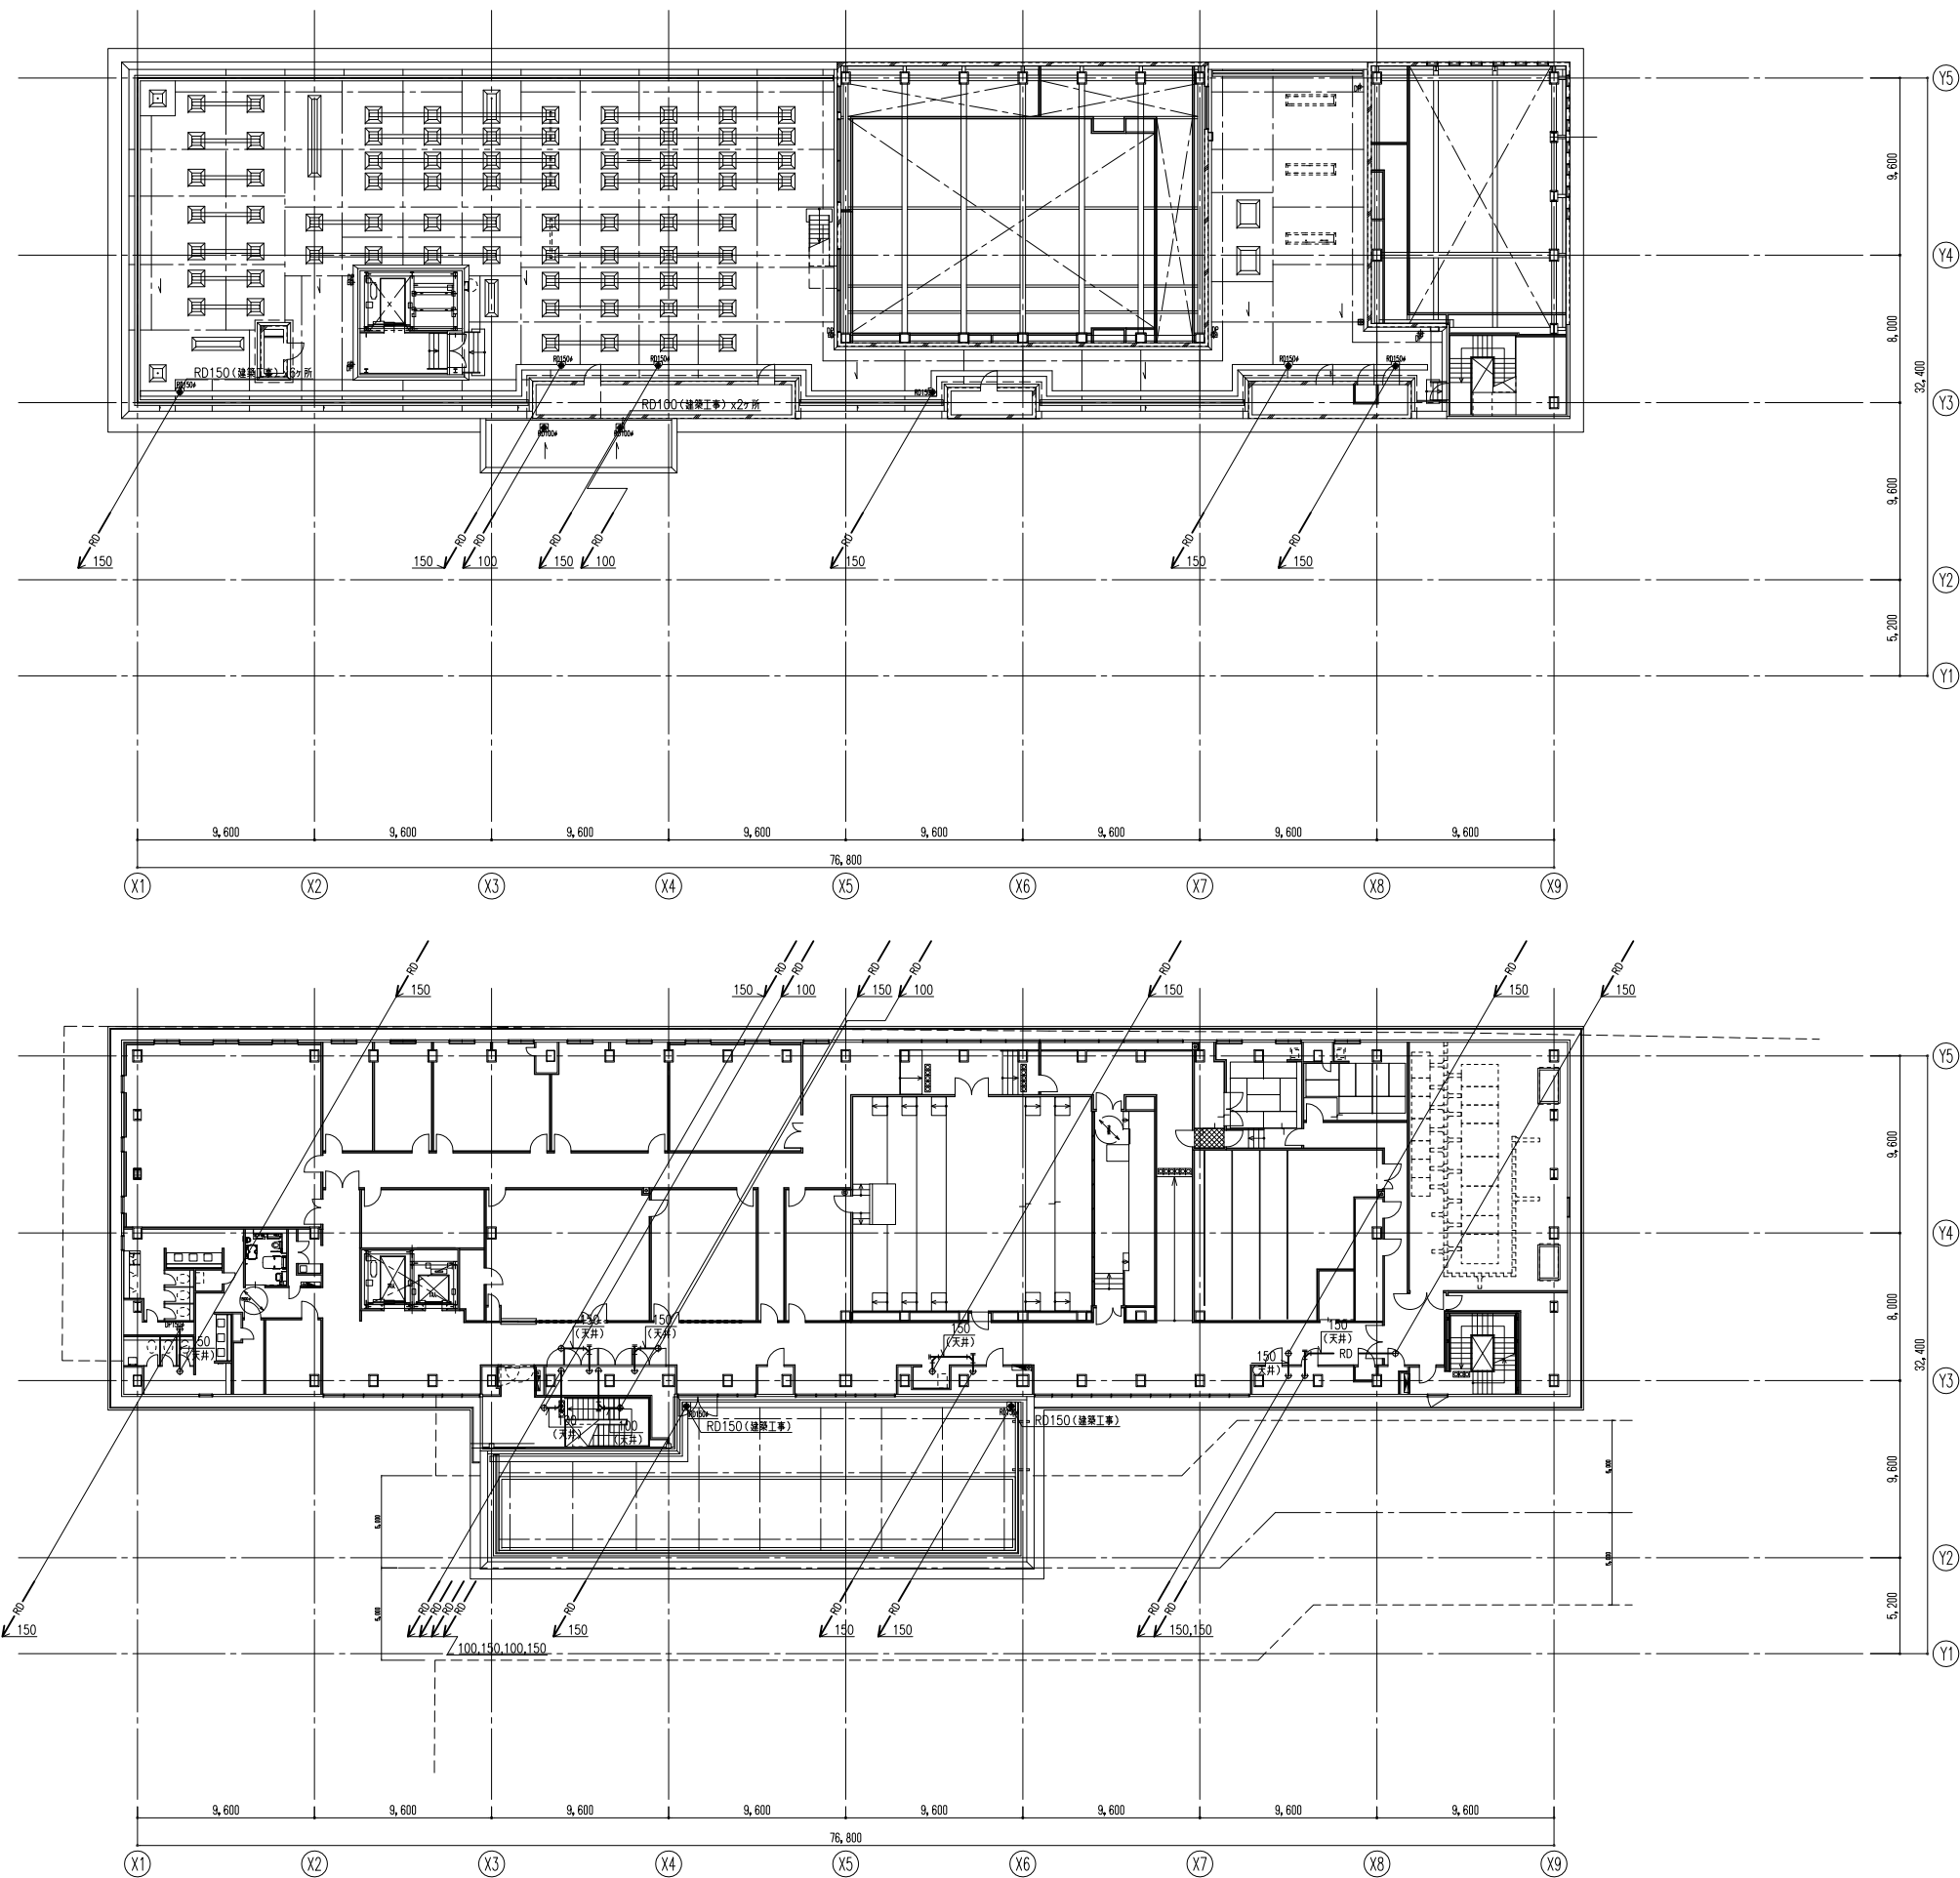

日本設計

		竣工	保管	/	承認	/
校図	/16.02.16	☒	確認	/		
製図	/16.02.12		作成	/		
	/16.02.05		(調査者)	/		

設 計 法 規 準 意 見	1級建築士登録第324724号		松本隆志 印
	設備設計1級建築士証交付番号第1417号		竹部友久 印
	本図に記載された事項は、設備関係規定に適合することを確認した		
	備考欄：（確認した範囲などをこの欄に記入）		

桶川市新庁舎建設工事

図面名称 縮尺	給排水設備 5階、PH階雨水配管平面図		図面番号 5305
	A1:1/200 A3:1/400		
	A1:1/200 A3:1/400		

区 分	枚ノ内		図 面 番 号	5305
	機械設備図			