


別添 6 敷地造成完成図

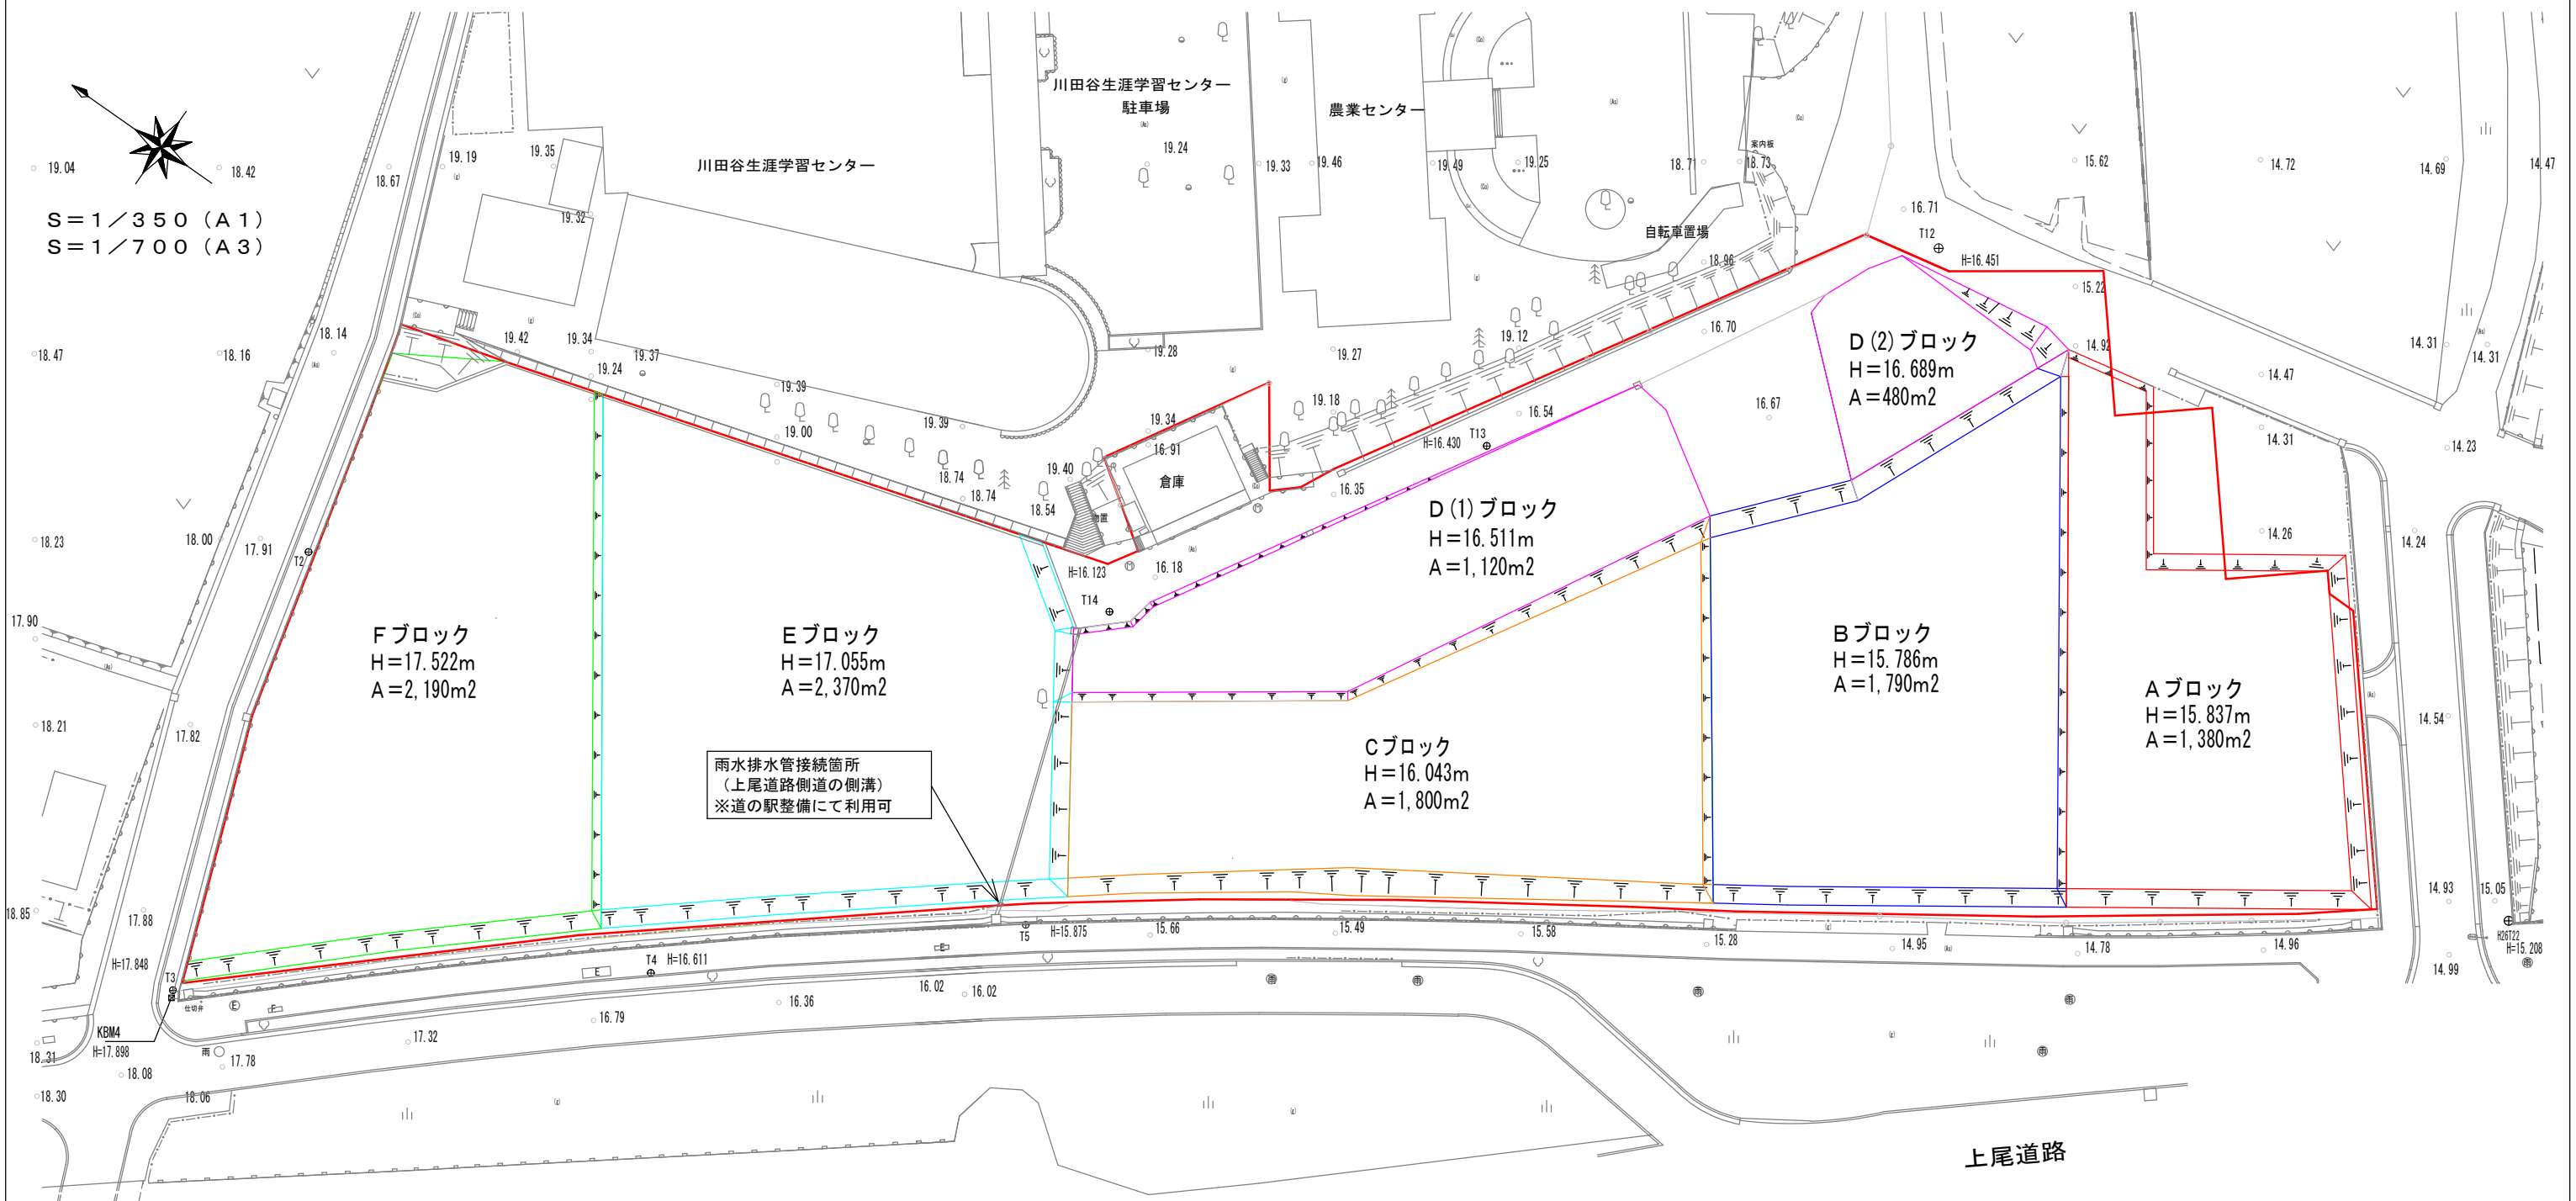

造成概要

ブロック名	造成高	造成面積	造成土量
Aブロック	H=15.837m	A=1,380m2	V= 650m3
Bブロック	H=15.786m	A=1,790m2	V= 600m3
Cブロック	H=16.043m	A=1,800m2	V=1,220m3
D(1)ブロック	H=16.511m	A=1,120m2	V=1,340m3
D(2)ブロック	H=16.689m	A= 480m2	V=1,220m3
Eブロック	H=17.055m	A=2,370m2	V=1,310m3
Fブロック	H=17.522m	A=2,190m2	V=1,800m3
全体造成		A=11,130m2	V=6,920m3

市敷地

施工年度	平成31年度				桶川市市民生活部 道の駅・飛行学校跡地整備課	
工事名	(仮称) 道の駅おけがわ整地工事 (31-1)					
工事箇所	桶川市大字川田谷地内					
図面名	工事概要図			縮尺	1:350 (A1) 1:700 (A3)	
課長	副課長	係長	設計	写真	図面	
山田	---	眞々田	長島	長島	長島	