

街区・画地出来形確認測量図（換地図）

桶川都市計画事業坂田西特定土地区画整理事業


縮尺五百分之一

平成三十年三月作成

昭和株式会社

世界測地系（測地成果2011）

桶川市坂田西特定土地区画整理組合

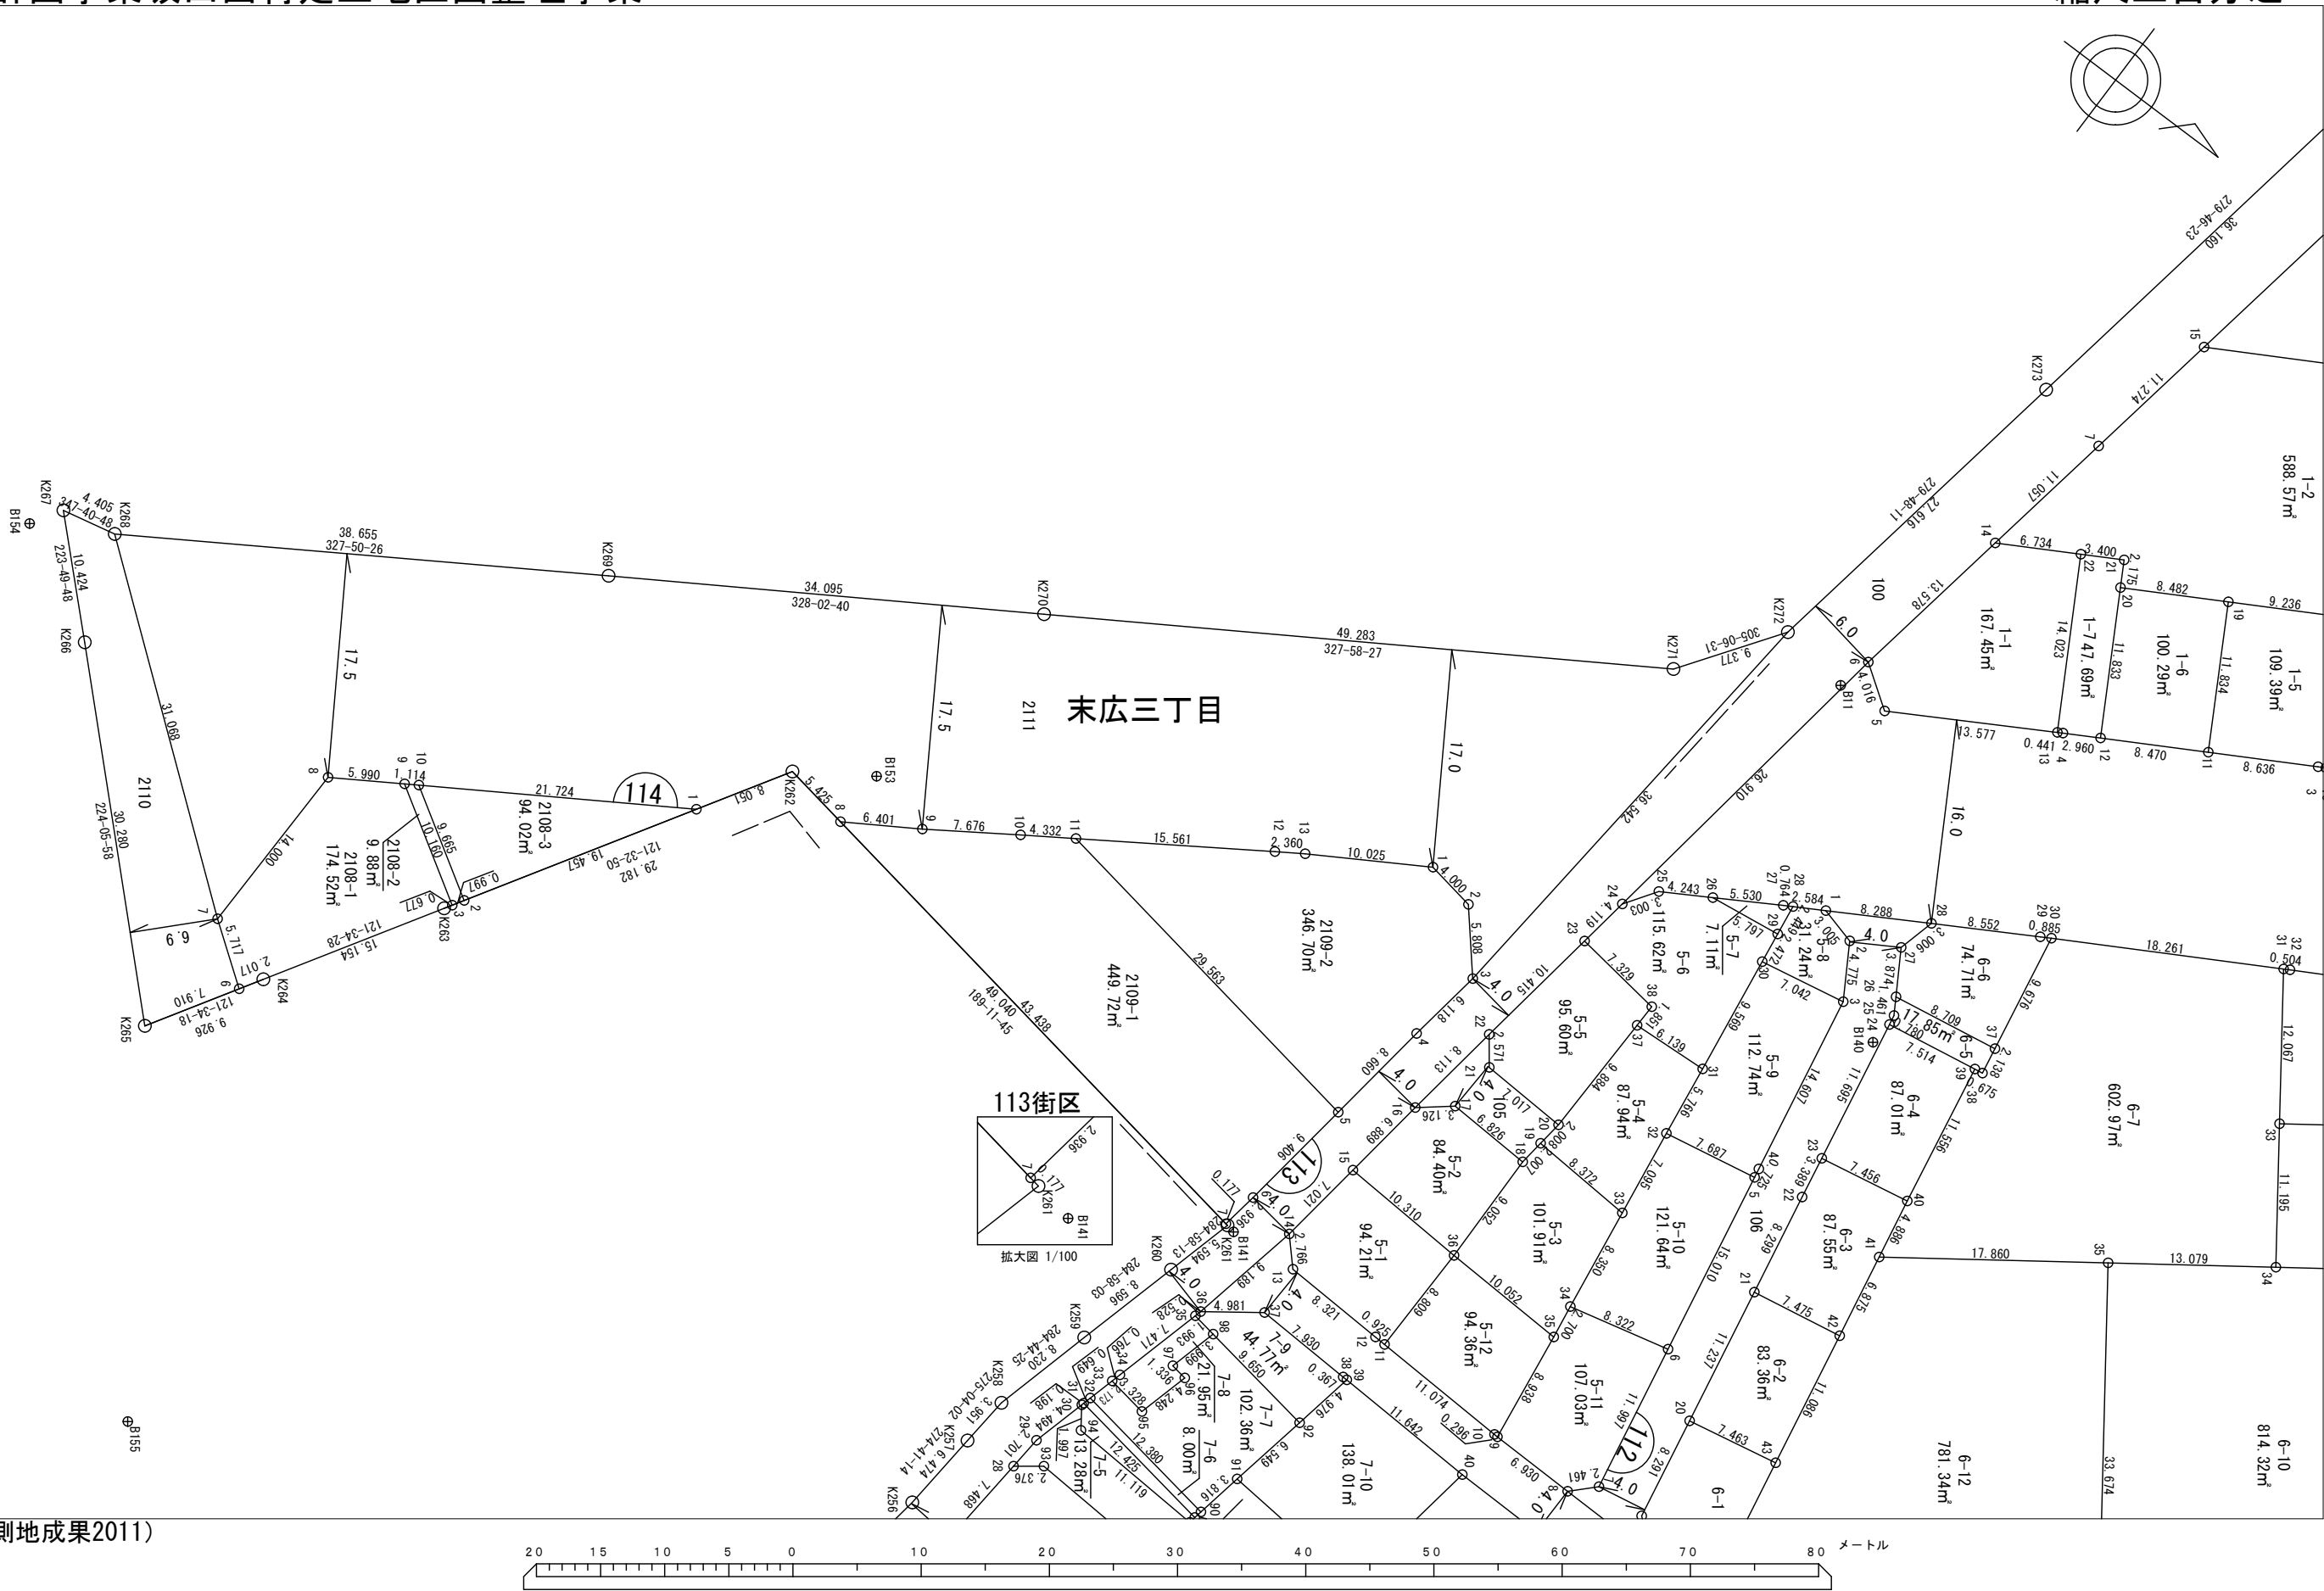

縮尺五百分之一