


桶川都市計画事業坂田東特定土地地区画整理事業 街区、画地出来形確認測量業務委託 4級基準点網図

縮尺 1：2,000

平成十九年 三月作成

昭和株式会社

世界測地系

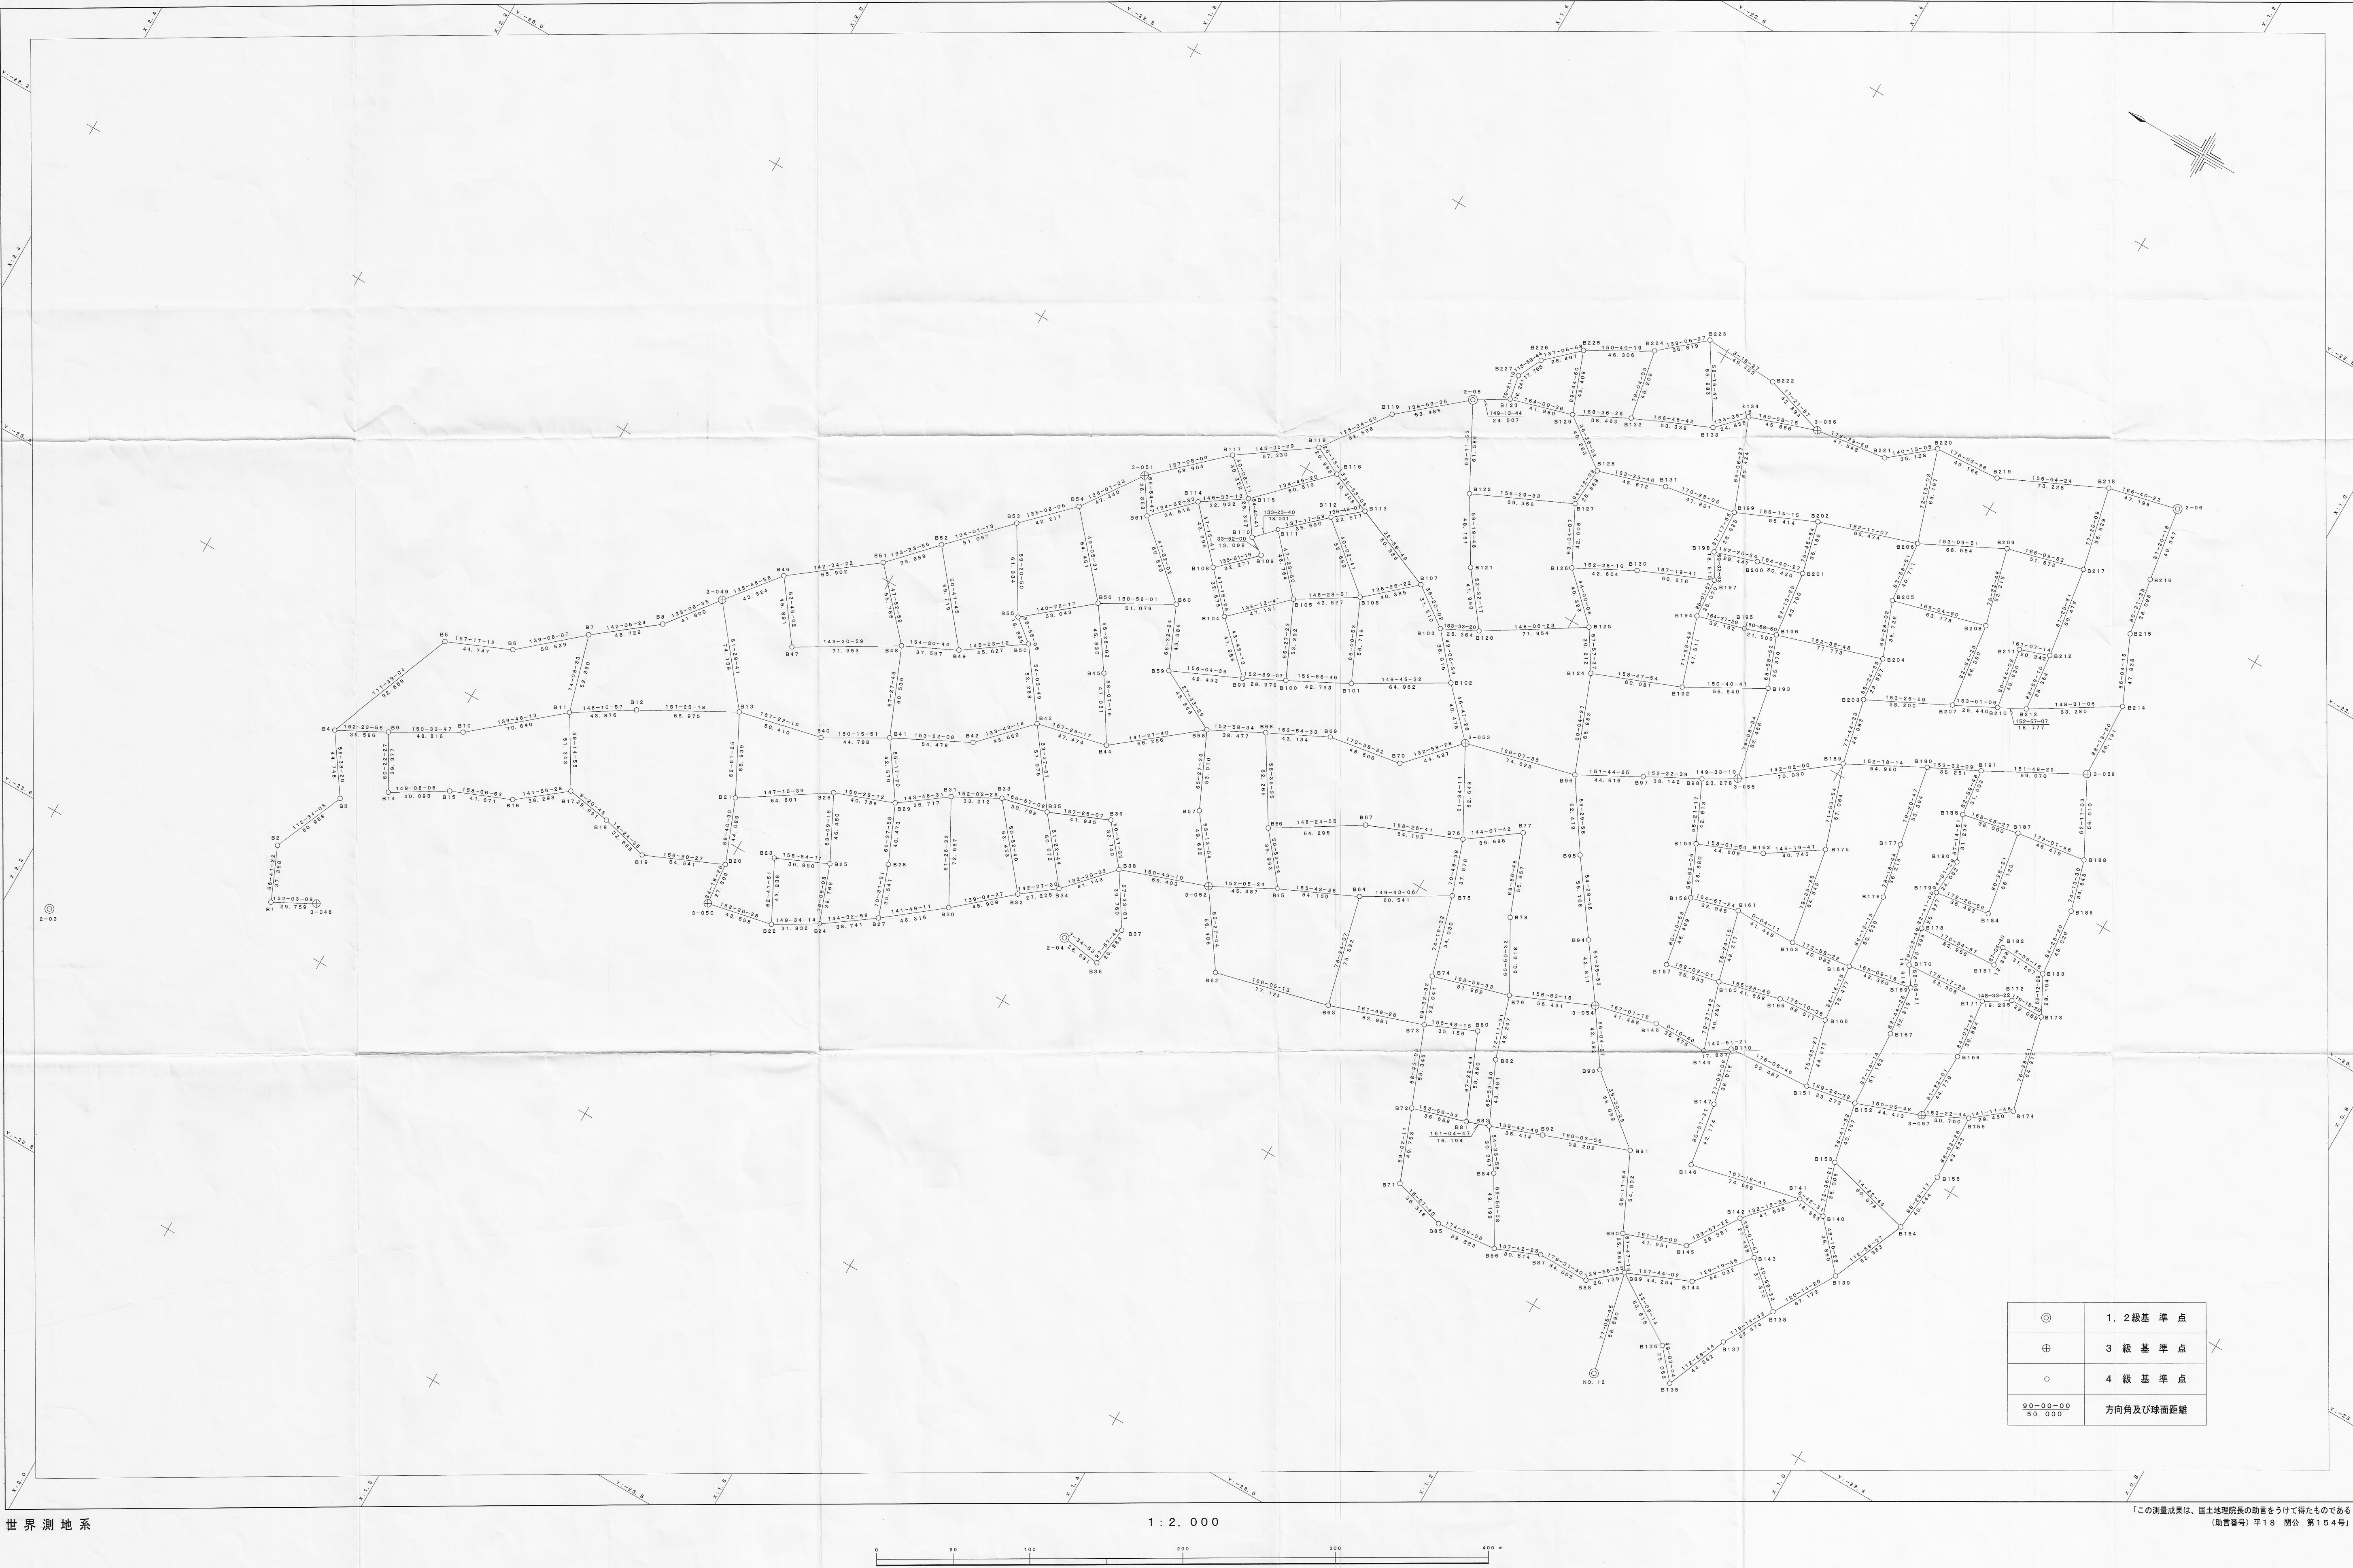

◎	1, 2級基準点
⊕	3級基準点
○	4級基準点
90-00-00 50,000	方向角及び球面距離

「この測量成果は、国土地理院長の助言をうけて得たものである
(助言番号) 平18 関公 第154号」

桶川市坂田東特定土地地区画整理組合