


桶川都市計画事業東部土地区画整理事業 画地出来形確認測量原図（索引図）

縮尺 二千五百分之一

平成二年十月

昭和株式会社

桶川市

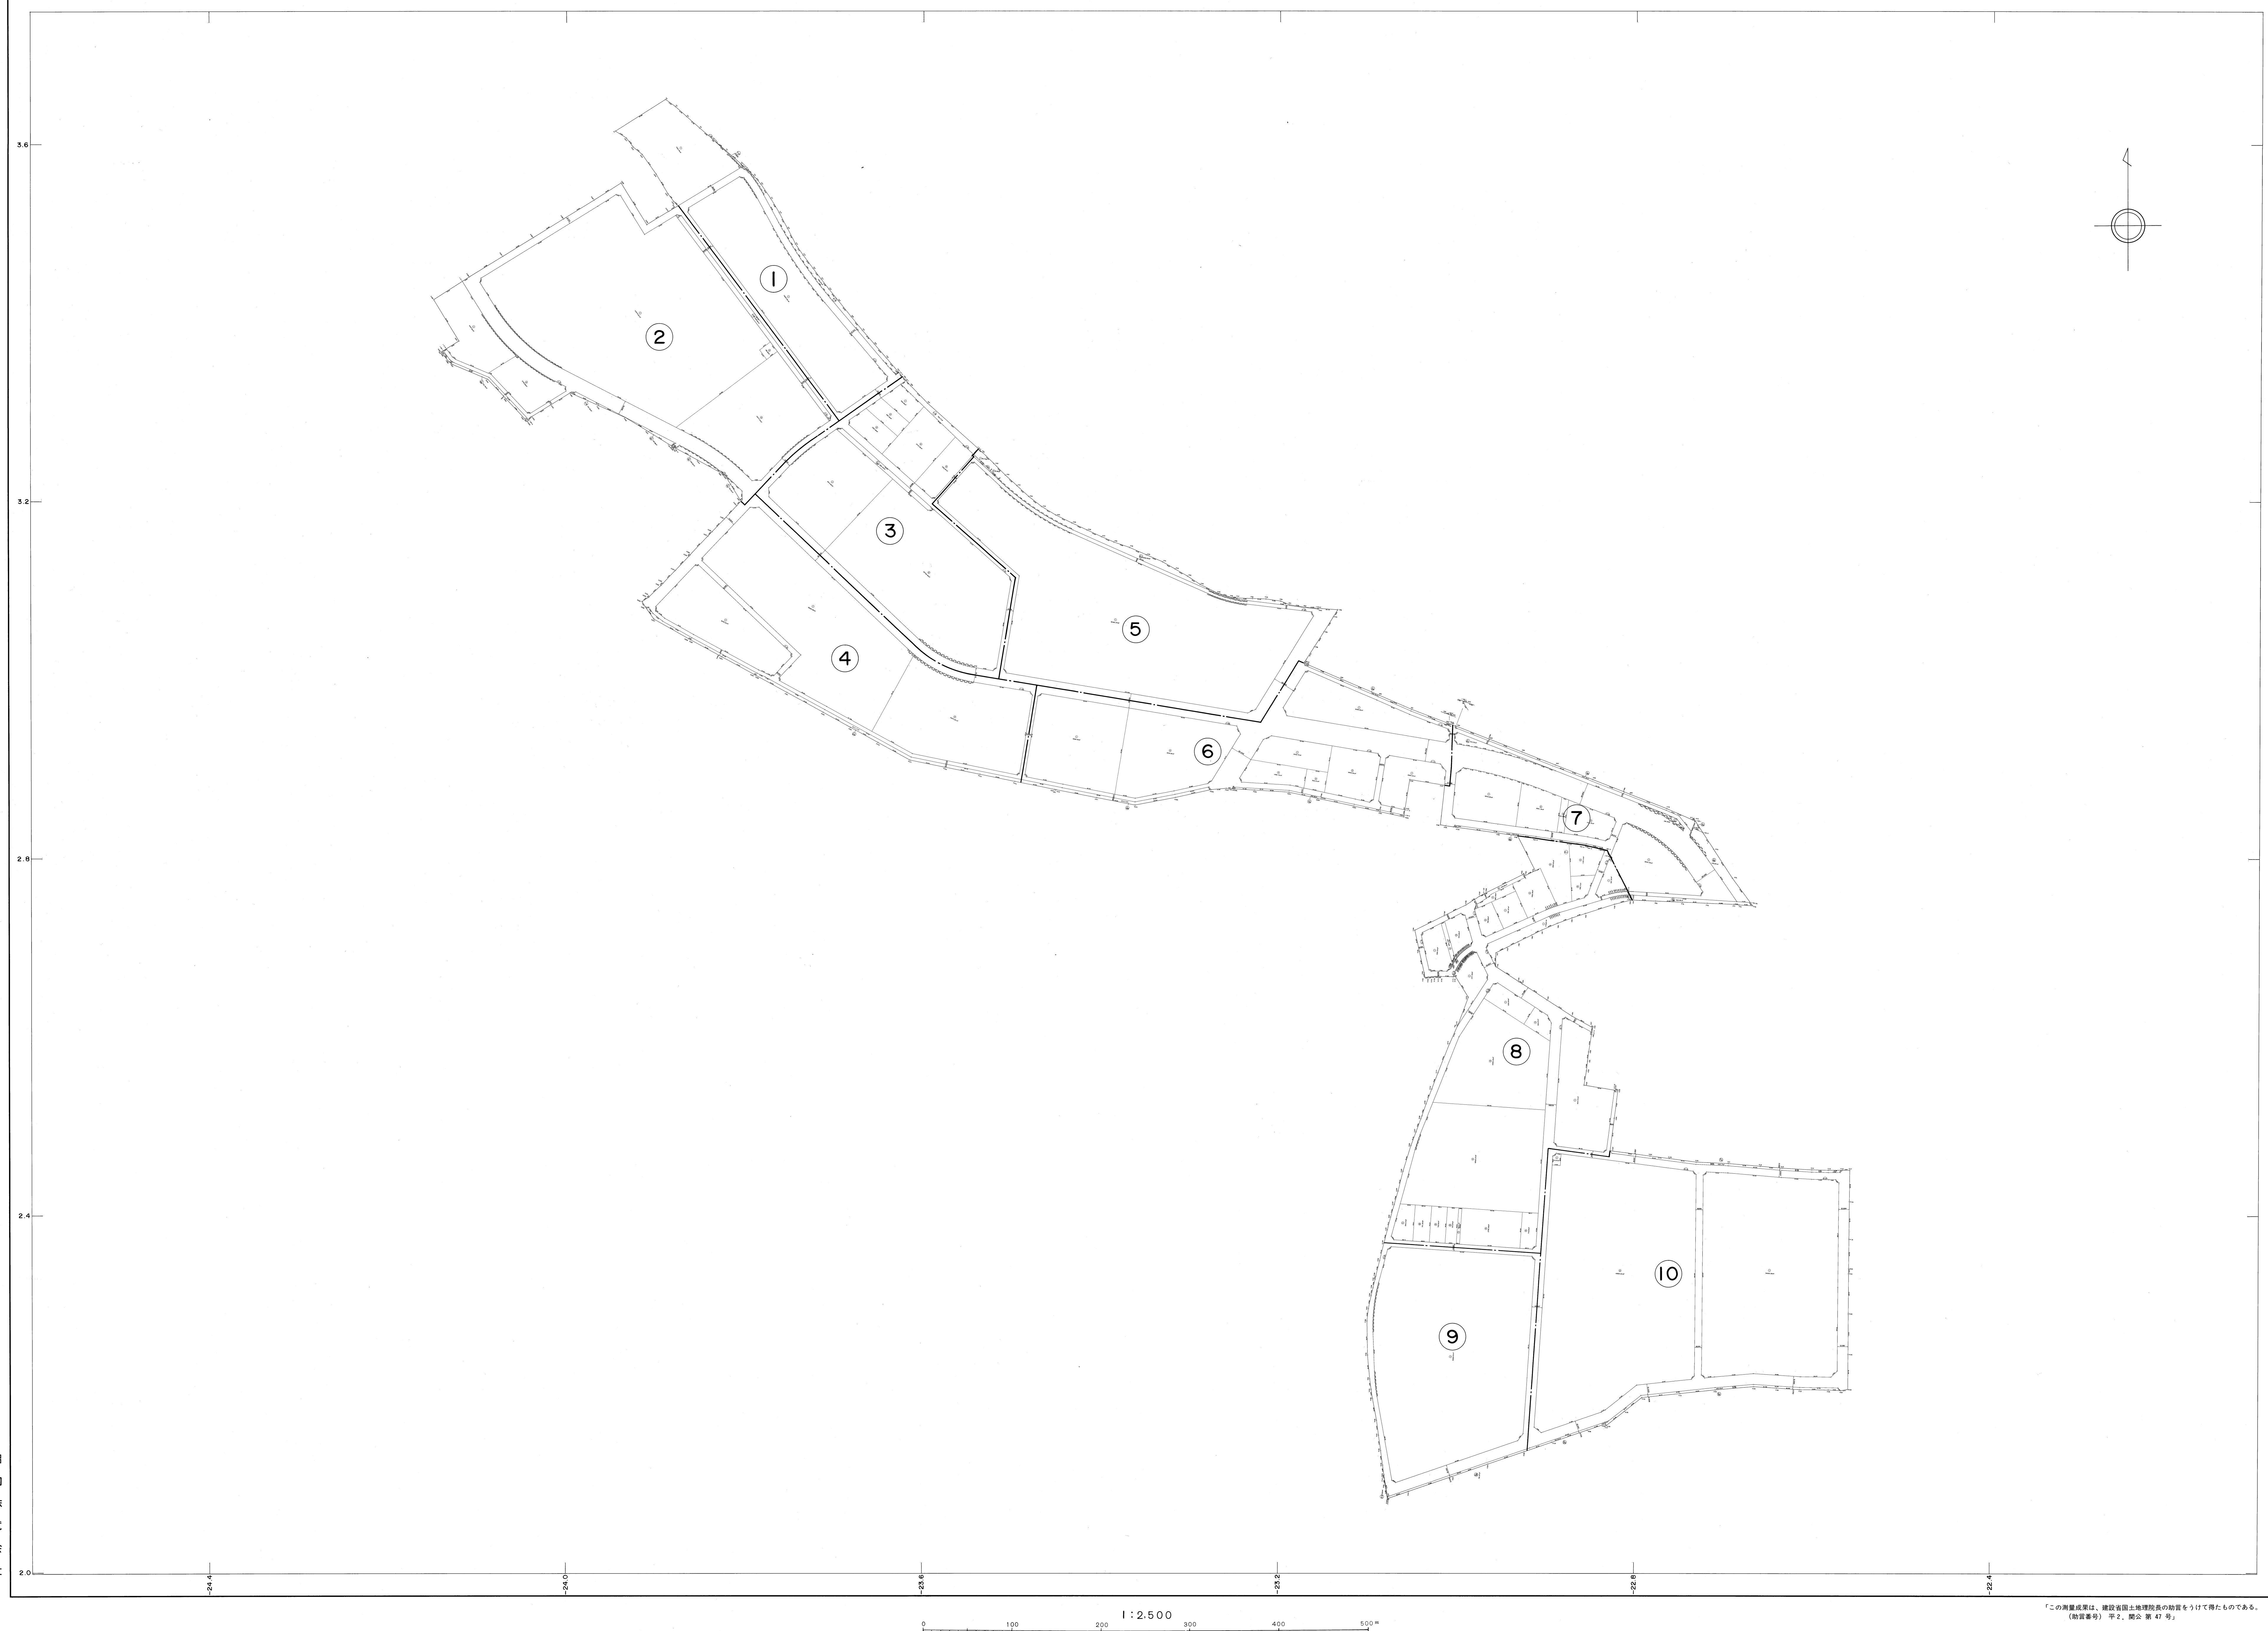

「この測量成果は、建設省国土院院長の検査をうけて得たものである。
（測量番号）平2、測公第47号」