桶川都市計画事業坂田東特定土地区画整理事業　街区・画地出来形確認測量原図

縮尺　五百分之一　　全１３葉の６

平成十九年三月作成

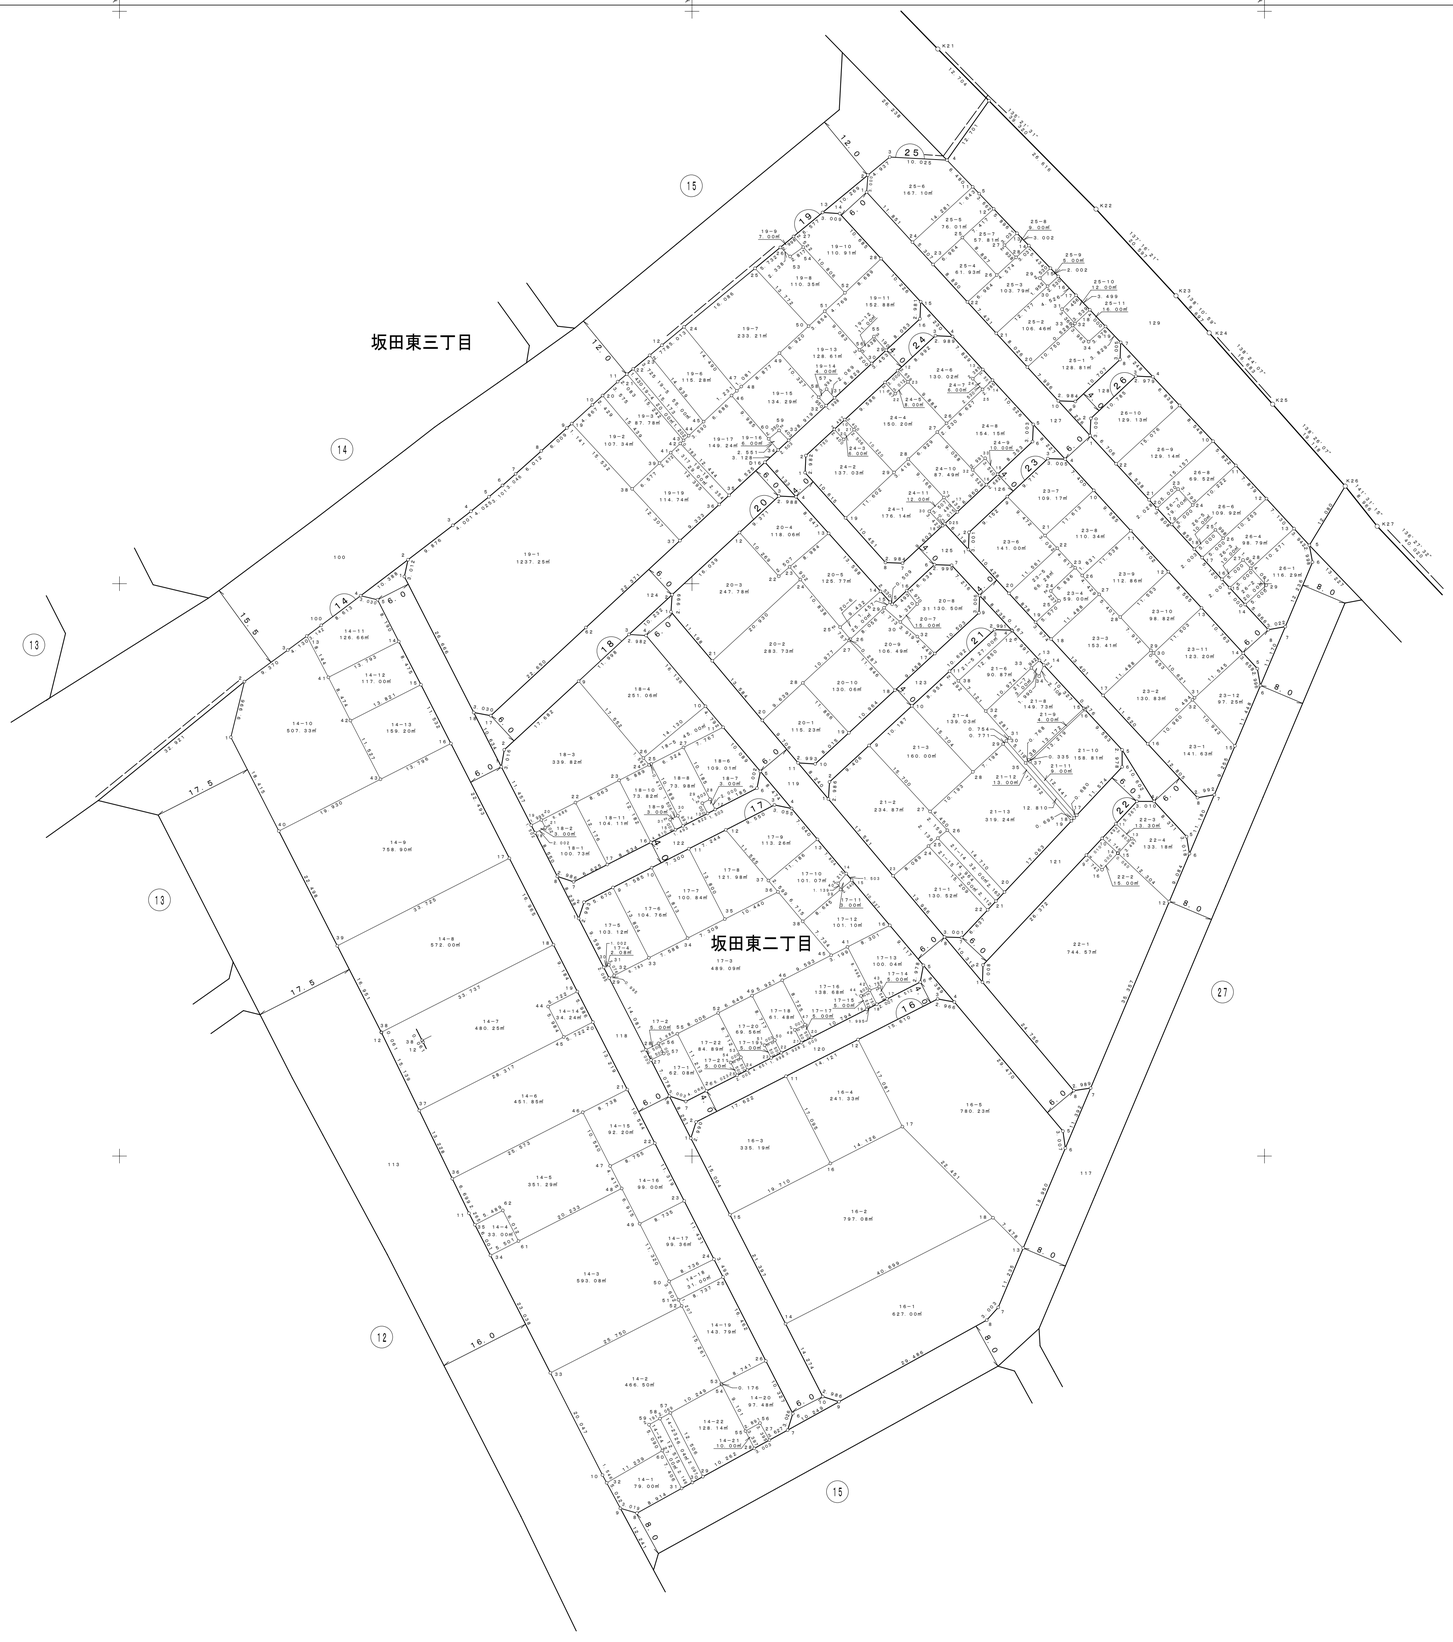

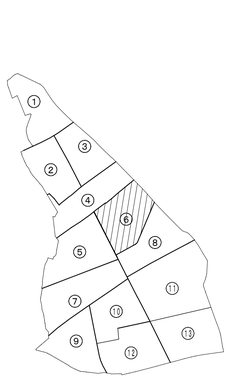

昭和株式会社

桶川市坂田東特定土地区画整理組合

世界測地系

縮尺五百分之一

「この測量成果は、国土地理院長の助言をうけて得たものである
（助言番号）平１８　関公　第１５４号」
「この測量成果は、国土地理院長の助言をうけて得たものである
（助言番号）平１９　関公　第４３号」