桶川都市計画事業下日出谷西土地区画整理事業　街区画地出来形確認測量業務委託　４級基準点網図

縮尺　千分之一

平成十七年九月作成

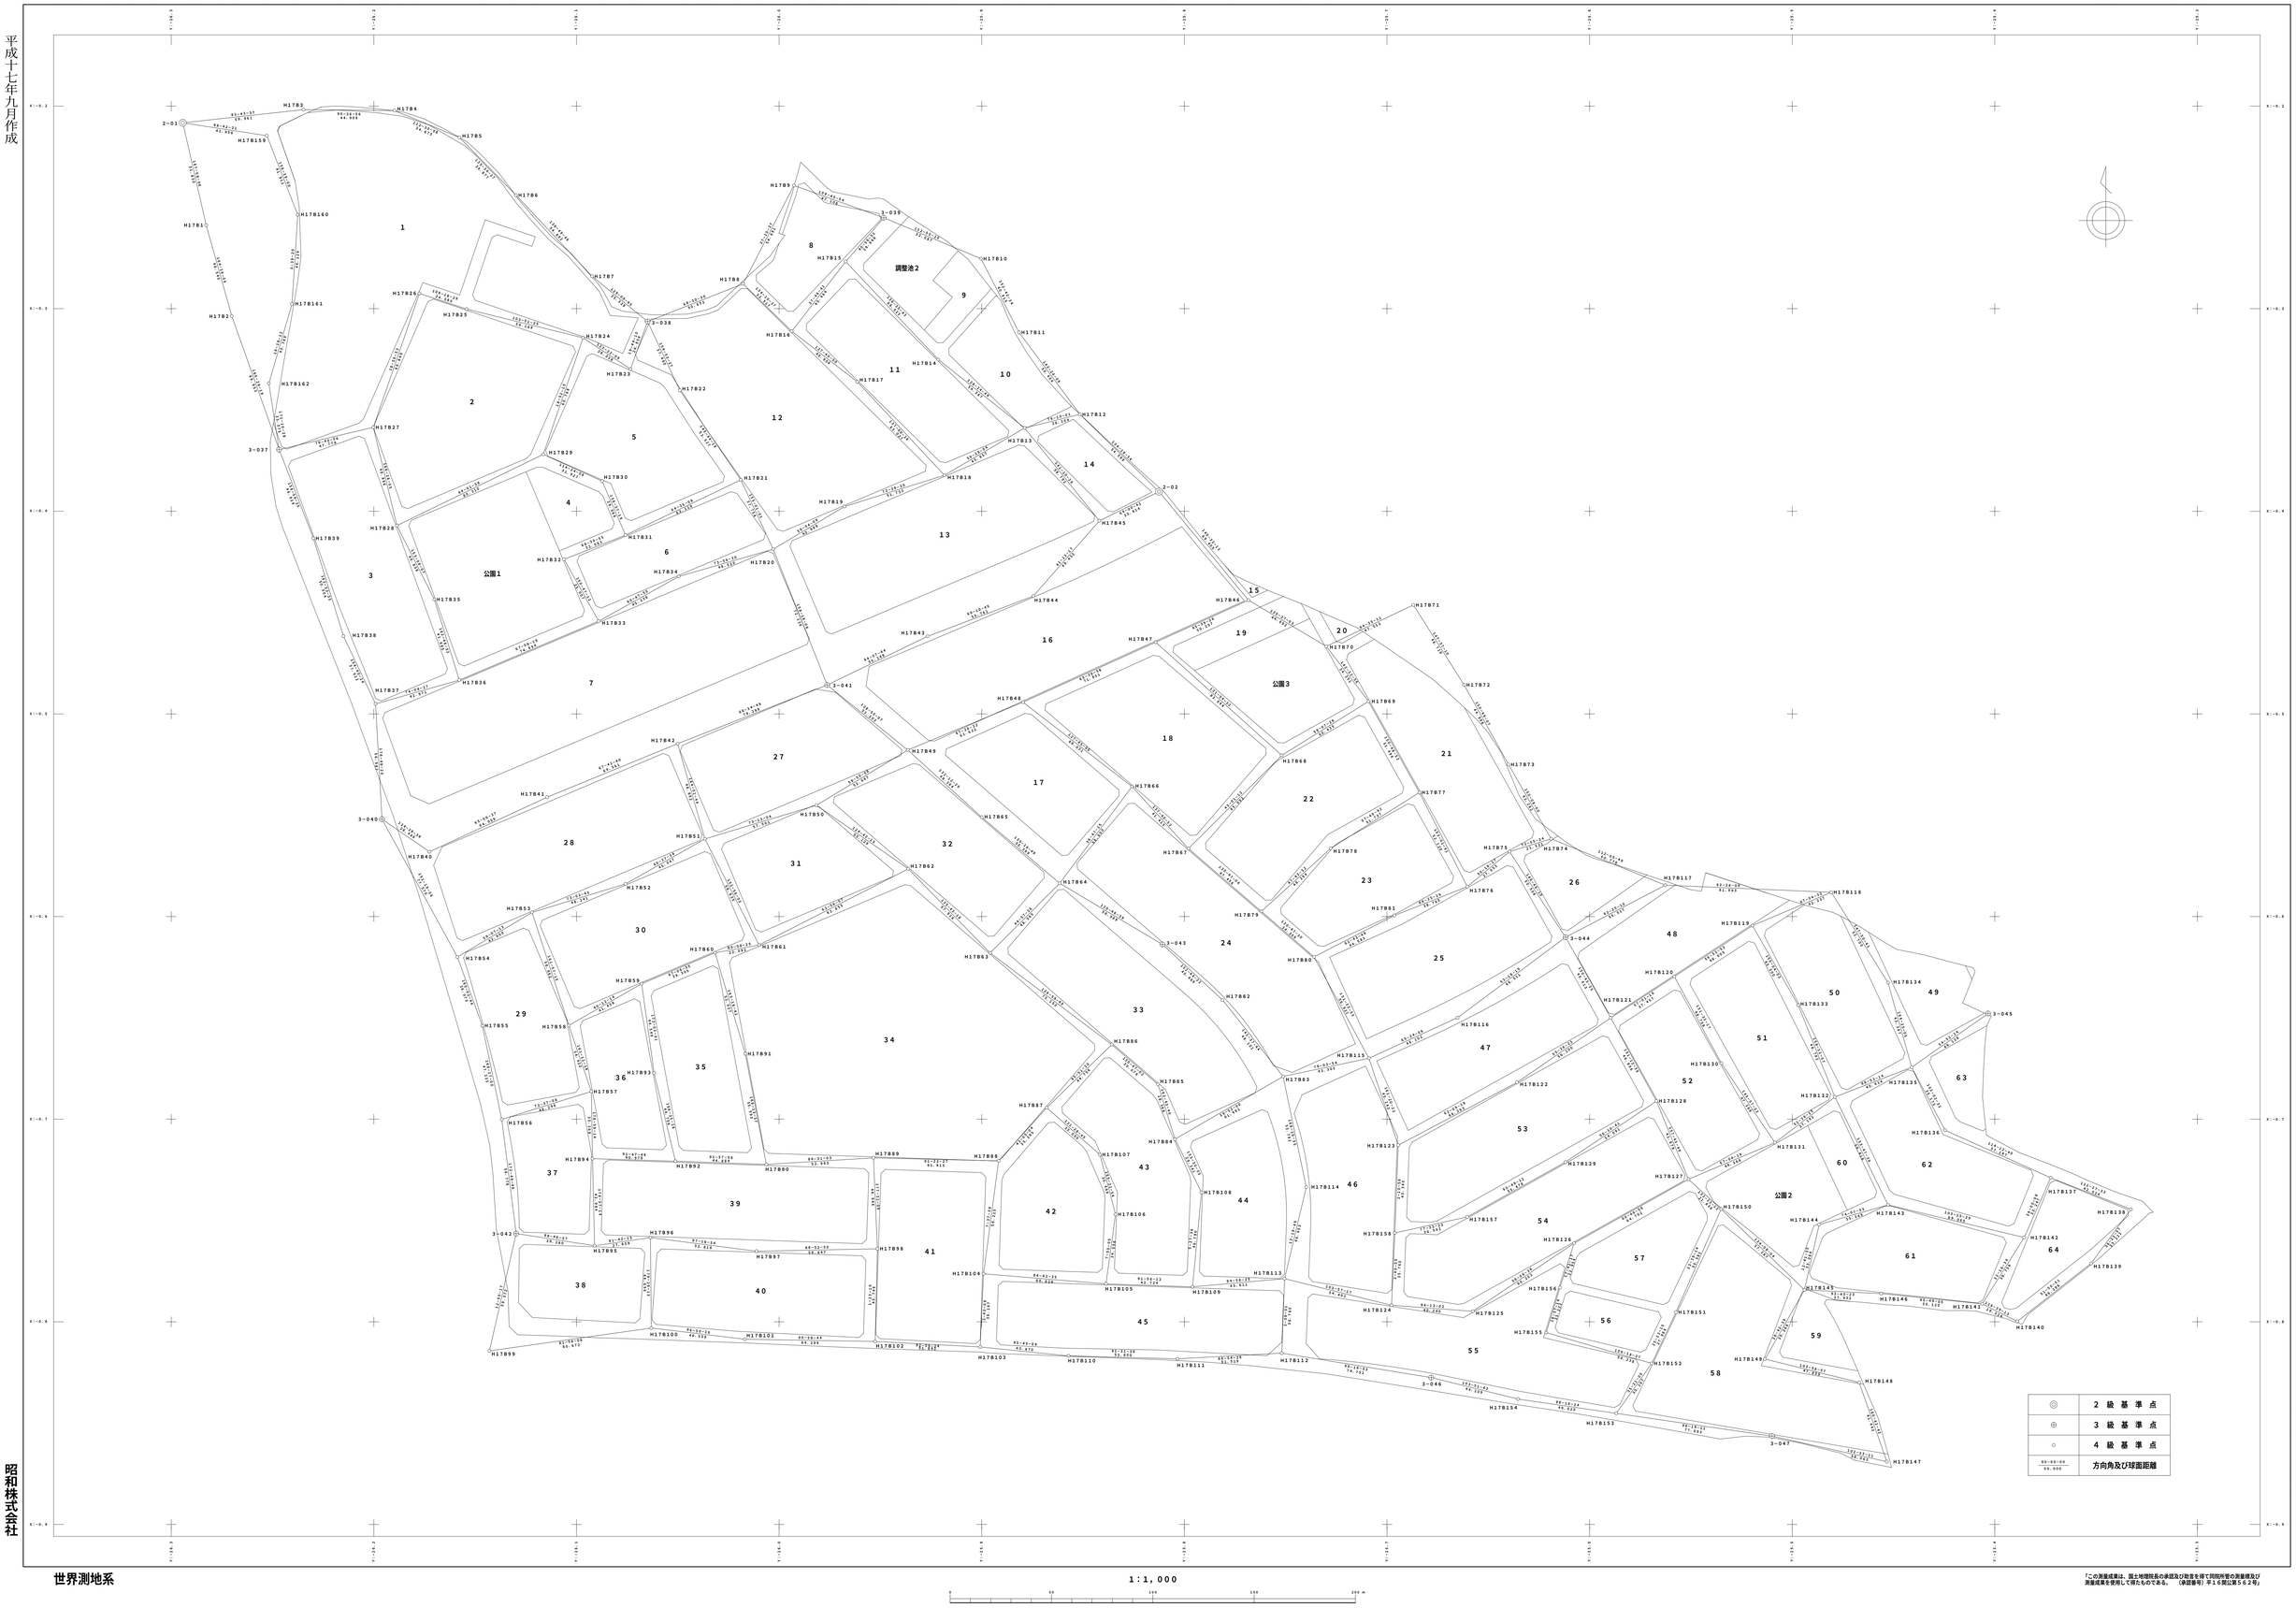

◎	２級基準点
⊕	３級基準点
○	４級基準点
99-99-99.999	方向角及び球面距離

昭和株式会社

桶川市下日出谷西土地区画整理組合

世界測地系

1：1，000

0　50　100　150　200 m

「この測量成果は、国土地理院長の承認及び助言を得て同院所管の測量標及び測量成果を使用して得たものである。（承認番号）平１６関公第５６２号」